



2023年拱墅交警大队违停抓拍项目
（半山中队）BSWT001树人大学南门口光缆熔纤图

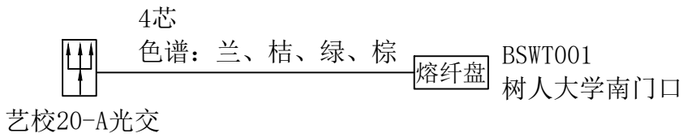

2023年拱墅交警大队违停抓拍项目
（半山中队）BSWT001树人大学南门口光缆色谱图

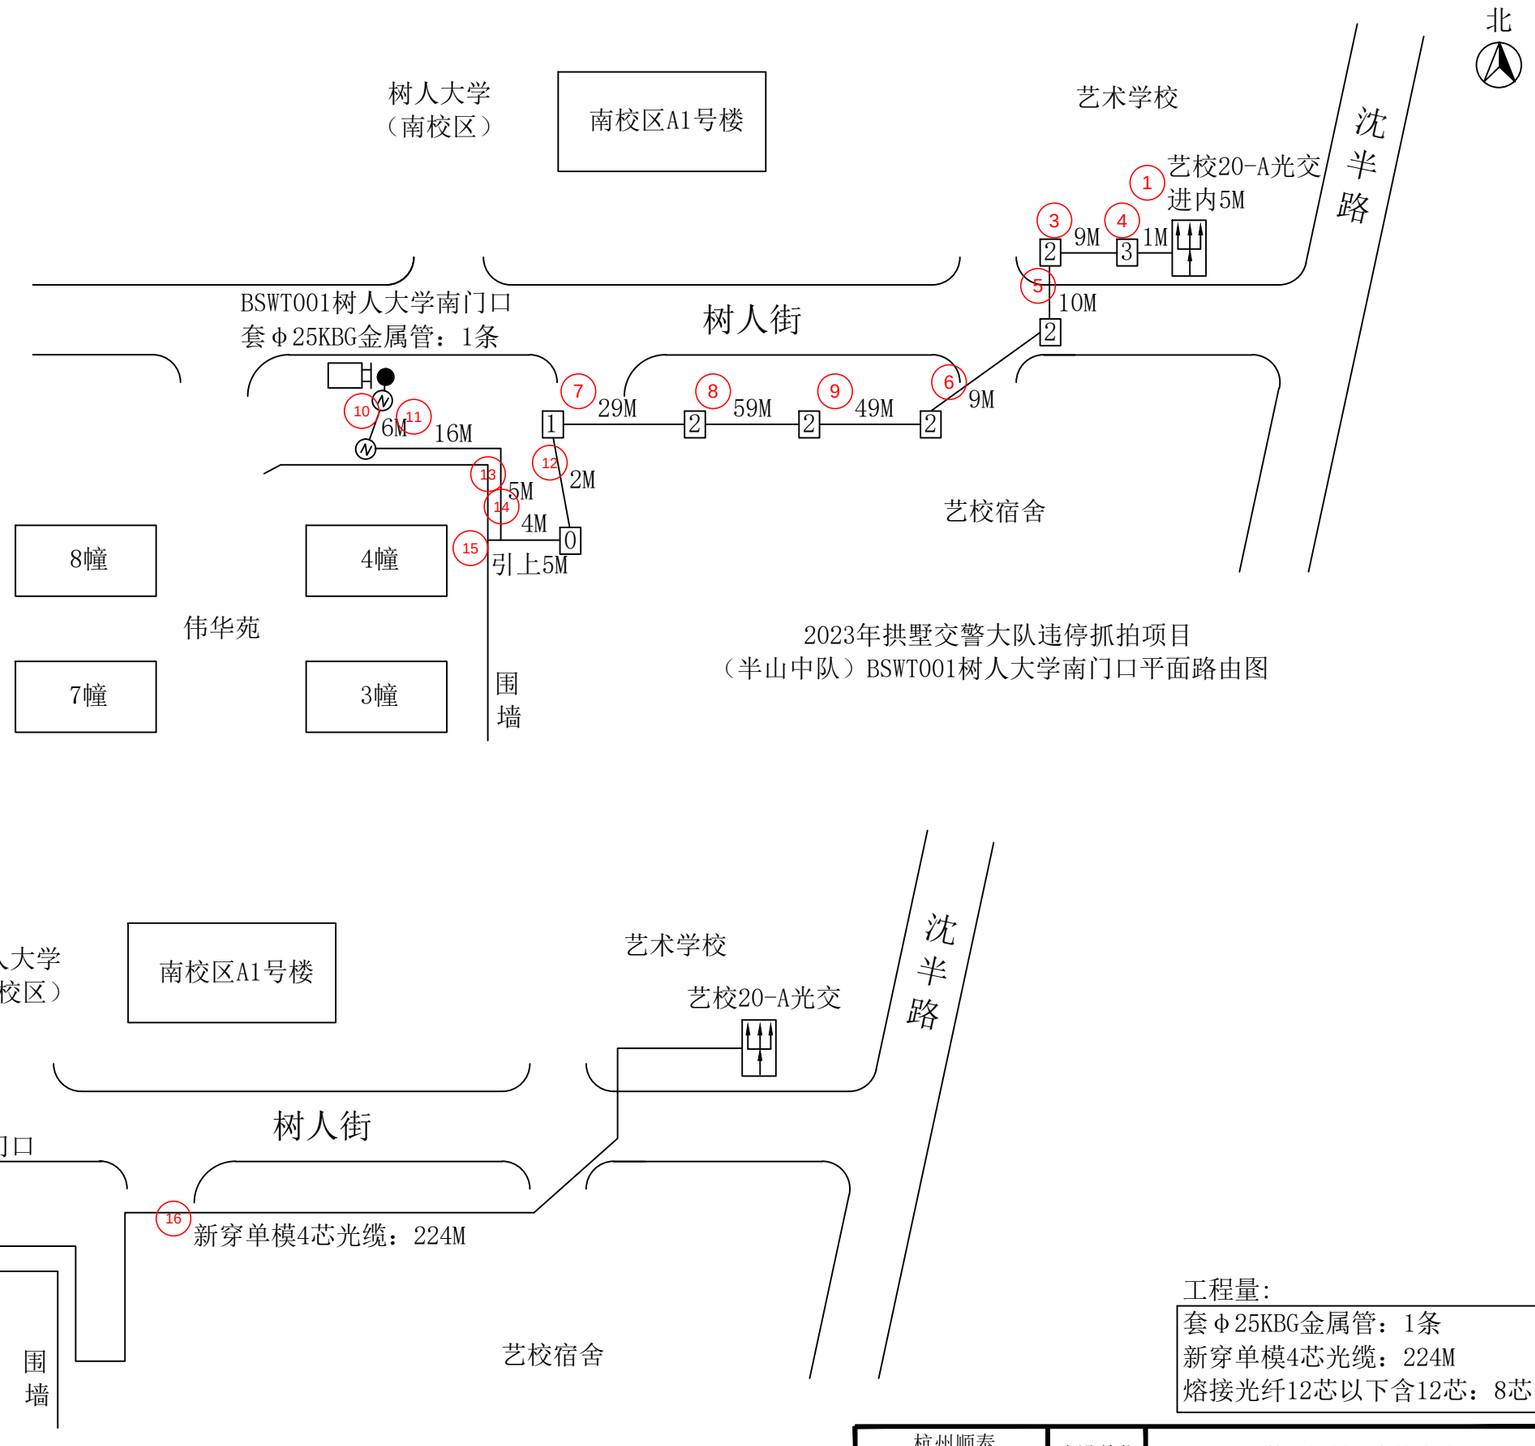

2023年拱墅交警大队违停抓拍项目
（半山中队）BSWT001树人大学南门口平面路由图

2023年拱墅交警大队违停抓拍项目
（半山中队）BSWT001树人大学南门口光缆线路图

工程量:

套Φ25KBG金属管：1条
新穿单模4芯光缆：224M
熔接光纤12芯以下含12芯：8芯

说明：

①线缆靠边自然弯曲，经过1号、2号手孔按1M计算，经过3号手孔按2M计算。

②光缆进箱按5M计算；线缆至监控挂箱引上2M计算。

③光交接箱端需套用光纤保护管，共计2M。

杭州顺泰安装工程有限公司		建设单位	华数传媒网络有限公司
设　计	严隆潮	项目名称	2023年拱墅交警大队违停抓拍项目（半山中队）BSWT001树人大学南门口
审　核	许建萍	图　名	■ 平面路由图　■ 光缆线路图　■ 熔纤色谱图
施　工	严隆昌	日　期	
校　对	王巧芸	24-09-25	共 92 页　第 1 页

北

浙大城市学院
（南校区）

台州路

待建区

科技园路

杭州蔡马股份
经济合作社

BSWT032
台州路城市学院南门

1 1M

JJ

2 10M

JJ

3 8M

JJ

4 引上3M

围墙

5 沿围墙走99M

树人大学北校区

6 引上2M

13 11M

7 12M

8 38M

9 35M

10 39M

11 28M

12 67M

14 8M

15 8M

舟山东路

16 19M

BSWT006科园路口
5+1杆

17 1M

18 64M

19 54M

20 25M

21 引上8M

3 1

陆家坞3幢北3号
手孔内原96芯分线包

BSWT002树人大学北门口
6+3杆

第二实验大楼

3幢

陆家坞

杭州顺泰安装工程有限公司		建设单位	华数传媒网络有限公司
设　计	严隆潮	项目名称	2023年拱墅交警大队违停抓拍项目（半山中队）BSWT002树人大学北门口，BSWT006科园路口，BSWT032台州路城市学院南门
审　核	许建萍	图　名	■ 平面路由图
施　工	严隆昌	日　期	
校　对	王乃芸	24-09-25	共 92 页　　第 2 页

说明：光缆进箱按5M计算；线缆至监控挂箱引上2M计算。

北

原96芯至
舟山东路05-B光交


1 4芯169M 熔纤盘 BSWT002树人大学北门口
熔纤：4芯

2 4芯358M 熔纤盘 BSWT006科园路口
熔纤：4芯


3 4芯465M 熔纤盘 BSWT032台州路城市学院南门
熔纤：4芯

陆家坞3幢北3号
手孔内原96芯分线包
熔纤：12芯

2023年拱墅交警大队违停抓拍项目（半山中队）
BSWT002树人大学北门口，BSWT006科园路口，
BSWT032台州路城市学院南门光缆熔纤图

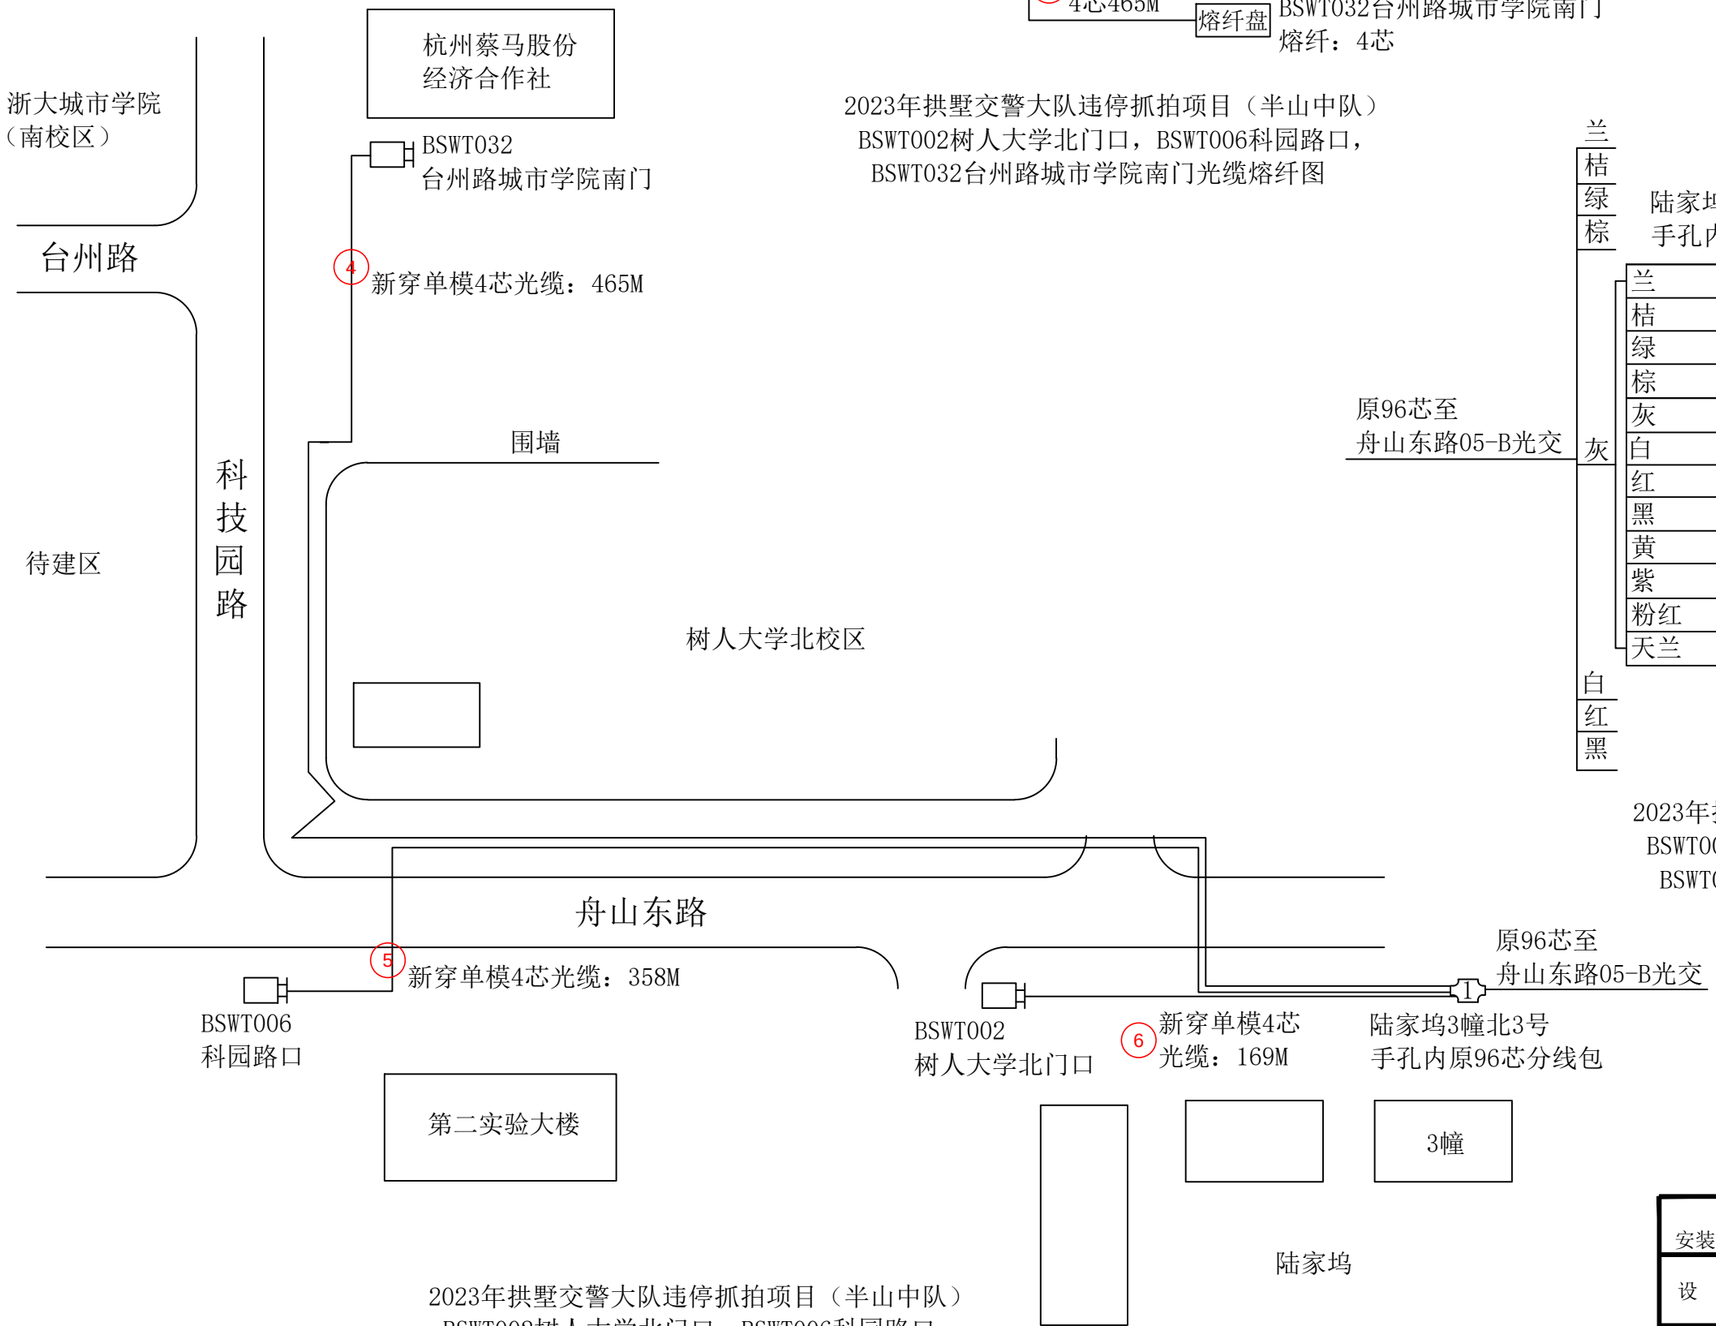


2023年拱墅交警大队违停抓拍项目（半山中队）
BSWT002树人大学北门口，BSWT006科园路口，
BSWT032台州路城市学院南门光缆线路图

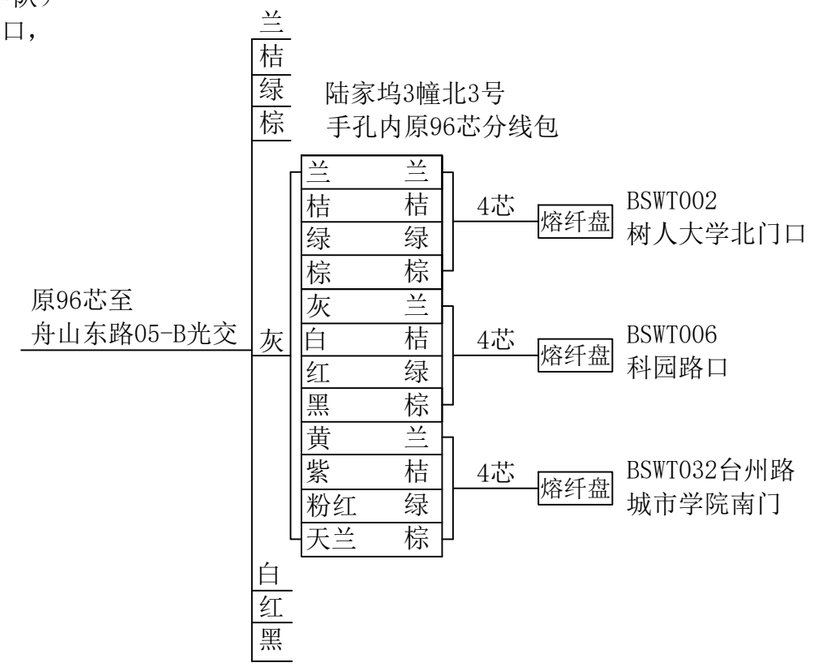


2023年拱墅交警大队违停抓拍项目（半山中队）
BSWT002树人大学北门口，BSWT006科园路口，
BSWT032台州路城市学院南门光缆色谱图

工程量：
新穿单模4芯光缆：992M
熔接光纤12芯以下含12芯：24芯


杭州顺泰安装工程有限公司		建设单位	华数传媒网络有限公司
设　计	严隆潮	项目名称	2023年拱墅交警大队违停抓拍项目（半山中队）BSWT002树人大学北门口，BSWT006科园路口，BSWT032台州路城市学院南门
审　核	许建萍	图　名	■光缆线路图　■熔纤色谱图
施　工	严隆昌	日　期	
校　对	王巧芸	24-09-25	共 92 页　第 3 页

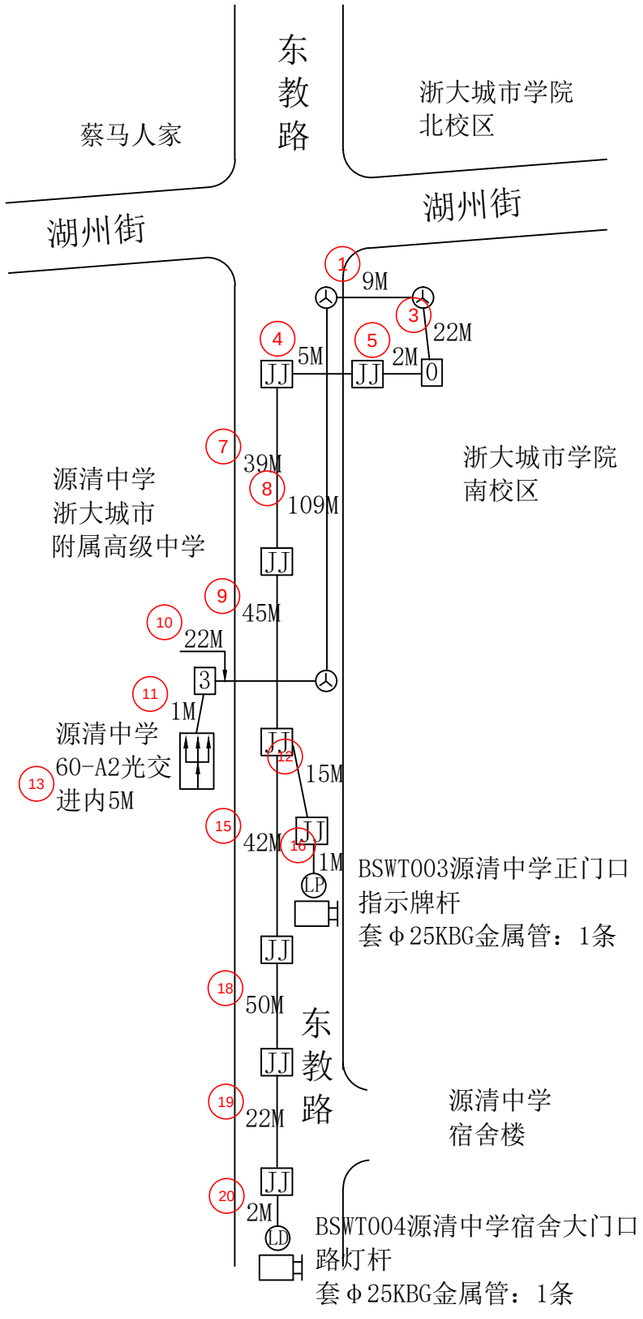


2023年拱墅交警大队违停抓拍项目（半山中队） BSWT003
源清中学正门口，BSWT004源清中学宿舍大门口平面路由图

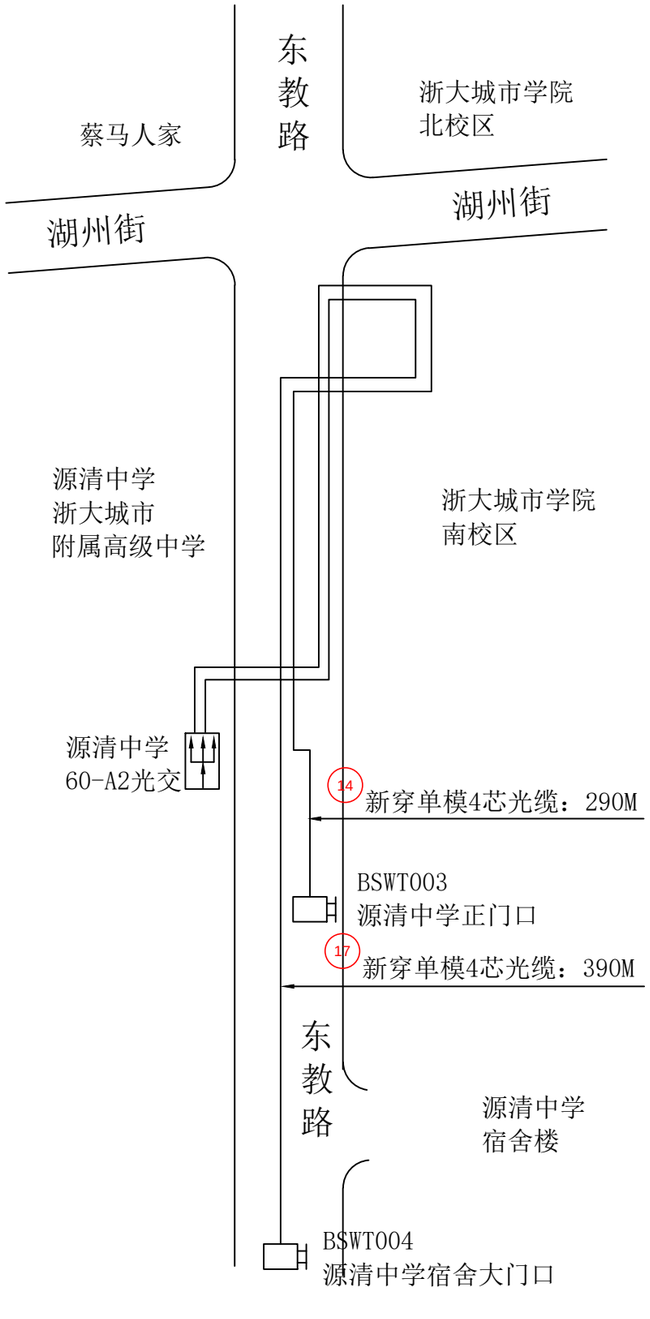

2023年拱墅交警大队违停抓拍项目（半山中队） BSWT003
源清中学正门口，BSWT004源清中学宿舍大门口光缆线路图

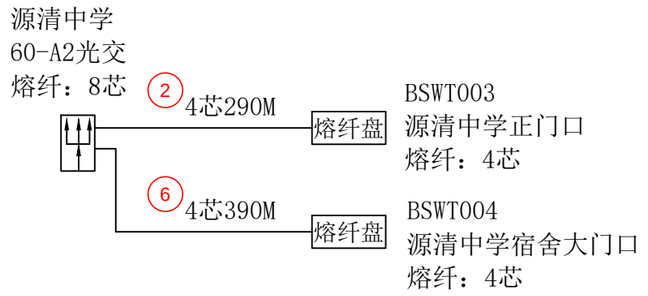

2023年拱墅交警大队违停抓拍项目（半山中队） BSWT003
源清中学正门口，BSWT004源清中学宿舍大门口光缆熔纤图

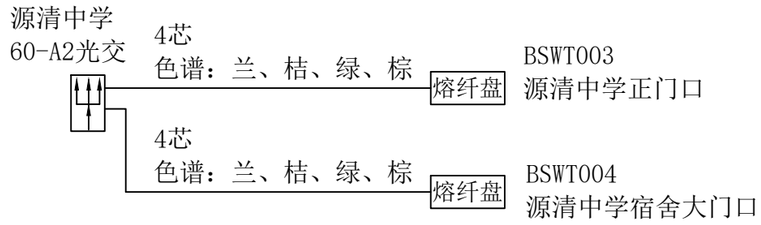

2023年拱墅交警大队违停抓拍项目（半山中队） BSWT003
源清中学正门口，BSWT004源清中学宿舍大门口光缆色谱图

工程量:

套Φ25KBG金属管：2条
新穿单模4芯光缆：680M
熔接光纤12芯以下含12芯：16芯

说明：
①线缆靠边自然弯曲，经过3号手孔及人孔按2M计算。
②光缆进箱按5M计算；线缆至监控挂箱引上2M计算。
③光交接箱端需套用光纤保护管，共计3M。

杭州顺泰安装工程有限公司		建设单位	华数传媒网络有限公司
设　计	严隆潮	项目名称	2023年拱墅交警大队违停抓拍项目（半山中队） BSWT003源清中学正门口， BSWT004源清中学宿舍大门口
审　核	许建萍	图　名	■ 平面路由图　■ 光缆线路图 ■ 熔纤色谱图
施　工	严隆昌	日　期	
校　对	王巧芸	24-09-25	共 92 页　　第 4 页




2023年拱墅交警大队违停抓拍项目（半山中队）
BSWT005望澜府门口平面路由图

2023年拱墅交警大队违停抓拍项目（半山中队）
BSWT005望澜府门口光缆线路图


北

皋亭坝巷01光交
熔纤：12芯

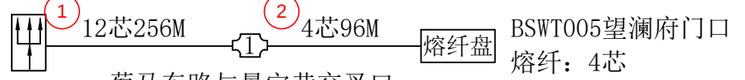

2023年拱墅交警大队违停抓拍项目（半山中队）
BSWT005望澜府门口光缆熔纤图

蔡马东路与景宁巷交叉口
东北角2号手孔内12芯分线包

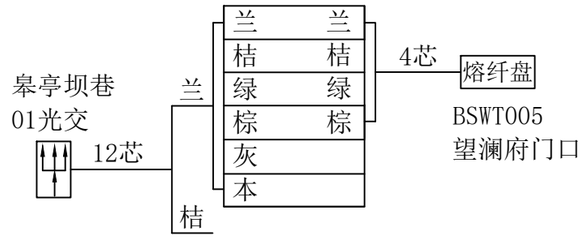


2023年拱墅交警大队违停抓拍项目（半山中队）
BSWT005望澜府门口光缆色谱图

工程量：


套Φ25KBG金属管：1条
新穿单模4芯光缆：96M
新穿单模12芯光缆：256M
熔接光纤12芯以下含12芯：20芯

说明：
①线缆靠边自然弯曲，经过2号手孔按1M计算。
②光缆进箱按5M计算，进光缆熔接包按10M计算；
线缆至监控挂箱引上2M计算。
③光交接箱端需套用光纤保护管，共计2M。


杭州顺泰安装工程有限公司		建设单位	华数传媒网络有限公司
设　计	严隆潮	项目名称	2023年拱墅交警大队违停抓拍项目（半山中队）BSWT005望澜府门口
审　核	许建萍	图　名	■ 平面路由图 ■ 光缆线路图 ■ 熔纤色谱图
施　工	严隆昌	日　期	
校　对	王巧芸	24-09-25	共 92 页　　第 5 页

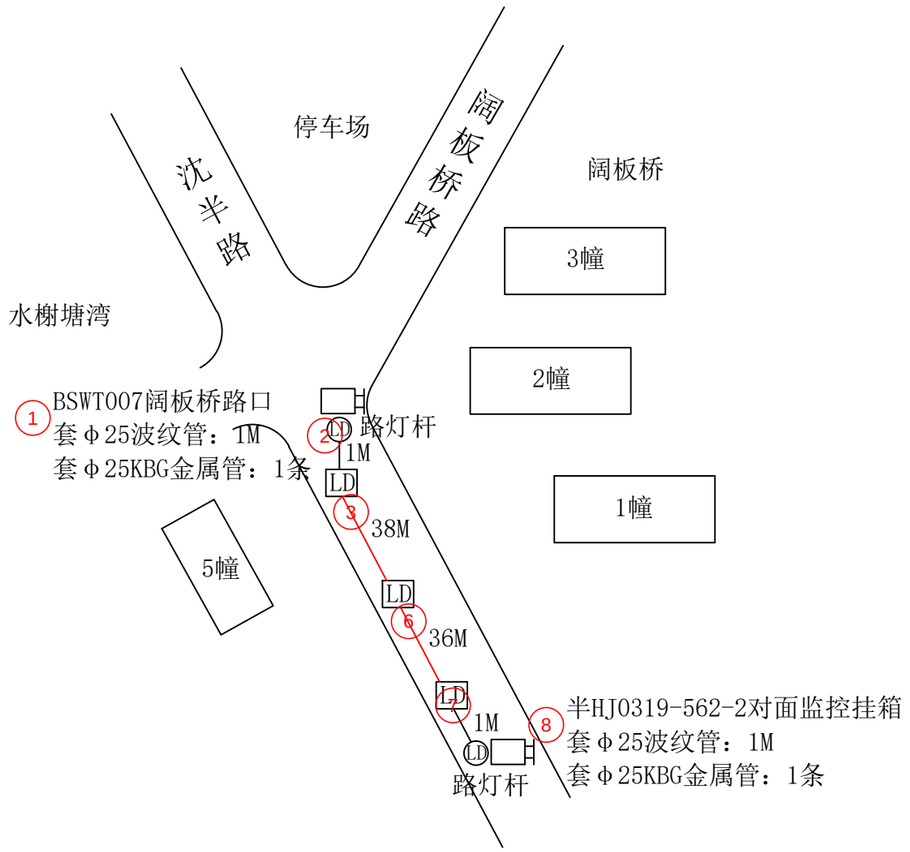


2023年拱墅交警大队违停抓拍项目（半山中队）
BSWT007阔板桥路口平面路由图

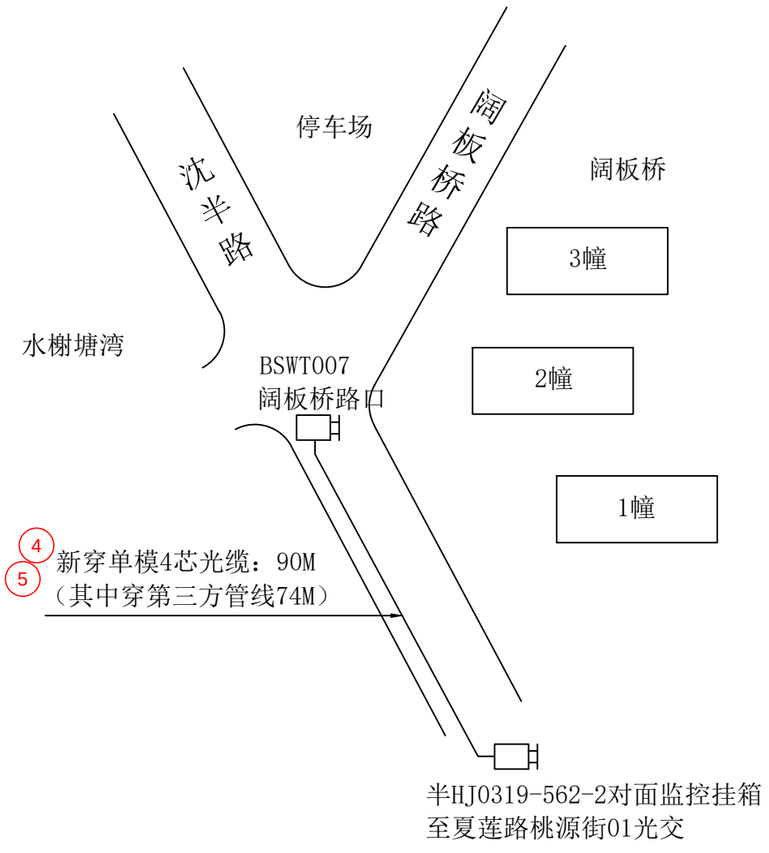

2023年拱墅交警大队违停抓拍项目（半山中队）
BSWT007阔板桥路口光缆线路图

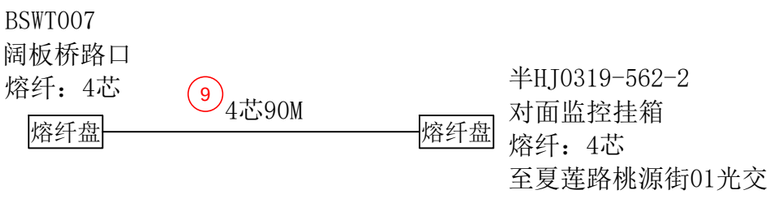

2023年拱墅交警大队违停抓拍项目（半山中队）
BSWT007阔板桥路口光缆熔纤图

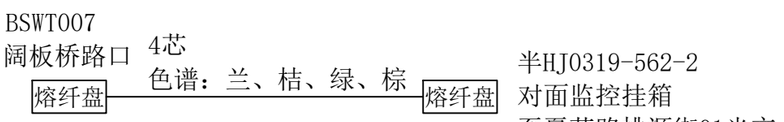

2023年拱墅交警大队违停抓拍项目（半山中队）
BSWT007阔板桥路口光缆色谱图

工程量：

套Φ25波纹管：2M
套Φ25KBG金属管：2条
新穿单模4芯光缆：90M
（其中穿第三方管线74M）
熔接光纤12芯以下含12芯：8芯

说明：
①光缆进箱按5M计算；线缆至监控挂箱引上2M计算。
②图中加粗线表示穿第三方管线路灯井。

杭州顺泰安装工程有限公司		建设单位	华数传媒网络有限公司
设　计	严隆潮	项目名称	2023年拱墅交警大队违停抓拍项目（半山中队） BSWT007阔板桥路口
审　核	许建萍	图　名	■平面路由图 ■光缆线路图 ■熔纤色谱图
施　工	钱江洪	日　期	
校　对	王乃芸	24-09-25	共 92 页　　第 6 页


北




工程量:

铺设PE60.3管单管：3M
破挖人行道花砖路面并复原：3M


杭州顺泰 安装工程有限公司		建设单位	华数传媒网络有限公司
设　计	严隆潮	项目名称	2023年拱墅交警大队违停抓拍项目（半山中队） BSWT008春蓝支路口，BSWT016春蓝支路中间
审　核	许建萍	图　名	■管道竣工图
施　工	严隆昌	日　期	
校　对	王乃芸	24-09-25	共 92 页　　第 7 页

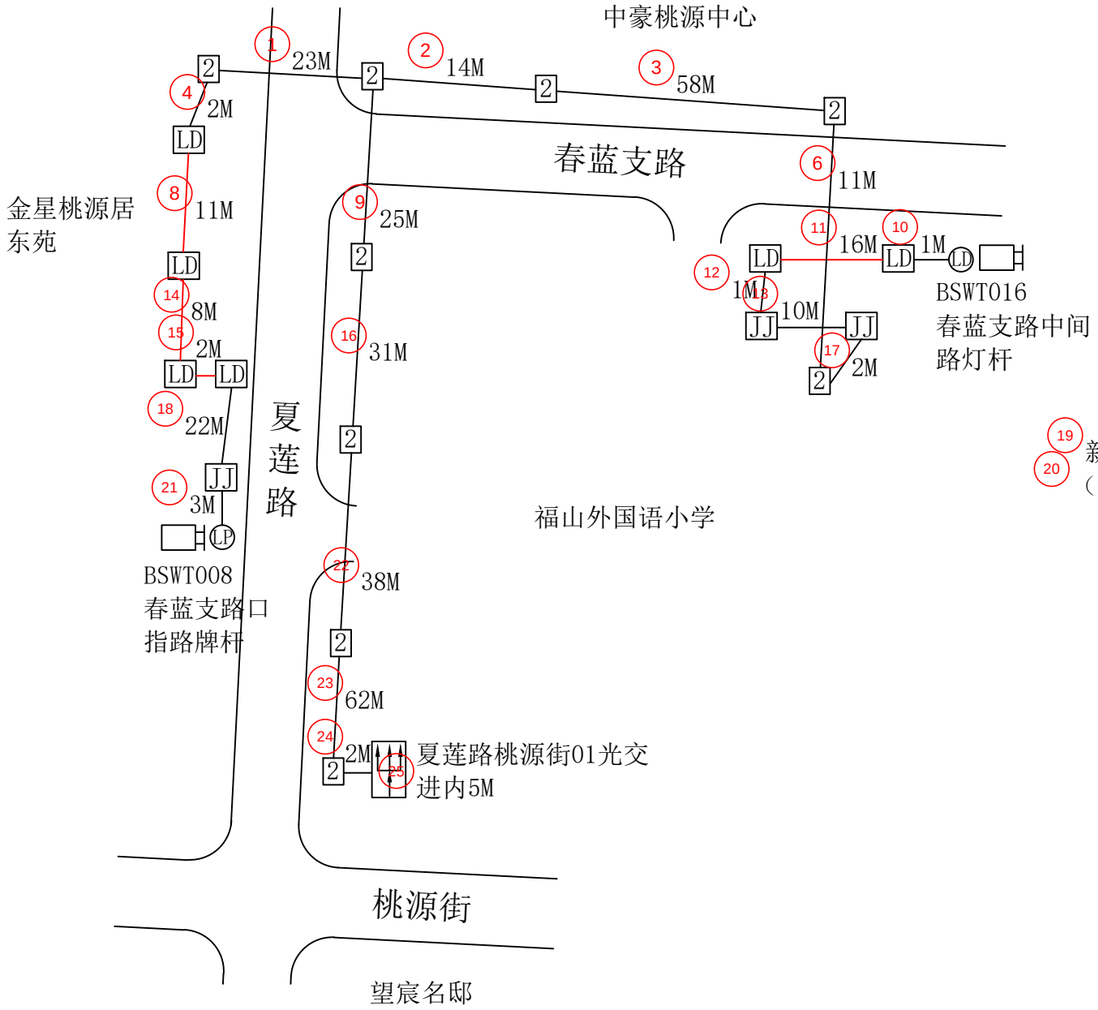


2023年拱墅交警大队违停抓拍项目（半山中队）
BSWT008春蓝支路口，BSWT016春蓝支路中间平面路由图

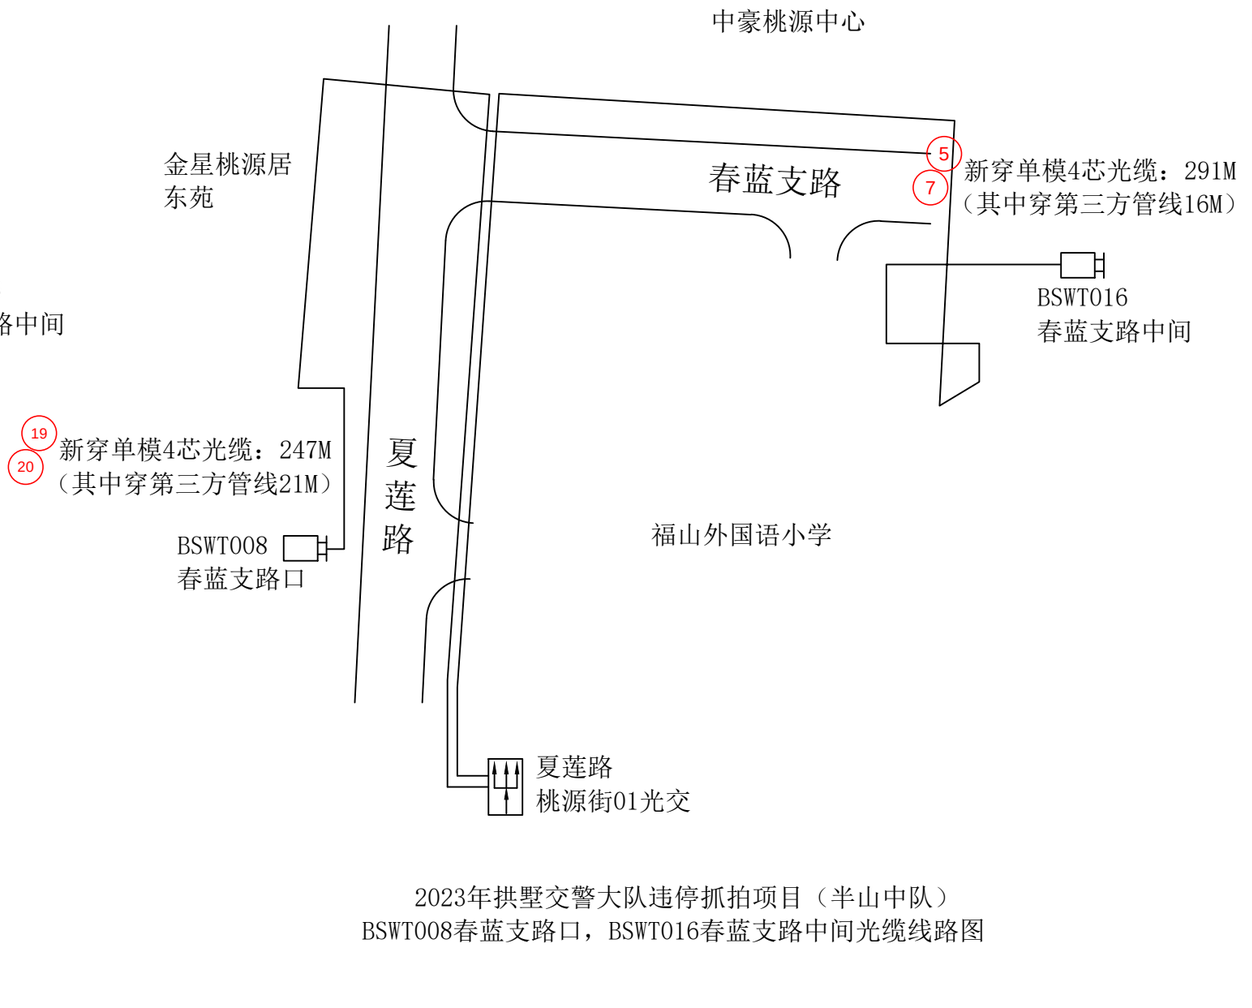

2023年拱墅交警大队违停抓拍项目（半山中队）
BSWT008春蓝支路口，BSWT016春蓝支路中间光缆线路图

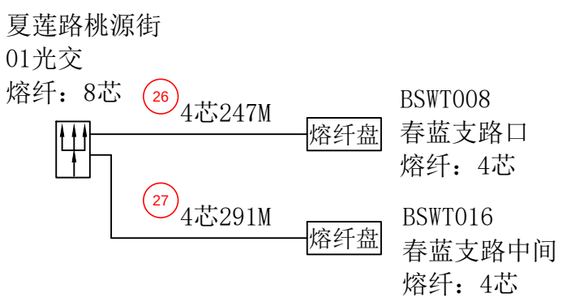

2023年拱墅交警大队违停抓拍项目（半山中队）
BSWT008春蓝支路口，BSWT016春蓝支路中间光缆熔纤图

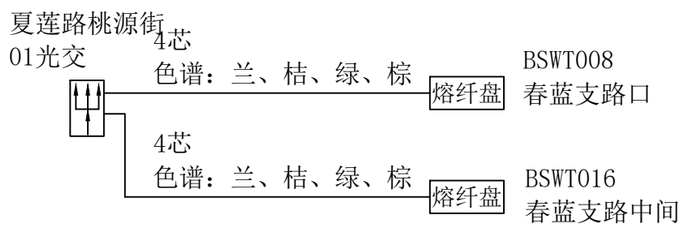


2023年拱墅交警大队违停抓拍项目（半山中队）
BSWT008春蓝支路口，BSWT016春蓝支路中间光缆色谱图

说明：
①线缆靠边自然弯曲，经过2号手孔按1M计算。
②光缆进箱按5M计算；线缆至监控挂箱引上2M计算。
③图中加粗线表示穿第三方管线路灯井。
④光交接箱端需套用光纤保护管，共计3M。


工程量：

新穿单模4芯光缆：538M
（其中穿第三方管线37M）
熔接光纤12芯以下含12芯：16芯


杭州顺泰安装工程有限公司		建设单位	华数传媒网络有限公司
设　计	严隆潮	项目名称	2023年拱墅交警大队违停抓拍项目（半山中队）BSWT008春蓝支路口，BSWT016春蓝支路中间
审　核	许建萍	图　名	■ 平面路由图　■ 光缆线路图 ■ 熔纤色谱图
施　工	严隆昌	日　期	
校　对	王乃芸	24-09-25	共 92 页　　第 8 页

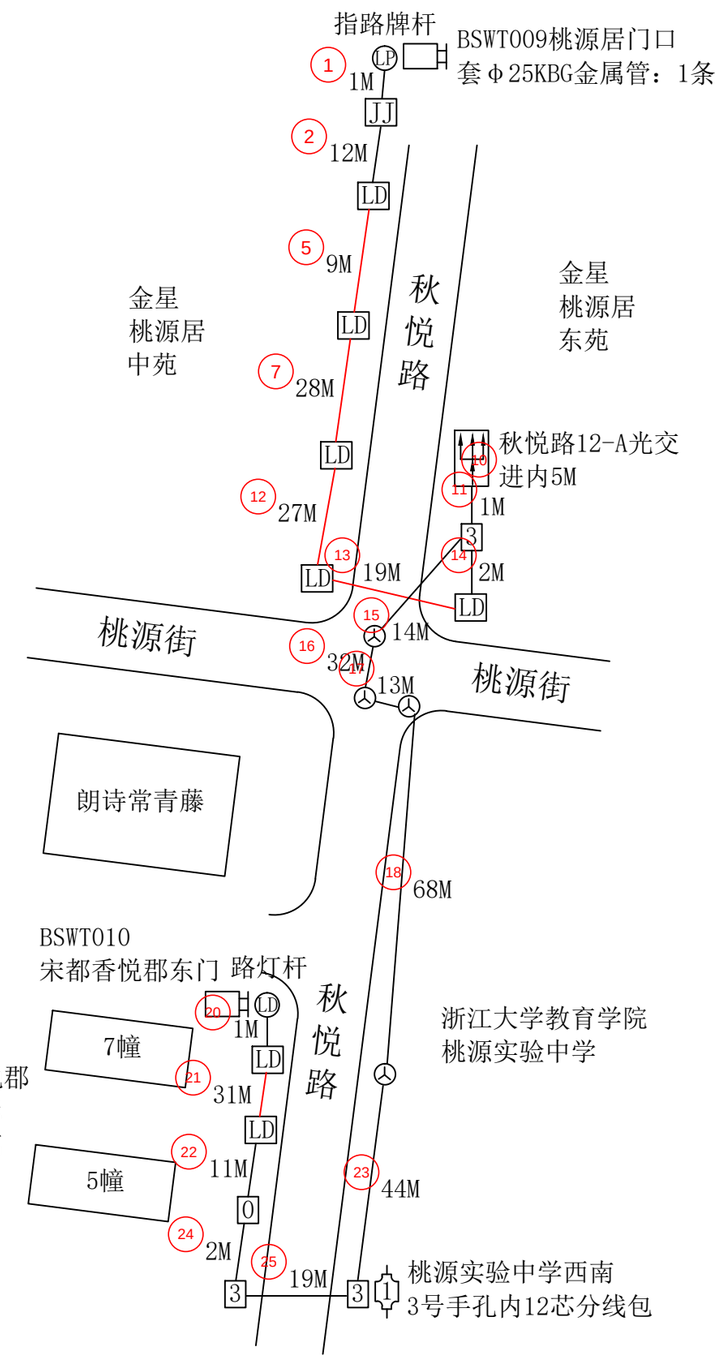


2023年拱墅交警大队违停抓拍项目（半山中队）
BSWT009桃源居门口，BSWT010宋都香悦郡东门平面路由图

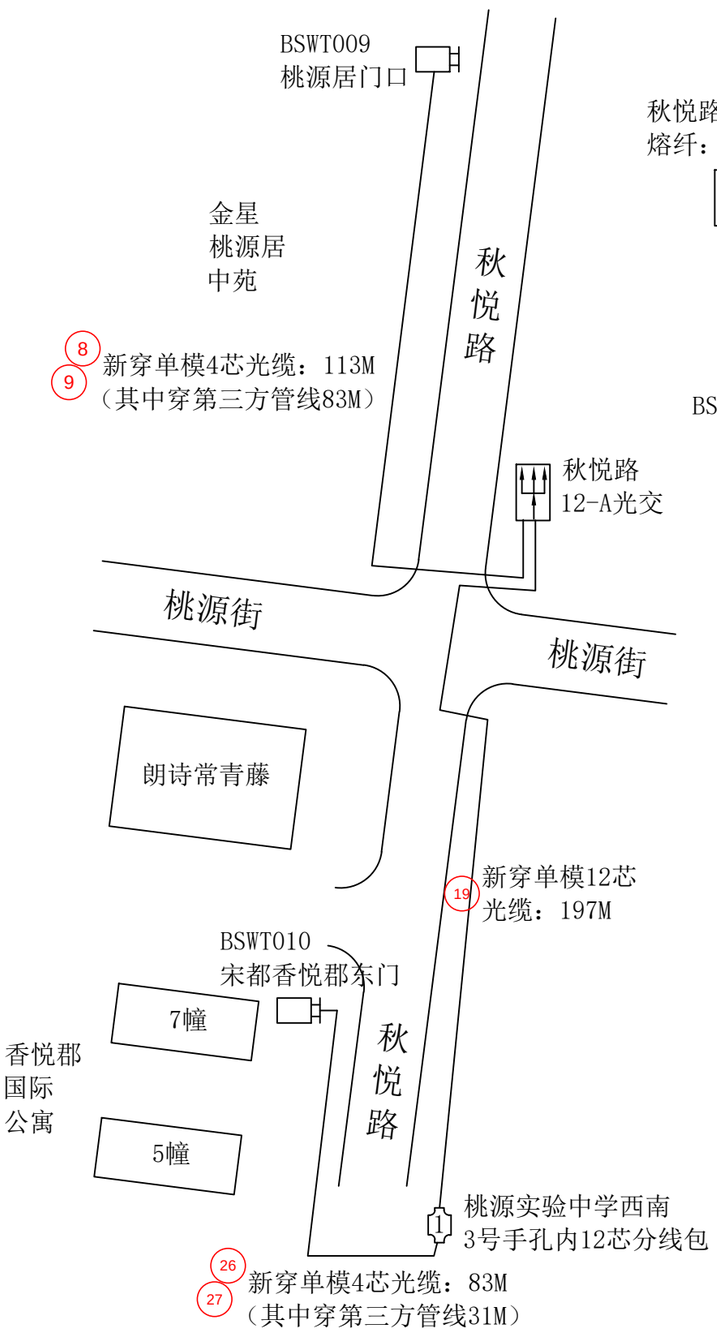

2023年拱墅交警大队违停抓拍项目（半山中队）
BSWT009桃源居门口，BSWT010宋都香悦郡东门光缆线路图

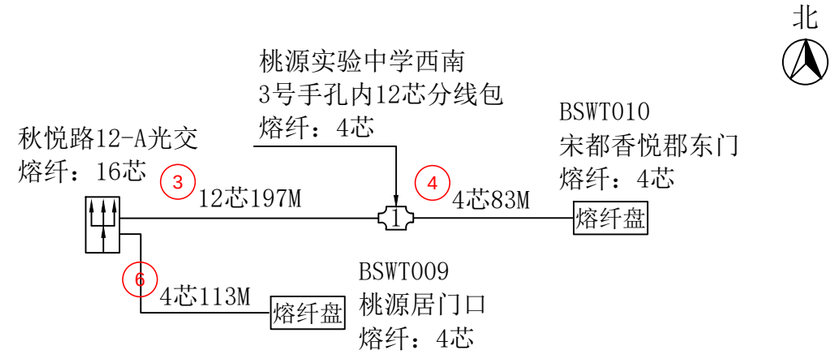

2023年拱墅交警大队违停抓拍项目（半山中队）
BSWT009桃源居门口，BSWT010宋都香悦郡东门光缆熔纤图

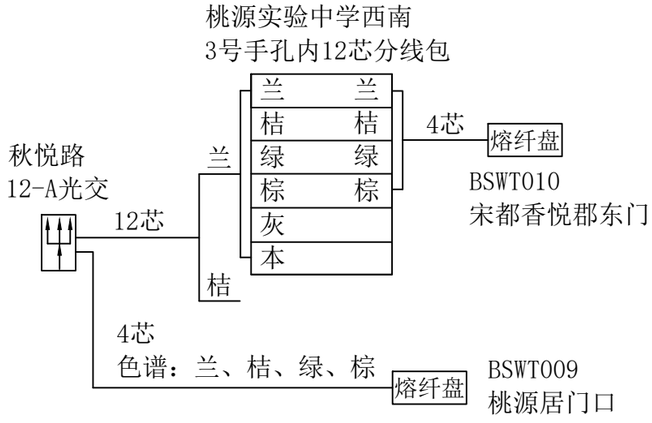

2023年拱墅交警大队违停抓拍项目（半山中队）
BSWT009桃源居门口，BSWT010宋都香悦郡东门光缆色谱图

工程量：

套Φ25KBG金属管：1条
新穿单模4芯光缆：196M
（其中穿第三方管线114M）
新穿单模12芯光缆：197M
熔接光纤12芯以下含12芯：28芯

说明：
①线缆靠边自然弯曲，经过3号手孔及人孔按2M计算。
②光缆进箱按5M计算，进光缆熔接包按10M计算；线缆至监控挂箱引上2M计算。
③图中加粗线表示穿第三方管线路灯井。
④光交接箱端需套用光纤保护管，共计5M。

杭州顺泰安装工程有限公司		建设单位	华数传媒网络有限公司
设　计	严隆潮	项目名称	2023年拱墅交警大队违停抓拍项目（半山中队）BSWT009桃源居门口，BSWT010宋都香悦郡东门
审　核	许建萍	图　名	■平面路由图 ■光缆线路图 ■熔纤色谱图
施　工	严隆昌	日　期	
校　对	王为芸	24-09-25	共 92 页　第 9 页

北




工程量:

新建0号手孔：1套


杭州顺泰安装工程有限公司		建设单位	华数传媒网络有限公司
设　计	严隆潮	项目名称	2023年拱墅交警大队违停抓拍项目（半山中队） BSWT011锦绣桃源东门， BSWT013翠锦路口，BSWT014宋都香悦郡南门
审　核	许建萍	图　名	■管道竣工图
施　工	严隆昌	日　期	
校　对	王巧芸	24-09-25	共 92 页　　第 10 页




2023年拱墅交警大队违停抓拍项目（半山中队）BSWT011锦绣
桃源东门，BSWT013翠锦路口，BSWT014宋都香悦郡南门平面路由图

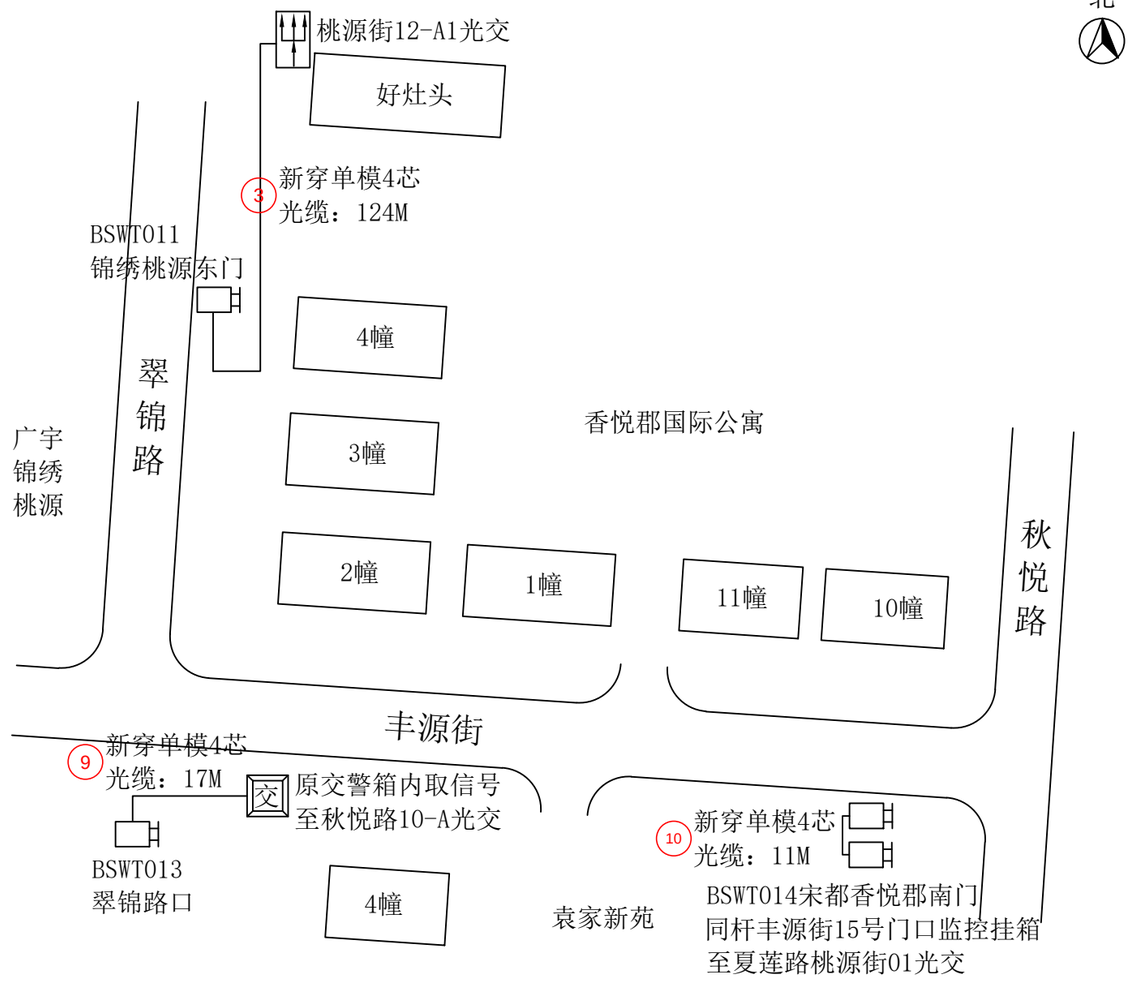

2023年拱墅交警大队违停抓拍项目（半山中队）BSWT011锦绣
桃源东门，BSWT013翠锦路口，BSWT014宋都香悦郡南门光缆线路图

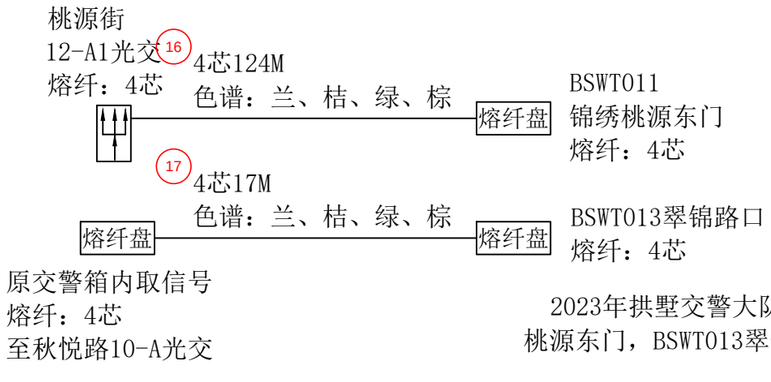

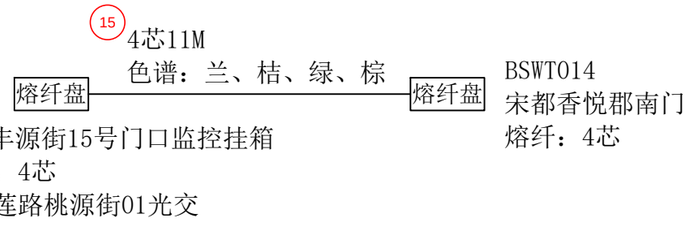

2023年拱墅交警大队违停抓拍项目（半山中队）BSWT011锦绣
桃源东门，BSWT013翠锦路口，BSWT014宋都香悦郡南门熔纤色谱图


说明：
①线缆靠边自然弯曲，经过3号手孔按1M计算。
②光缆进箱按5M计算；线缆至监控挂箱引上2M计算。
③光交接箱端需套用光纤保护管，共计2M。

工程量：

套Φ25KBG金属管：1条
新穿单模4芯光缆：152M
熔接光纤12芯以下含12芯：24芯

杭州顺泰安装工程有限公司		建设单位	华数传媒网络有限公司
设　计	严隆潮	项目名称	2023年拱墅交警大队违停抓拍项目（半山中队）BSWT011锦绣桃源东门，BSWT013翠锦路口，BSWT014宋都香悦郡南门
审　核	许建萍	图　名	■平面路由图 ■光缆线路图 ■熔纤色谱图
施　工	严隆昌	日　期	
校　对	王乃芸	24-09-25	共 92 页　　第 11 页


北

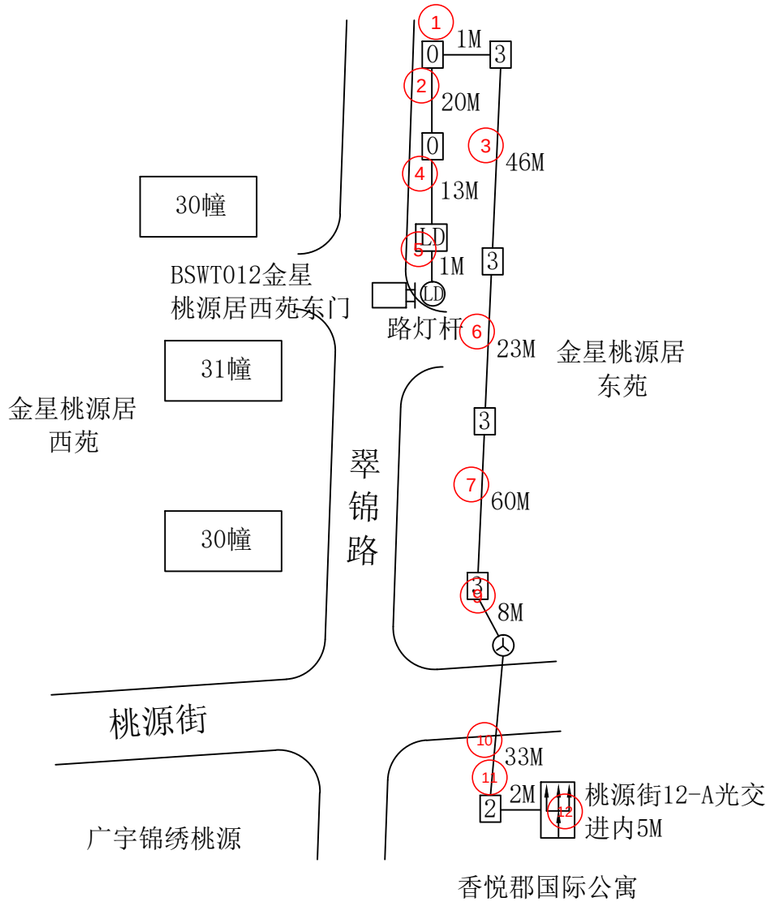


2023年拱墅交警大队违停抓拍项目（半山中队）
BSWT012金星桃源居西苑东门平面路由图



2023年拱墅交警大队违停抓拍项目（半山中队）
BSWT012金星桃源居西苑东门光缆线路图

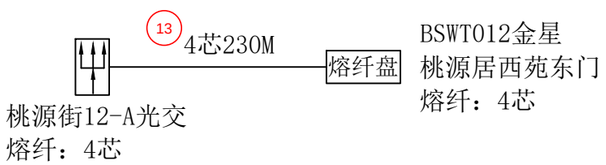

2023年拱墅交警大队违停抓拍项目（半山中队）
BSWT012金星桃源居西苑东门光缆熔纤图

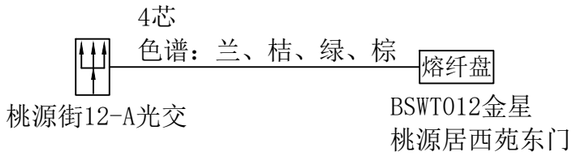

2023年拱墅交警大队违停抓拍项目（半山中队）
BSWT012金星桃源居西苑东门光缆色谱图


工程量：

新穿单模4芯光缆：230M
熔接光纤12芯以下含12芯：8芯


说明：
①线缆靠边自然弯曲，经过2号手孔按1M计算，
经过3号手孔及人孔按2M计算。
②光缆进箱按5M计算；线缆至监控挂箱引上2M计算。
③光交接箱端需套用光纤保护管，共计2M。

杭州顺泰安装工程有限公司		建设单位	华数传媒网络有限公司
设　计	严隆潮	项目名称	2023年拱墅交警大队违停抓拍项目（半山中队） BSWT012金星桃源居西苑东门
审　核	许建萍	图　名	■ 平面路由图 ■ 光缆线路图 ■ 熔纤色谱图
施　工	严隆昌	日　期	
校　对	王乃芸	24-09-25	共 92 页　　第 12 页


北

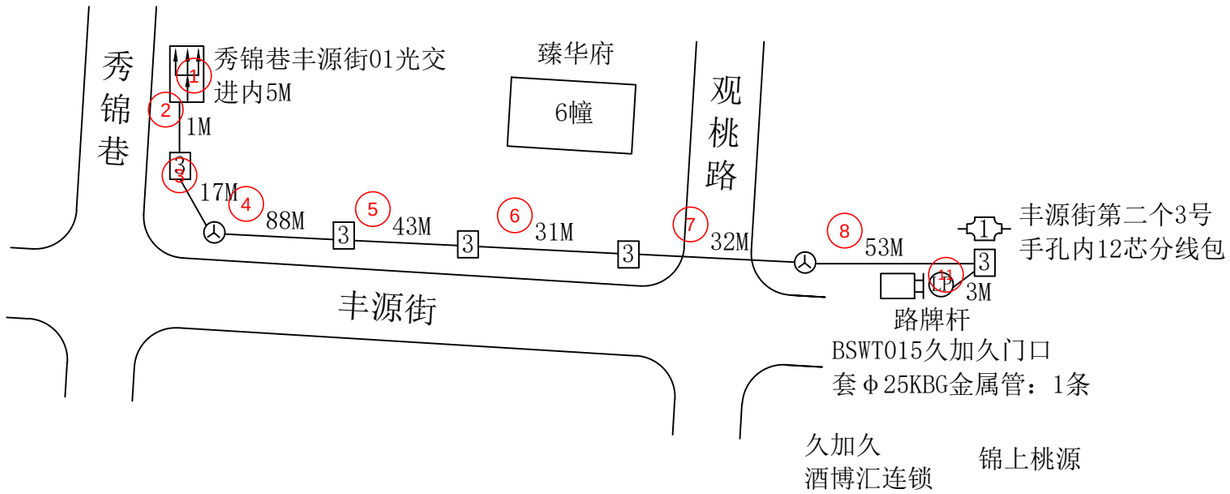


2023年拱墅交警大队违停抓拍项目（半山中队）
BSWT015久加久门口平面路由图

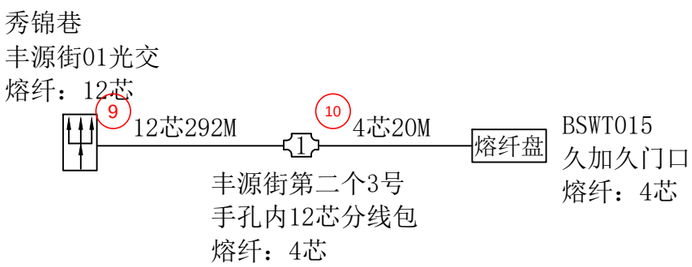

2023年拱墅交警大队违停抓拍项目（半山中队）
BSWT015久加久门口光缆熔纤图

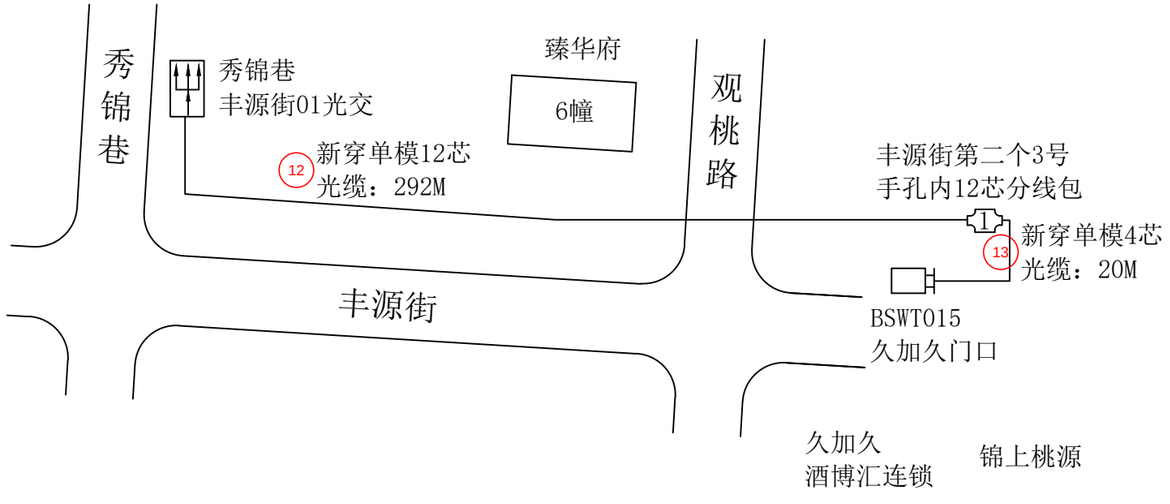

2023年拱墅交警大队违停抓拍项目（半山中队）
BSWT015久加久门口光缆线路图

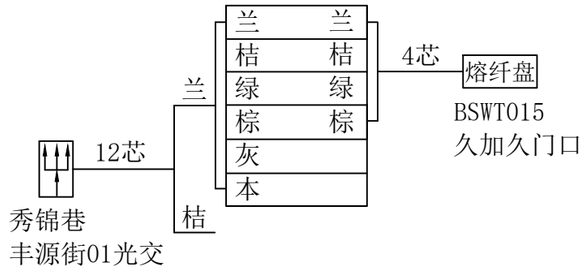

2023年拱墅交警大队违停抓拍项目（半山中队）
BSWT015久加久门口光缆色谱图


工程量：

套Φ25KBG金属管：1条
新穿单模4芯光缆：20M
新穿单模12芯光缆：292M
熔接光纤12芯以下含12芯：20芯

说明：
①线缆靠边自然弯曲，经过3号手孔及人孔按2M计算。
②光缆进箱按5M计算，进光缆熔接包按10M计算；
线缆至监控挂箱引上2M计算。
③光交接箱端需套用光纤保护管，共计2M。

杭州顺泰安装工程有限公司		建设单位	华数传媒网络有限公司
设　计	严隆潮	项目名称	2023年拱墅交警大队违停抓拍项目（半山中队）BSWT015久加久门口
审　核	许建萍	图　名	■平面路由图 ■光缆线路图 ■熔纤色谱图
施　工	严隆昌	日　期	
校　对	王乃芸	24-09-25	共 92 页　　第 13 页

北

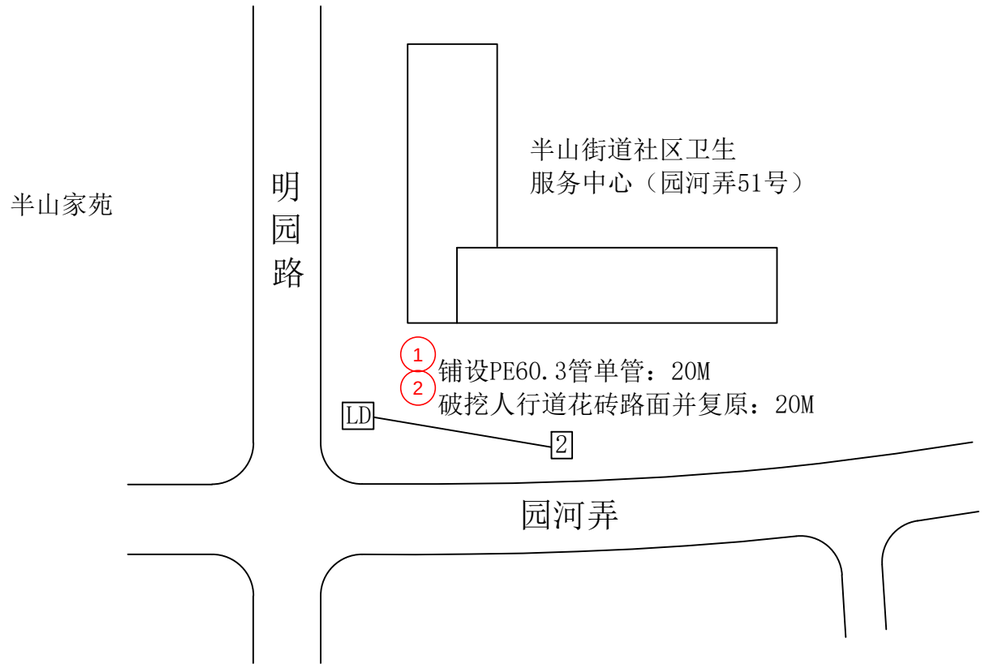


工程量:


铺设PE60.3管单管：20M
破挖人行道花砖路面并复原：20M

杭州顺泰安装工程有限公司		建设单位	华数传媒网络有限公司
设　计	严隆潮	项目名称	2023年拱墅交警大队违停抓拍项目（半山中队）BSWT017园和弄口
审　核	许建萍	图　名	■ 管道竣工图
施　工	严隆昌	日　期	
校　对	王巧芸	24-09-25	共 92 页　　第 14 页


北

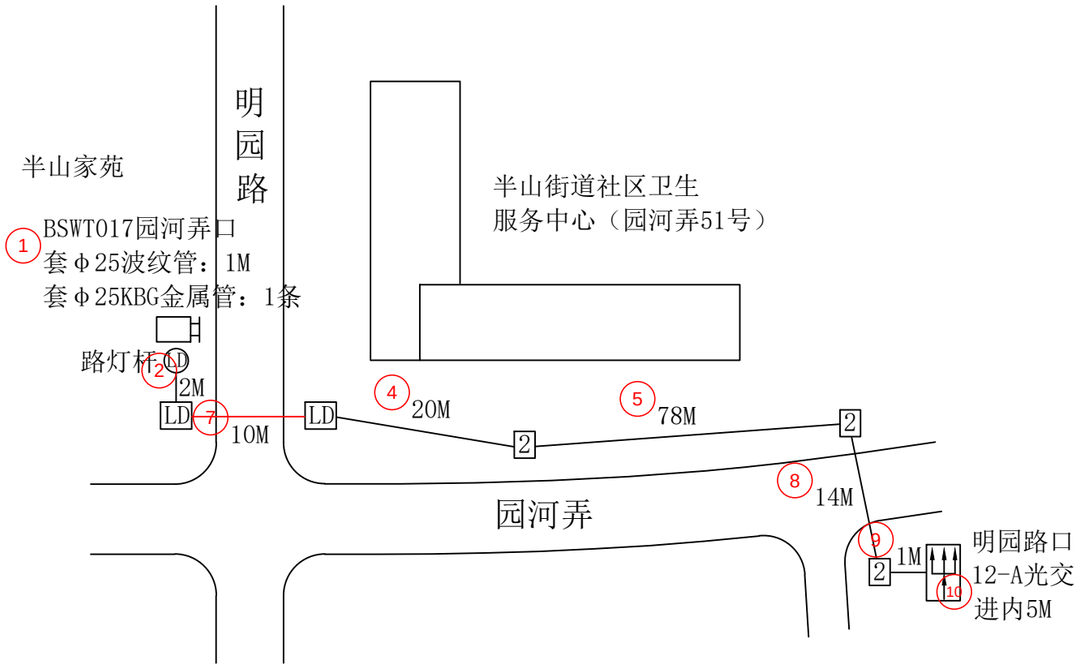


2023年拱墅交警大队违停抓拍项目
（半山中队）BSWT017园和弄口平面路由图

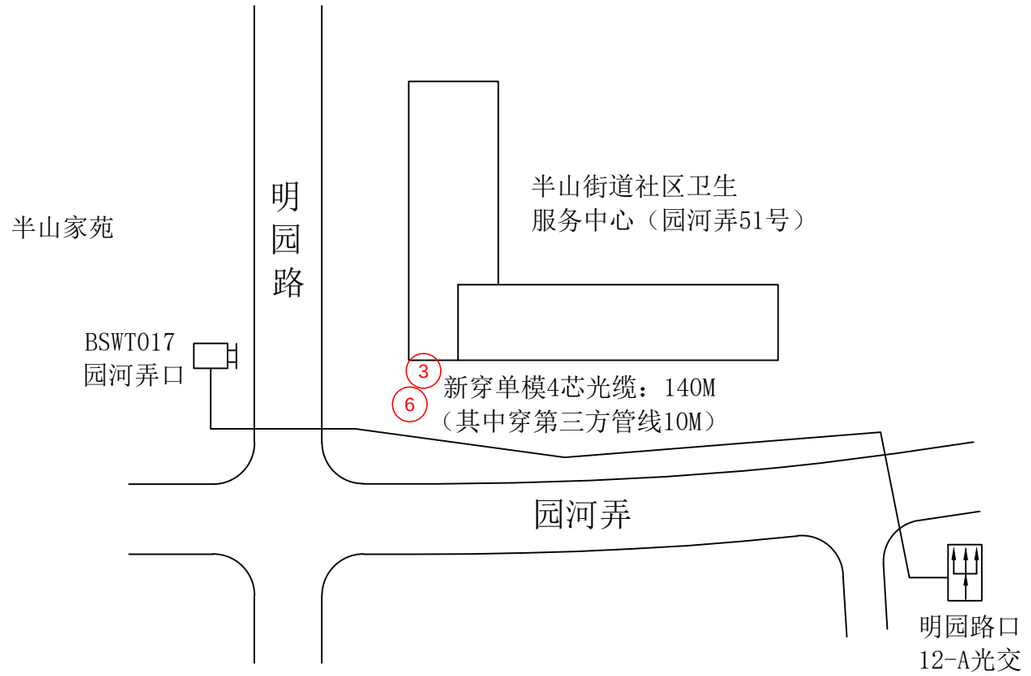

2023年拱墅交警大队违停抓拍项目
（半山中队）BSWT017园和弄口光缆线路图

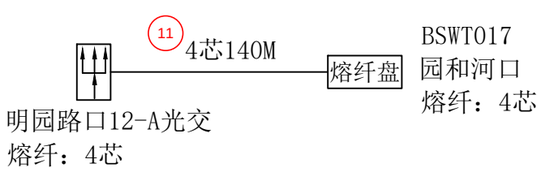

2023年拱墅交警大队违停抓拍项目
（半山中队）BSWT017园和弄口光缆熔纤图

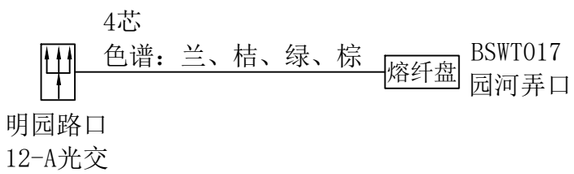


2023年拱墅交警大队违停抓拍项目
（半山中队）BSWT017园和弄口光缆色谱图

工程量:

套Φ25波纹管：1M
套Φ25KBG金属管：1条
新穿单模4芯光缆：140M
（其中穿第三方管线10M）
熔接光纤12芯以下含12芯：8芯

说明：
①线缆靠边自然弯曲，经过2号手孔按1M计算。
②光缆进箱按5M计算；线缆至监控挂箱引上2M计算。
③图中加粗线表示穿第三方管线路灯井。
④光交接箱端需套用光纤保护管，共计2M。


杭州顺泰安装工程有限公司		建设单位	华数传媒网络有限公司
设　计	严隆潮	项目名称	2023年拱墅交警大队违停抓拍项目（半山中队）BSWT017园河弄口
审　核	许建萍	图　名	■平面路由图 ■光缆线路图 ■熔纤色谱图
施　工	严隆昌	日　期	
校　对	王乃芸	24-09-25	共 92 页　　第 15 页

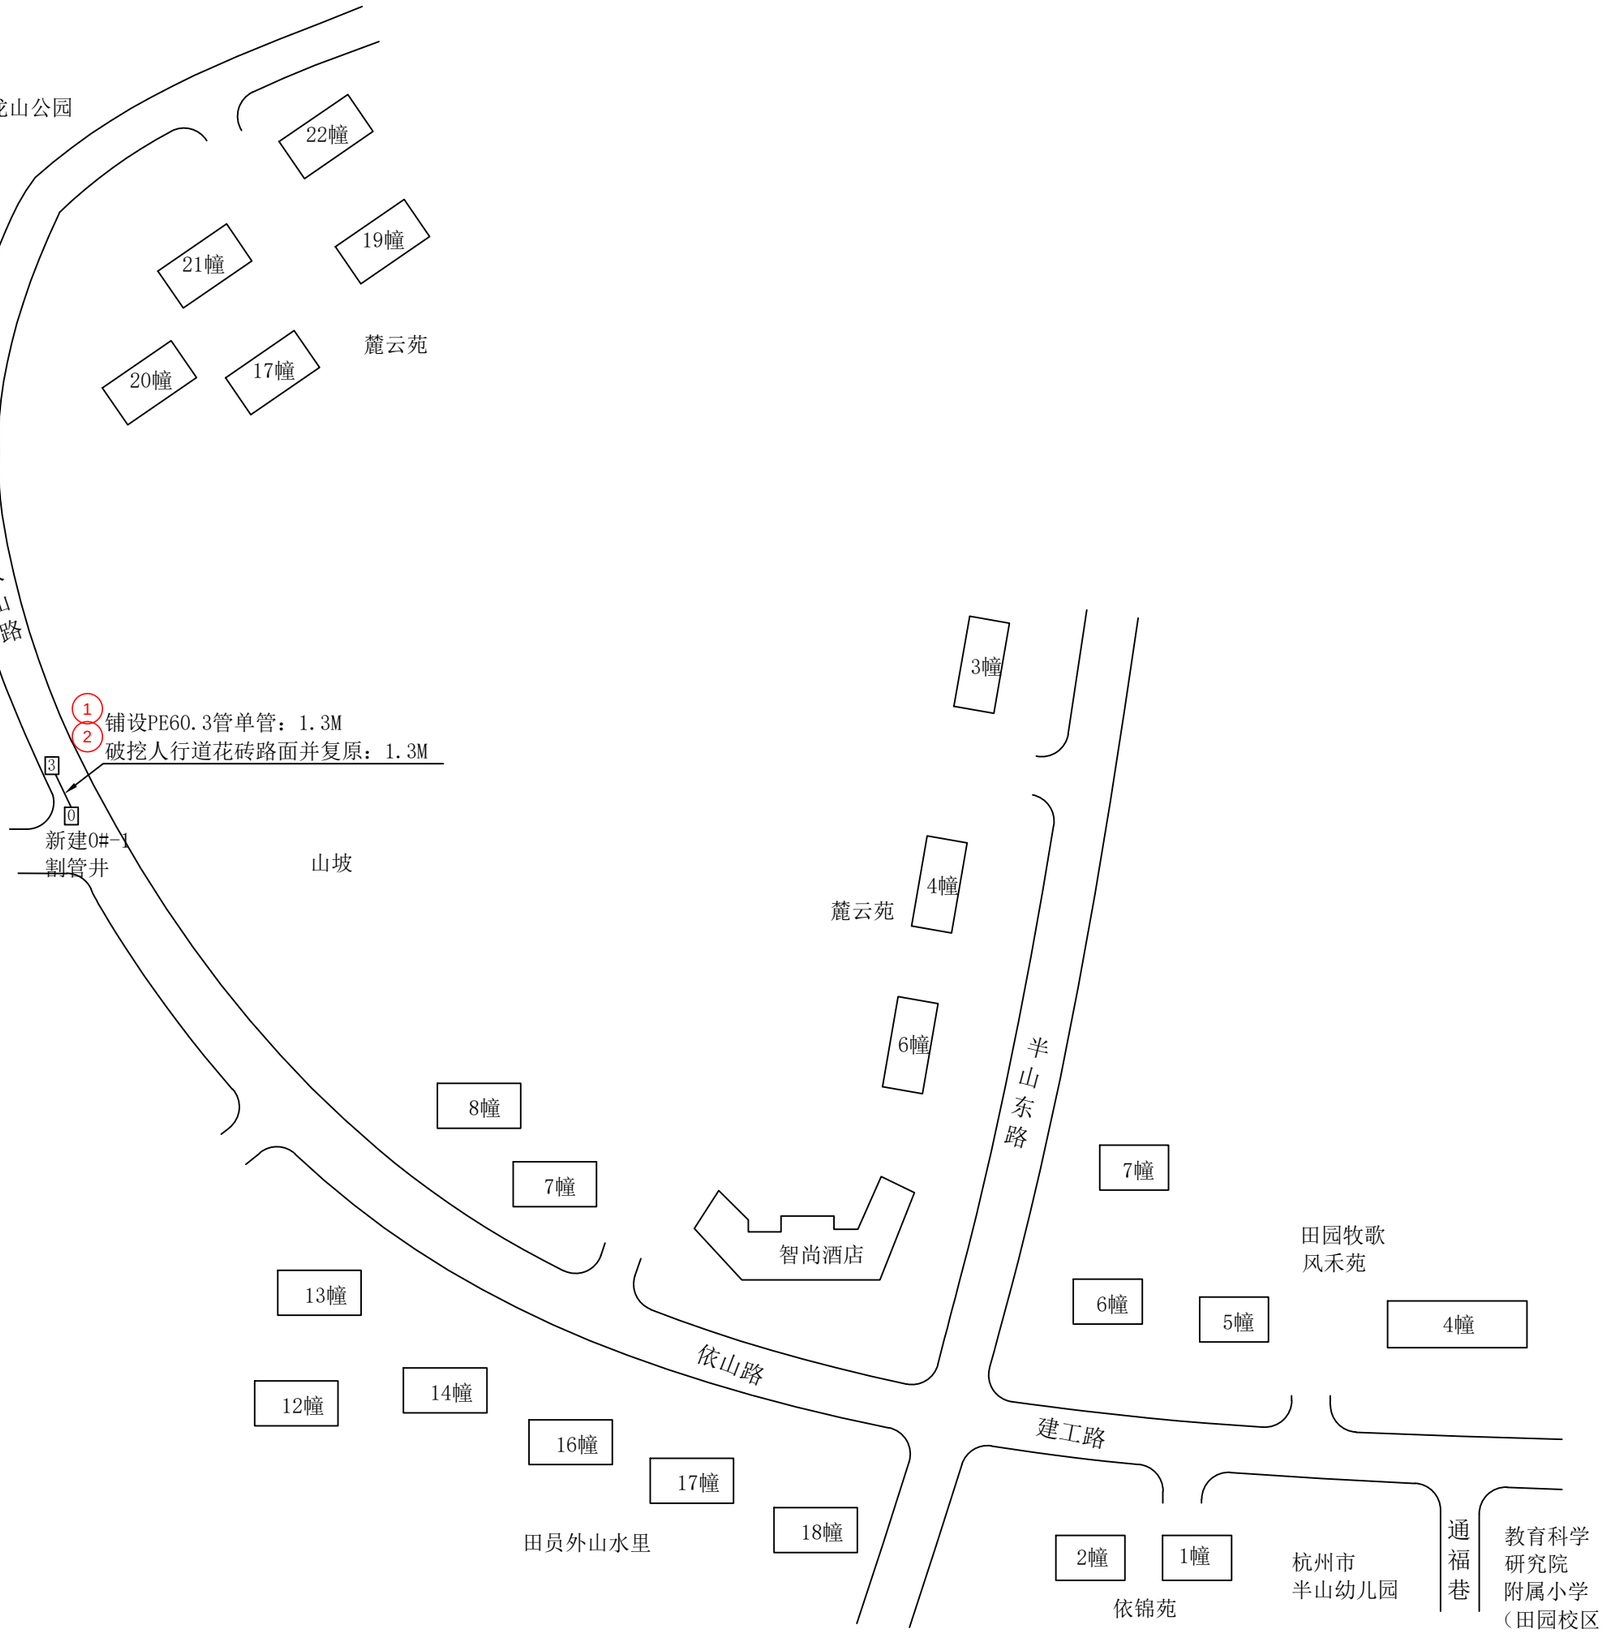

工程量:

新建0号手孔：1套
铺设PE60.3管单管：1.3M
破挖人行道花砖路面并复原：1.3M

杭州顺泰安装工程有限公司		建设单位	华数传媒网络有限公司
设　计	严隆潮	项目名称	2023年拱墅交警大队违停抓拍项目（半山中队）BSWT018通福巷口，BSWT021田园牧歌小区南门，BSWT022龙山停车场入口，BSWT024田园牧歌小区北门
审　核	许建萍	图　名	■ 管道竣工图
施　工	严隆昌	日　期	
校　对	王巧芸	24-09-25	共 92 页　　第 16 页

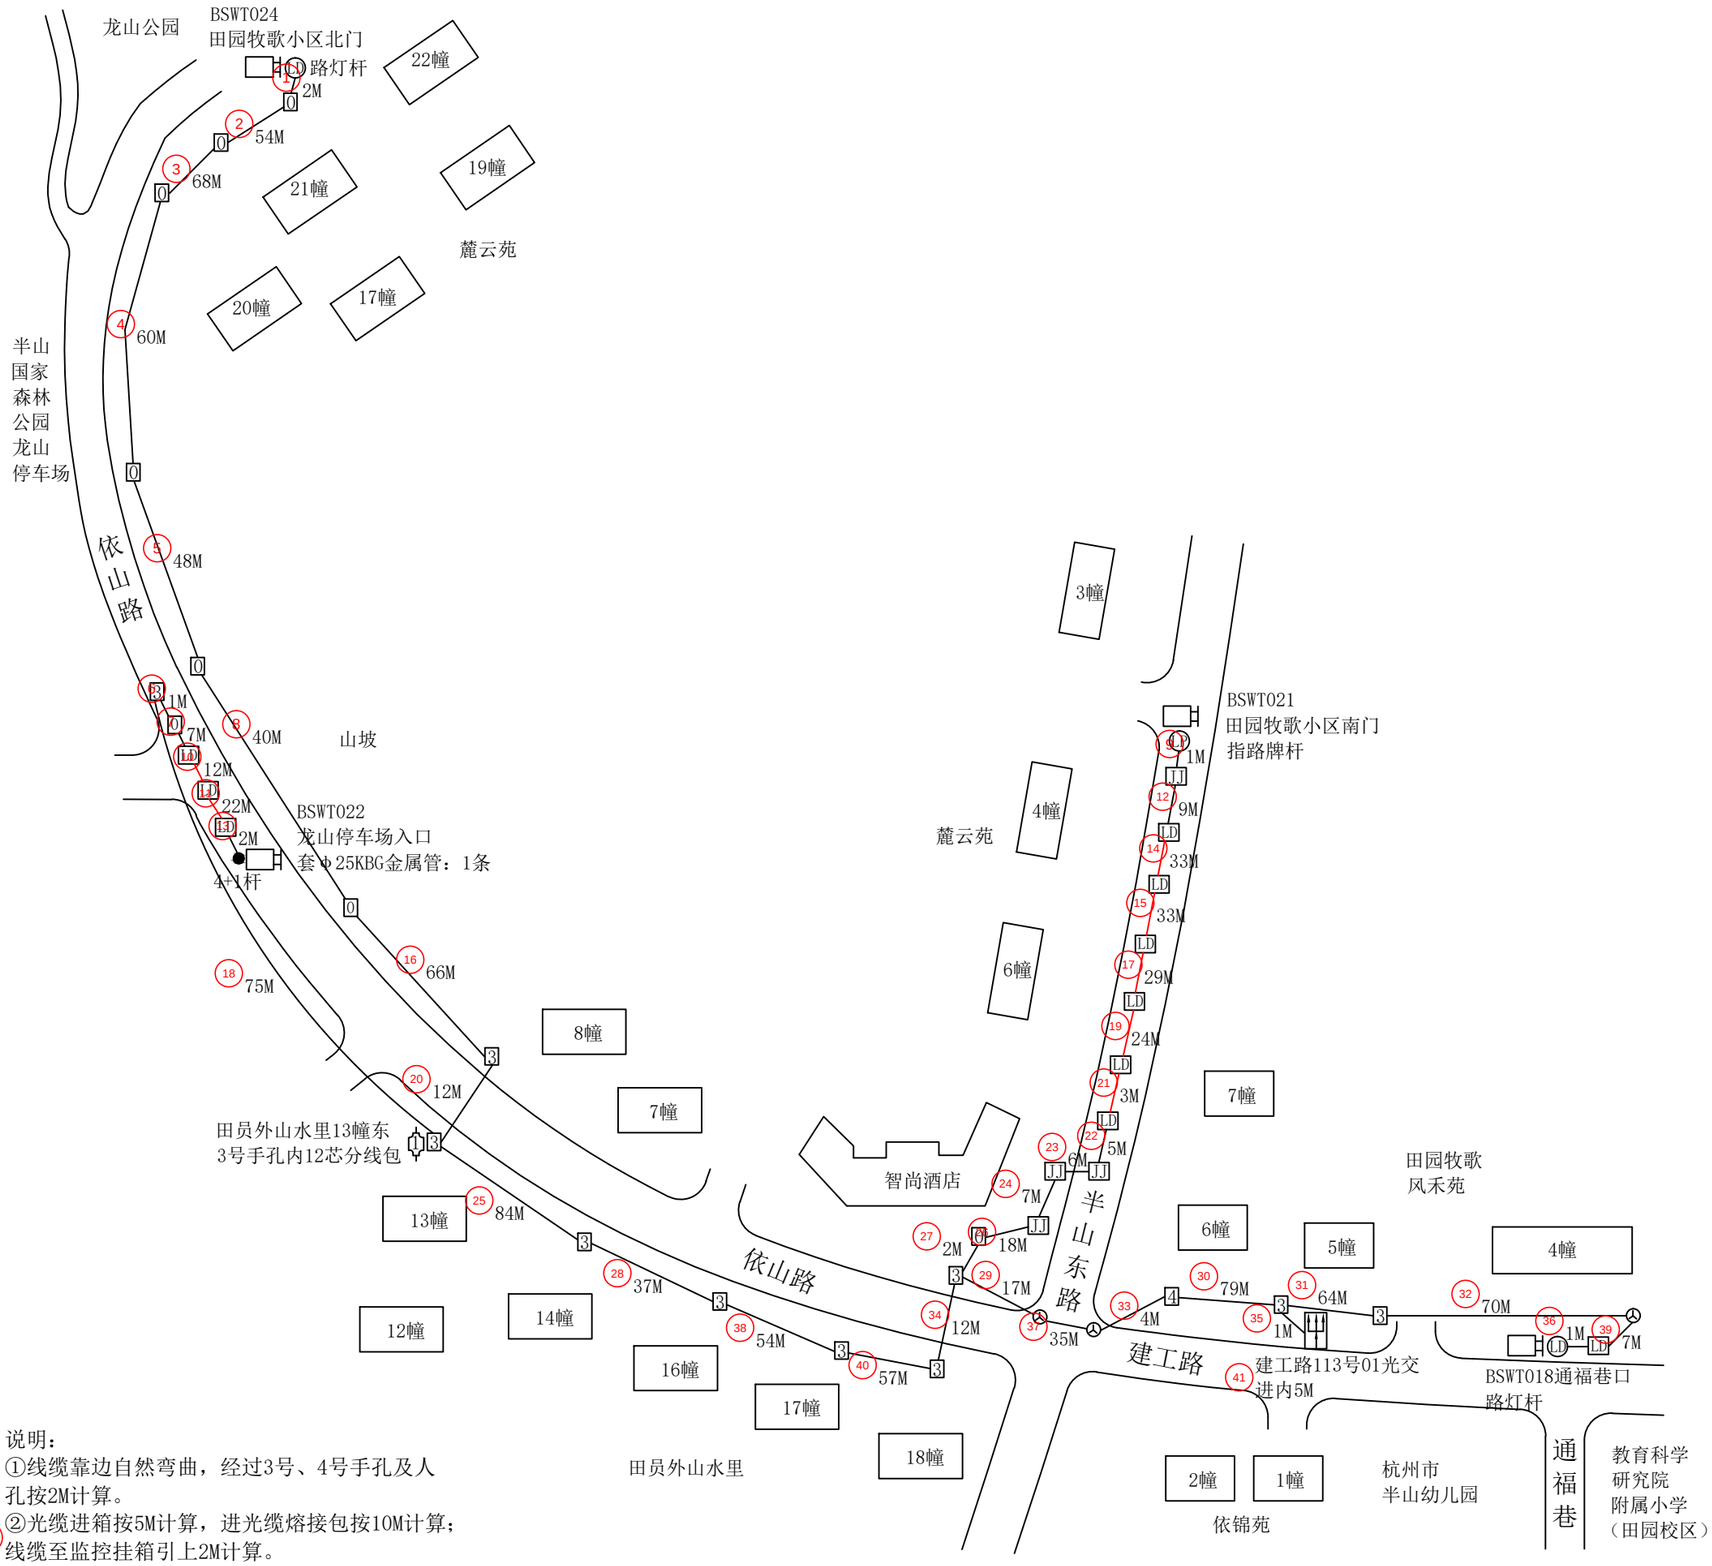



工程量：
套Φ25KBG金属管：1条

说明：
①线缆靠边自然弯曲，经过3号、4号手孔及人孔按2M计算。
②光缆进箱按5M计算，进光缆熔接包按10M计算；线缆至监控挂箱引上2M计算。
③图中加粗线表示穿第三方管线路灯井。


杭州顺泰安装工程有限公司		建设单位	华数传媒网络有限公司
设　计	严隆潮	项目名称	2023年拱墅交警大队违停抓拍项目（半山中队） BSWT018通福巷口，BSWT021田园牧歌小区南门， BSWT022龙山停车场入口，BSWT024田园牧歌小区北门
审　核	许建萍	图　名	■ 平面路由图
施　工	严隆昌	日　期	
校　对	王巧芸	24-09-25	共 92 页　　第 17 页

北

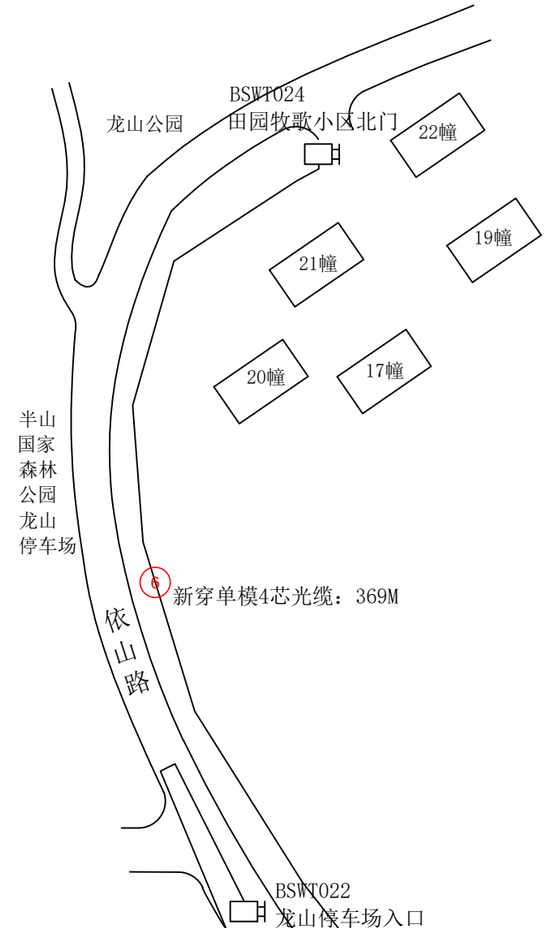

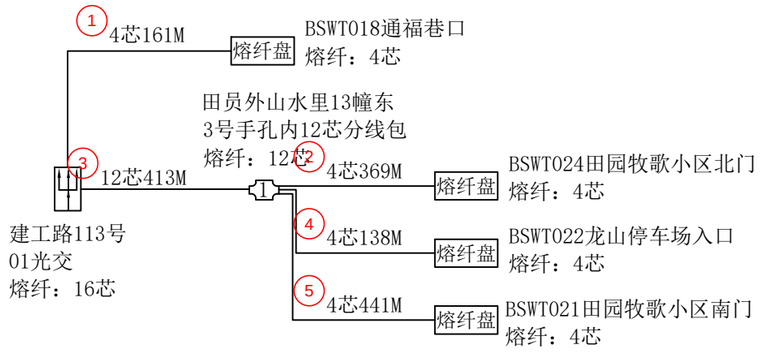

2023年拱墅交警大队违停抓拍项目（半山中队）BSWT018通福巷口，BSWT021田园牧歌小区南门，BSWT022龙山停车场入口，BSWT024田园牧歌小区北门光缆熔纤图

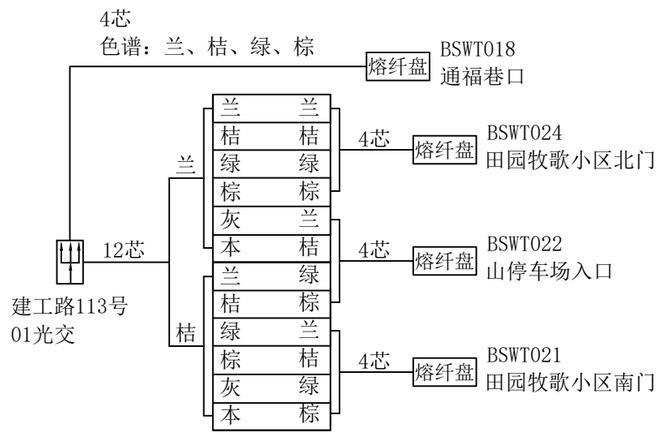

2023年拱墅交警大队违停抓拍项目（半山中队）BSWT018通福巷口，BSWT021田园牧歌小区南门，BSWT022龙山停车场入口，BSWT024田园牧歌小区北门光缆色谱图



2023年拱墅交警大队违停抓拍项目（半山中队）BSWT018通福巷口，BSWT021田园牧歌小区南门，BSWT022龙山停车场入口，BSWT024田园牧歌小区北门光缆线路图

工程量：

新穿单模4芯光缆：1109M
（其中穿第三方管线156M）
新穿单模12芯光缆：413M
熔接光纤12芯以下含12芯：44芯

说明：光交接箱端需套用光纤保护管，共计5M。

杭州顺泰安装工程有限公司		建设单位	华数传媒网络有限公司
设　计	严隆潮	项目名称	2023年拱墅交警大队违停抓拍项目（半山中队）BSWT018通福巷口，BSWT021田园牧歌小区南门，BSWT022龙山停车场入口，BSWT024田园牧歌小区北门
审　核	许建萍	图　名	■光缆线路图　■熔纤色谱图
施　工	严隆昌	日　期	
校　对	王巧芸	24-09-25	共 92 页　第 18 页

北




工程量:

新建0号手孔：1套
铺设PE60.3管单管：1.3M
破挖人行道花砖路面并复原：1.3M

杭州顺泰安装工程有限公司		建设单位	华数传媒网络有限公司
设　计	严隆潮	项目名称	2023年拱墅交警大队违停抓拍项目（半山中队）BSWT019御田清庭小区北门，BSWT020杭州上海世外中学口，BSWT034依山路同协路口，BSWT035依山路青城路口
审　核	许建萍	图　名	■管道竣工图
施　工	严隆昌	日　期	
校　对	王乃芸	24-09-25	共 92 页　　第 19 页


北

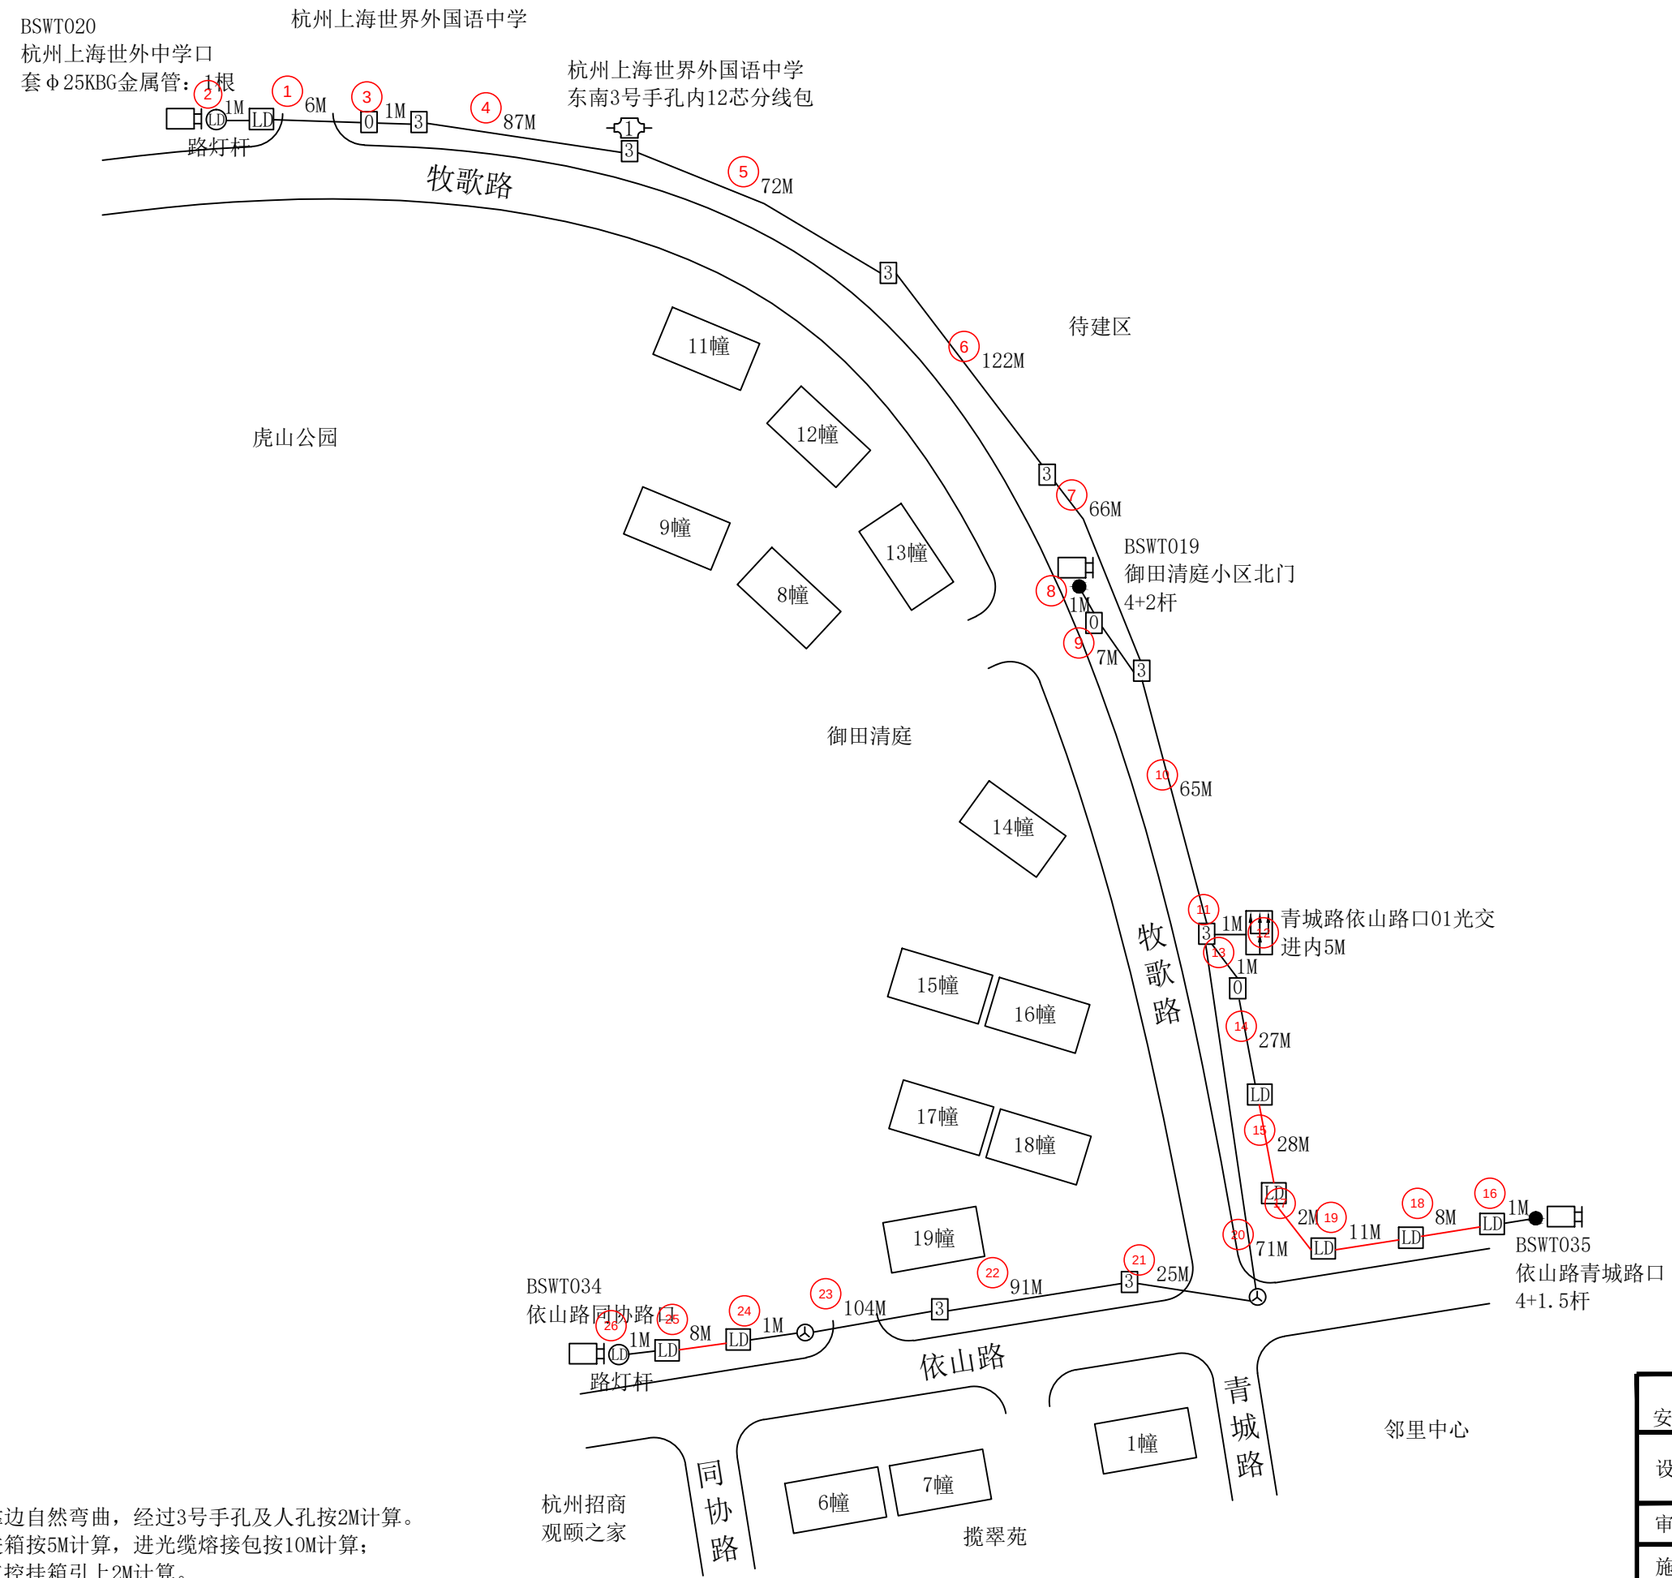

说明：
①线缆靠边自然弯曲，经过3号手孔及人孔按2M计算。
②光缆进箱按5M计算，进光缆熔接包按10M计算；
27 线缆至监控挂箱引上2M计算。
③图中加粗线表示穿第三方管线路灯井。

工程量：
套Φ25KBG金属管：1条

杭州顺泰安装工程有限公司		建设单位	华数传媒网络有限公司
设　计	严隆潮	项目名称	2023年拱墅交警大队违停抓拍项目（半山中队）BSWT019御田清庭小区北门，BSWT020杭州上海世外中学口，BSWT034依山路同协路口，BSWT035依山路青城路口
审　核	许建萍	图　名	■ 平面路由图
施　工	严隆昌	日　期	
校　对	王巧芸	24-09-25	共 92 页　　第 20 页

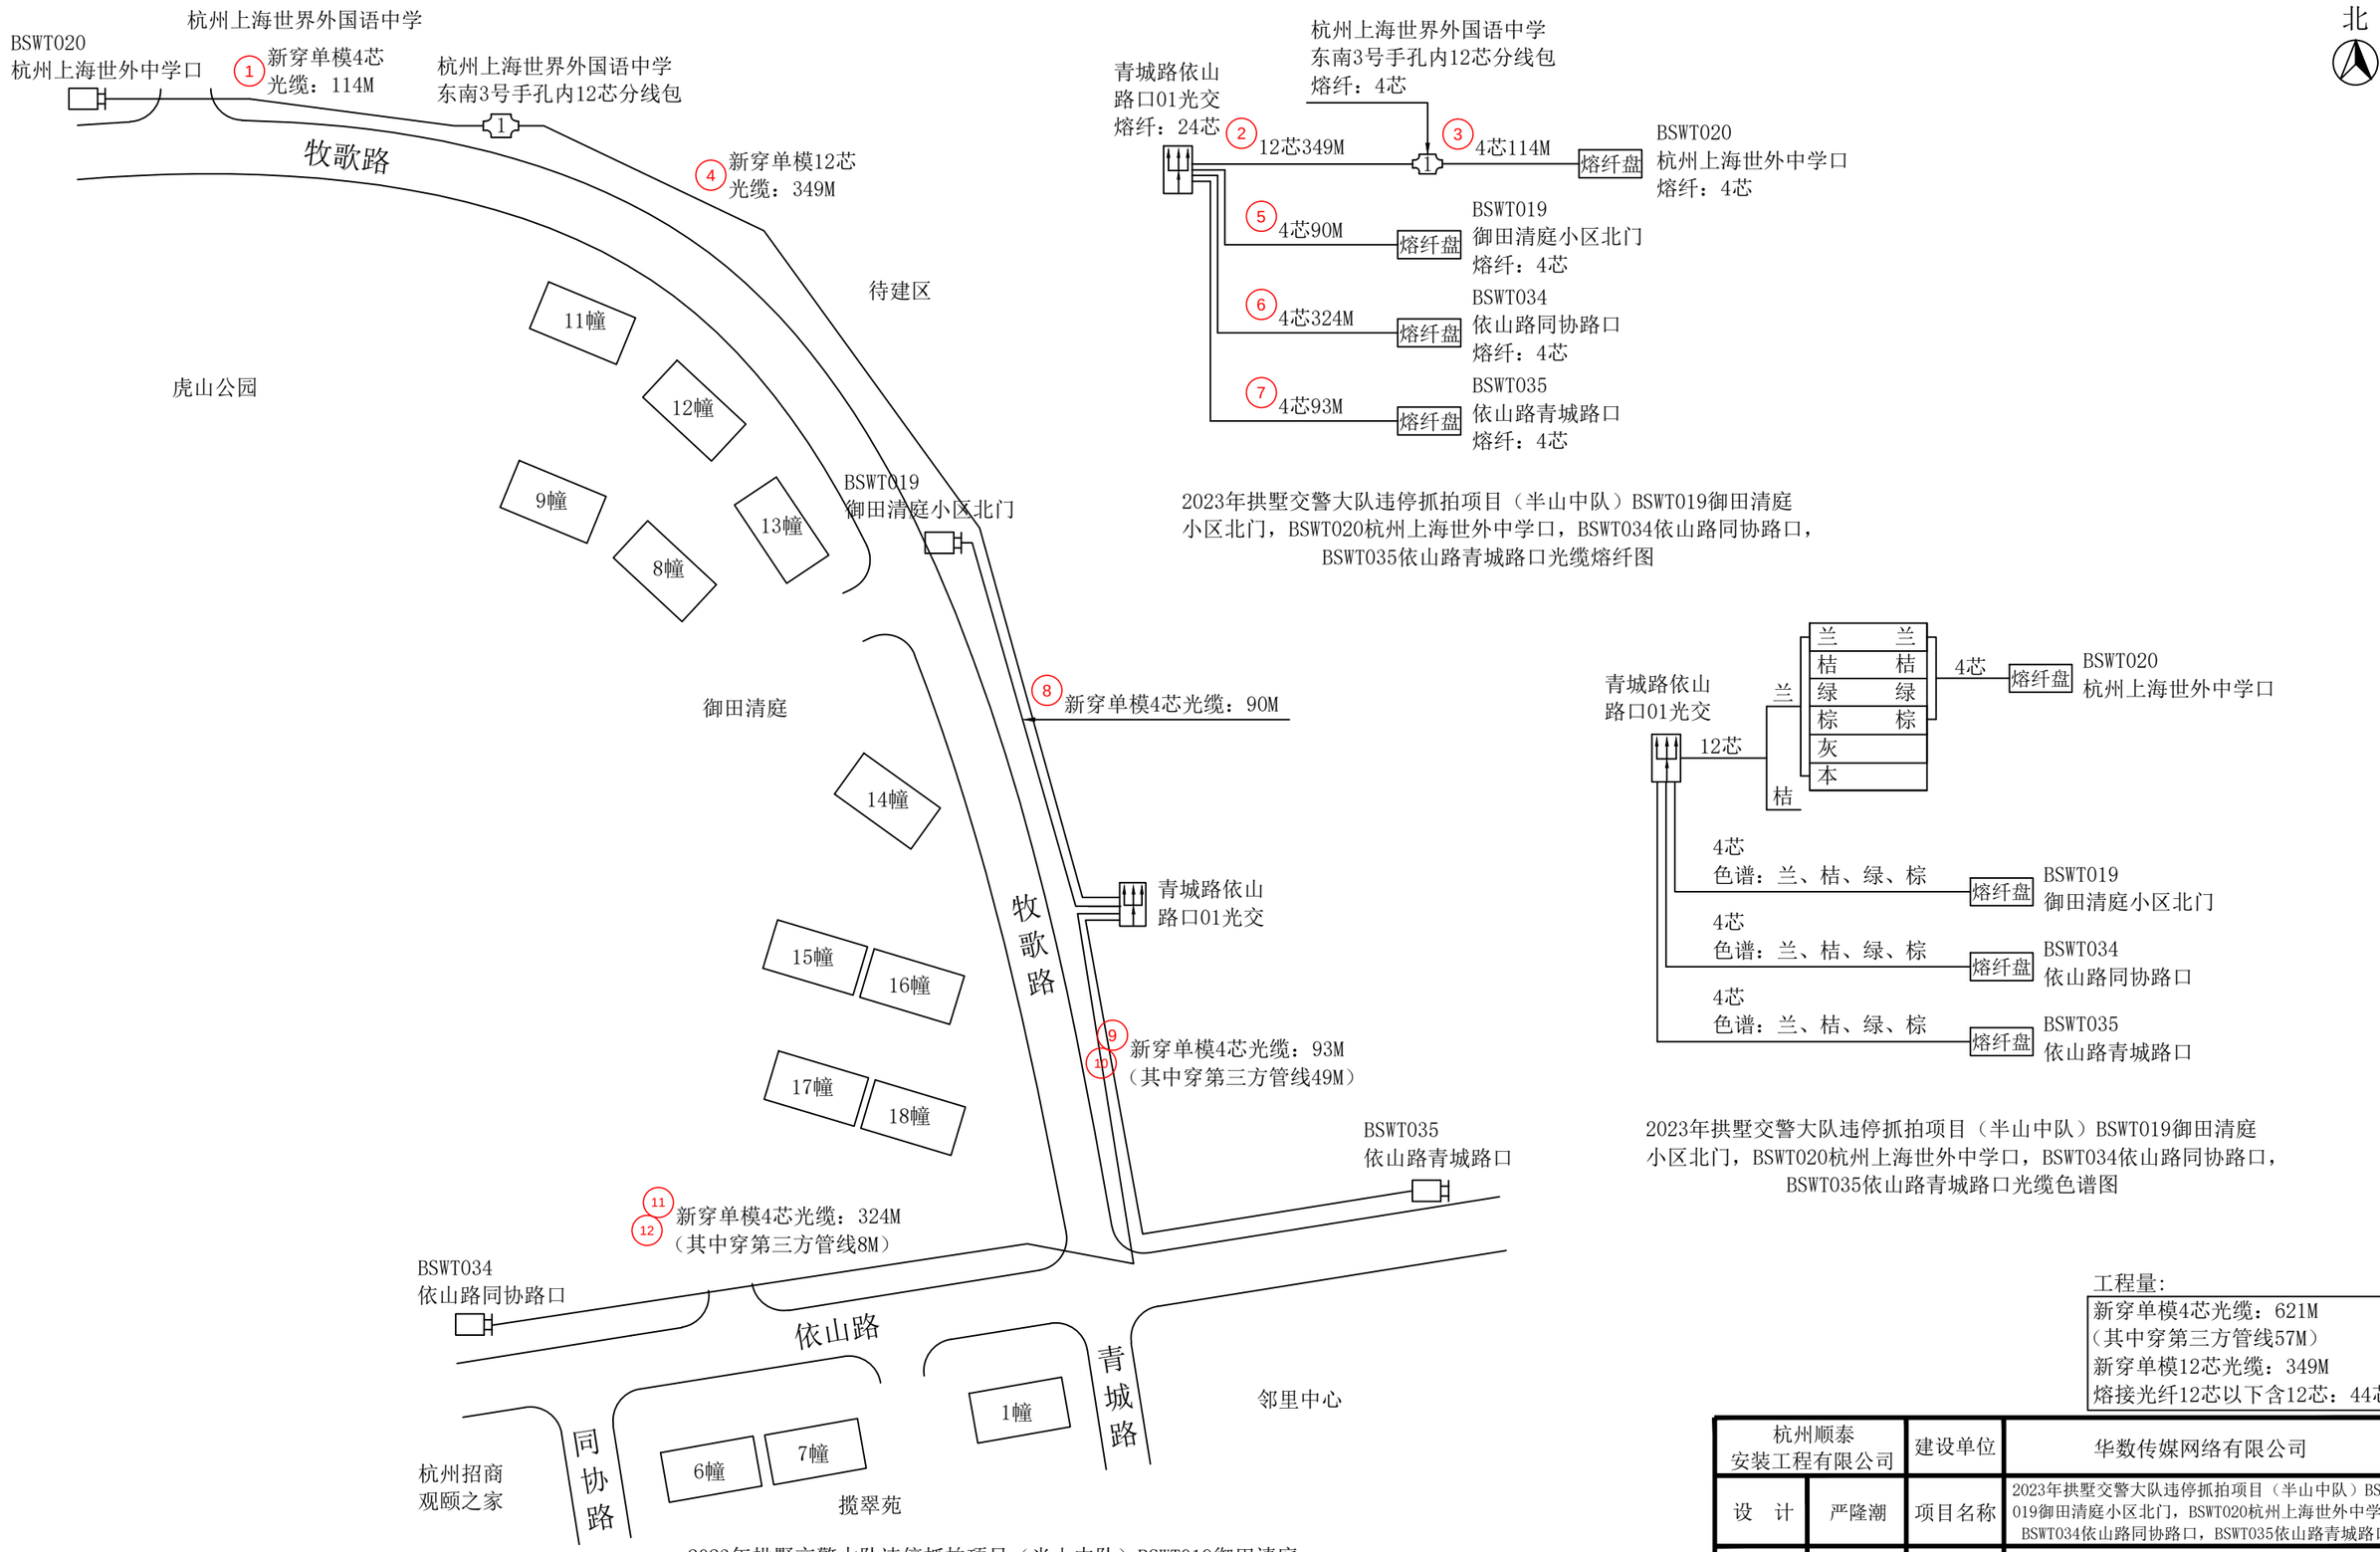

2023年拱墅交警大队违停抓拍项目（半山中队）BSWT019御田清庭小区北门，BSWT020杭州上海世外中学口，BSWT034依山路同协路口，BSWT035依山路青城路口光缆线路图

说明：光交接箱端需套用光纤保护管，共计8M。


2023年拱墅交警大队违停抓拍项目（半山中队）BSWT019御田清庭小区北门，BSWT020杭州上海世外中学口，BSWT034依山路同协路口，BSWT035依山路青城路口光缆熔纤图

2023年拱墅交警大队违停抓拍项目（半山中队）BSWT019御田清庭小区北门，BSWT020杭州上海世外中学口，BSWT034依山路同协路口，BSWT035依山路青城路口光缆色谱图

工程量：

新穿单模4芯光缆：621M
（其中穿第三方管线57M）
新穿单模12芯光缆：349M
熔接光纤12芯以下含12芯：44芯

杭州顺泰安装工程有限公司		建设单位	华数传媒网络有限公司
设　计	严隆潮	项目名称	2023年拱墅交警大队违停抓拍项目（半山中队）BSWT019御田清庭小区北门，BSWT020杭州上海世外中学口，BSWT034依山路同协路口，BSWT035依山路青城路口
审　核	许建萍	图　名	■光缆线路图　■熔纤色谱图
施　工	严隆昌	日　期	
校　对	王巧芸	24-09-25	共 92 页　第 21 页

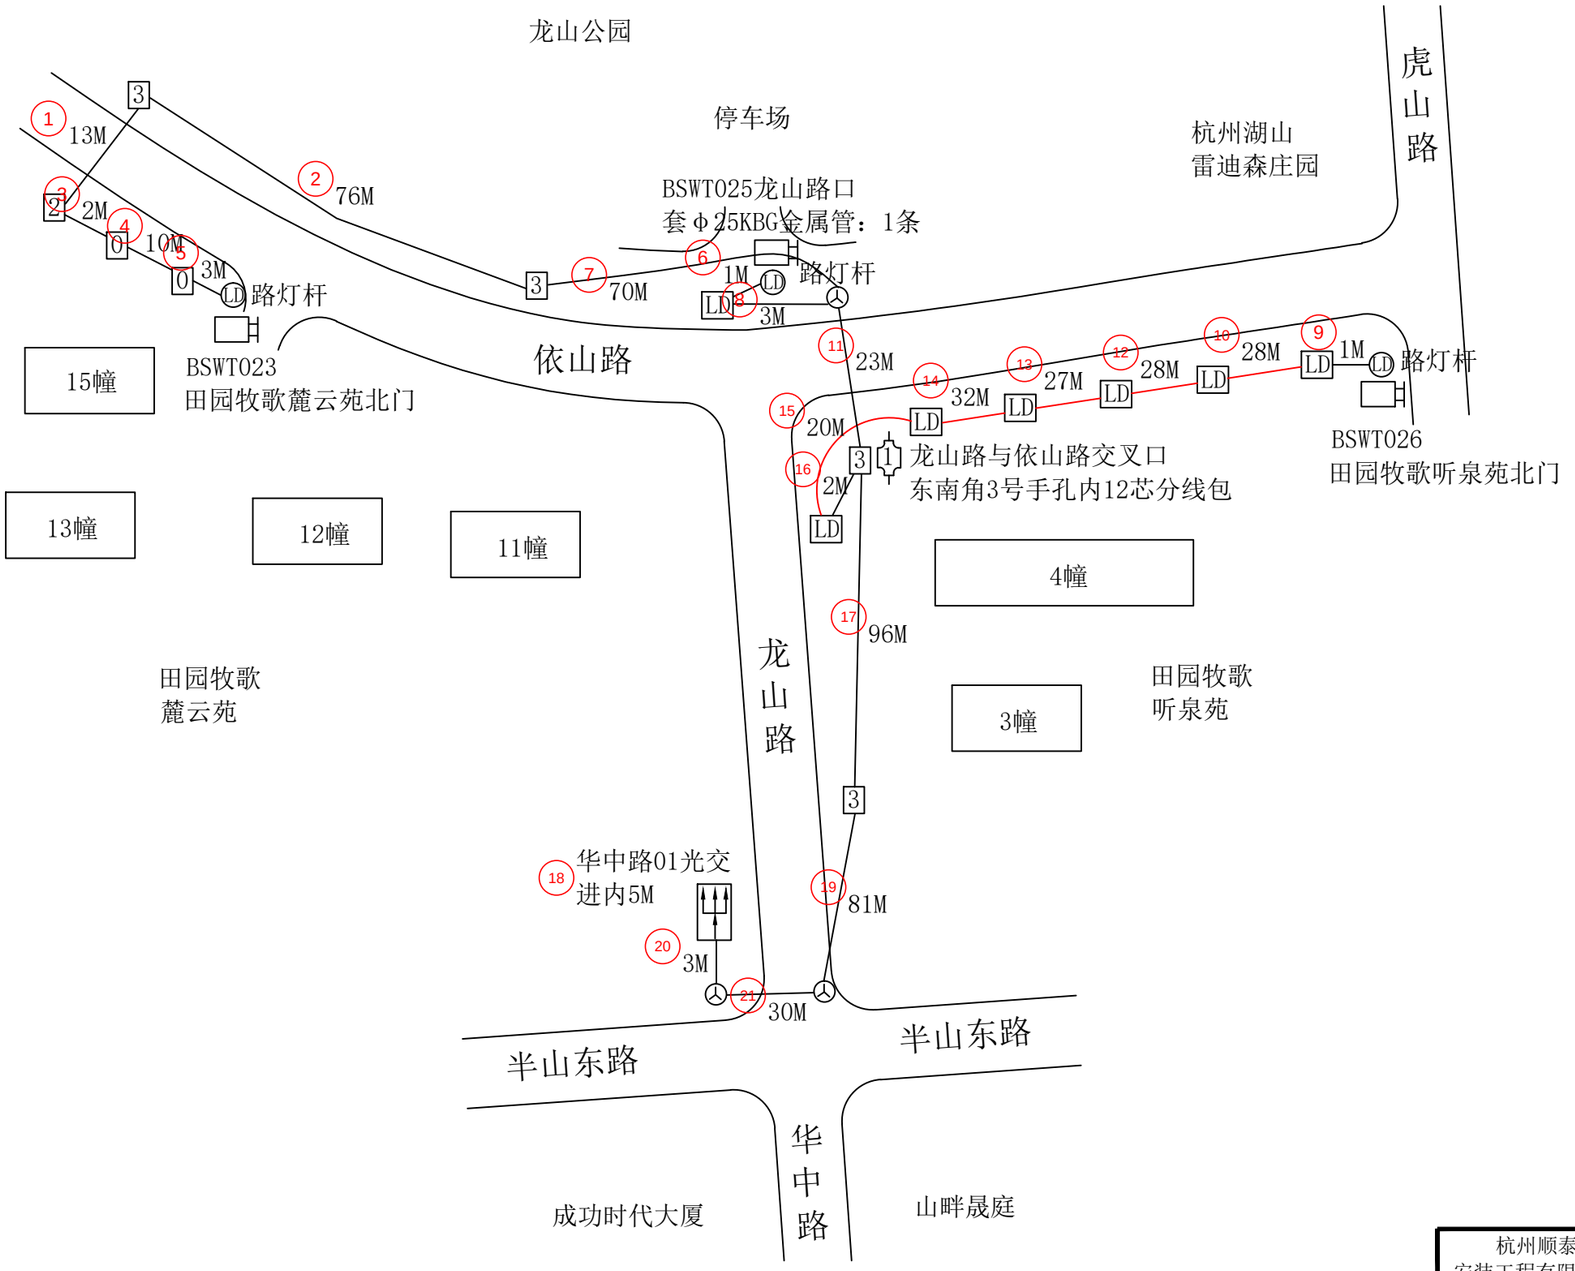

工程量：

套Φ25KBG金属管：1条

说明：

①线缆靠边自然弯曲，经过2号手孔按1M计算；
经过3号手孔及人孔按2M计算。


②光缆进箱按5M计算，进光缆熔接包按10M计算；
线缆至监控挂箱引上2M计算。

③图中加粗线表示穿第三方管线路灯井。

杭州顺泰安装工程有限公司		建设单位	华数传媒网络有限公司
设　计	严隆潮	项目名称	2023年拱墅交警大队违停抓拍项目（半山中队）BSWT023田园牧歌麓云苑北门，BSWT025龙山路口，BSWT026田园牧歌听泉苑北门
审　核	许建萍	图　名	■ 平面路由图
施　工	严隆昌	日　期	
校　对	王巧芸	24-09-25	共 92 页　　第 22 页



2023年拱墅交警大队违停抓拍项目（半山中队）
BSWT023田园牧歌麓云苑北门，BSWT025龙山路口，
BSWT026田园牧歌听泉苑北门光缆线路图

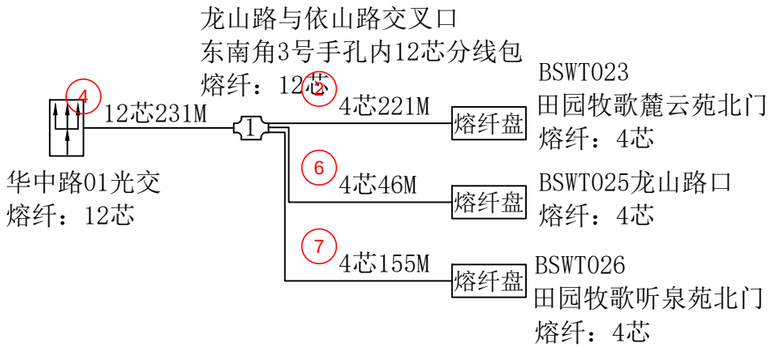

2023年拱墅交警大队违停抓拍项目（半山中队）
BSWT023田园牧歌麓云苑北门，BSWT025龙山路口，
BSWT026田园牧歌听泉苑北门光缆熔纤图

2023年拱墅交警大队违停抓拍项目（半山中队）
BSWT023田园牧歌麓云苑北门，BSWT025龙山路口，
BSWT026田园牧歌听泉苑北门光缆色谱图


工程量:

新穿单模4芯光缆：422M
（其中穿第三方管线135M）
新穿单模12芯光缆：231M
熔接光纤12芯以下含12芯：36芯

杭州顺泰安装工程有限公司		建设单位	华数传媒网络有限公司
设　计	严隆潮	项目名称	2023年拱墅交警大队违停抓拍项目（半山中队）BSWT023田园牧歌麓云苑北门，BSWT025龙山路口，BSWT026田园牧歌听泉苑北门
审　核	许建萍	图　名	■光缆线路图　■熔纤色谱图
施　工	严隆昌	日　期	
校　对	王巧芸	24-09-25	共 92 页　第 23 页

说明：光交接箱端需套用光纤保护管，共计3M。

北

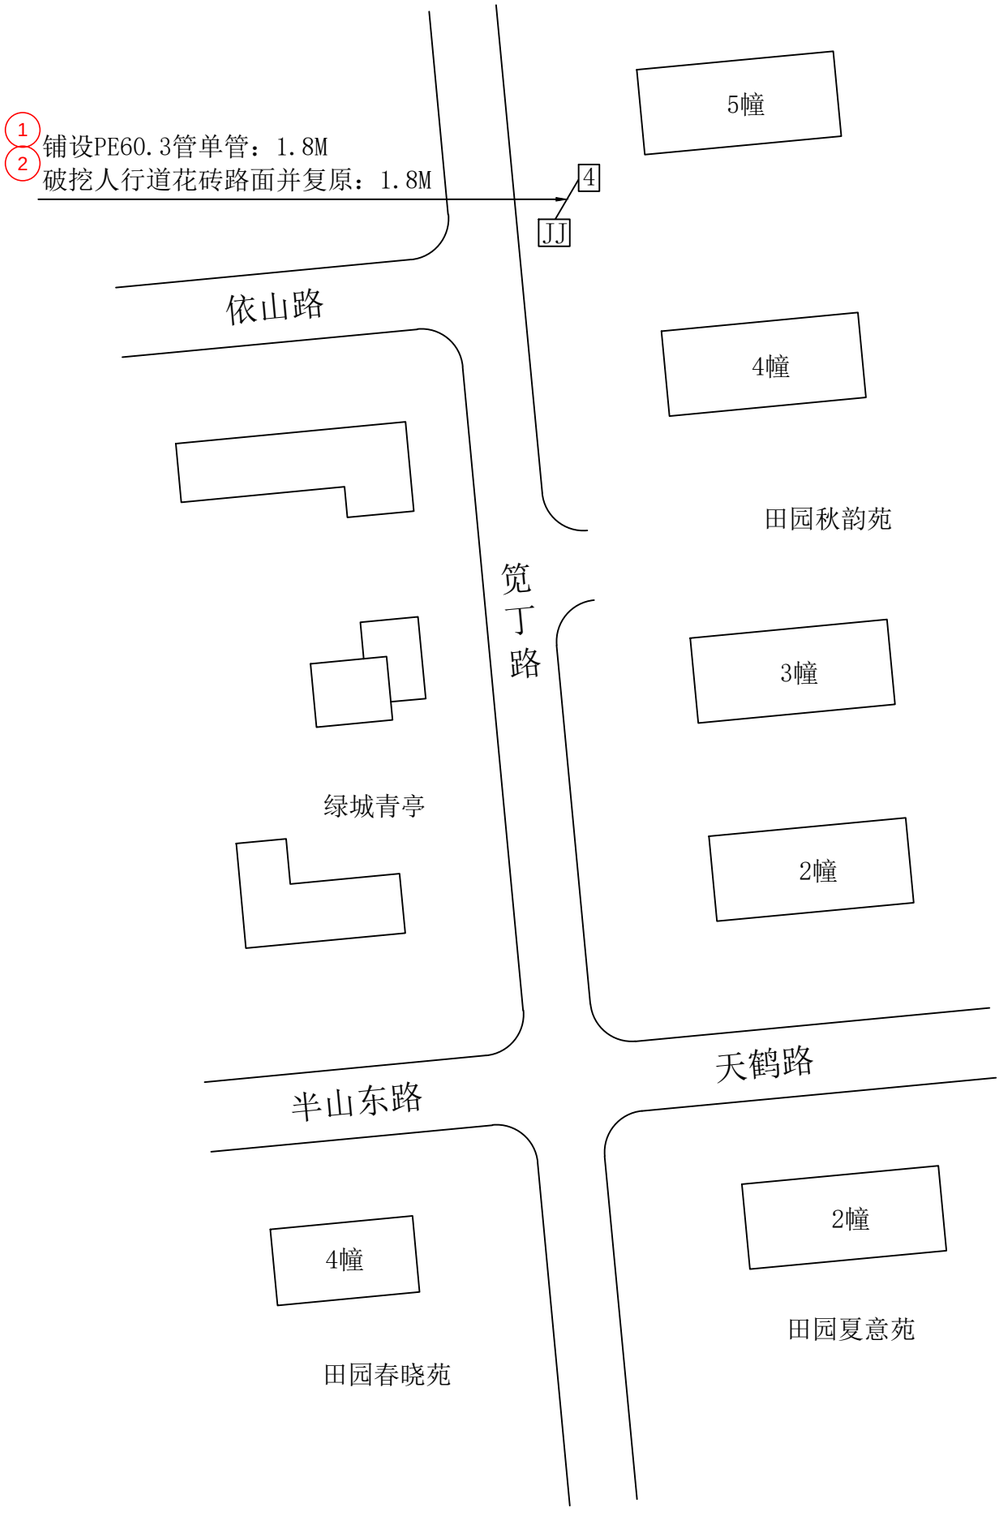


工程量：


铺设PE60.3管单管：1.8M
破挖人行道花砖路面并复原：1.8M

杭州顺泰安装工程有限公司		建设单位	华数传媒网络有限公司
设　计	严隆潮	项目名称	2023年拱墅交警大队违停抓拍项目（半山中队）BSWT027笕丁路口
审　核	许建萍	图　名	■管道竣工图
施　工	严隆昌	日　期	
校　对	王巧芸	24-09-25	共 92 页　　第 24 页


北

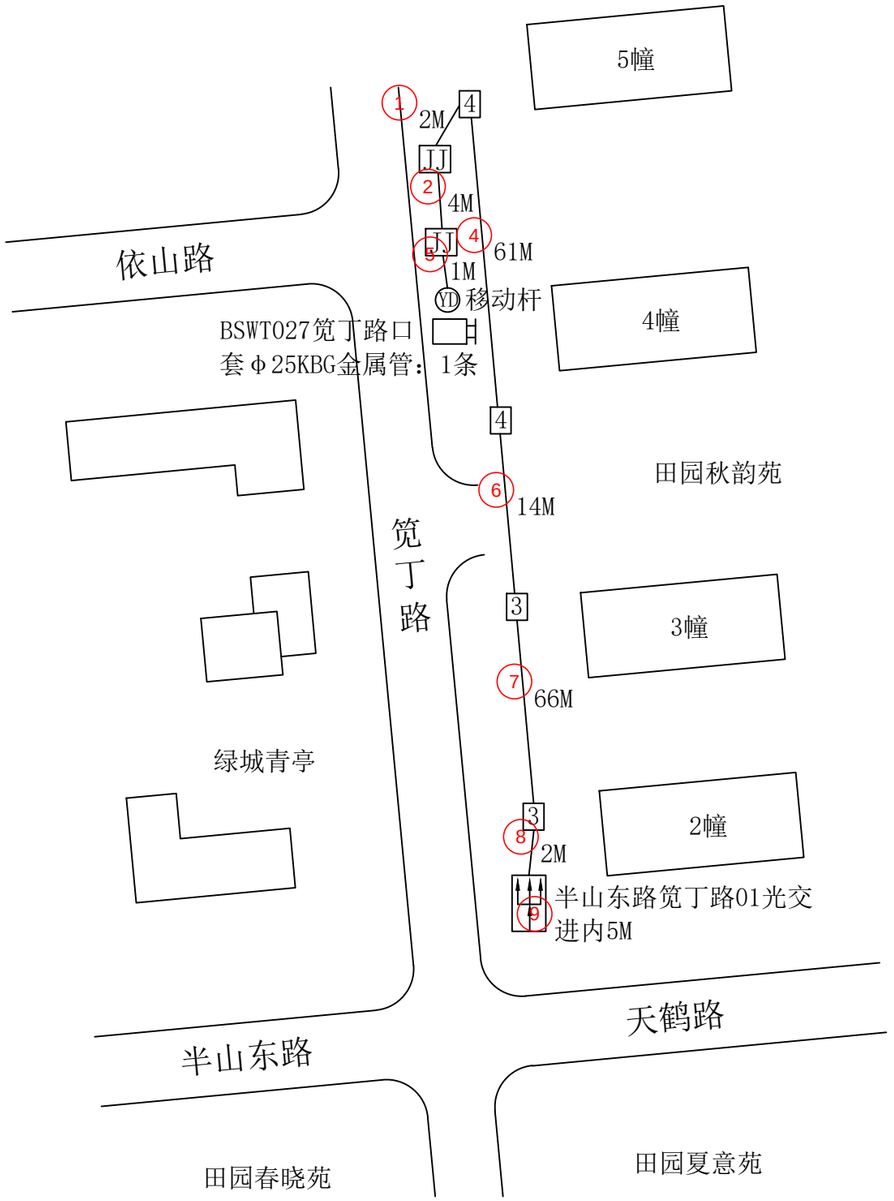

2023年拱墅交警大队违停抓拍项目
（半山中队）BSWT027笕丁路口平面路由图

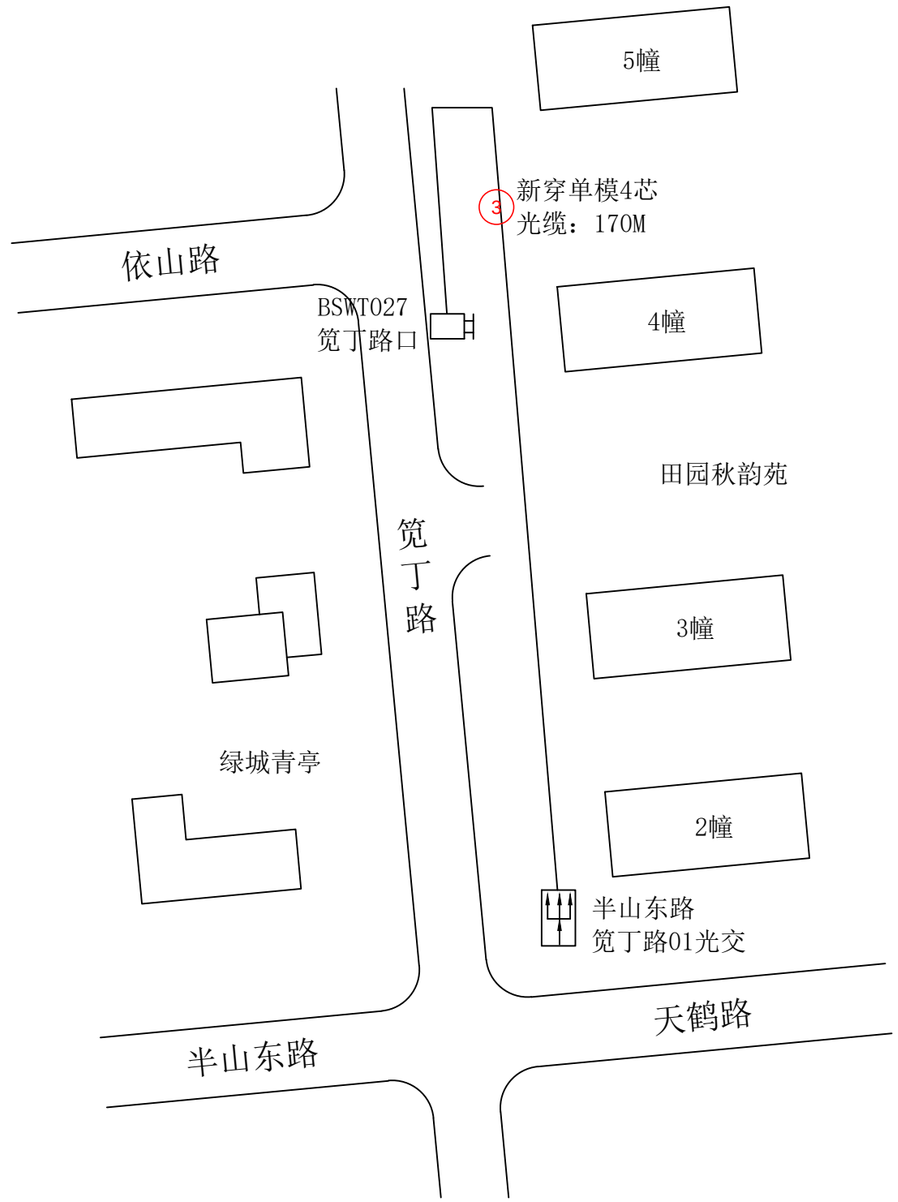

2023年拱墅交警大队违停抓拍项目
（半山中队）BSWT027笕丁路口光缆线路图

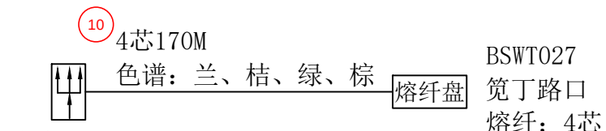


2023年拱墅交警大队违停抓拍项目
（半山中队）BSWT027笕丁路口熔纤色谱图

工程量：

套Φ25KBG金属管：1条
新穿单模4芯光缆：170M
熔接光纤12芯以下含12芯：8芯

说明：
①线缆靠边自然弯曲，经过3号、4号手孔及人孔按2M计算。
②光缆进箱按5M计算；线缆至监控挂箱引上2M计算。
③光交接箱端需套用光纤保护管，共计2M。


杭州顺泰安装工程有限公司		建设单位	华数传媒网络有限公司
设　计	严隆潮	项目名称	2023年拱墅交警大队违停抓拍项目（半山中队）BSWT027笕丁路口
审　核	许建萍	图　名	■平面路由图 ■光缆线路图 ■熔纤色谱图
施　工	严隆昌	日　期	
校　对	王巧芸	24-09-25	共 92 页　　第 25 页

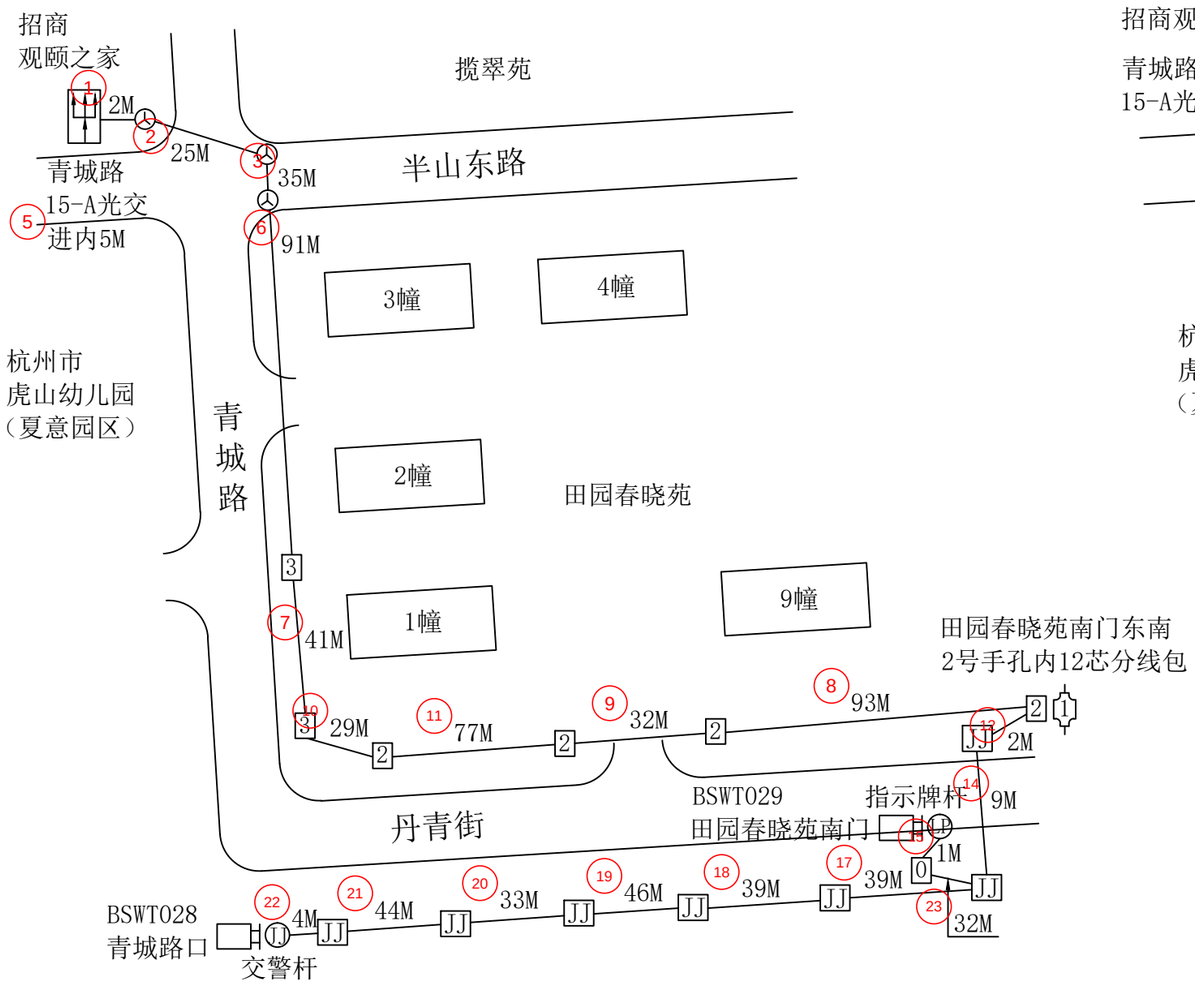


2023年拱墅交警大队违停抓拍项目（半山中队）
BSWT028青城路口，BSWT029田园春晓苑南门平面路由图



2023年拱墅交警大队违停抓拍项目（半山中队）
BSWT028青城路口，BSWT029田园春晓苑南门光缆线路图

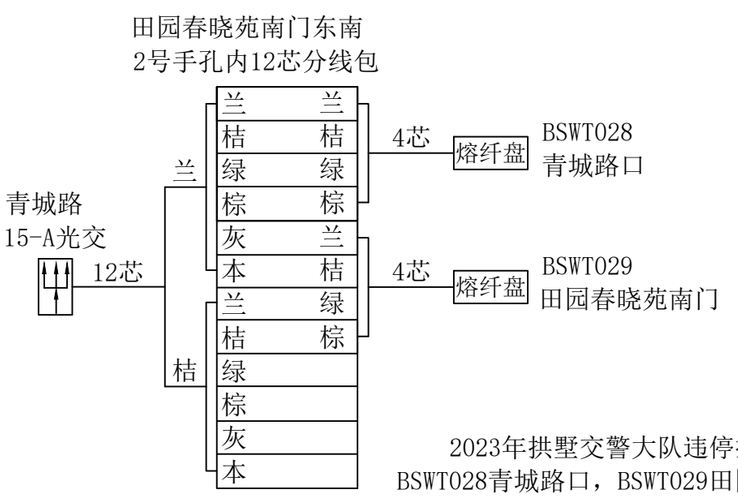

2023年拱墅交警大队违停抓拍项目（半山中队）
BSWT028青城路口，BSWT029田园春晓苑南门光缆色谱图

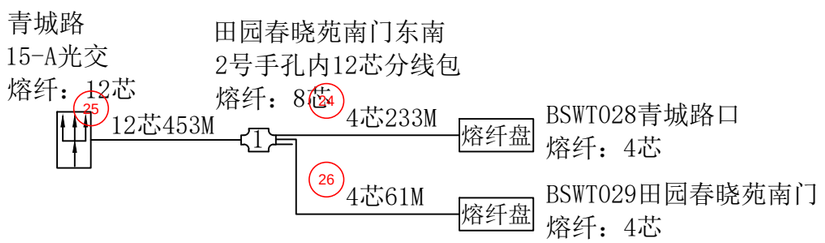

2023年拱墅交警大队违停抓拍项目（半山中队）
BSWT028青城路口，BSWT029田园春晓苑南门光缆熔纤图


工程量：

新穿单模4芯光缆：294M
新穿单模12芯光缆：453M
熔接光纤12芯以下含12芯：28芯

说明：
①线缆靠边自然弯曲，经过2号手孔按1M计算；经过3号手孔及人孔按2M计算。
②光缆进箱按5M计算，进光缆熔接包按10M计算；线缆至监控挂箱引上2M计算。
③光交接箱端需套用光纤保护管，共计2M。

杭州顺泰安装工程有限公司		建设单位	华数传媒网络有限公司
设　计	严隆潮	项目名称	2023年拱墅交警大队违停抓拍项目（半山中队）BSWT028青城路口，BSWT029田园春晓苑南门
审　核	许建萍	图　名	■ 平面路由图 ■ 光缆线路图 ■ 熔纤色谱图
施　工	严隆昌	日　期	
校　对	王乃芸	24-09-25	共 92 页　　第 26 页

北

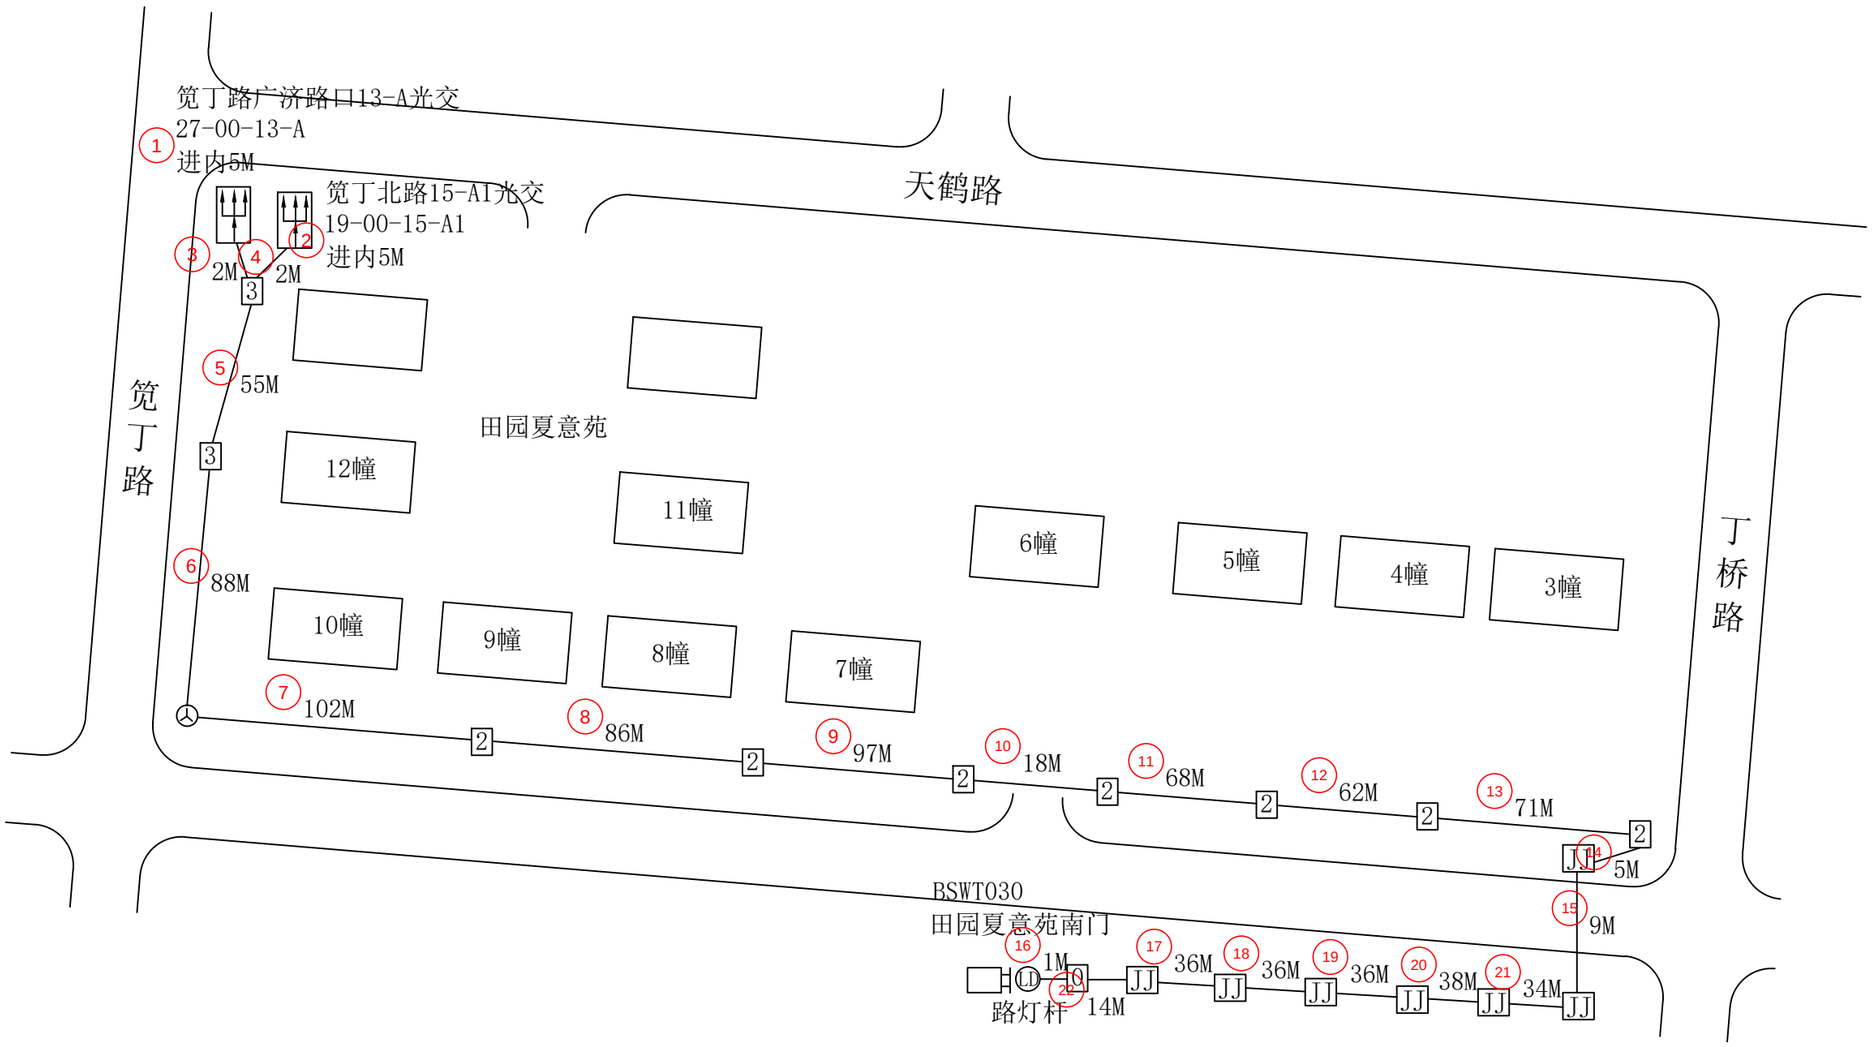

说明：


①线缆靠边自然弯曲，经过2号手孔按1M计算；经过3号手孔及人孔按2M计算。

②光缆进箱按5M计算；线缆至监控挂箱引上2M计算。

杭州顺泰安装工程有限公司		建设单位	华数传媒网络有限公司
设　计	严隆潮	项目名称	2023年拱墅交警大队违停抓拍项目（半山中队） BSWT030田园夏意苑南门
审　核	许建萍	图　名	■ 平面路由图
施　工	严隆昌	日　期	
校　对	王巧芸	24-09-25	共 92 页　　第 27 页



2023年拱墅交警大队违停抓拍项目
（半山中队） BSWT030田园夏意南门光缆线路图

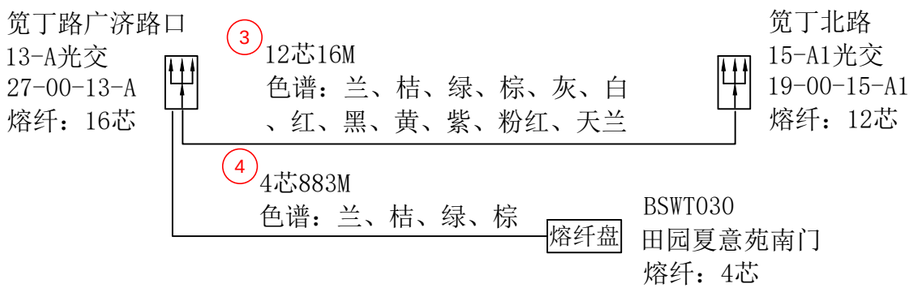

2023年拱墅交警大队违停抓拍项目
（半山中队） BSWT030田园夏意南门熔纤色谱图


工程量:

新穿单模4芯光缆：883M
新穿单模12芯光缆：16M
熔接光纤12芯以下含12芯：32芯


杭州顺泰安装工程有限公司		建设单位	华数传媒网络有限公司
设　计	严隆潮	项目名称	2023年拱墅交警大队违停抓拍项目（半山中队） BSWT030田园夏意苑南门
审　核	许建萍	图　名	■光缆线路图　■熔纤色谱图
施　工	严隆昌	日　期	
校　对	王巧芸	24-09-25	共 92 页　第 28 页

说明：光交接箱端需套用光纤保护管，共计2M。


北

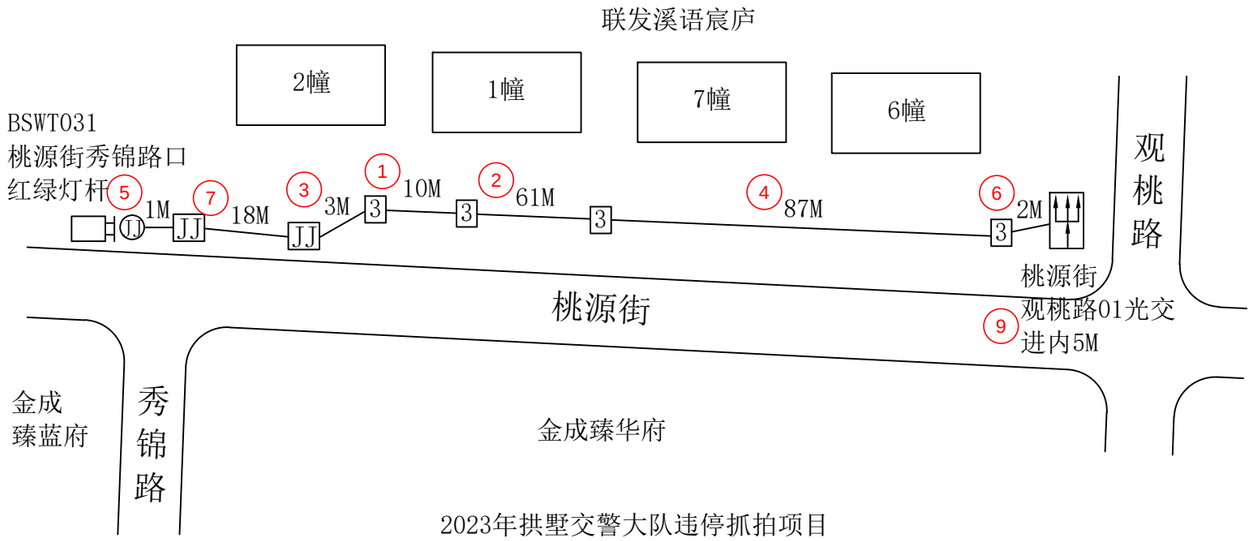


2023年拱墅交警大队违停抓拍项目
（半山中队） BSWT031桃源街秀锦路口平面路由图

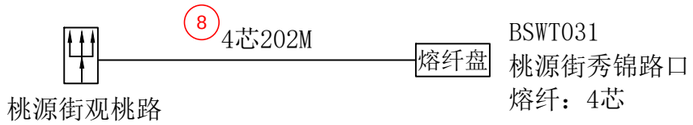

2023年拱墅交警大队违停抓拍项目
（半山中队） BSWT031桃源街秀锦路口光缆熔纤图

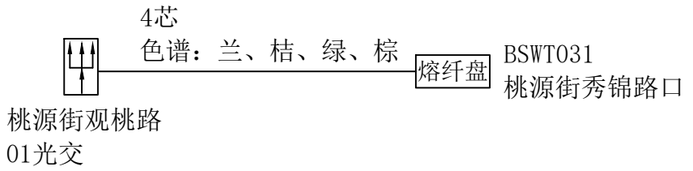

2023年拱墅交警大队违停抓拍项目
（半山中队） BSWT031桃源街秀锦路口光缆色谱图

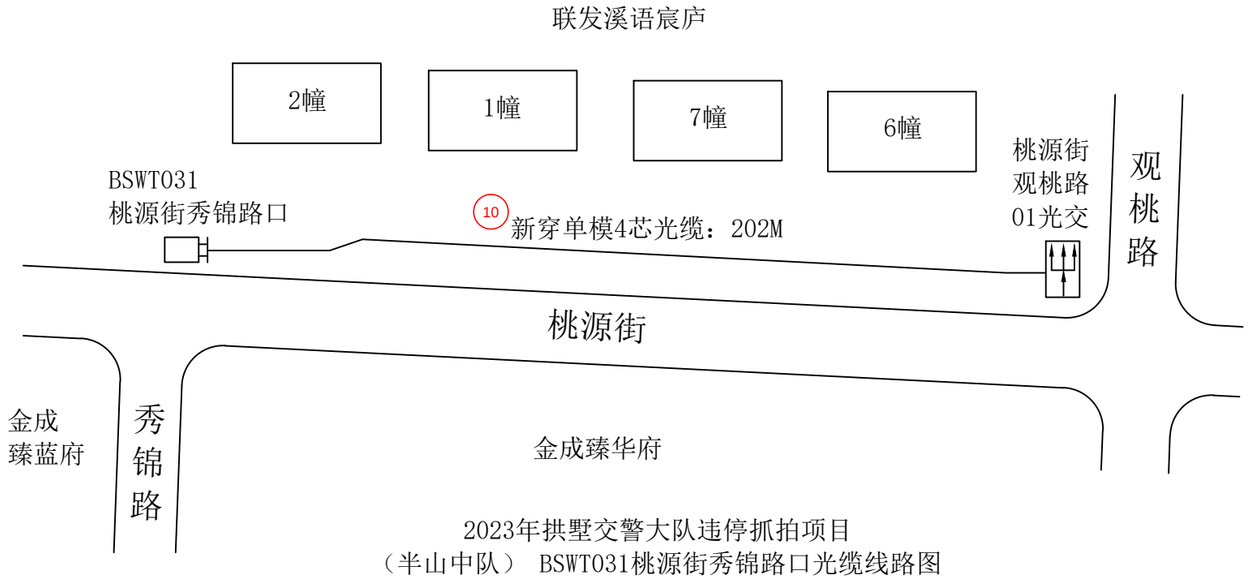

2023年拱墅交警大队违停抓拍项目
（半山中队） BSWT031桃源街秀锦路口光缆线路图


工程量：

新穿单模4芯光缆：202M
熔接光纤12芯以下含12芯：8芯


杭州顺泰安装工程有限公司		建设单位	华数传媒网络有限公司
设　计	严隆潮	项目名称	2023年拱墅交警大队违停抓拍项目（半山中队） BSWT031桃源街秀锦路口
审　核	许建萍	图　名	■ 平面路由图 ■ 光缆线路图 ■ 熔纤色谱图
施　工	严隆昌	日　期	
校　对	王巧芸	24-09-25	共 92 页　　第 29 页

说明：
①线缆靠边自然弯曲，经过3号手孔按2M计算。
②光缆进箱按5M计算；线缆至监控挂箱引上2M计算。
③光交接箱端需套用光纤保护管，共计2M。


北

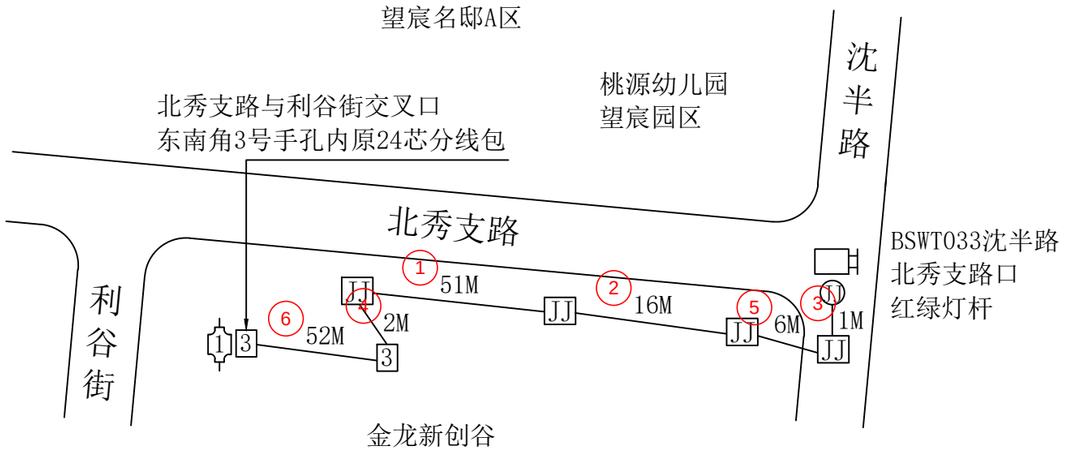


2023年拱墅交警大队违停抓拍项目
（半山中队）BSWT033沈半路北秀支路口平面路由图

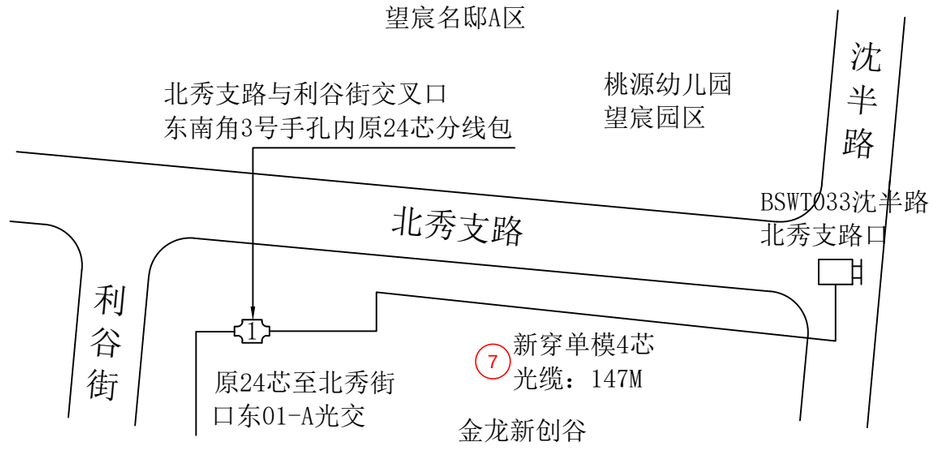

2023年拱墅交警大队违停抓拍项目
（半山中队）BSWT033沈半路北秀支路口光缆线路图

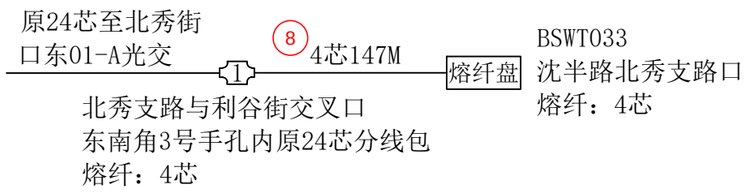

2023年拱墅交警大队违停抓拍项目
（半山中队）BSWT033沈半路北秀支路口光缆熔纤图

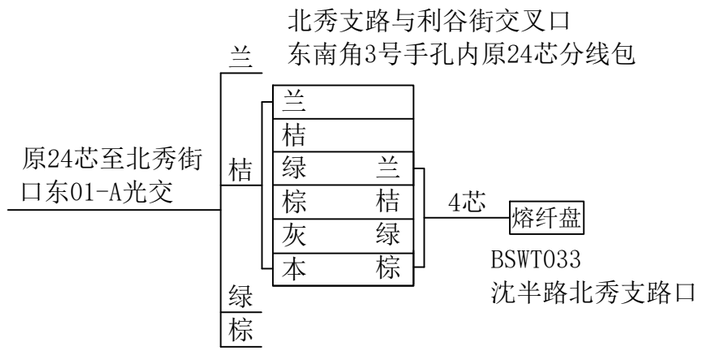


2023年拱墅交警大队违停抓拍项目
（半山中队）BSWT033沈半路北秀支路口光缆色谱图

工程量：


新穿单模4芯光缆：147M
熔接光纤12芯以下含12芯：8芯

说明：
①线缆靠边自然弯曲，经过3号手孔及人孔按2M计算。
②光缆进箱按5M计算，进光缆熔接包按10M计算；
9 线缆至监控挂箱引上2M计算。

杭州顺泰安装工程有限公司		建设单位	华数传媒网络有限公司
设　计	严隆潮	项目名称	2023年拱墅交警大队违停抓拍项目（半山中队）BSWT033沈半路北秀支路口
审　核	许建萍	图　名	■平面路由图 ■光缆线路图 ■熔纤色谱图
施　工	严隆昌	日　期	
校　对	王乃芸	24-09-25	共 92 页　　第 30 页

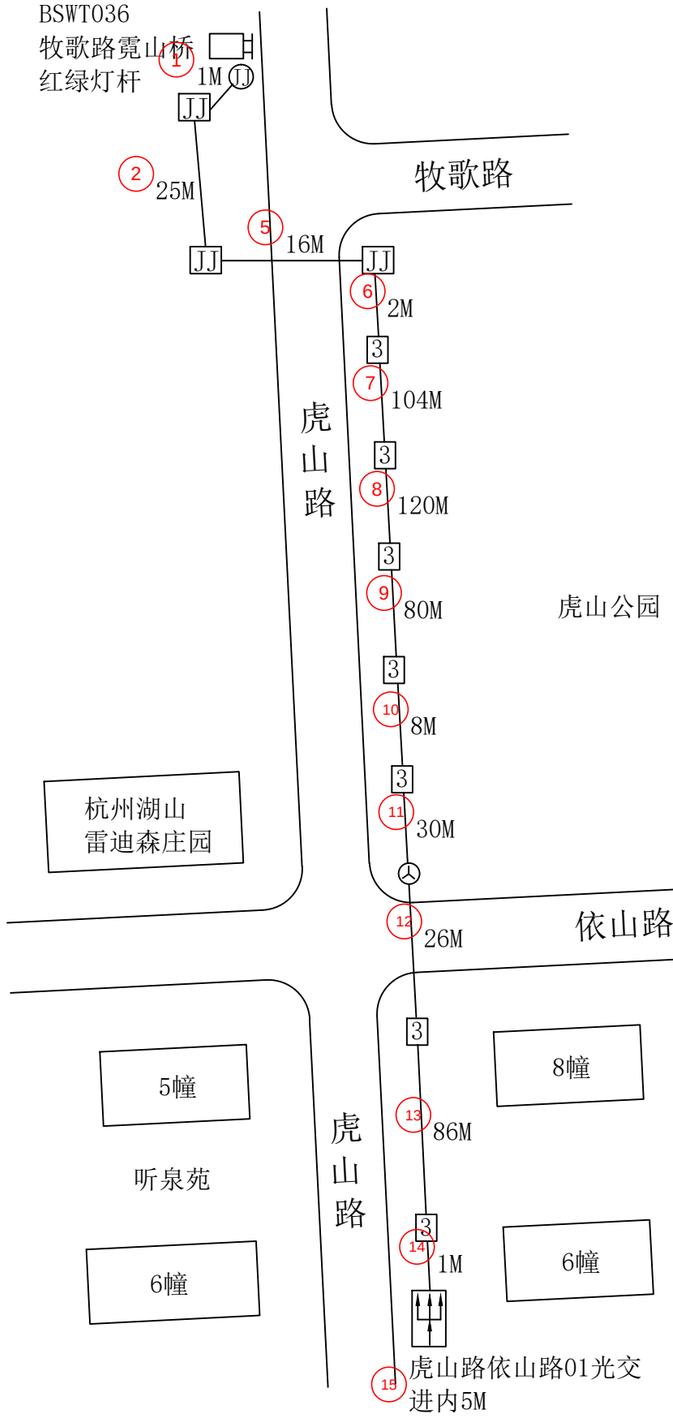


2023年拱墅交警大队违停抓拍项目
（半山中队）BSWT036牧歌路霓山桥平面路由图

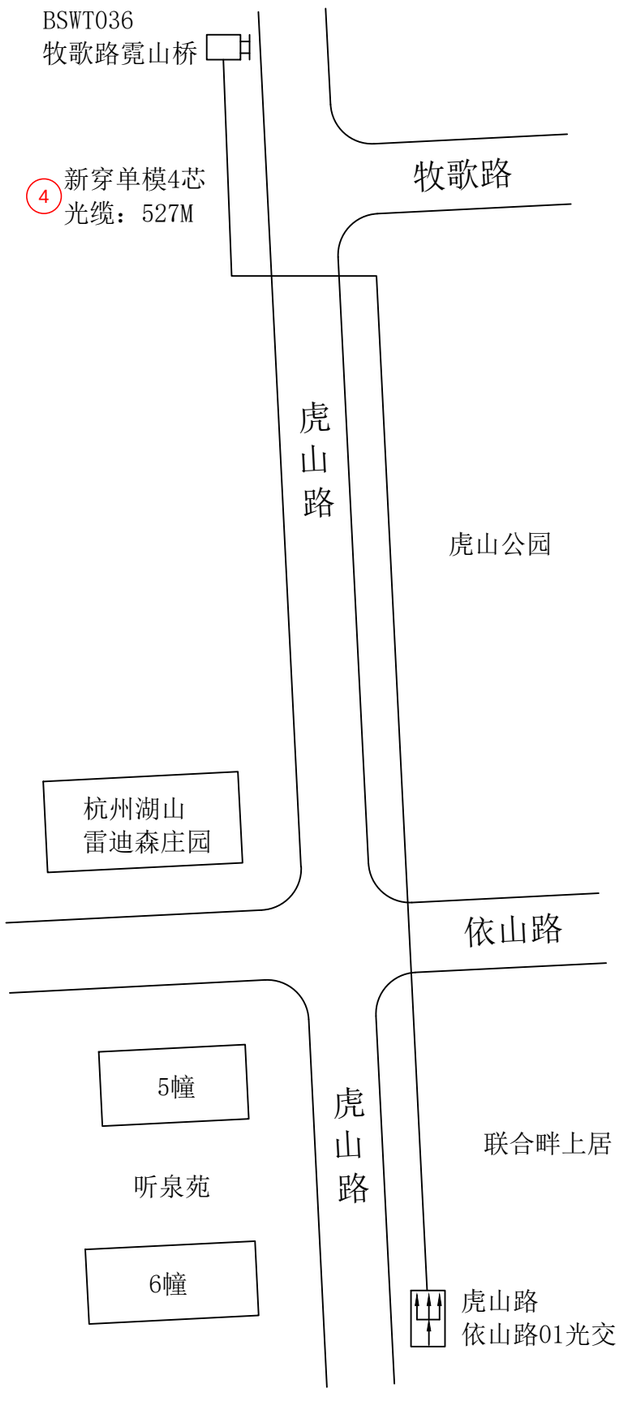


2023年拱墅交警大队违停抓拍项目
（半山中队）BSWT036牧歌路霓山桥光缆线路图

北

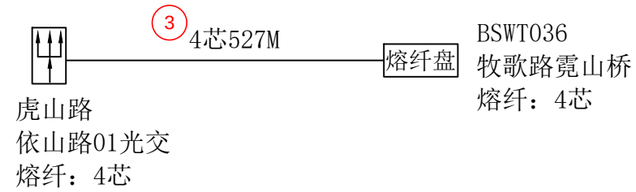

2023年拱墅交警大队违停抓拍项目
（半山中队）BSWT036牧歌路霓山桥光缆熔纤图

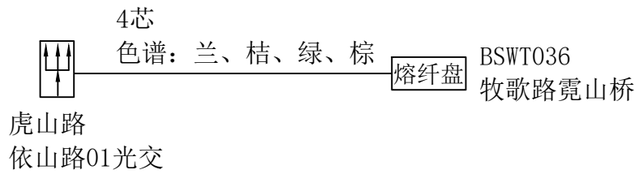

2023年拱墅交警大队违停抓拍项目
（半山中队）BSWT036牧歌路霓山桥光缆色谱图


说明：
①线缆靠边自然弯曲，经过3号手孔及人孔按2M计算。
②光缆进箱按5M计算，线缆至监控挂箱引上2M计算。
③光交接箱端需套用光纤保护管，共计2M。

工程量：


新穿单模4芯光缆：527M
熔接光纤12芯以下含12芯：8芯

杭州顺泰安装工程有限公司		建设单位	华数传媒网络有限公司
设　计	严隆潮	项目名称	2023年拱墅交警大队违停抓拍项目（半山中队）BSWT036牧歌路霓山桥
审　核	许建萍	图　名	■平面路由图 ■光缆线路图 ■熔纤色谱图
施　工	严隆昌	日　期	
校　对	王乃芸	24-09-25	共 92 页　　第 31 页


北

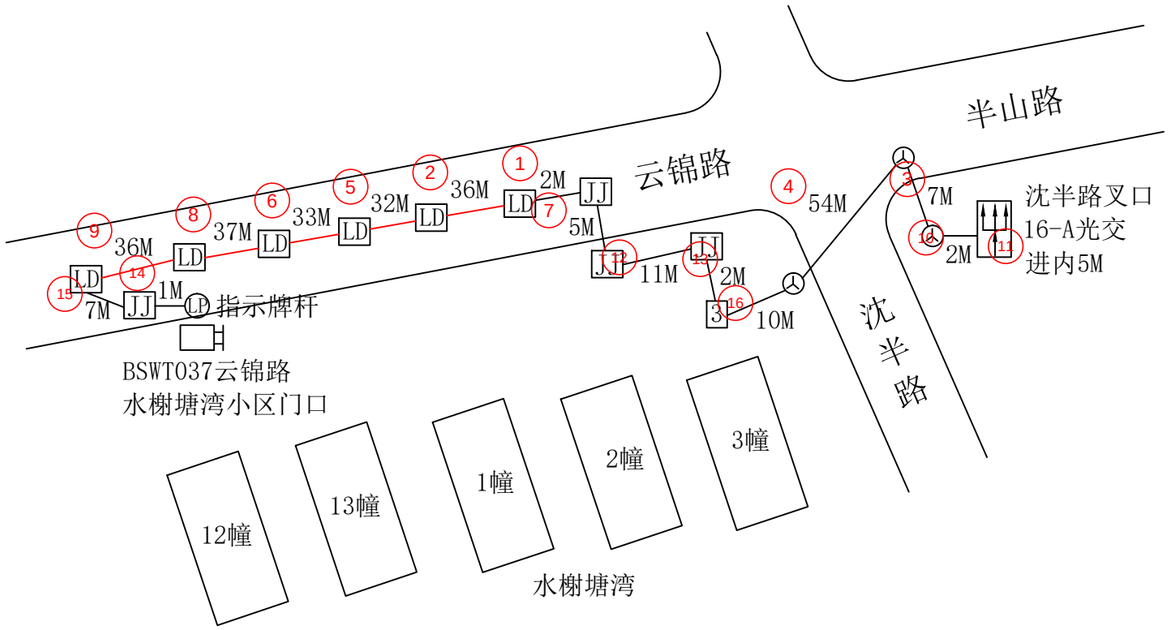


2023年拱墅交警大队违停抓拍项目
（半山中队）BSWT037云锦路水榭塘湾小区门口平面路由图

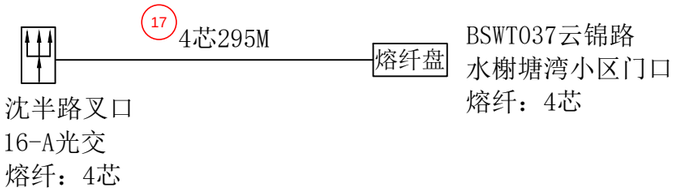

2023年拱墅交警大队违停抓拍项目
（半山中队）BSWT037云锦路水榭塘湾小区门口光缆熔纤图

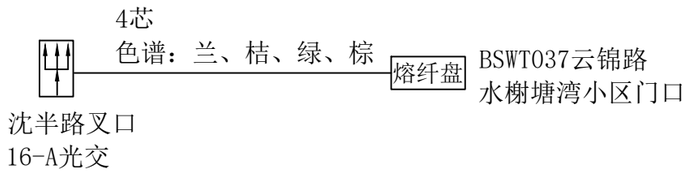

2023年拱墅交警大队违停抓拍项目
（半山中队）BSWT037云锦路水榭塘湾小区门口光缆色谱图

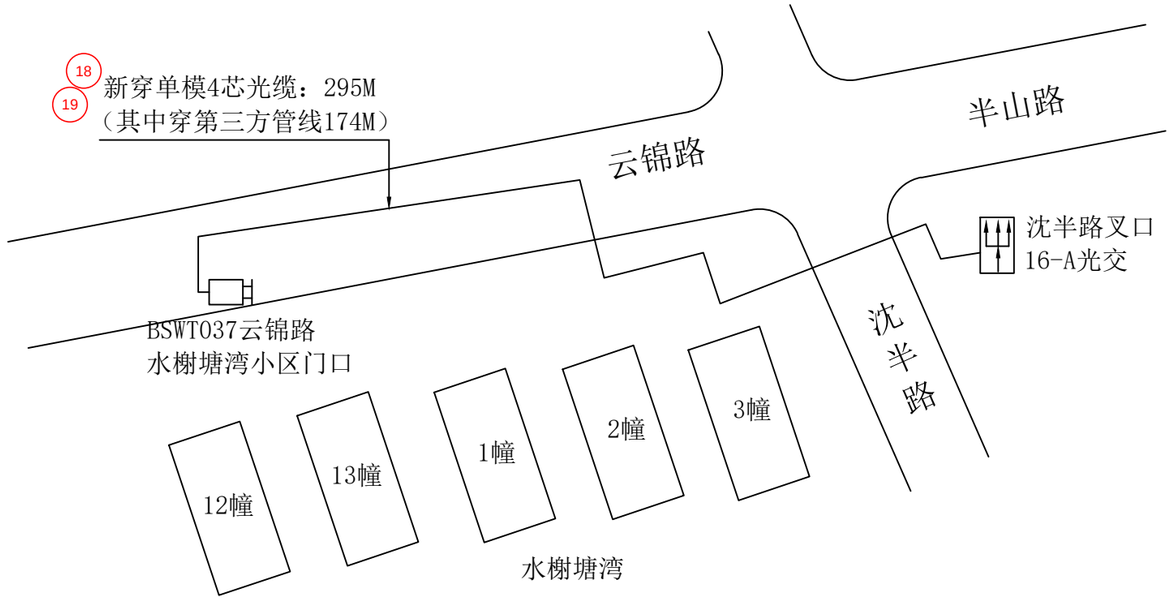

2023年拱墅交警大队违停抓拍项目
（半山中队）BSWT037云锦路水榭塘湾小区门口光缆线路图


工程量：

新穿单模4芯光缆：295M
（其中穿第三方管线174M）
熔接光纤12芯以下含12芯：8芯


说明：
①线缆靠边自然弯曲，经过3号手孔及人孔按2M计算。
②光缆进箱按5M计算，线缆至监控挂箱引上2M计算。
③图中加粗线表示穿第三方管线路灯井。
④光交接箱端需套用光纤保护管，共计2M。

杭州顺泰安装工程有限公司		建设单位	华数传媒网络有限公司
设　计	严隆潮	项目名称	2023年拱墅交警大队违停抓拍项目（半山中队）BSWT037云锦路水榭塘湾小区门口
审　核	许建萍	图　名	■平面路由图 ■光缆线路图 ■熔纤色谱图
施　工	严隆昌	日　期	
校　对	王巧芸	24-09-25	共 92 页　　第 32 页


北

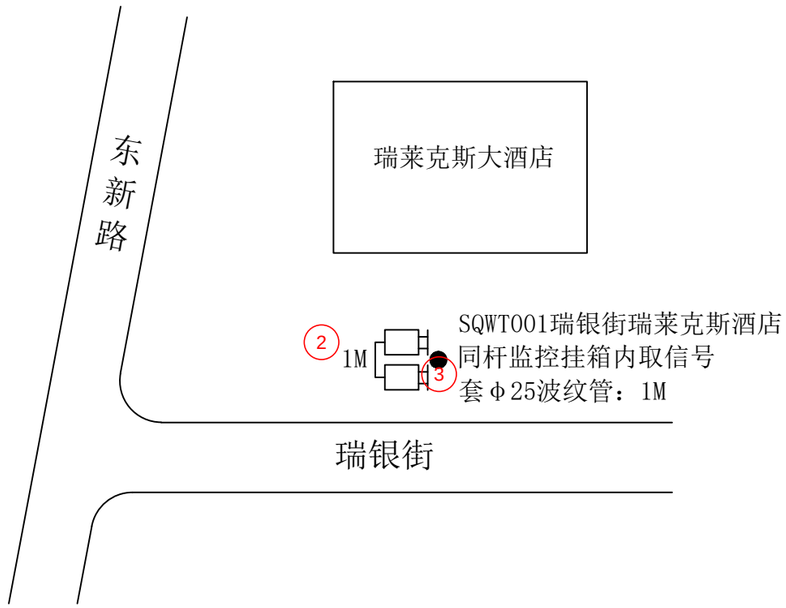


2023年拱墅交警大队违停抓拍项目
（石桥中队）SQWT001瑞银街瑞莱克斯酒店平面路由图

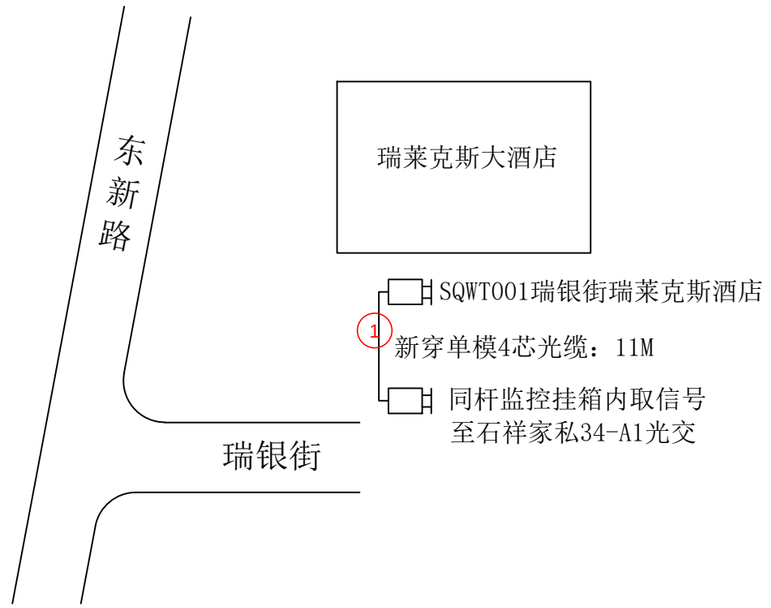

2023年拱墅交警大队违停抓拍项目
（石桥中队）SQWT001瑞银街瑞莱克斯酒店光缆线路图

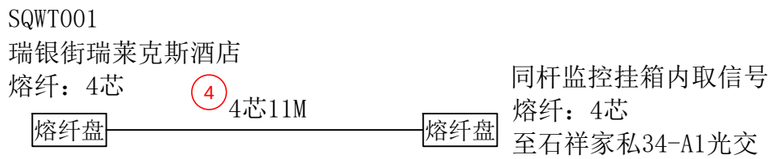

2023年拱墅交警大队违停抓拍项目
（石桥中队）SQWT001瑞银街瑞莱克斯酒店光缆熔纤图

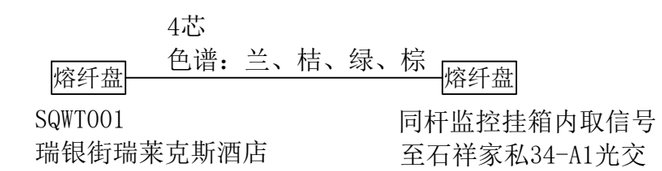


2023年拱墅交警大队违停抓拍项目
（石桥中队）SQWT001瑞银街瑞莱克斯酒店光缆色谱图

工程量:


套Φ25波纹管：1M
新穿单模4芯光缆：11M
熔接光纤12芯以下含12芯：8芯

杭州顺泰安装工程有限公司		建设单位	华数传媒网络有限公司
设　计	严隆潮	项目名称	2023年拱墅交警大队违停抓拍项目 （石桥中队）SQWT001瑞银街瑞莱克斯酒店
审　核	许建萍	图　名	■ 平面路由图　■ 光缆线路图 ■ 熔纤色谱图
施　工	钱江洪	日　期	
校　对	王乃芸	24-09-25	共 92 页　　第 33 页


说明：光缆进箱按5M计算。

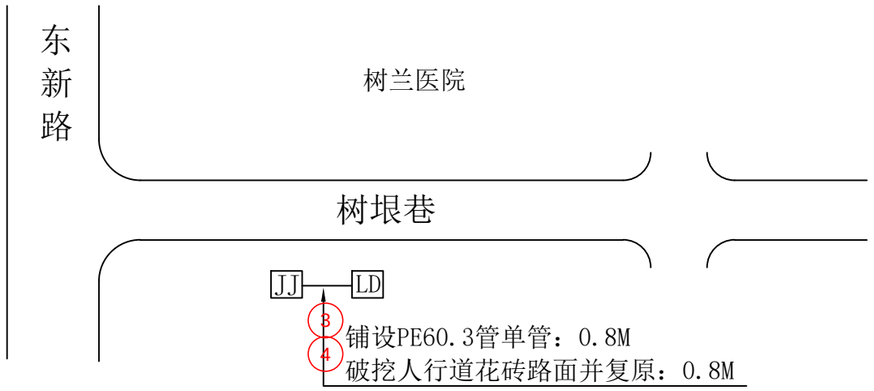


2023年拱墅交警大队违停抓拍项目
（石桥中队）SQWT002树垦巷树兰医院管道竣工图

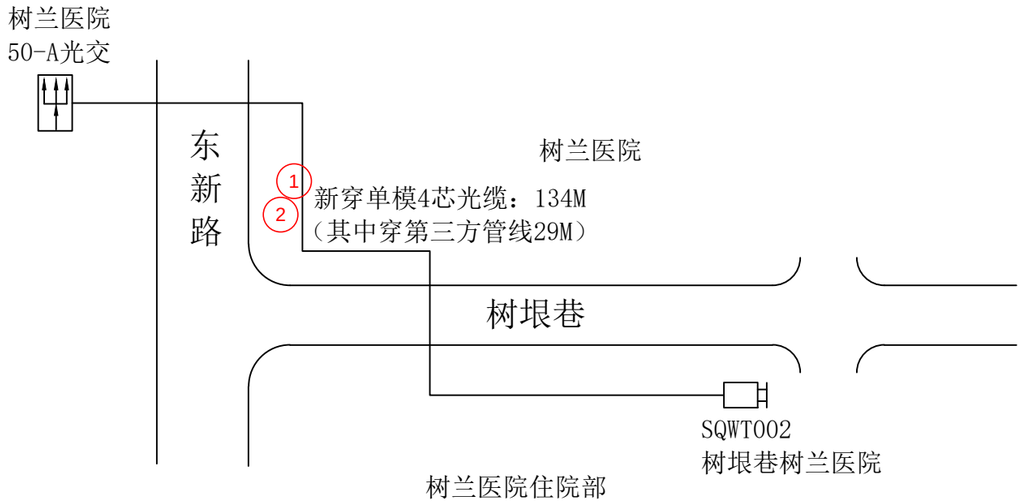


2023年拱墅交警大队违停抓拍项目
（石桥中队）SQWT002树垦巷树兰医院光缆线路图

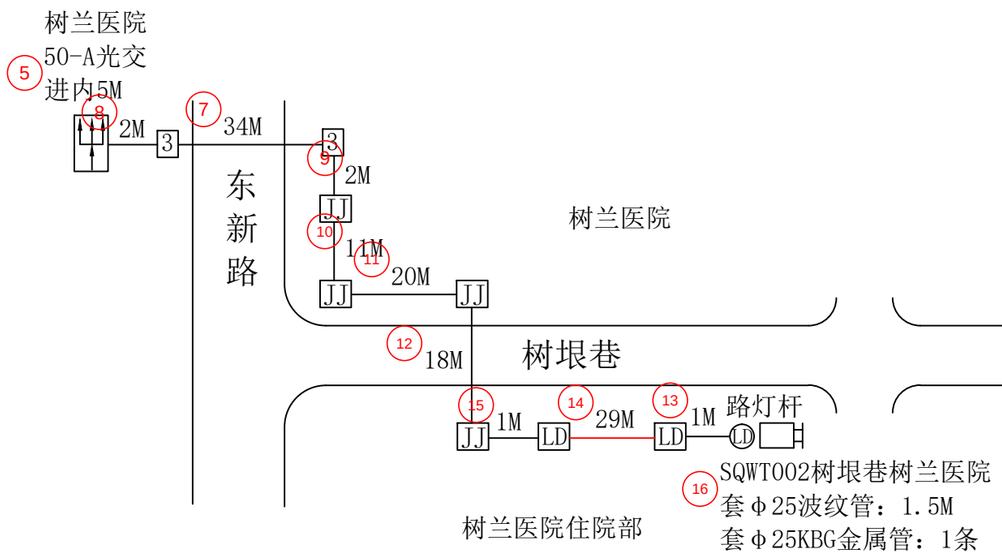

2023年拱墅交警大队违停抓拍项目
（石桥中队）SQWT002树垦巷树兰医院平面路由图

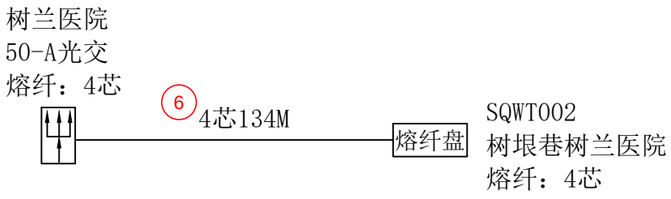

2023年拱墅交警大队违停抓拍项目
（石桥中队）SQWT002树垦巷树兰医院光缆熔纤图

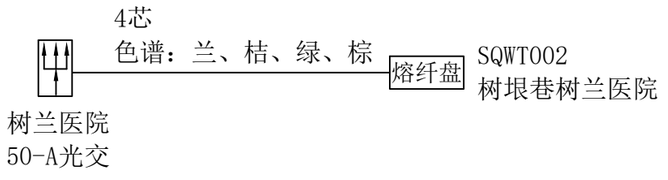


2023年拱墅交警大队违停抓拍项目
（石桥中队）SQWT002树垦巷树兰医院光缆色谱图

工程量：


铺设PE60.3管单管：0.8M
破挖人行道花砖路面并复原：0.8M
套Φ25波纹管：1.5M
套Φ25KBG金属管：1条
新穿单模4芯光缆：134M
（其中穿第三方管线29M）
熔接光纤12芯以下含12芯：8芯

说明：
①线缆靠边自然弯曲，经过3号手孔按2M计算。
②光缆进箱按5M计算，线缆至监控挂箱引上2M计算。
③图中加粗线表示穿第三方管线路灯井。
④光交接箱端需套用光纤保护管，共计2M。


杭州顺泰安装工程有限公司		建设单位	华数传媒网络有限公司
设　计	严隆潮	项目名称	2023年拱墅交警大队违停抓拍项目（石桥中队）SQWT002树垦巷树兰医院
审　核	许建萍	图　名	■管道竣工图 ■光缆线路图 ■平面路由图 ■熔纤色谱图
施　工	钱江洪	日　期	
校　对	王巧芸	24-09-25	共 92 页　第 34 页

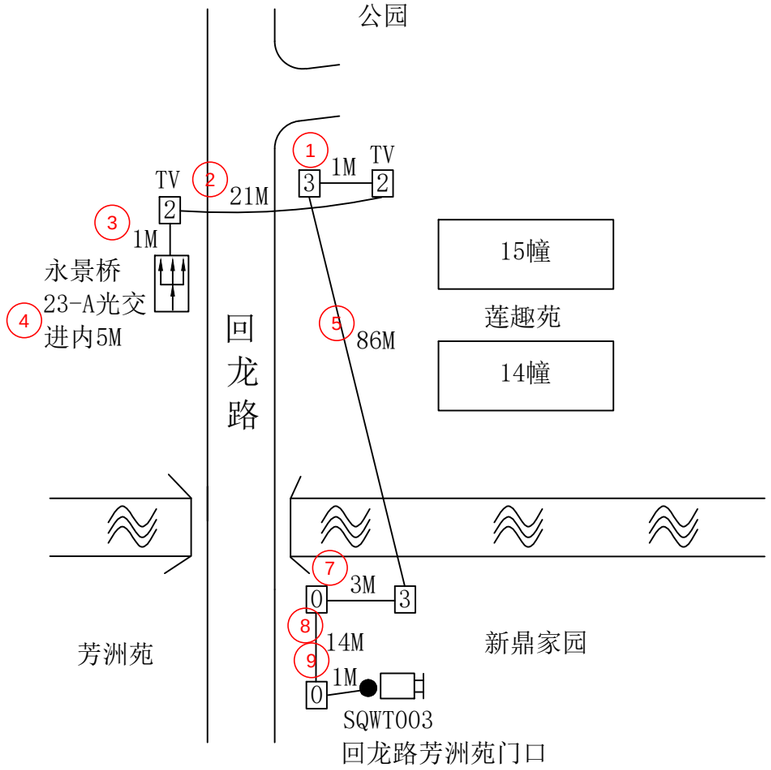


2023年拱墅交警大队违停抓拍项目
（石桥中队）SQWT003回龙路芳洲苑门口平面路由图

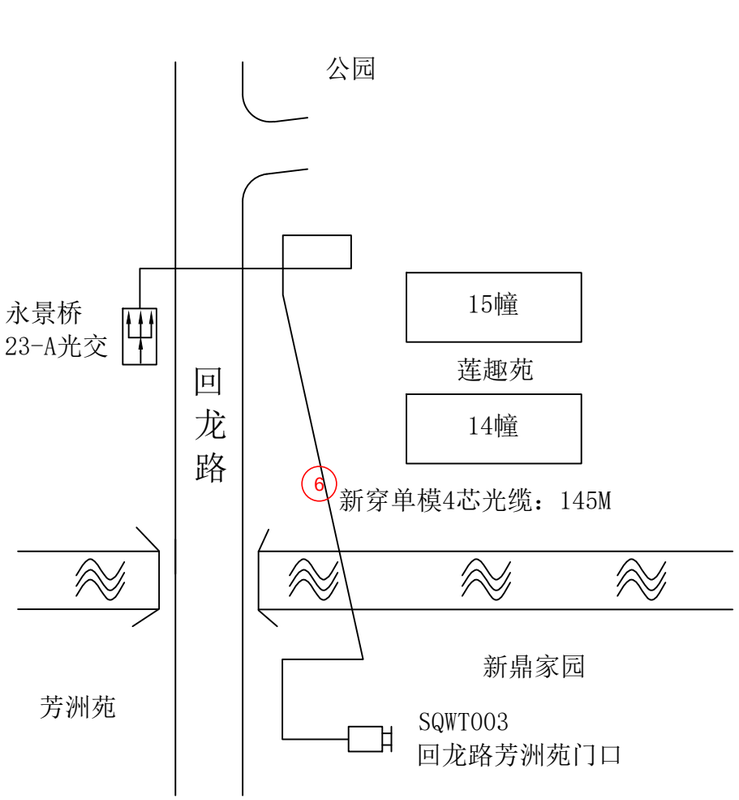

2023年拱墅交警大队违停抓拍项目
（石桥中队）SQWT003回龙路芳洲苑门口光缆线路图

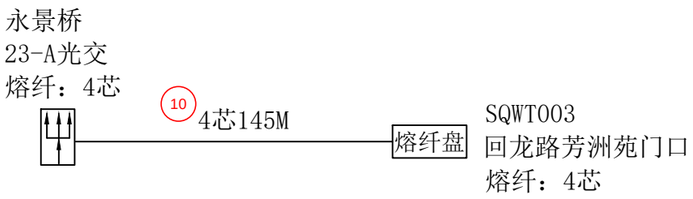

2023年拱墅交警大队违停抓拍项目
（石桥中队）SQWT003回龙路芳洲苑门口光缆熔纤图

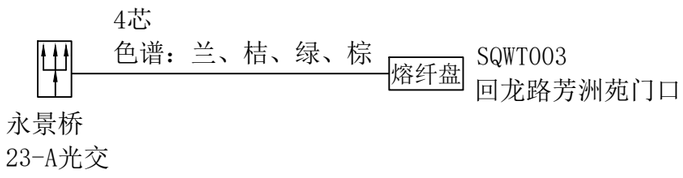


2023年拱墅交警大队违停抓拍项目
（石桥中队）SQWT003回龙路芳洲苑门口光缆色谱图

工程量：


新穿单模4芯光缆：145M
熔接光纤12芯以下含12芯：8芯

杭州顺泰安装工程有限公司		建设单位	华数传媒网络有限公司
设　计	严隆潮	项目名称	2023年拱墅交警大队违停抓拍项目（石桥中队）SQWT003回龙路芳洲苑门口
审　核	许建萍	图　名	■平面路由图 ■光缆线路图 ■熔纤色谱图
施　工	钱江洪	日　期	
校　对	王巧芸	24-09-25	共 92 页　　第 35 页


说明：
①线缆靠边自然弯曲，经过2号手孔按1M计算；经过3号手孔按2M计算。
②光缆进箱按5M计算，线缆至监控挂箱引上2M计算。
③光交接箱端需套用光纤保护管，共计2M。

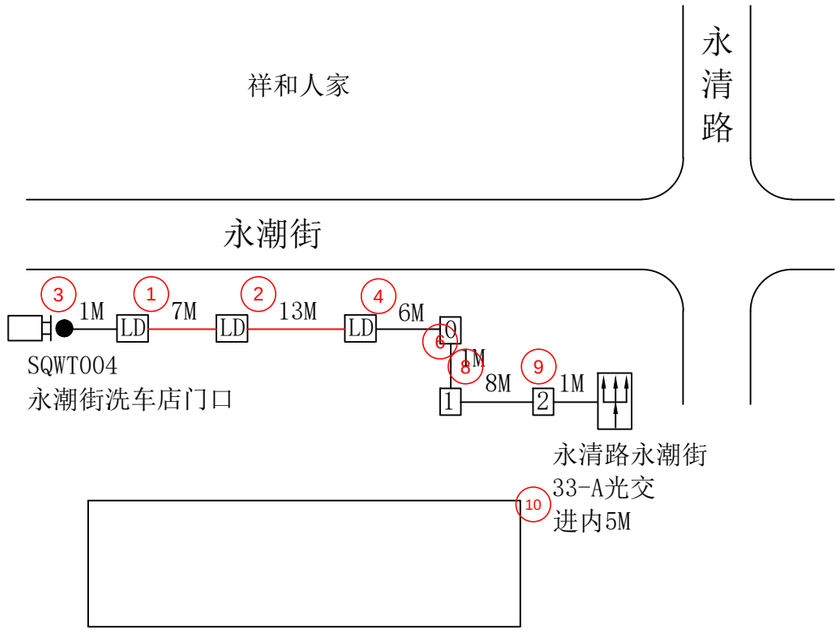


2023年拱墅交警大队违停抓拍项目
（石桥中队）SQWT004永潮街洗车店门口平面路由图

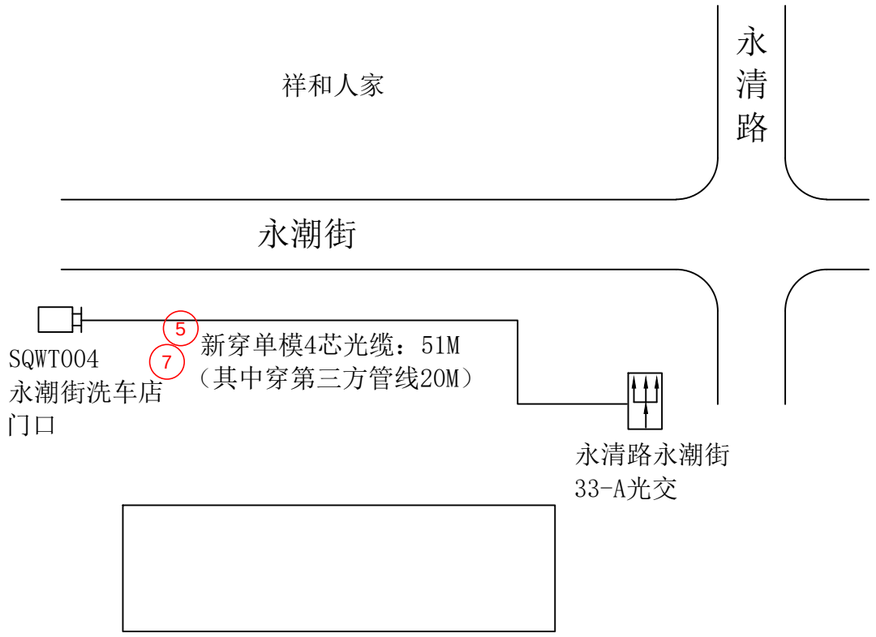

2023年拱墅交警大队违停抓拍项目
（石桥中队）SQWT004永潮街洗车店门口光缆线路图

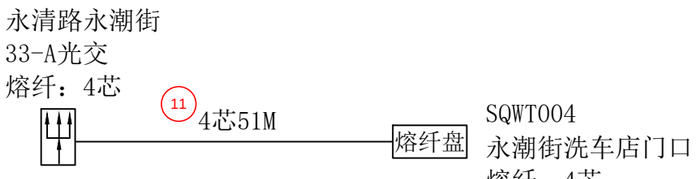

2023年拱墅交警大队违停抓拍项目
（石桥中队）SQWT004永潮街洗车店门口光缆熔纤图

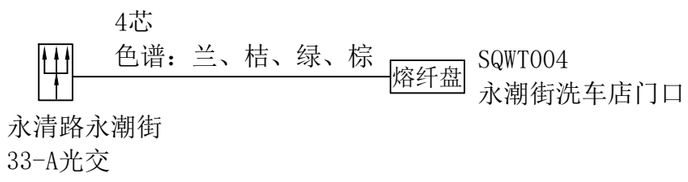

2023年拱墅交警大队违停抓拍项目
（石桥中队）SQWT004永潮街洗车店门口光缆色谱图

工程量：

新穿单模4芯光缆：51M
（其中穿第三方管线20M）
熔接光纤12芯以下含12芯：8芯

说明：
①线缆靠边自然弯曲，经过1号、2号手孔按1M计算。
②光缆进箱按5M计算，线缆至监控挂箱引上2M计算。
③图中加粗线表示穿第三方管线路灯井。
④光交接箱端需套用光纤保护管，共计2M。

杭州顺泰安装工程有限公司		建设单位	华数传媒网络有限公司
设　计	严隆潮	项目名称	2023年拱墅交警大队违停抓拍项目（石桥中队）SQWT004永潮街洗车店门口
审　核	许建萍	图　名	■平面路由图 ■光缆线路图 ■熔纤色谱图
施　工	钱江洪	日　期	
校　对	王乃芸	24-09-25	共 92 页　第 36 页

北

紫荆苑

新建0#-1 0

0

原有

紫荆商街

原有 0 0 新建 0#-2

1 铺设PE60.3管单管：4.2M

2 破挖绿化带并复原：3.5M

3 破挖人行道花砖路面并复原：0.7M

紫荆商街

农贸市场

农贸市场

2幢

永清路

东新路

东新路

工程量:


新建0号手孔：2套

铺设PE60.3管单管：4.2M

破挖绿化带并复原：3.5M

破挖人行道花砖路面并复原：0.7M

杭州顺泰安装工程有限公司		建设单位	华数传媒网络有限公司
设　计	严隆潮	项目名称	2023年拱墅交警大队违停抓拍项目（石桥中队） SQWT005紫荆商街农贸市场，SQWT031东新路永清路西口， SQWT035东新路紫荆商街，SQWT036东新路紫荆商街对面
审　核	许建萍	图　名	■ 管道竣工图
施　工	钱江洪	日　期	
校　对	王巧芸	24-09-25	共 92 页　　第 37 页

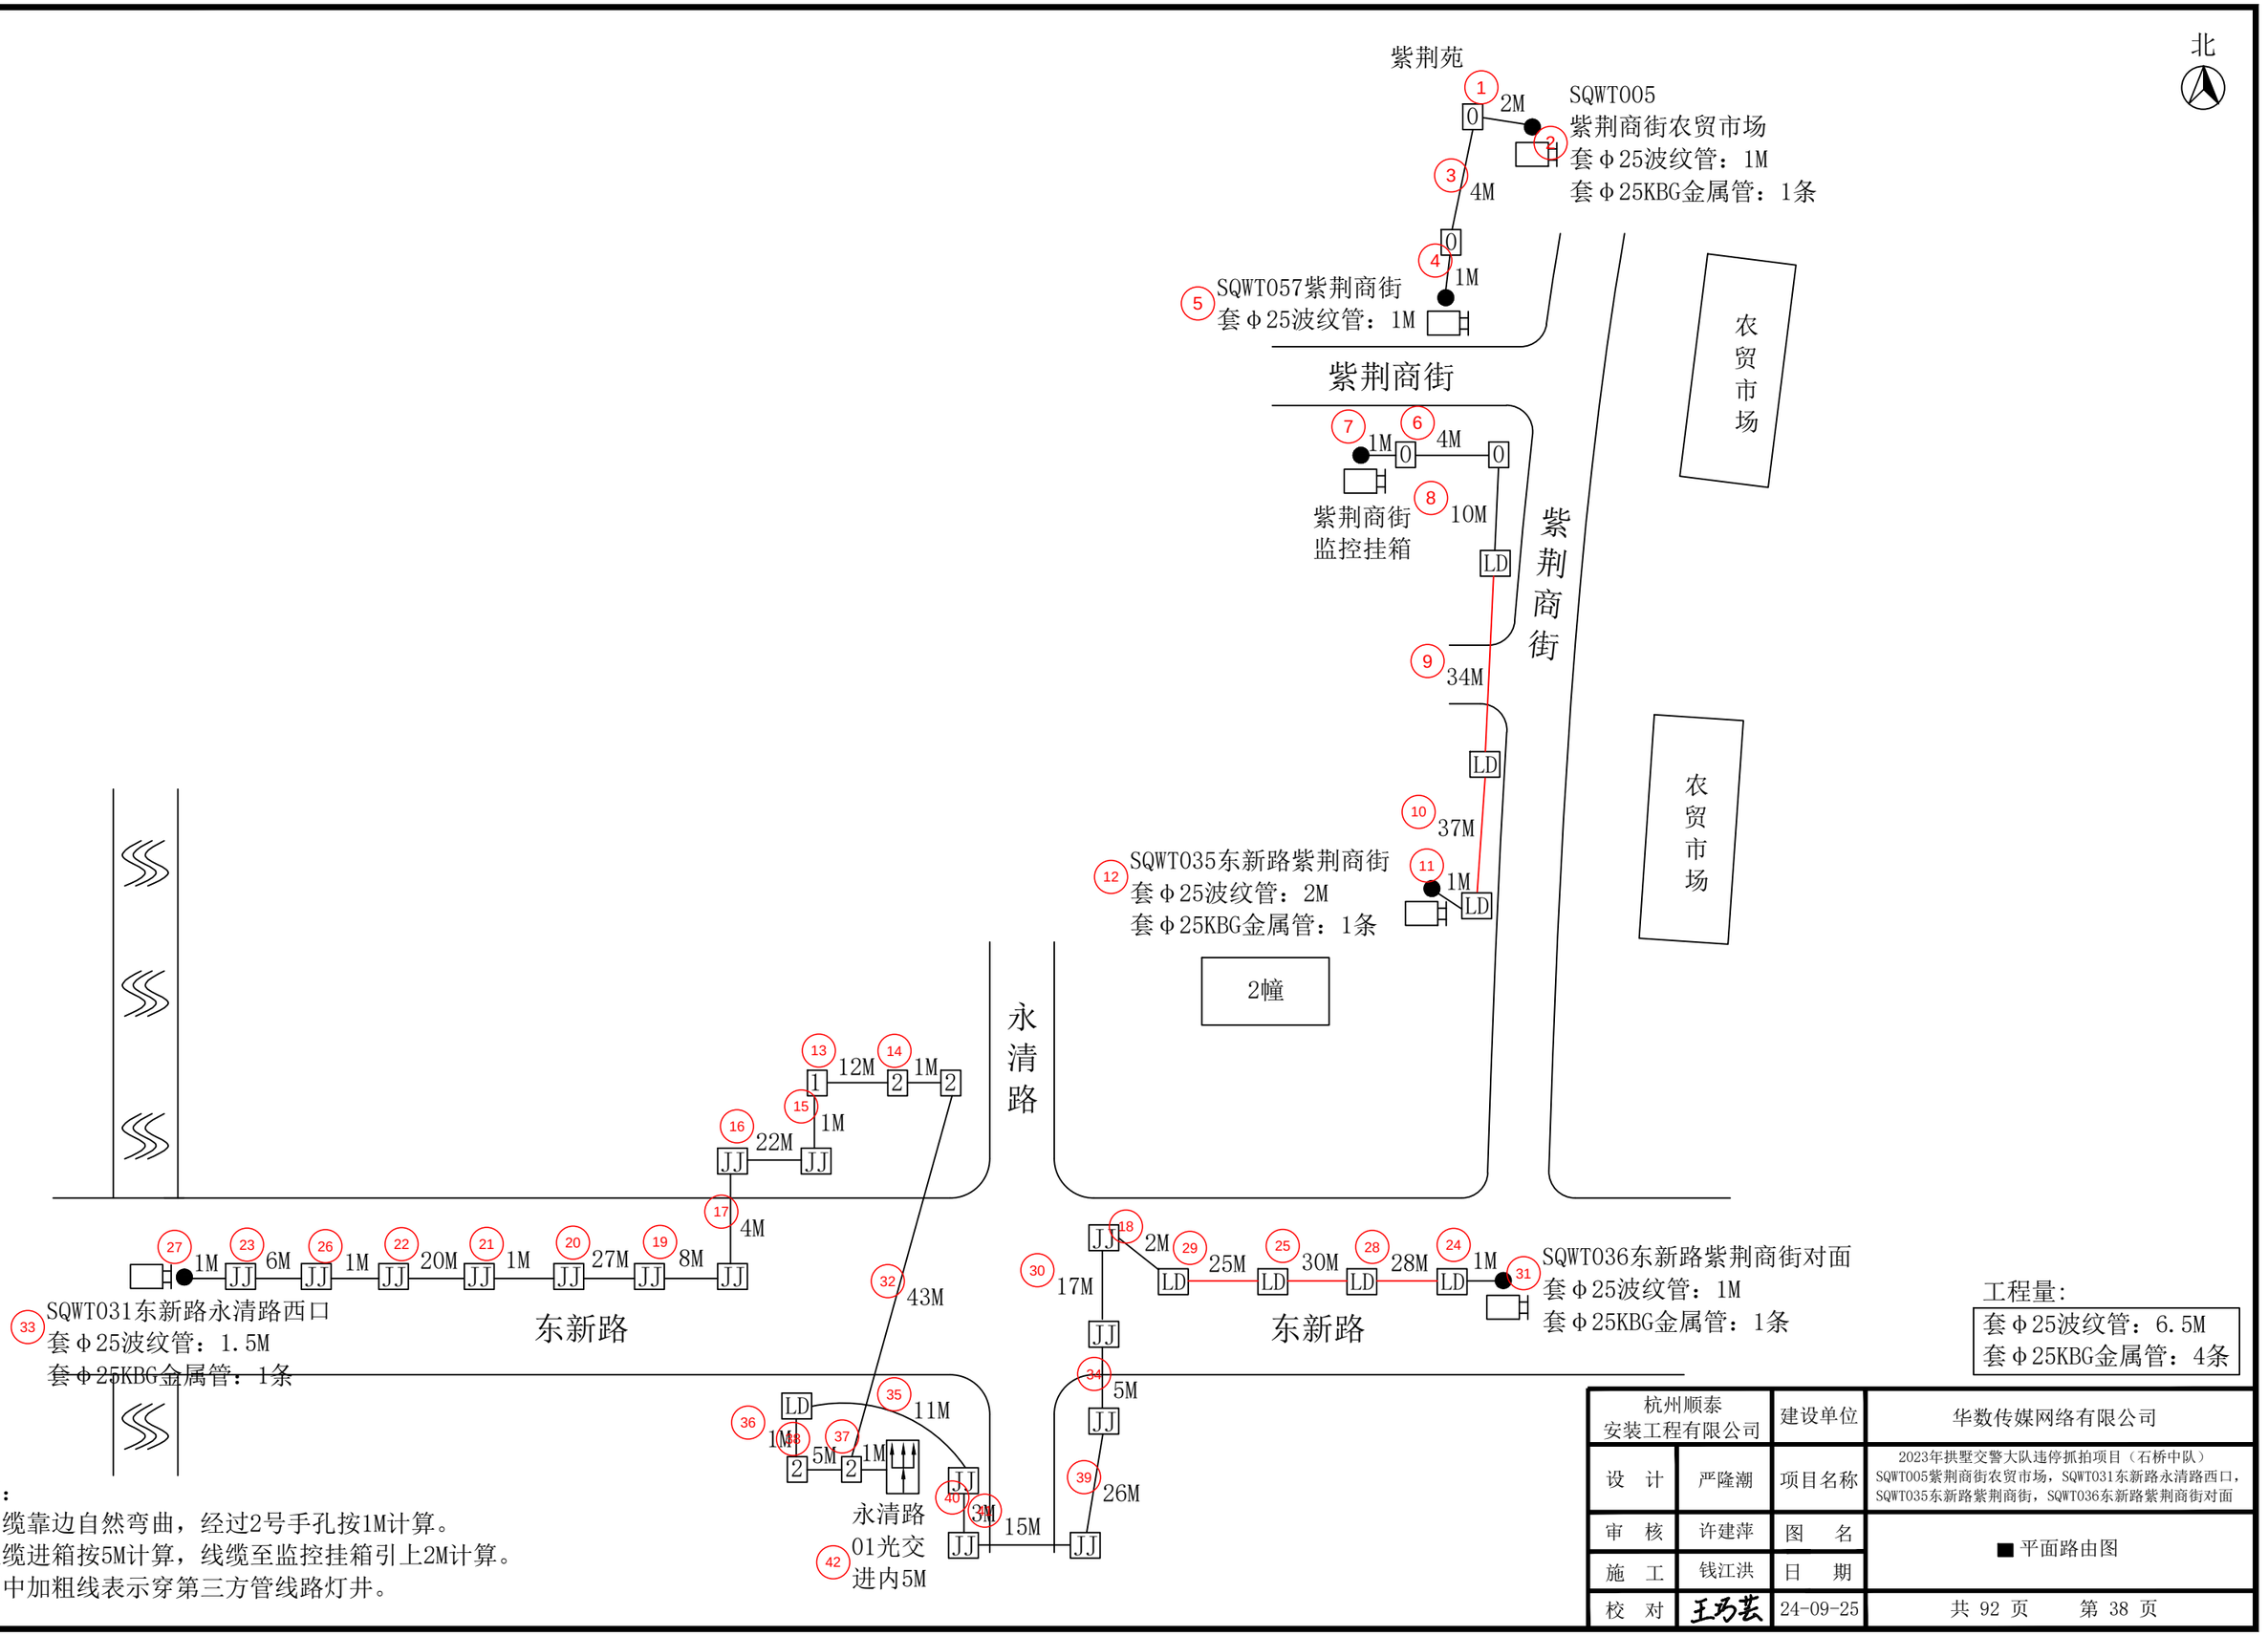

工程量：

套Φ25波纹管：6.5M
套Φ25KBG金属管：4条


说明：


①线缆靠边自然弯曲，经过2号手孔按1M计算。

②光缆进箱按5M计算，线缆至监控挂箱引上2M计算。


③图中加粗线表示穿第三方管线路灯井。


杭州顺泰安装工程有限公司		建设单位	华数传媒网络有限公司
设　计	严隆潮	项目名称	2023年拱墅交警大队违停抓拍项目（石桥中队）SQWT005紫荆商街农贸市场，SQWT031东新路永清路西口，SQWT035东新路紫荆商街，SQWT036东新路紫荆商街对面
审　核	许建萍	图　名	■ 平面路由图
施　工	钱江洪	日　期	
校　对	王巧芸	24-09-25	共 92 页　　第 38 页

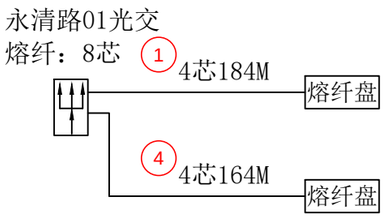


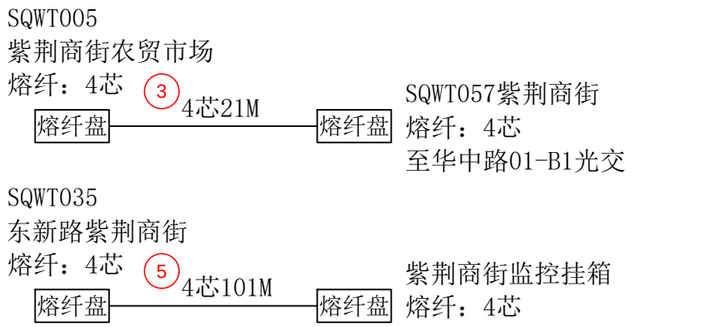


2023年拱墅交警大队违停抓拍项目（石桥中队）SQWT005紫荆商街农贸市场，SQWT031东新路永清路西口，SQWT035东新路紫荆商街，SQWT036东新路紫荆商街对面光缆熔纤图

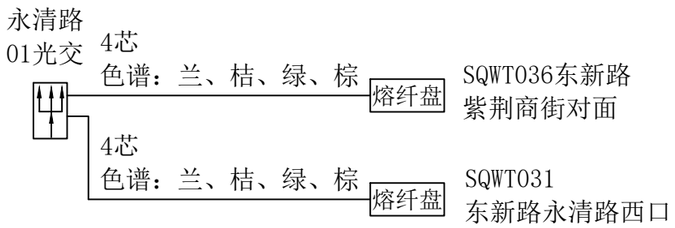


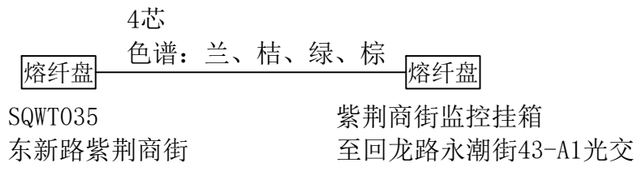

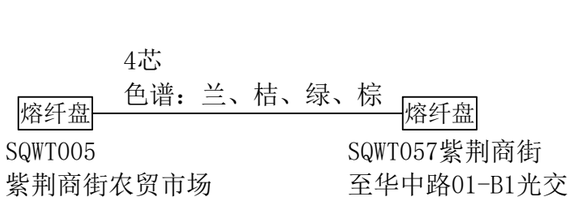

2023年拱墅交警大队违停抓拍项目（石桥中队）SQWT005紫荆商街农贸市场，SQWT031东新路永清路西口，SQWT035东新路紫荆商街，SQWT036东新路紫荆商街对面光缆色谱图

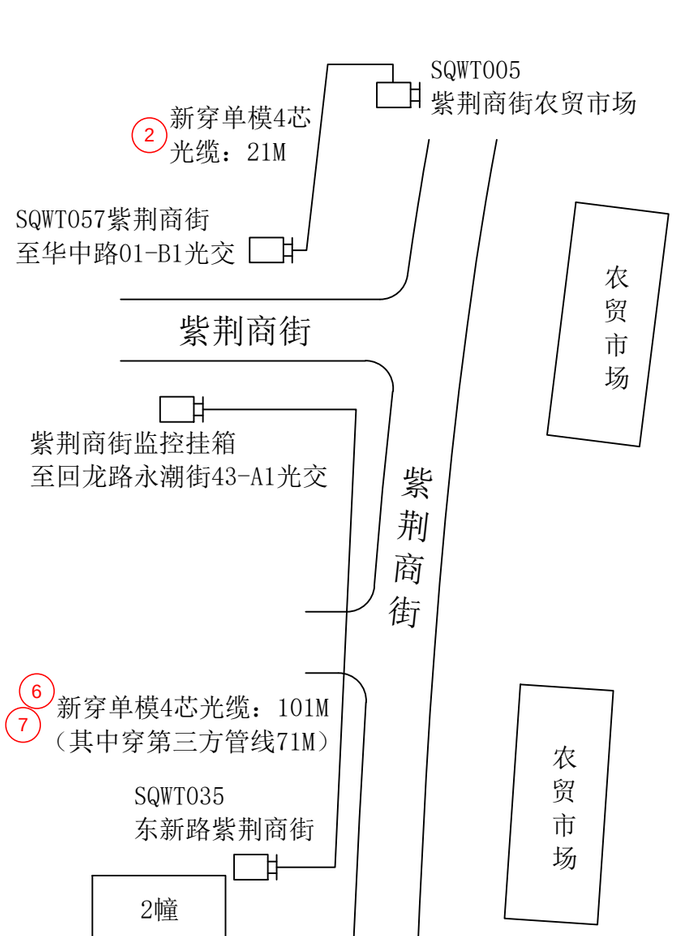

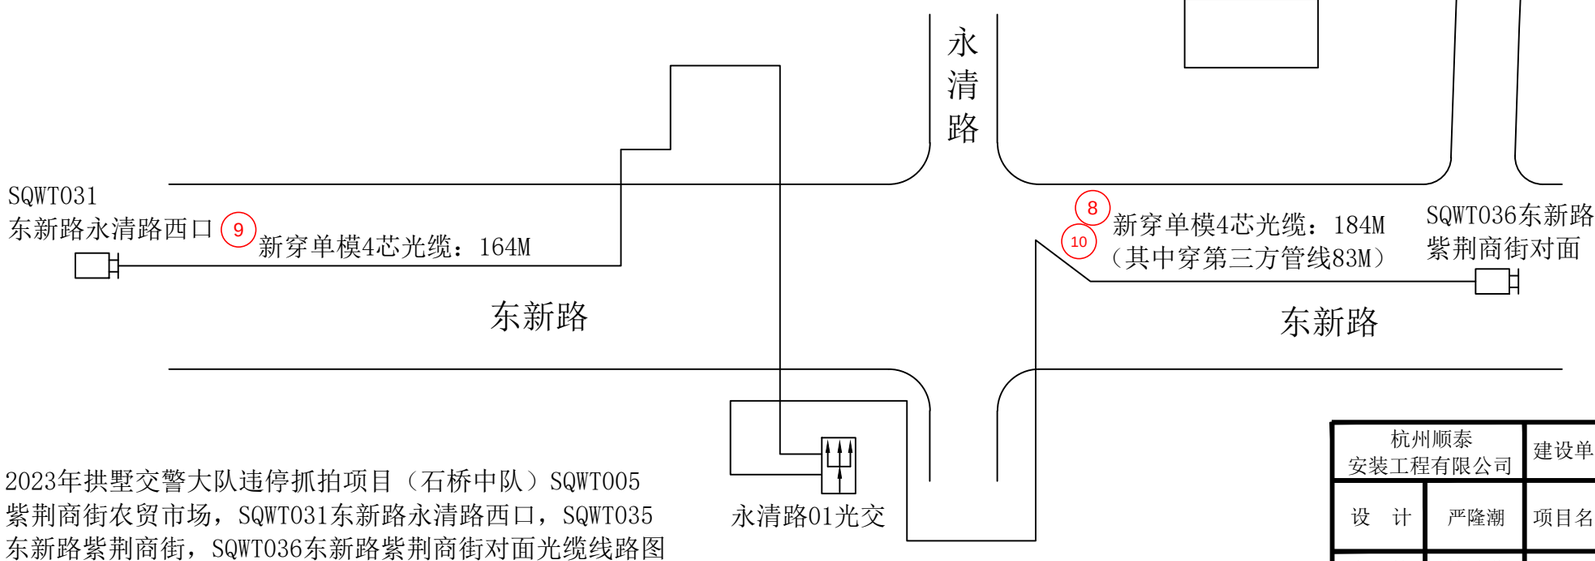

2023年拱墅交警大队违停抓拍项目（石桥中队）SQWT005紫荆商街农贸市场，SQWT031东新路永清路西口，SQWT035东新路紫荆商街，SQWT036东新路紫荆商街对面光缆线路图


工程量：

新穿单模4芯光缆：470M
（其中穿第三方管线154M）
熔接光纤12芯以下含12芯：32芯

杭州顺泰安装工程有限公司		建设单位	华数传媒网络有限公司
设　计	严隆潮	项目名称	2023年拱墅交警大队违停抓拍项目（石桥中队）SQWT005紫荆商街农贸市场，SQWT031东新路永清路西口，SQWT035东新路紫荆商街，SQWT036东新路紫荆商街对面
审　核	许建萍	图　名	■光缆线路图　■熔纤色谱图
施　工	钱江洪	日　期	
校　对	王巧芸	24-09-25	共 92 页　第 39 页

说明：光交接箱端需套用光纤保护管，共计4M。

北

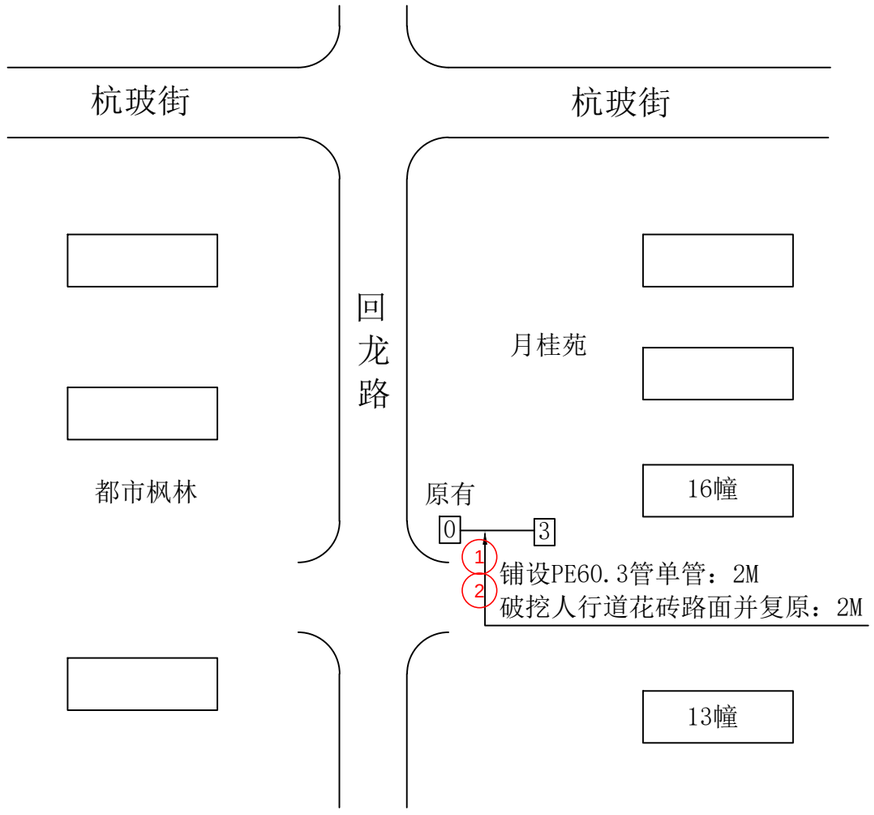


工程量:


铺设PE60.3管单管：2M

破挖人行道花砖路面并复原：2M


杭州顺泰安装工程有限公司		建设单位	华数传媒网络有限公司
设　计	严隆潮	项目名称	2023年拱墅交警大队违停抓拍项目（石桥中队）SQWT006回龙路都市枫林
审　核	许建萍	图　名	■管道竣工图
施　工	钱江洪	日　期	
校　对	王巧芸	24-09-25	共 92 页　　第 40 页

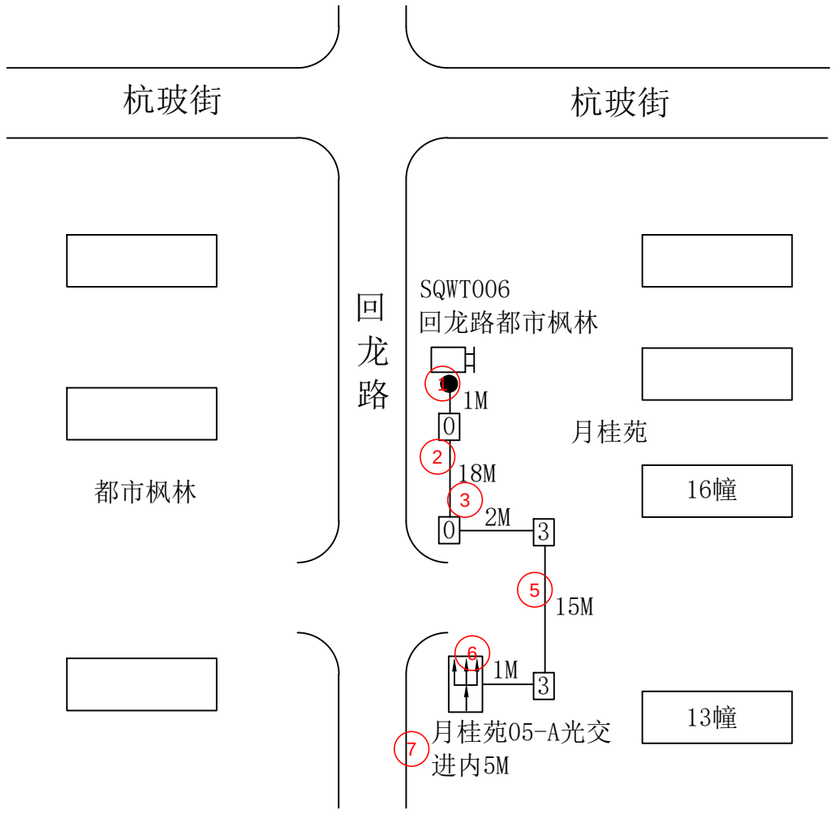


2023年拱墅交警大队违停抓拍项目
（石桥中队）SQWT006回龙路都市枫林平面路由图

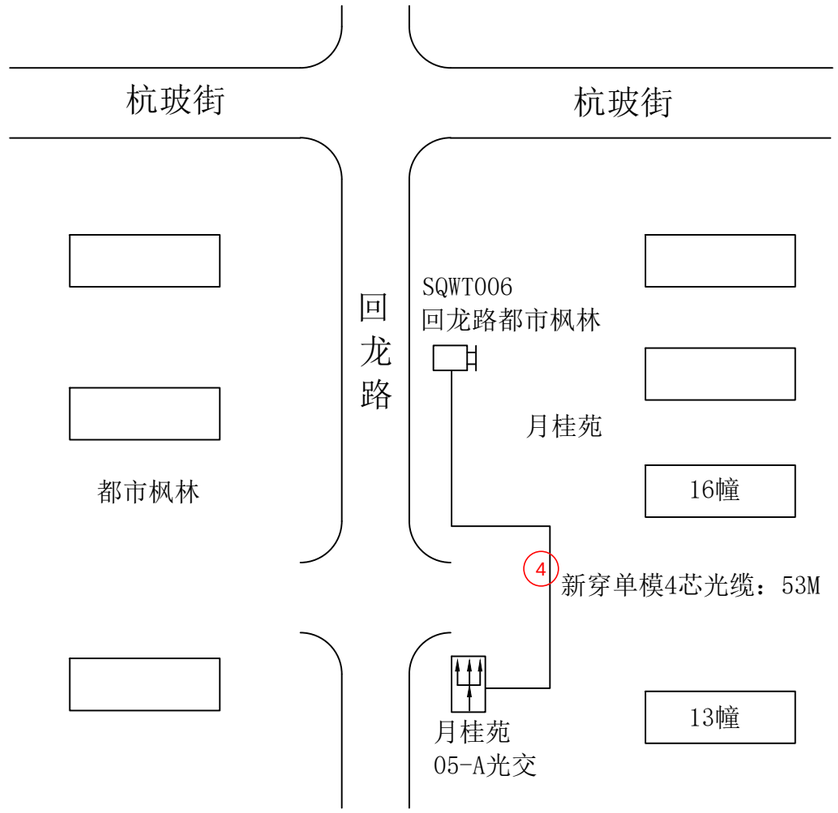

2023年拱墅交警大队违停抓拍项目
（石桥中队）SQWT006回龙路都市枫林光缆线路图

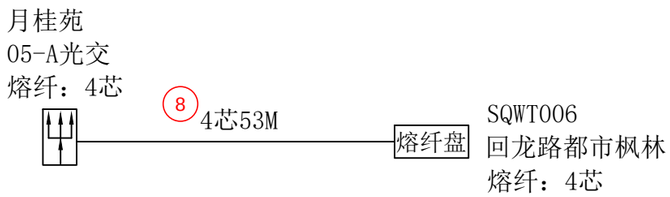

2023年拱墅交警大队违停抓拍项目
（石桥中队）SQWT006回龙路都市枫林光缆熔纤图

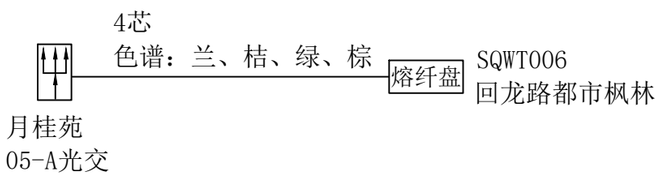


2023年拱墅交警大队违停抓拍项目
（石桥中队）SQWT006回龙路都市枫林光缆色谱图

工程量:


新穿单模4芯光缆：53M
熔接光纤12芯以下含12芯：8芯

说明：
①线缆靠边自然弯曲，经过3号手孔按2M计算。
②光缆进箱按5M计算，线缆至监控挂箱引上2M计算。
③光交接箱端需套用光纤保护管，共计2M。

杭州顺泰安装工程有限公司		建设单位	华数传媒网络有限公司
设　计	严隆潮	项目名称	2023年拱墅交警大队违停抓拍项目（石桥中队）SQWT006回龙路都市枫林
审　核	许建萍	图　名	■平面路由图 ■光缆线路图 ■熔纤色谱图
施　工	钱江洪	日　期	
校　对	王巧芸	24-09-25	共 92 页　第 41 页

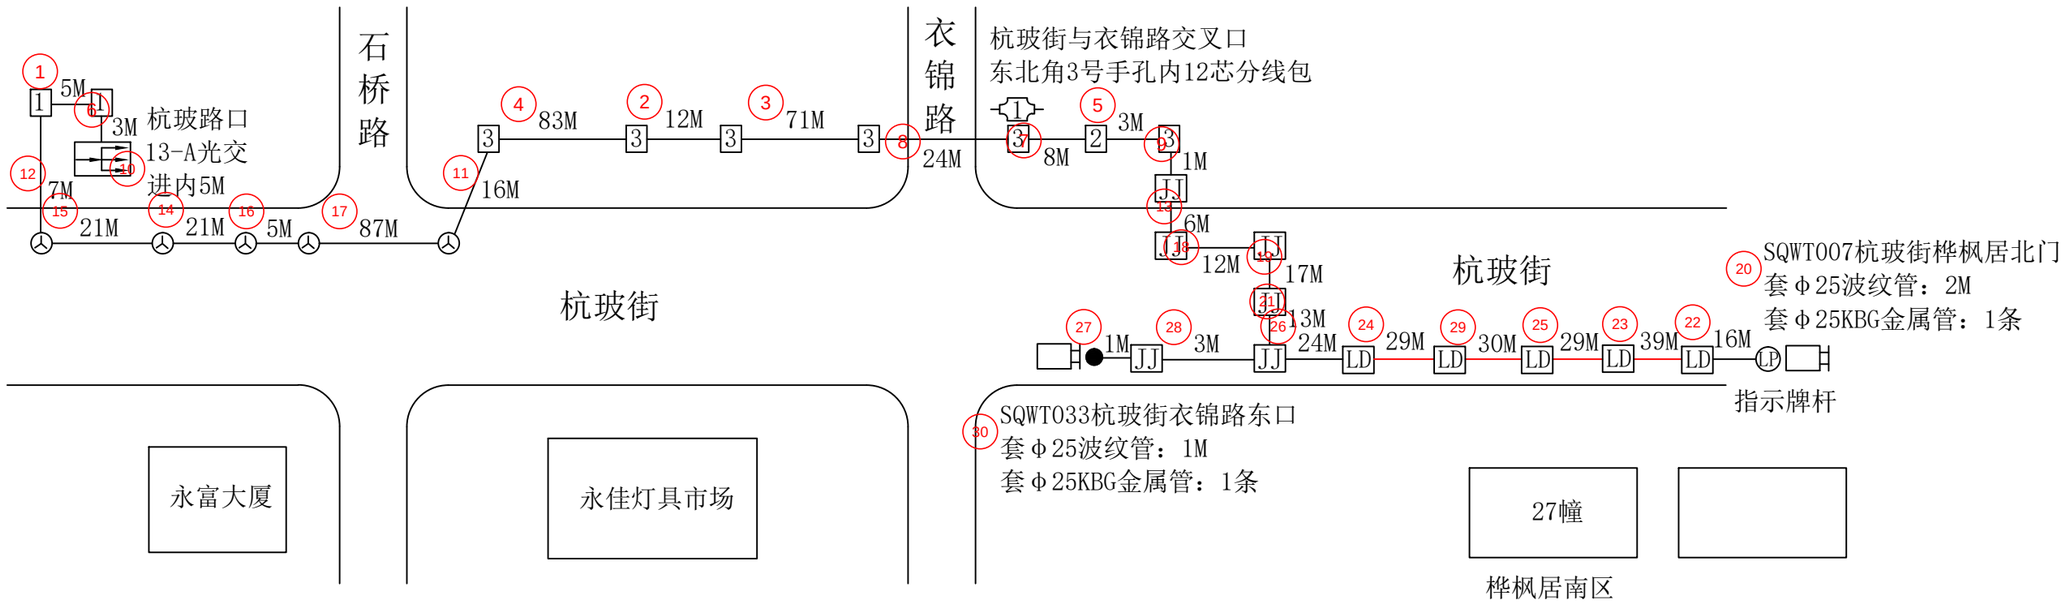

2023年拱墅交警大队违停抓拍项目（石桥中队）
SQWT007杭玻街桦枫居北门，SQWT033杭玻路衣锦路东口平面路由图

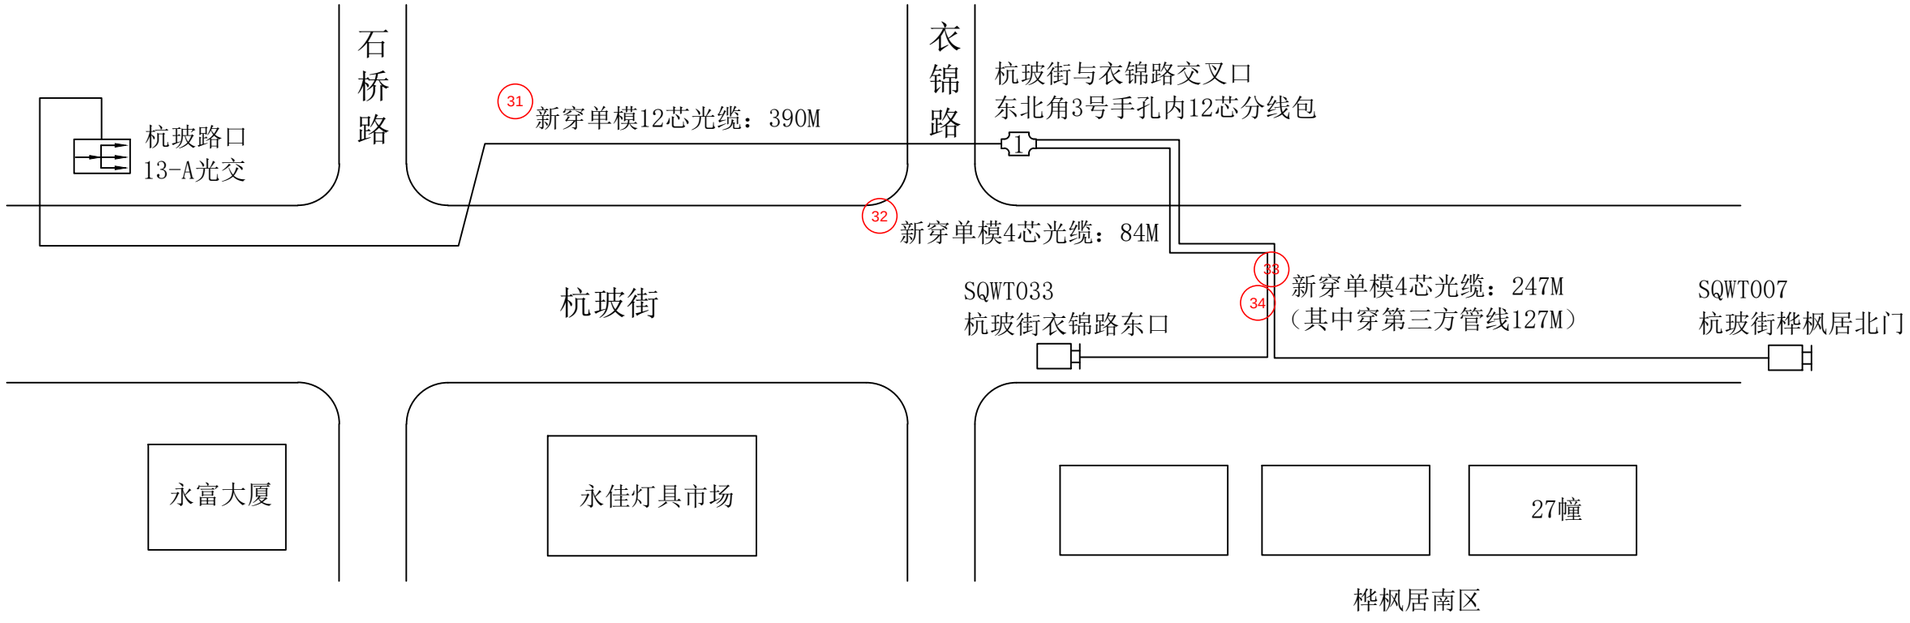


2023年拱墅交警大队违停抓拍项目（石桥中队）
SQWT007杭玻街桦枫居北门，SQWT033杭玻路衣锦路东口光缆线路图

工程量：


套Φ25波纹管：3M
套Φ25KBG金属管：2条
新穿单模4芯光缆：331M
（其中穿第三方管线127M）
新穿单模12芯光缆：390M

说明：
①线缆靠边自然弯曲，经过1号、2号手孔按1M计算；经过3号手孔及人孔按2M计算。
②光缆进箱按5M计算，进光缆熔接包按10M计算；线缆至监控挂箱引上2M计算。
③图中加粗线表示穿第三方管线路灯井。
④光交接箱端需套用光纤保护管，共计2M。

杭州顺泰安装工程有限公司		建设单位	华数传媒网络有限公司
设　计	严隆潮	项目名称	2023年拱墅交警大队违停抓拍项目（石桥中队）SQWT007杭玻街桦枫居北门，SQWT033杭玻街衣锦路东口
审　核	许建萍	图　名	■平面路由图　■光缆线路图
施　工	钱江洪	日　期	
校　对	王巧芸	24-09-25	共 92 页　第 42 页

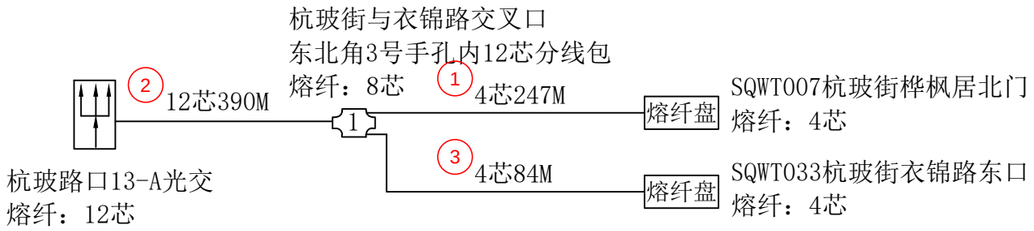


2023年拱墅交警大队违停抓拍项目（石桥中队）
SQWT007杭玻街桦枫居北门，SQWT033杭玻路衣锦路东口光缆熔纤图

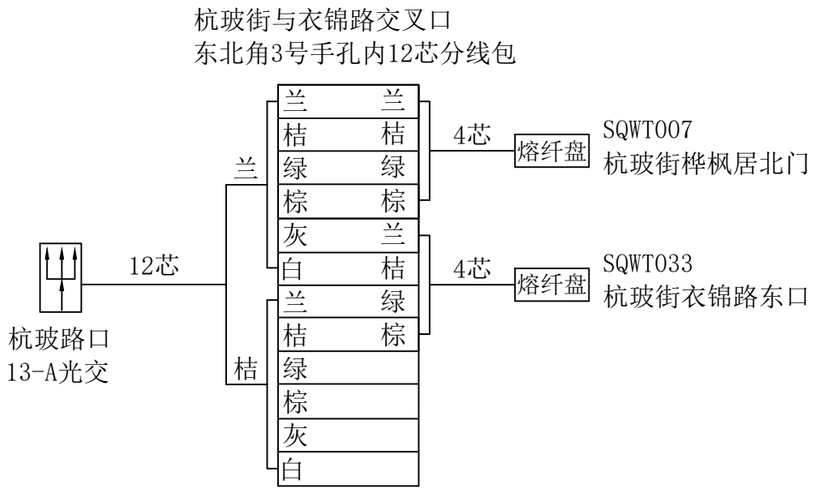


2023年拱墅交警大队违停抓拍项目（石桥中队）
SQWT007杭玻街桦枫居北门，SQWT033杭玻路衣锦路东口光缆色谱图

工程量：
熔接光纤12芯以下含12芯：28芯


杭州顺泰安装工程有限公司		建设单位	华数传媒网络有限公司
设　计	严隆潮	项目名称	2023年拱墅交警大队违停抓拍项目（石桥中队）SQWT007杭玻街桦枫居北门，SQWT033杭玻街衣锦路东口
审　核	许建萍	图　名	■光缆熔纤图　■光缆色谱图
施　工	钱江洪	日　期	
校　对	王巧芸	24-09-25	共 92 页　第 43 页

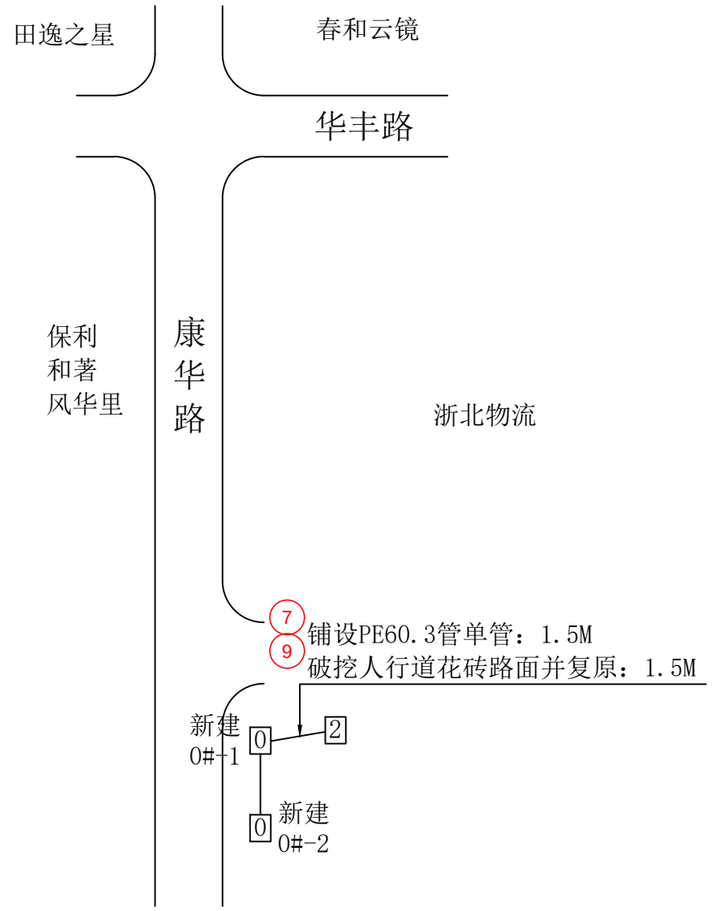


2023年拱墅交警大队违停抓拍项目（石桥中队）
SQWT008康华路华丰路南口（浙北物流园）管道竣工图

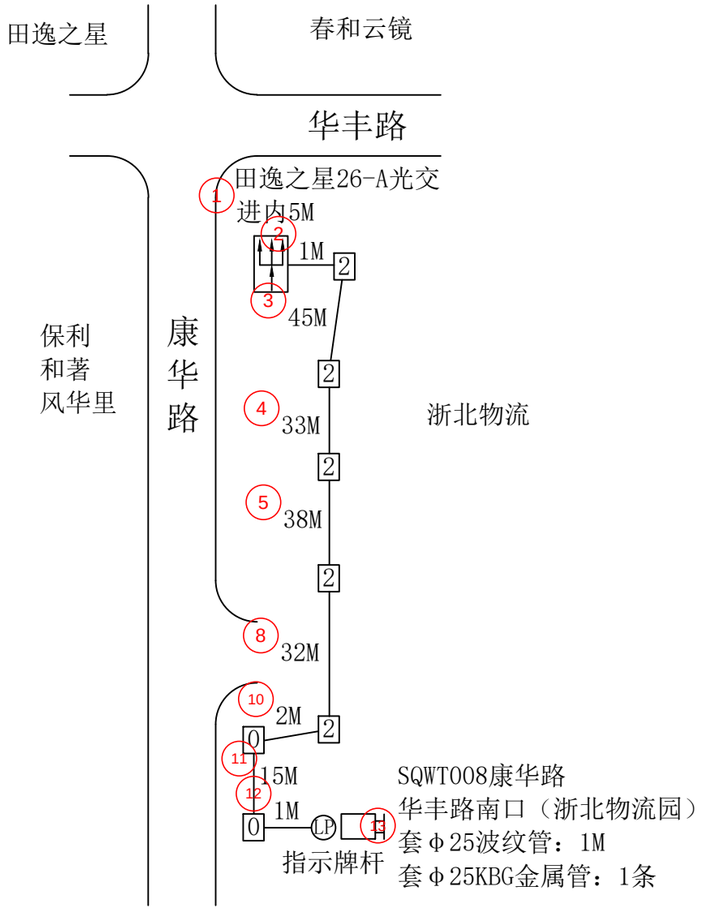


2023年拱墅交警大队违停抓拍项目（石桥中队）
SQWT008康华路华丰路南口（浙北物流园）平面路由图

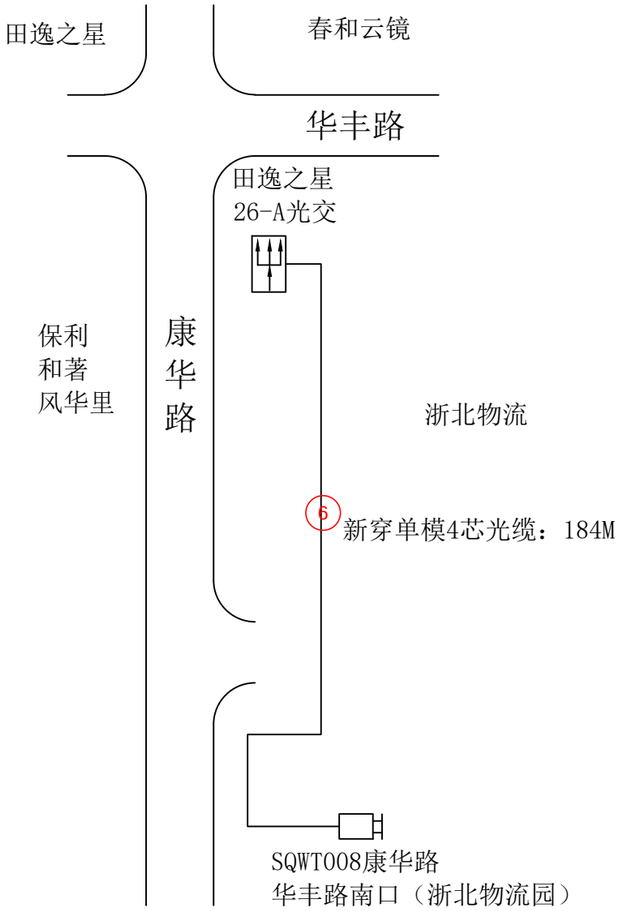

2023年拱墅交警大队违停抓拍项目（石桥中队）
SQWT008康华路华丰路南口（浙北物流园）光缆线路图

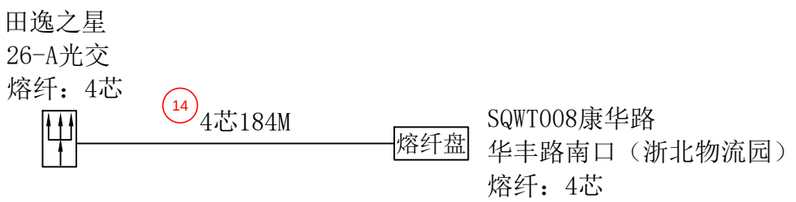

2023年拱墅交警大队违停抓拍项目（石桥中队）
SQWT008康华路华丰路南口（浙北物流园）光缆熔纤图

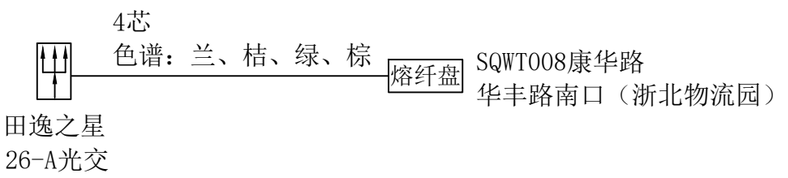


2023年拱墅交警大队违停抓拍项目（石桥中队）
SQWT008康华路华丰路南口（浙北物流园）光缆色谱图

工程量：


新建0号手孔：2套
铺设PE60.3管单管：1.5M
破挖人行道花砖路面并复原：1.5M
套Φ25波纹管：1M
套Φ25KBG金属管：1条
新穿单模4芯光缆：184M
熔接光纤12芯以下含12芯：8芯

说明：
①线缆靠边自然弯曲，经过2号手孔按1M计算。
②光缆进箱按5M计算；线缆至监控挂箱引上2M计算。
③光交接箱端需套用光纤保护管，共计2M。


杭州顺泰安装工程有限公司		建设单位	华数传媒网络有限公司
设　计	严隆潮	项目名称	2023年拱墅交警大队违停抓拍项目（石桥中队）SQWT008康华路华丰路南口（浙北物流园）
审　核	许建萍	图　名	■管道竣工图 ■平面路由图 ■光缆线路图 ■熔纤色谱图
施　工	钱江洪	日　期	
校　对	王乃芸	24-09-25	共 92 页　第 44 页

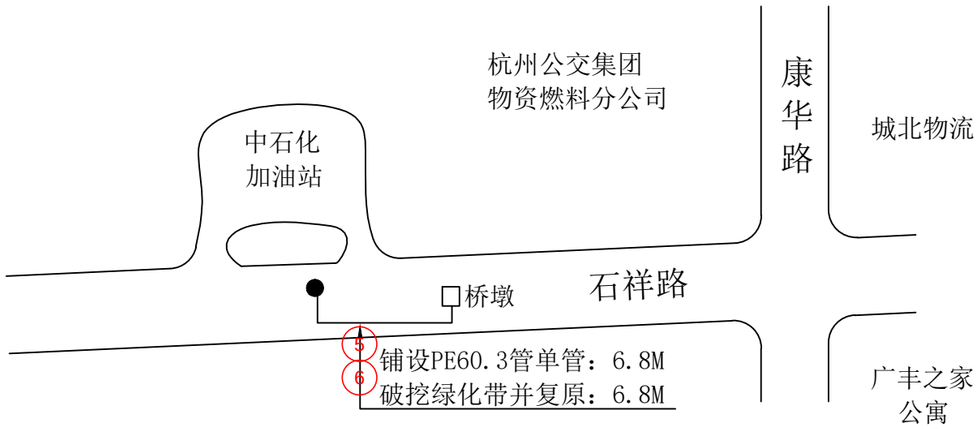


2023年拱墅交警大队违停抓拍项目（石桥中队）
SQWT009石祥东路北侧加油站（康华路西侧）管道竣工图

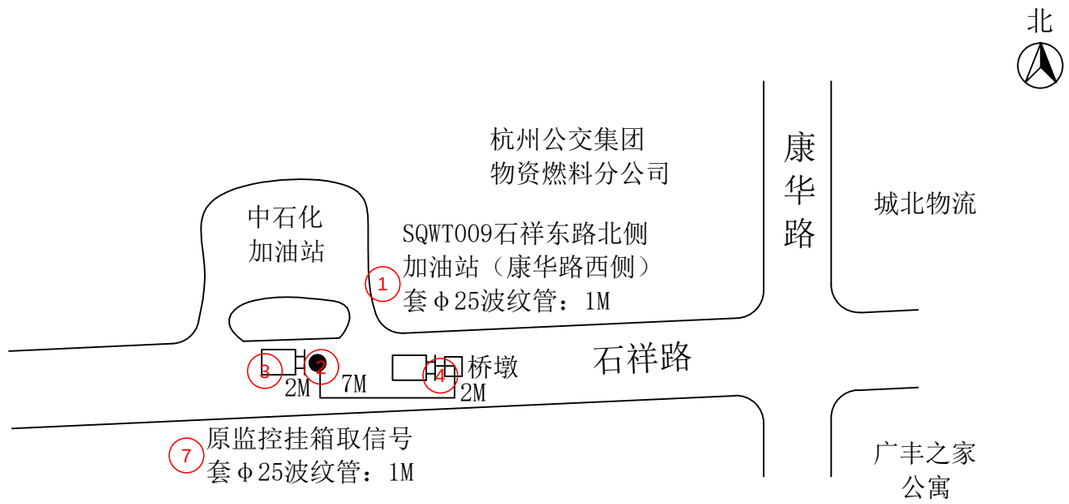


2023年拱墅交警大队违停抓拍项目（石桥中队）
SQWT009石祥东路北侧加油站（康华路西侧）平面路由图

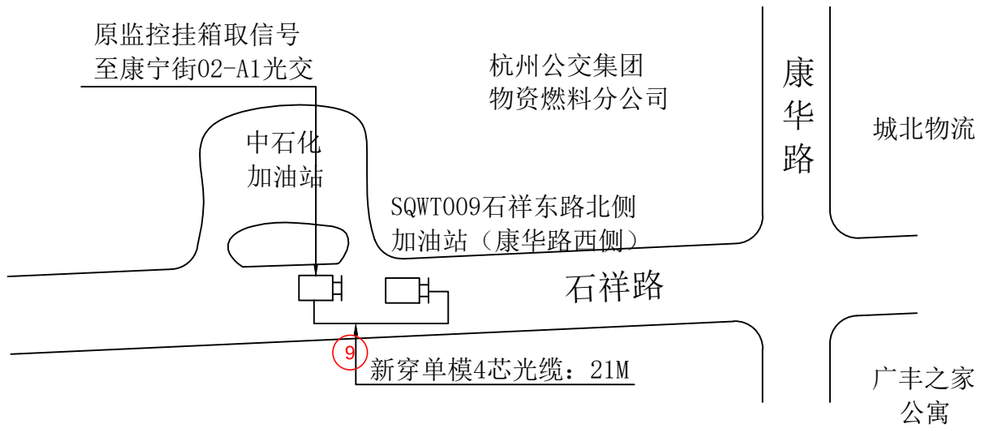

2023年拱墅交警大队违停抓拍项目（石桥中队）
SQWT009石祥东路北侧加油站（康华路西侧）光缆线路图

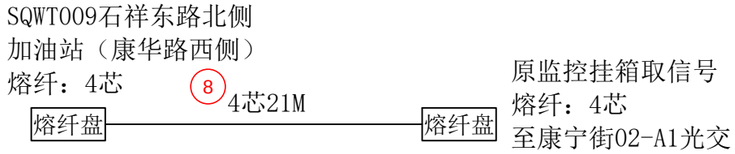

2023年拱墅交警大队违停抓拍项目（石桥中队）
SQWT009石祥东路北侧加油站（康华路西侧）光缆熔纤图

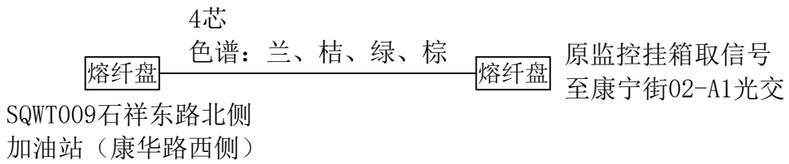


2023年拱墅交警大队违停抓拍项目（石桥中队）
SQWT009石祥东路北侧加油站（康华路西侧）光缆色谱图

工程量:


铺设PE60.3管单管：6.8M
破挖绿化带并复原：6.8M
套Φ25波纹管：2M
新穿单模4芯光缆：21M
熔接光纤12芯以下含12芯：8芯

杭州顺泰安装工程有限公司		建设单位	华数传媒网络有限公司
设　计	严隆潮	项目名称	2023年拱墅交警大队违停抓拍项目（石桥中队） SQWT009石祥东路北侧加油站（康华路西侧）
审　核	许建萍	图　名	■管道竣工图 ■平面路由图 ■光缆线路图 ■熔纤色谱图
施　工	钱江洪	日　期	
校　对	王巧芸	24-09-25	共 92 页　第 45 页


说明：光缆进箱按5M计算。

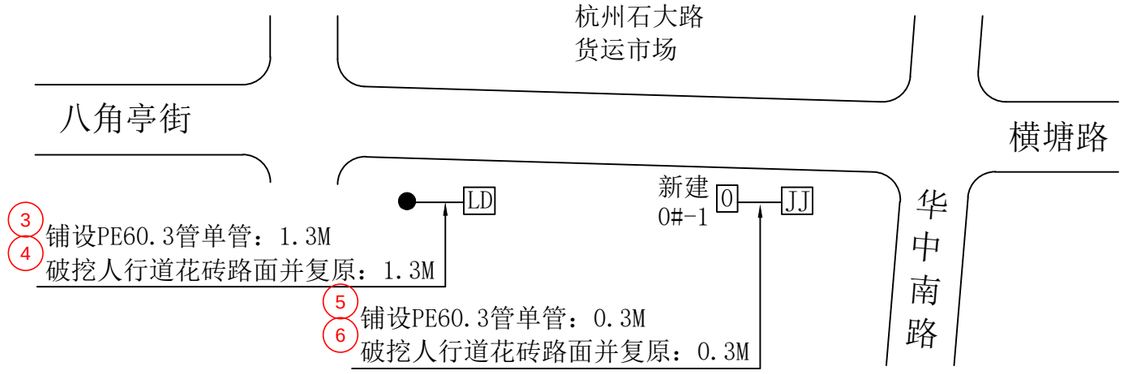


2023年拱墅交警大队违停抓拍项目（石桥中队）SQWT010八角亭农贸市场东门口，SQWT011八角亭农贸市场西门（宏超集团工地）管道竣工图

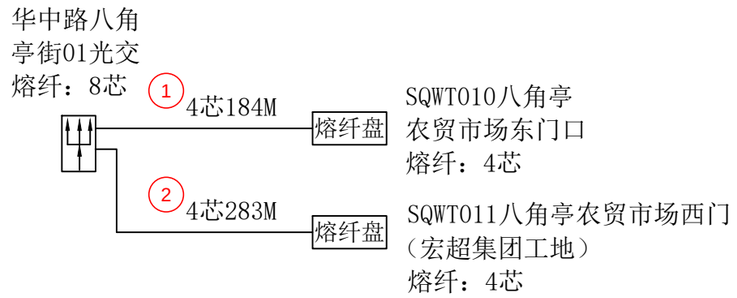


2023年拱墅交警大队违停抓拍项目（石桥中队）SQWT010八角亭农贸市场东门口，SQWT011八角亭农贸市场西门（宏超集团工地）光缆熔纤图

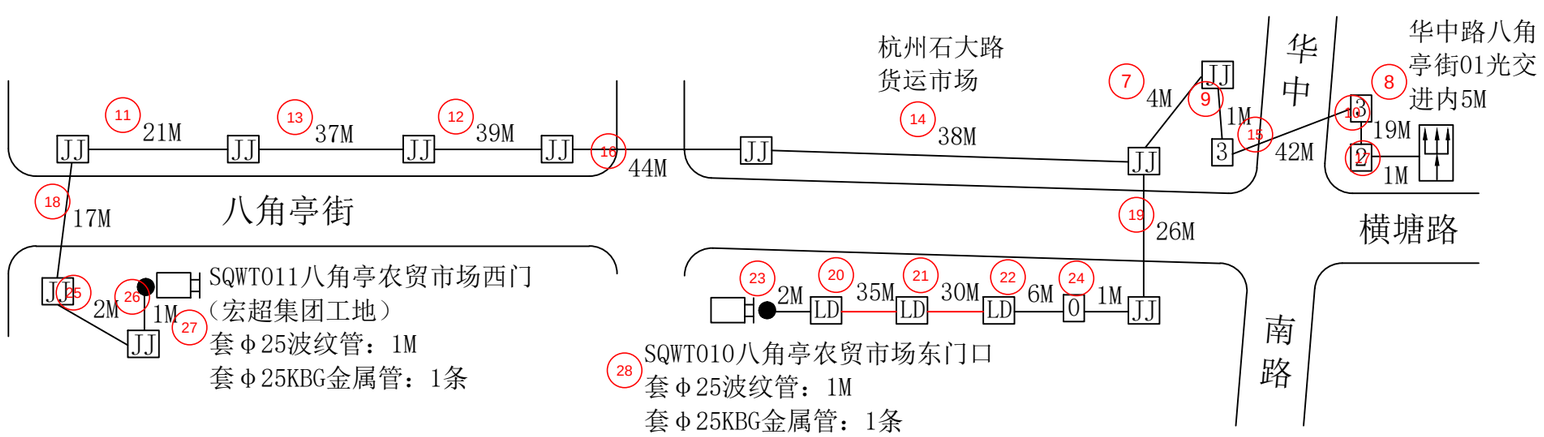

2023年拱墅交警大队违停抓拍项目（石桥中队）SQWT010八角亭农贸市场东门口，SQWT011八角亭农贸市场西门（宏超集团工地）平面路由图

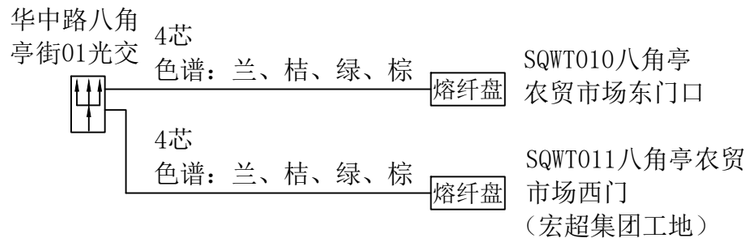

2023年拱墅交警大队违停抓拍项目（石桥中队）SQWT010八角亭农贸市场东门口，SQWT011八角亭农贸市场西门（宏超集团工地）光缆色谱图

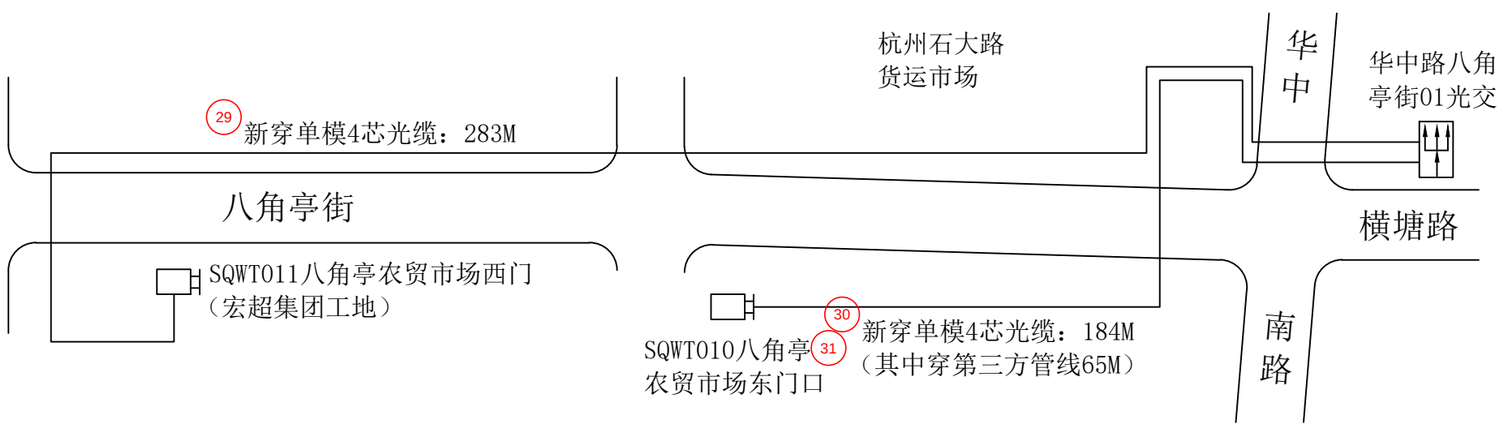

2023年拱墅交警大队违停抓拍项目（石桥中队）SQWT010八角亭农贸市场东门口，SQWT011八角亭农贸市场西门（宏超集团工地）光缆线路图

说明：

①线缆靠边自然弯曲，经过2号手孔按1M计算；
经过3号手孔按2M计算。

②光缆进箱按5M计算，线缆至监控挂箱引上2M计算。


③图中加粗线表示穿第三方管线路灯井。

④光交接箱端需套用光纤保护管，共计3M。


工程量：

新建0号手孔：1套
铺设PE60.3管单管：1.6M
破挖人行道花砖路面并复原：1.6M
套φ25波纹管：2M
套φ25KBG金属管：2条
新穿单模4芯光缆：467M
（其中穿第三方管线65M）
熔接光纤12芯以下含12芯：16芯


杭州顺泰安装工程有限公司		建设单位	华数传媒网络有限公司
设　计	严隆潮	项目名称	2023年拱墅交警大队违停抓拍项目（石桥中队）SQWT010八角亭农贸市场东门口，SQWT011八角亭农贸市场西门（宏超集团工地）
审　核	许建萍	图　名	■管道竣工图 ■平面路由图 ■光缆线路图 ■熔纤色谱图
施　工	钱江洪	日　期	
校　对	王巧芸	24-09-25	共 92 页　第 46 页

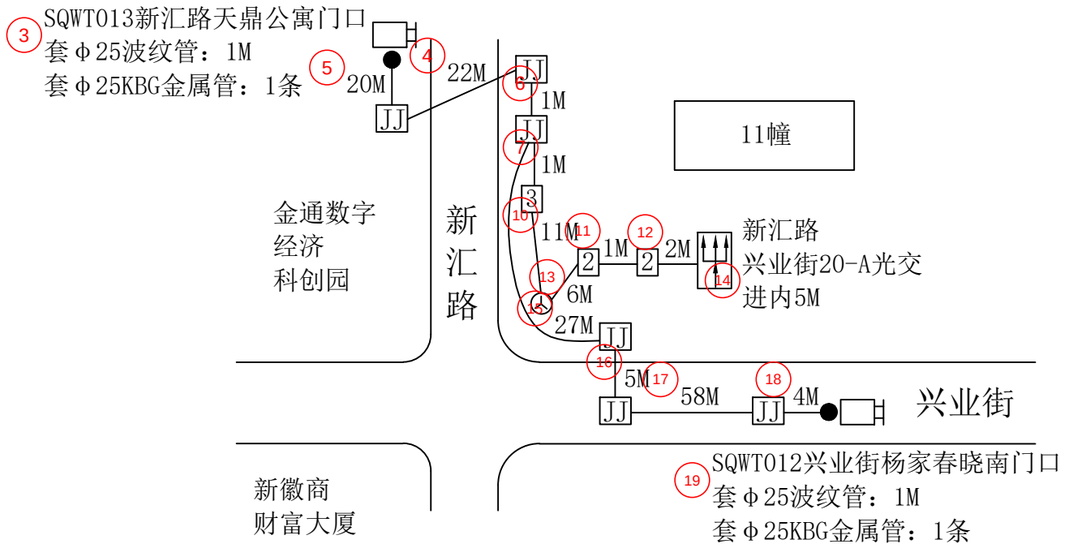


2023年拱墅交警大队违停抓拍项目（石桥中队）SQWT012
兴业街杨家春晓南门口，SQWT013新汇路天鼎公寓门口平面路由图

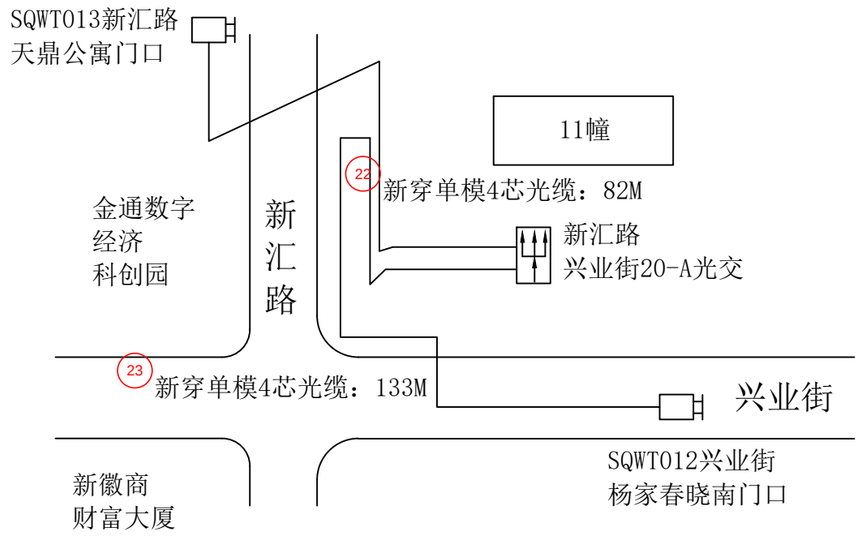


2023年拱墅交警大队违停抓拍项目（石桥中队）SQWT012
兴业街杨家春晓南门口，SQWT013新汇路天鼎公寓门口光缆线路图

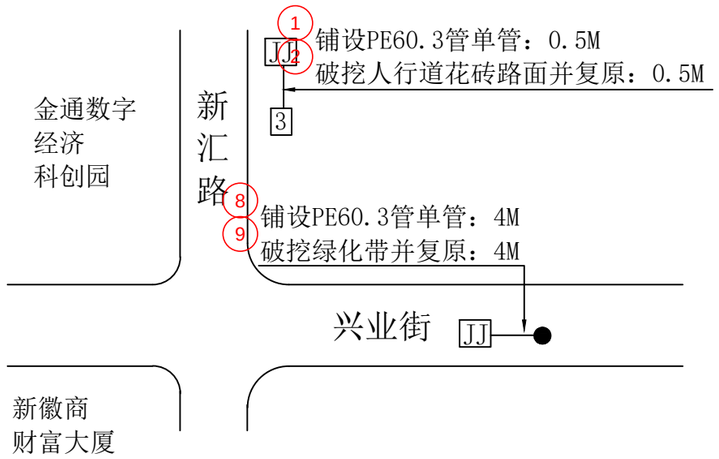

2023年拱墅交警大队违停抓拍项目（石桥中队）SQWT012
兴业街杨家春晓南门口，SQWT013新汇路天鼎公寓门口管道竣工图

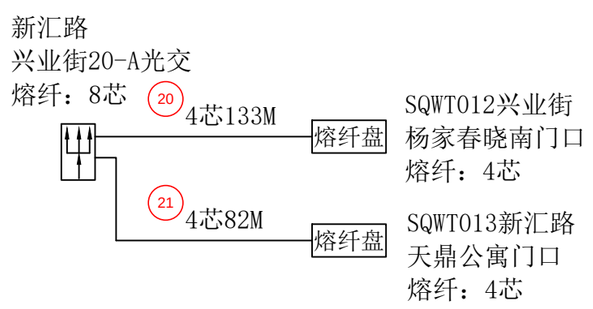

2023年拱墅交警大队违停抓拍项目（石桥中队）SQWT012
兴业街杨家春晓南门口，SQWT013新汇路天鼎公寓门口光缆熔纤图

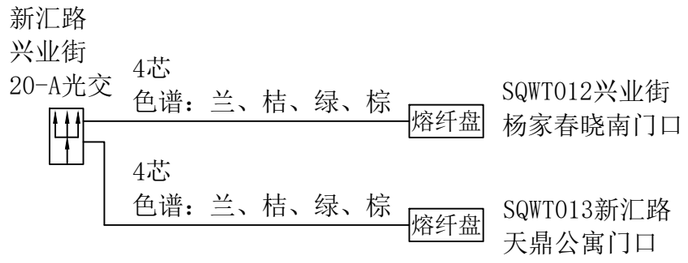

2023年拱墅交警大队违停抓拍项目（石桥中队）SQWT012
兴业街杨家春晓南门口，SQWT013新汇路天鼎公寓门口光缆色谱图


说明：
①线缆靠边自然弯曲，经过2号手孔按1M计算；
经过3号手孔及人孔按2M计算。
②光缆进箱按5M计算，线缆至监控挂箱引上2M计算。
③光交接箱端需套用光纤保护管，共计3M。

工程量：


铺设PE60.3管单管：4.5M
破挖绿化带并复原：4M
破挖人行道花砖路面并复原：0.5M
套Φ25波纹管：2M
套Φ25KBG金属管：2条
新穿单模4芯光缆：215M
熔接光纤12芯以下含12芯：16芯

杭州顺泰安装工程有限公司		建设单位	华数传媒网络有限公司
设　计	严隆潮	项目名称	2023年拱墅交警大队违停抓拍项目（石桥中队）SQWT012兴业街杨家春晓南门口，SQWT013新汇路天鼎公寓门口
审　核	许建萍	图　名	■管道竣工图　■平面路由图 ■光缆线路图　■熔纤色谱图
施　工	钱江洪	日　期	
校　对	王乃芸	24-09-25	共 92 页　第 47 页


北

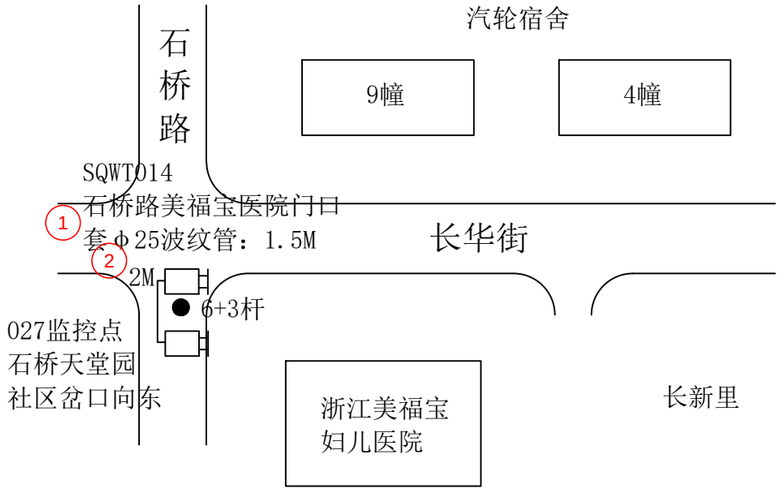


2023年拱墅交警大队违停抓拍项目
（石桥中队）SQWT014石桥路美福宝医院门口平面路由图

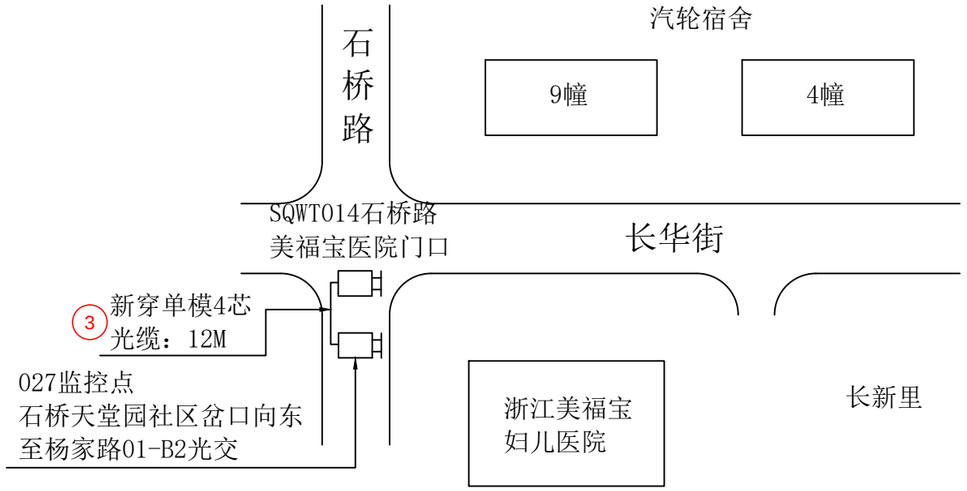

2023年拱墅交警大队违停抓拍项目
（石桥中队）SQWT014石桥路美福宝医院门口光缆线路图

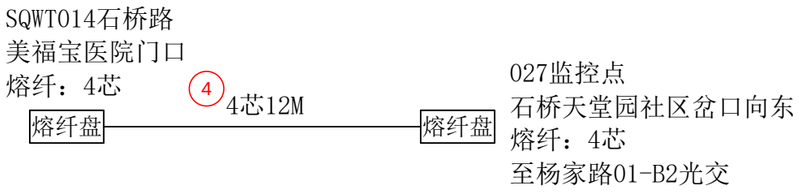

2023年拱墅交警大队违停抓拍项目
（石桥中队）SQWT014石桥路美福宝医院门口光缆熔纤图

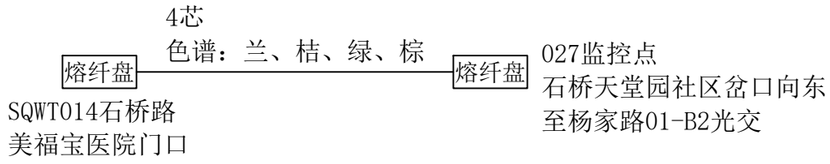


2023年拱墅交警大队违停抓拍项目
（石桥中队）SQWT014石桥路美福宝医院门口光缆色谱图

工程量：


套Φ25波纹管：1.5M
新穿单模4芯光缆：12M
熔接光纤12芯以下含12芯：8芯

杭州顺泰安装工程有限公司		建设单位	华数传媒网络有限公司
设　计	严隆潮	项目名称	2023年拱墅交警大队违停抓拍项目 （石桥中队）SQWT014石桥路美福宝医院门口
审　核	许建萍	图　名	■平面路由图　■光缆线路图 ■熔纤色谱图
施　工	钱江洪	日　期	
校　对	王巧芸	24-09-25	共 92 页　第 48 页


说明：光缆进箱按5M计算。

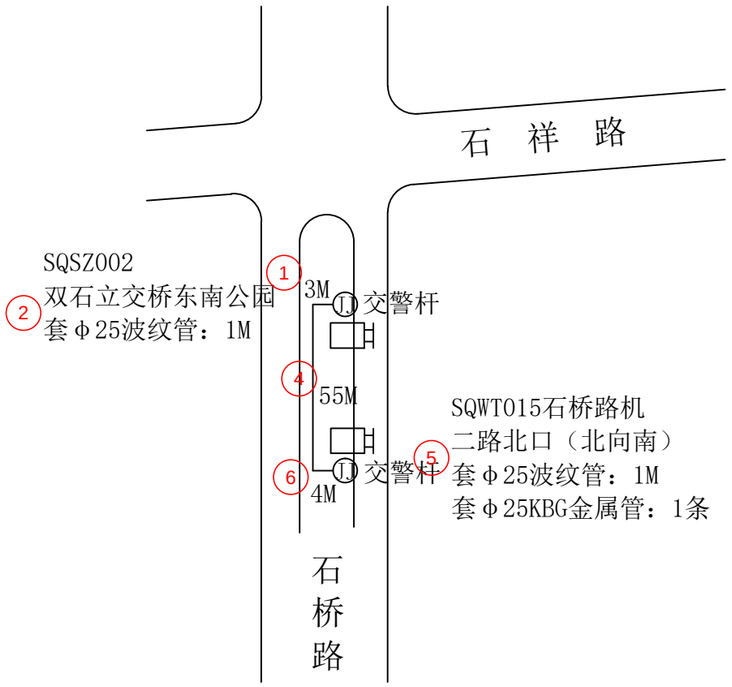


2023年拱墅交警大队违停抓拍项目（石桥中队）
SQWT015石桥路机二路北口（北向南）平面路由图

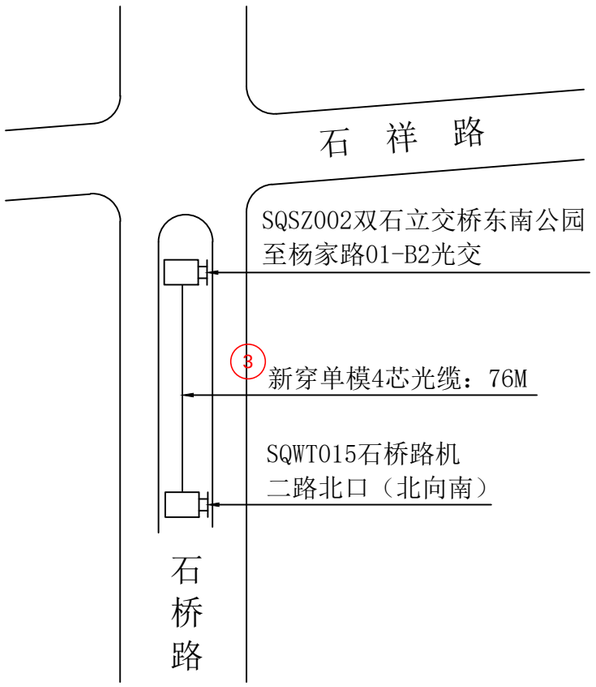

2023年拱墅交警大队违停抓拍项目（石桥中队）
SQWT015石桥路机二路北口（北向南）光缆线路图

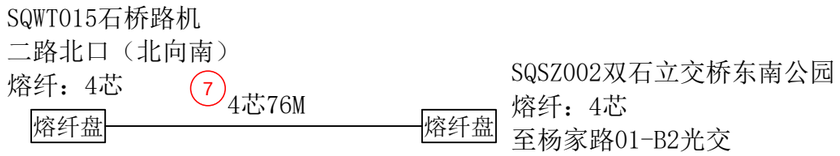

2023年拱墅交警大队违停抓拍项目
（石桥中队）SQWT014石桥路美福宝医院门口光缆熔纤图

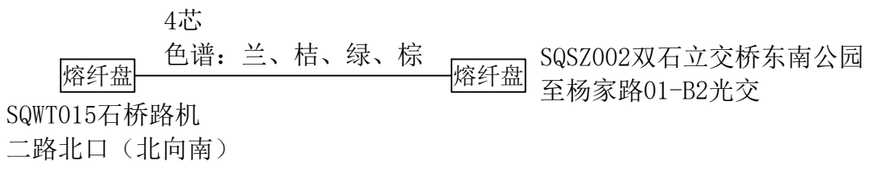


2023年拱墅交警大队违停抓拍项目
（石桥中队）SQWT014石桥路美福宝医院门口光缆色谱图

工程量:


套Φ25波纹管：2M
套Φ25KBG金属管：1条
新穿单模4芯光缆：76M
熔接光纤12芯以下含12芯：8芯

杭州顺泰安装工程有限公司		建设单位	华数传媒网络有限公司
设　计	严隆潮	项目名称	2023年拱墅交警大队违停抓拍项目（石桥中队）SQWT015石桥路机二路北口（北向南）
审　核	许建萍	图　名	■平面路由图 ■光缆线路图 ■熔纤色谱图
施　工	钱江洪	日　期	
校　对	王巧芸	24-09-25	共 92 页　　第 49 页


说明：光缆进箱按5M计算；线缆至监控挂箱引上2M计算。

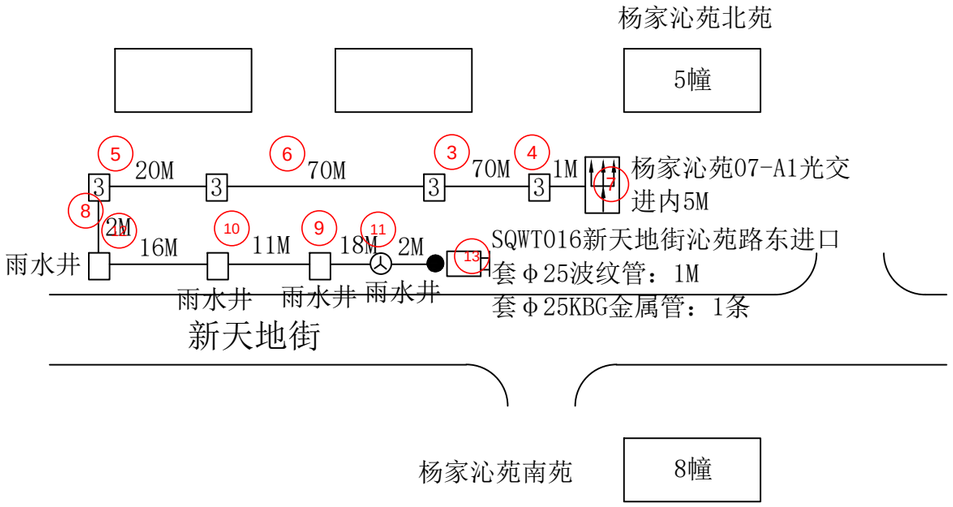


2023年拱墅交警大队违停抓拍项目
（石桥中队）SQWT016新天地街沁苑路东进口平面路由图

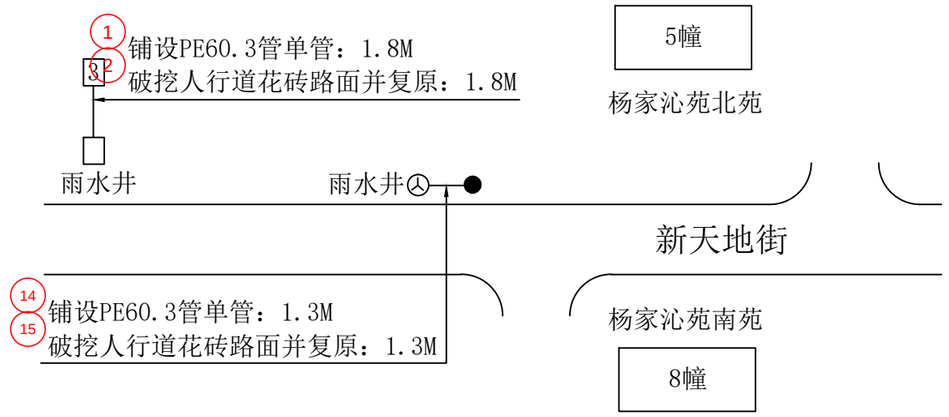


2023年拱墅交警大队违停抓拍项目
（石桥中队）SQWT016新天地街沁苑路东进口管道竣工图

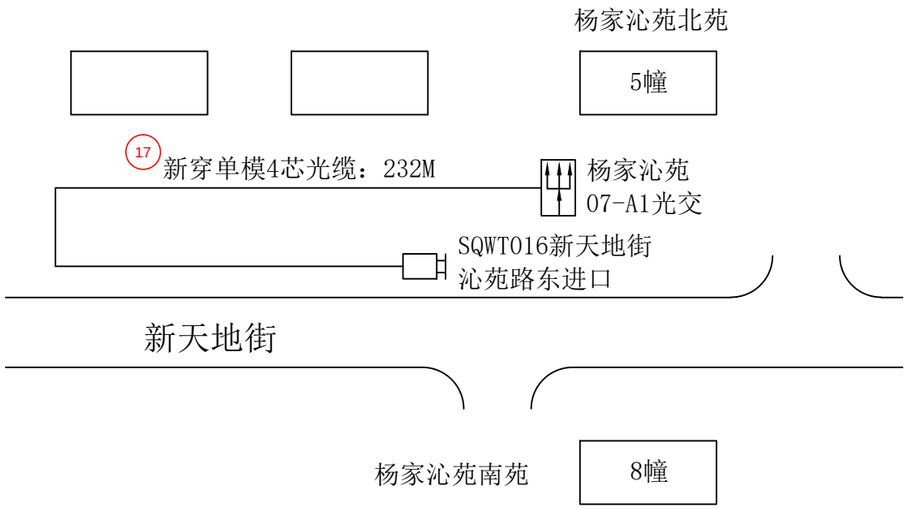

2023年拱墅交警大队违停抓拍项目
（石桥中队）SQWT016新天地街沁苑路东进口光缆线路图

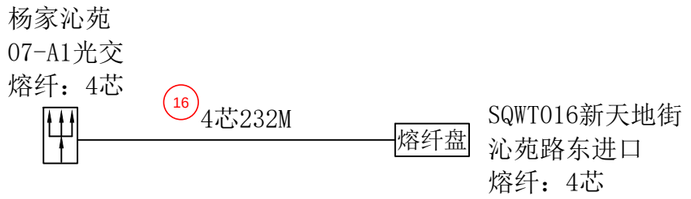

2023年拱墅交警大队违停抓拍项目
（石桥中队）SQWT016新天地街沁苑路东进口光缆熔纤图

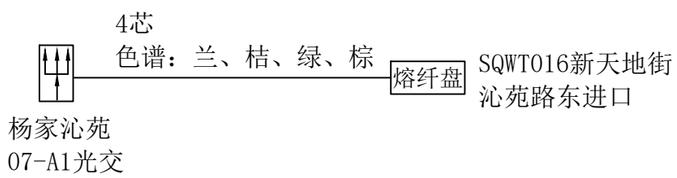

2023年拱墅交警大队违停抓拍项目
（石桥中队）SQWT016新天地街沁苑路东进口光缆色谱图


说明：
①线缆靠边自然弯曲，经过3号手孔按2M计算。
②光缆进箱按5M计算；线缆至监控挂箱引上2M计算。
③光交接箱端需套用光纤保护管，共计2M。

工程量：


铺设PE60.3管单管：3.1M
破挖人行道花砖路面并复原：3.1M
套Φ25波纹管：1M
套Φ25KBG金属管：1条
新穿单模4芯光缆：232M
熔接光纤12芯以下含12芯：8芯

杭州顺泰安装工程有限公司		建设单位	华数传媒网络有限公司
设　计	严隆潮	项目名称	2023年拱墅交警大队违停抓拍项目（石桥中队）SQWT016新天地街沁苑路东进口
审　核	许建萍	图　名	■管道竣工图 ■平面路由图 ■光缆线路图 ■熔纤色谱图
施　工	钱江洪	日　期	
校　对	王乃芸	24-09-25	共 92 页　第 50 页


北

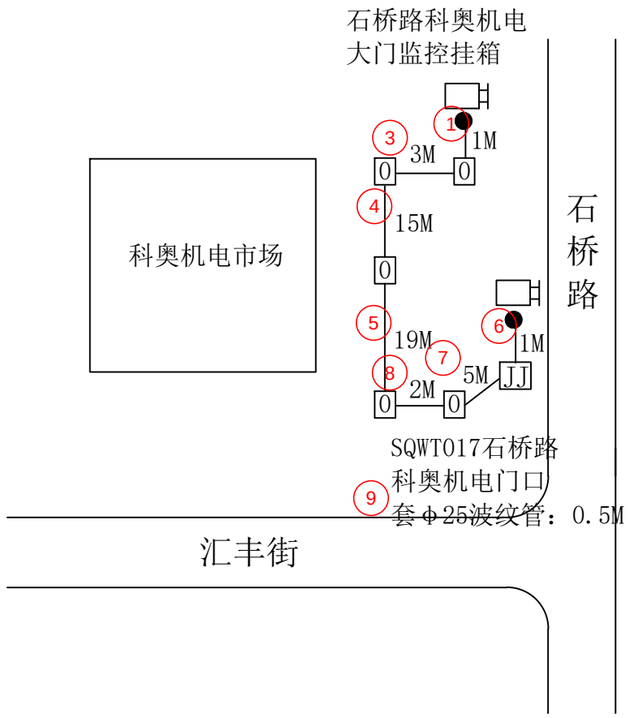


2023年拱墅交警大队违停抓拍项目
（石桥中队）SQWT017石桥路科奥机电门口平面路由图

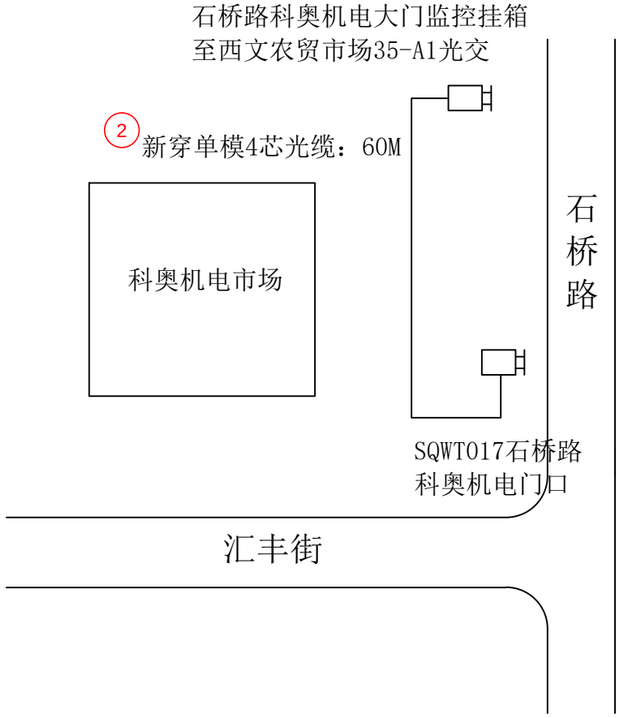

2023年拱墅交警大队违停抓拍项目
（石桥中队）SQWT017石桥路科奥机电门口光缆线路图

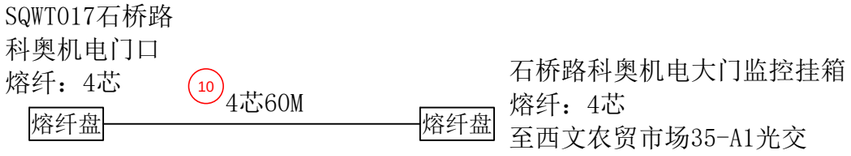

2023年拱墅交警大队违停抓拍项目
（石桥中队）SQWT017石桥路科奥机电门口光缆熔纤图

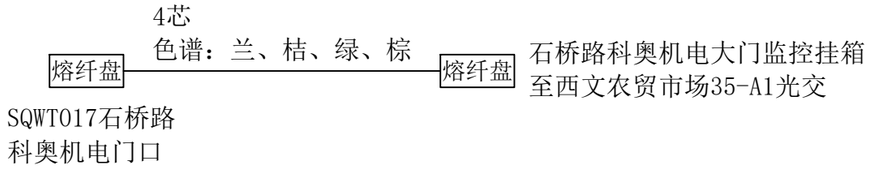


2023年拱墅交警大队违停抓拍项目
（石桥中队）SQWT017石桥路科奥机电门口光缆色谱图

工程量：


套Φ25波纹管：0.5M
新穿单模4芯光缆：60M
熔接光纤12芯以下含12芯：8芯

杭州顺泰安装工程有限公司		建设单位	华数传媒网络有限公司
设　计	严隆潮	项目名称	2023年拱墅交警大队违停抓拍项目（石桥中队）SQWT017石桥路科奥机电门口
审　核	许建萍	图　名	■平面路由图　■光缆线路图 ■熔纤色谱图
施　工	钱江洪	日　期	
校　对	王乃芸	24-09-25	共 92 页　　第 51 页


说明：光缆进箱按5M计算；线缆至监控挂箱引上2M计算。

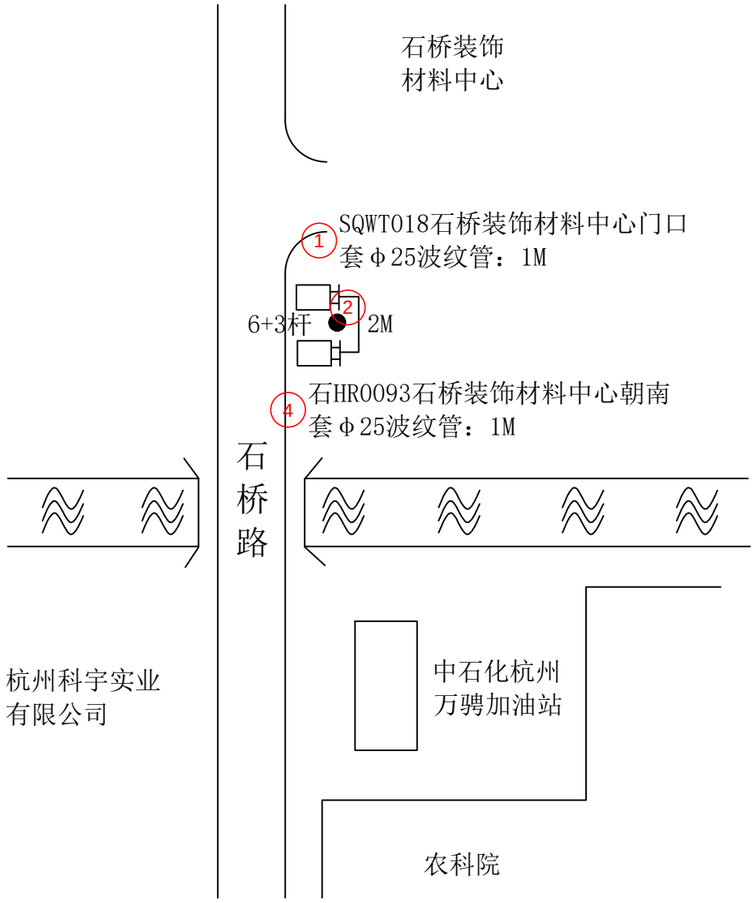


2023年拱墅交警大队违停抓拍项目
（石桥中队）SQWT018石桥装饰材料中心门口平面路由图

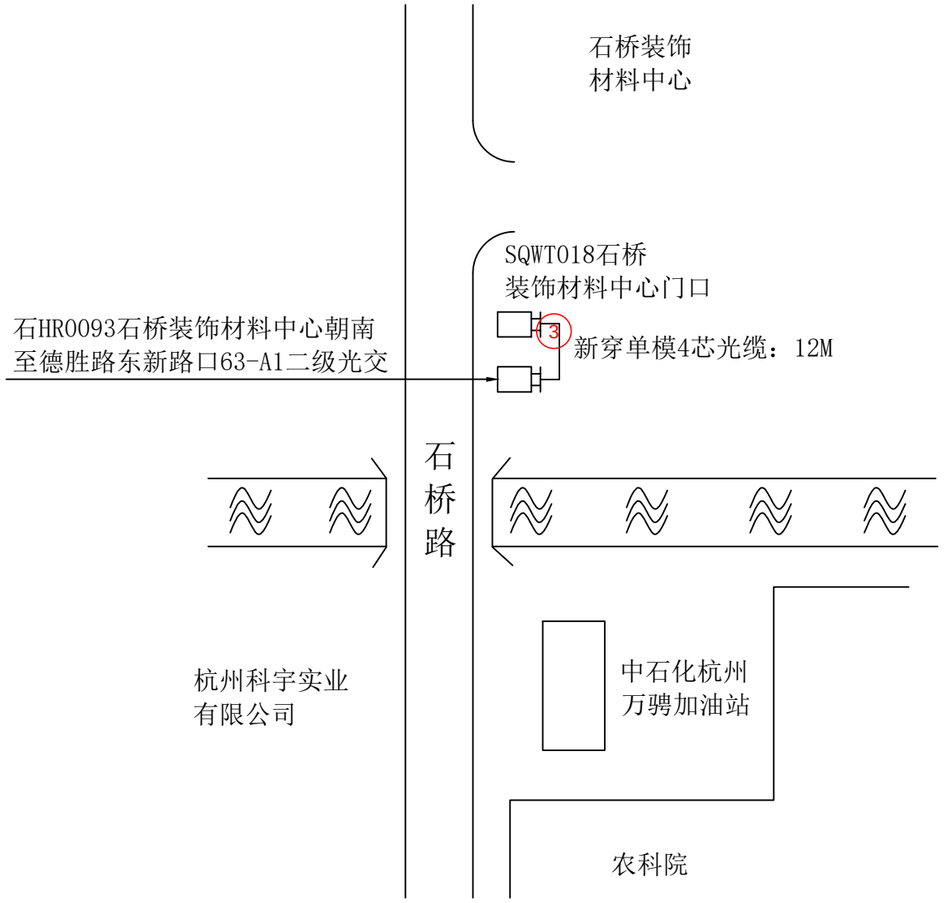

2023年拱墅交警大队违停抓拍项目
（石桥中队）SQWT018石桥装饰材料中心门口光缆线路图

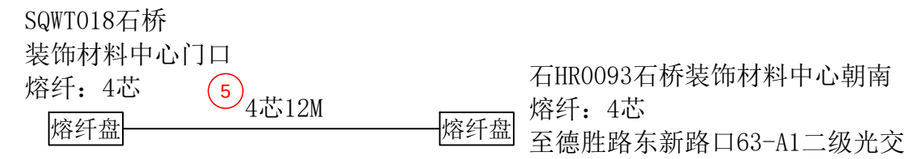

2023年拱墅交警大队违停抓拍项目
（石桥中队）SQWT018石桥装饰材料中心门口光缆熔纤图

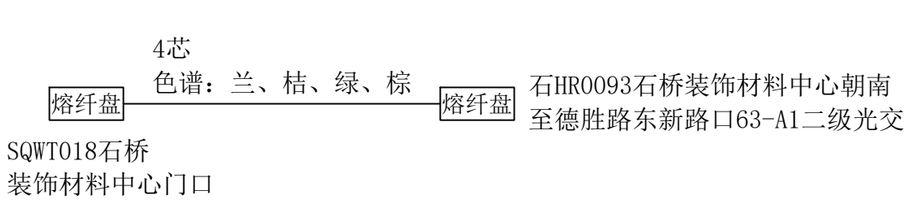


2023年拱墅交警大队违停抓拍项目
（石桥中队）SQWT018石桥装饰材料中心门口光缆色谱图

工程量：


套Φ25波纹管：2M
新穿单模4芯光缆：12M
熔接光纤12芯以下含12芯：8芯

杭州顺泰安装工程有限公司		建设单位	华数传媒网络有限公司
设　计	严隆潮	项目名称	2023年拱墅交警大队违停抓拍项目 （石桥中队）SQWT018石桥装饰材料中心门口
审　核	许建萍	图　名	■ 平面路由图　■ 光缆线路图 ■ 熔纤色谱图
施　工	钱江洪	日　期	
校　对	王巧芸	24-09-25	共 92 页　　第 52 页


说明：光缆进箱按5M计算。

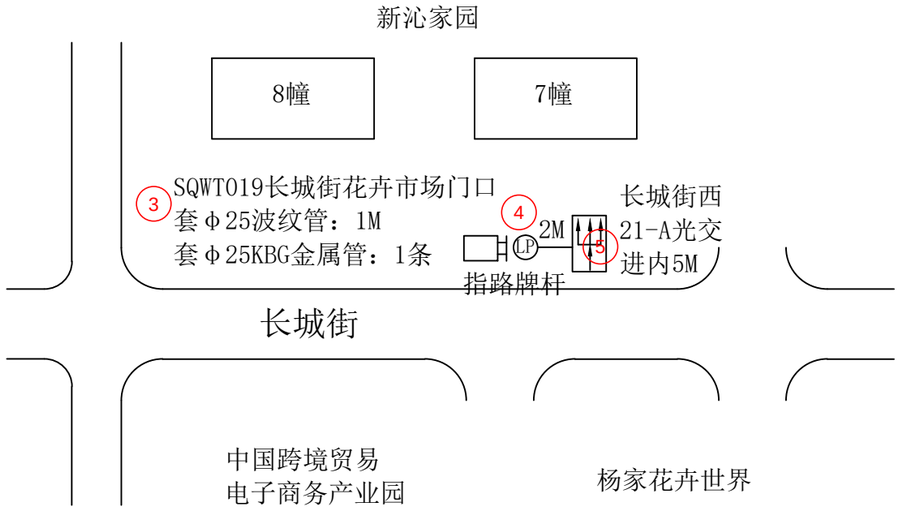


2023年拱墅交警大队违停抓拍项目
（石桥中队）SQWT019长城街花卉市场门口平面路由图

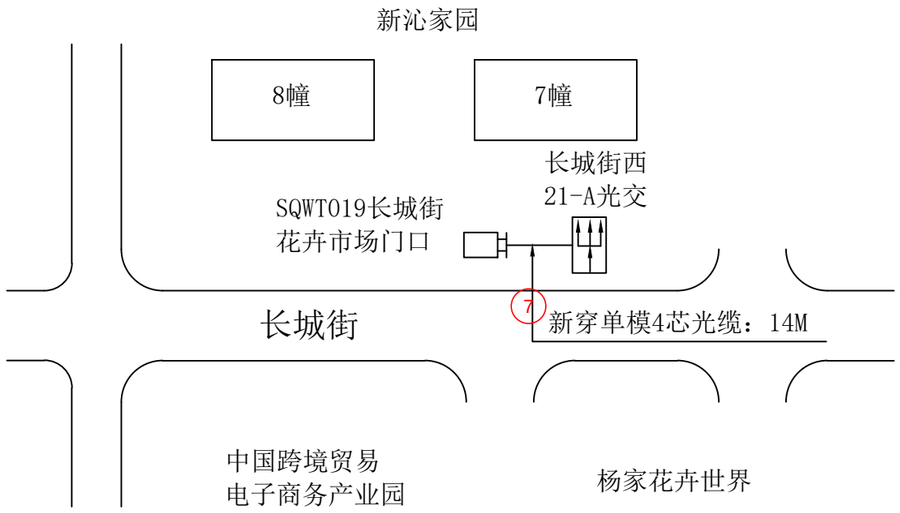


2023年拱墅交警大队违停抓拍项目
（石桥中队）SQWT019长城街花卉市场门口光缆线缆图

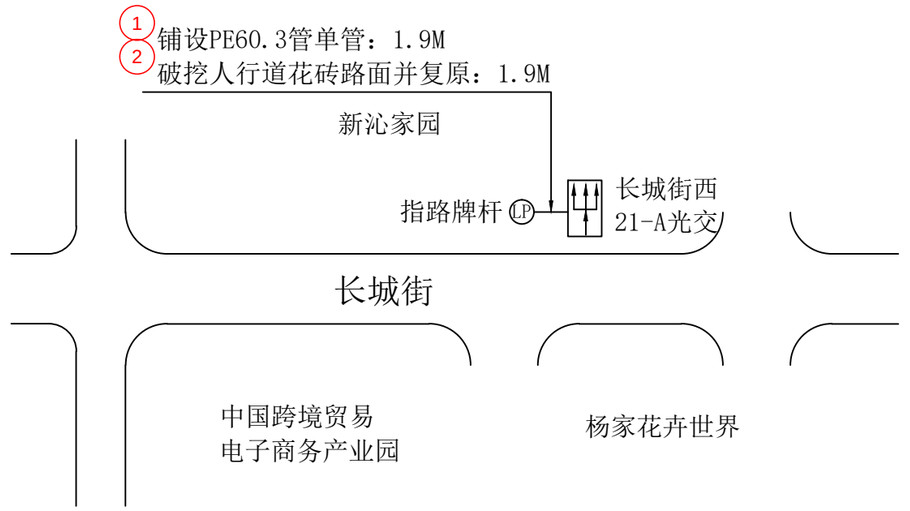

2023年拱墅交警大队违停抓拍项目
（石桥中队）SQWT019长城街花卉市场门口管道竣工图

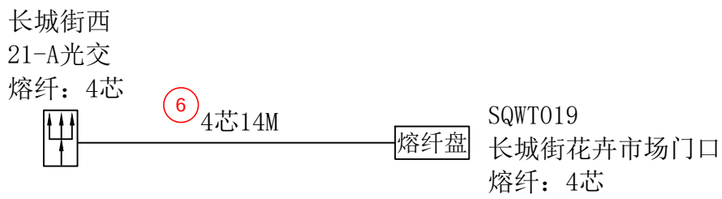

2023年拱墅交警大队违停抓拍项目
（石桥中队）SQWT019长城街花卉市场门口光缆熔纤图

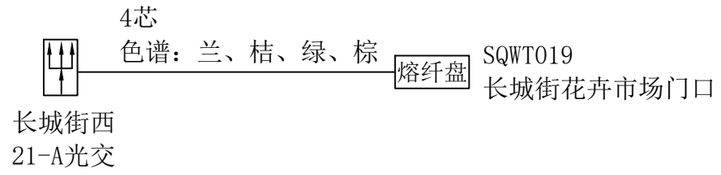


2023年拱墅交警大队违停抓拍项目
（石桥中队）SQWT019长城街花卉市场门口光缆色谱图

说明：
①光缆进箱按5M计算，线缆至监控挂箱引上2M计算。
②光交接箱端需套用光纤保护管，共计2M。


工程量：

铺设PE60.3管单管：1.9M
破挖人行道花砖路面并复原：1.9M
套Φ25波纹管：1M
套Φ25KBG金属管：1条
新穿单模4芯光缆：14M
熔接光纤12芯以下含12芯：8芯


杭州顺泰安装工程有限公司		建设单位	华数传媒网络有限公司
设　计	严隆潮	项目名称	2023年拱墅交警大队违停抓拍项目（石桥中队）SQWT019长城街花卉市场门口
审　核	许建萍	图　名	■管道竣工图 ■平面路由图 ■光缆线路图 ■熔纤色谱图
施　工	钱江洪	日　期	
校　对	王乃芸	24-09-25	共 92 页　第 53 页

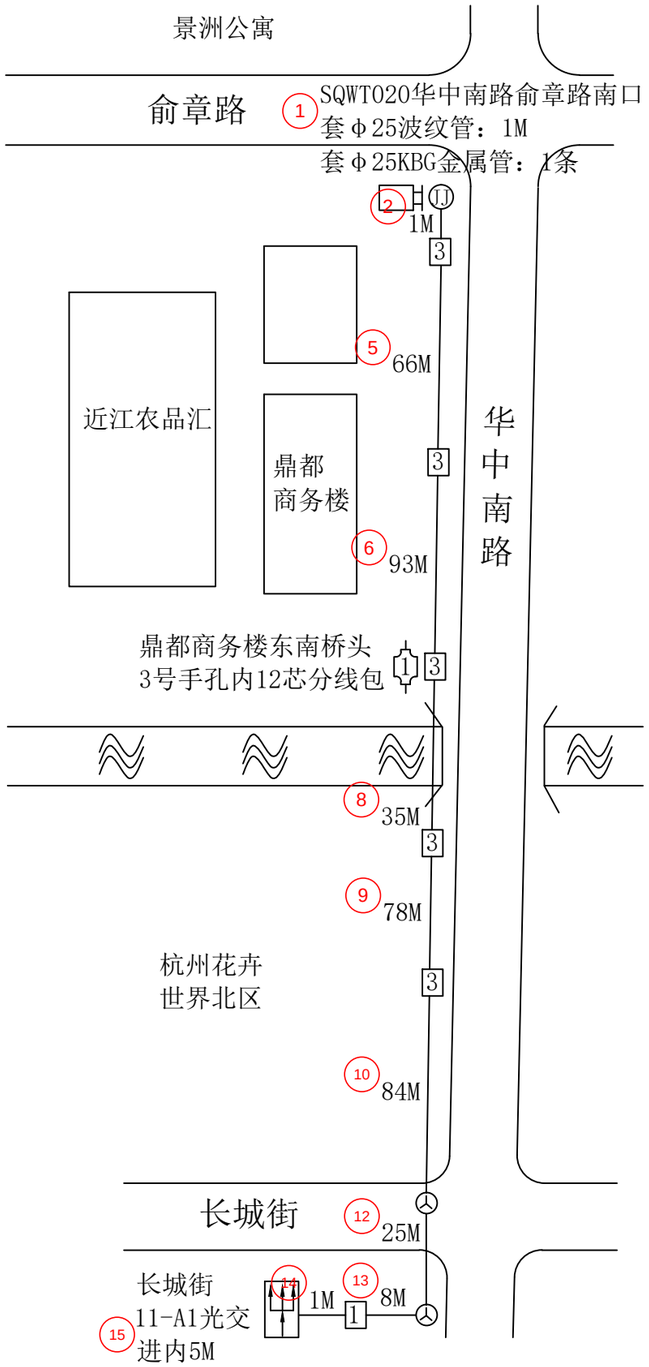


2023年拱墅交警大队违停抓拍项目
（石桥中队）SQWT020华中南路俞章路南口平面路由图

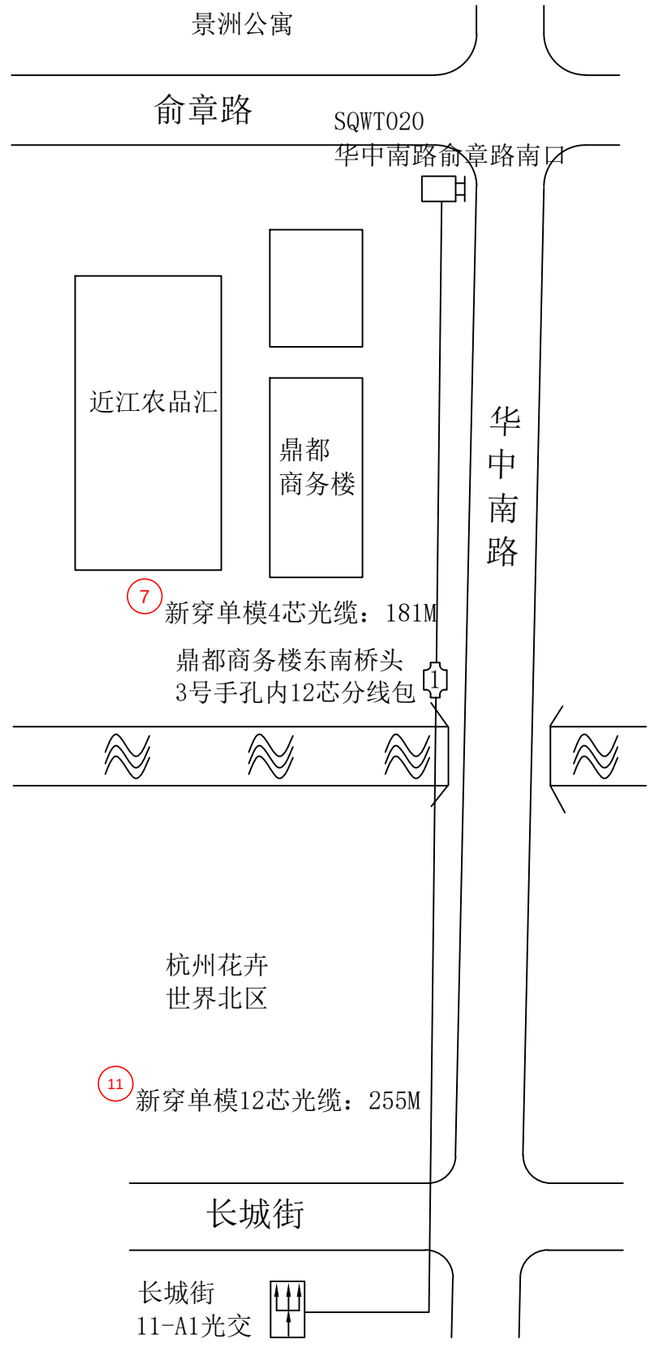

2023年拱墅交警大队违停抓拍项目
（石桥中队）SQWT020华中南路俞章路南口光缆线路图

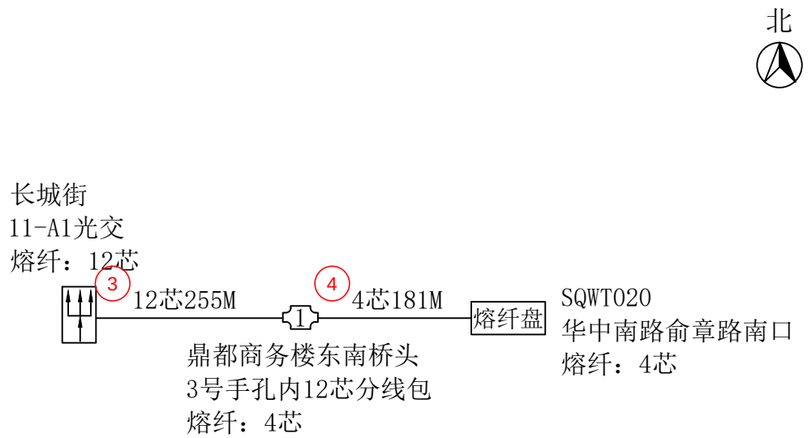

2023年拱墅交警大队违停抓拍项目
（石桥中队）SQWT020华中南路俞章路南口光缆熔纤图

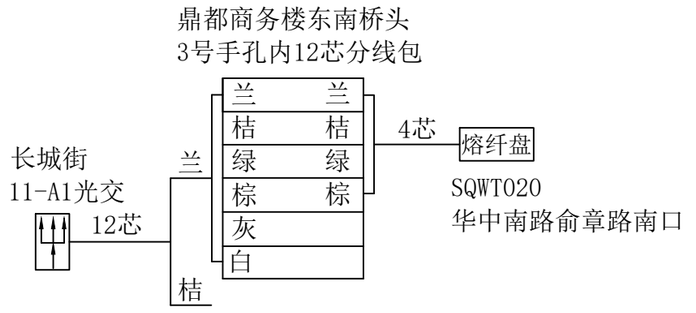

2023年拱墅交警大队违停抓拍项目
（石桥中队）SQWT020华中南路俞章路南口光缆色谱图


工程量：

套Φ25波纹管：1M
套Φ25KBG金属管：1条
新穿单模4芯光缆：181M
新穿单模12芯光缆：255M
熔接光纤12芯以下含12芯：20芯


说明：
①线缆靠边自然弯曲，经过1号手孔按1M计算；经过3号手孔及人孔按2M计算。
②光缆进箱按5M计算，进光缆熔接包按10M计算；线缆至监控挂箱引上2M计算。
③光交接箱端需套用光纤保护管，共计2M。

杭州顺泰安装工程有限公司		建设单位	华数传媒网络有限公司
设　计	严隆潮	项目名称	2023年拱墅交警大队违停抓拍项目（石桥中队）SQWT020华中南路俞章路南口
审　核	许建萍	图　名	■平面路由图 ■光缆线路图 ■熔纤色谱图
施　工	钱江洪	日　期	
校　对	王巧芸	24-09-25	共 92 页　第 54 页


北

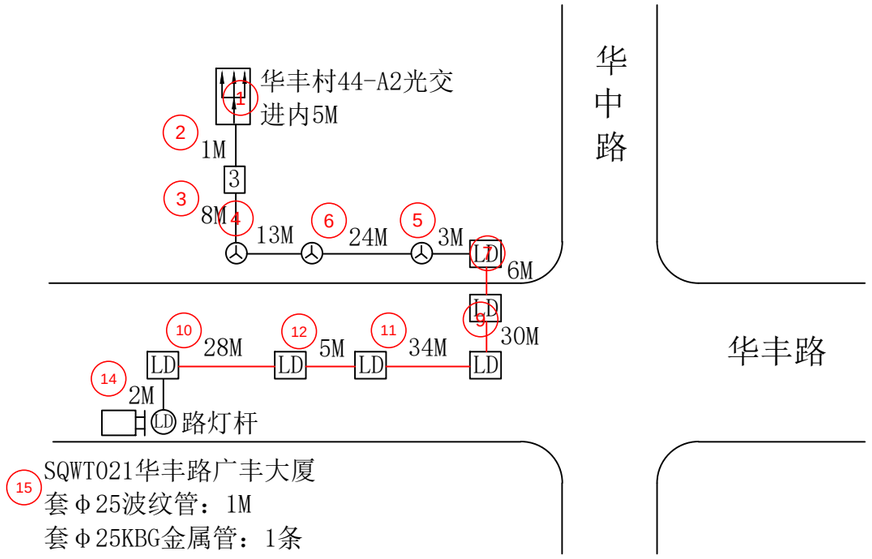


2023年拱墅交警大队违停抓拍项目
（石桥中队）SQWT021华丰路广丰大厦平面路由图

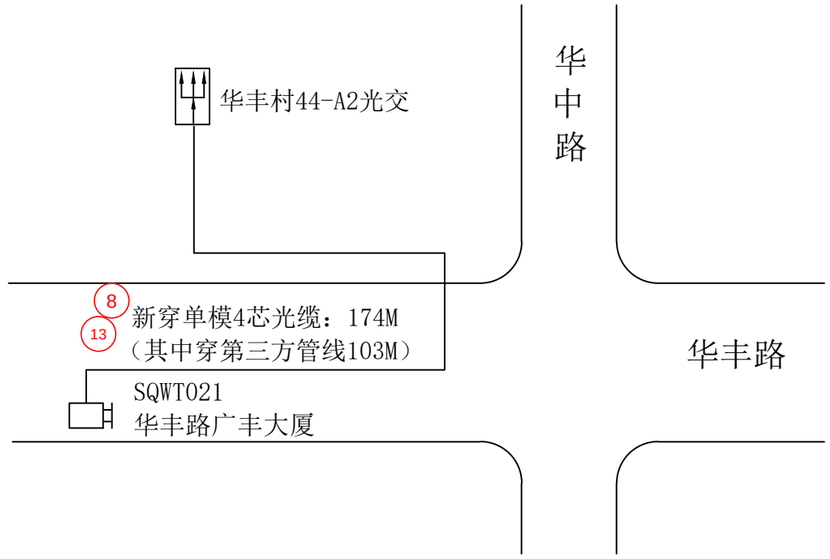

2023年拱墅交警大队违停抓拍项目
（石桥中队）SQWT021华丰路广丰大厦光缆线路图

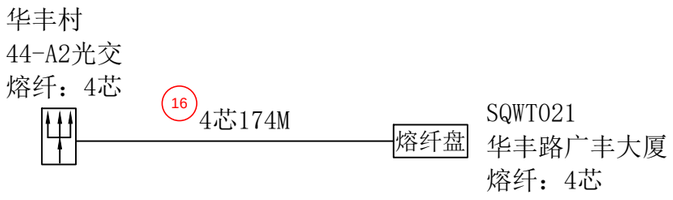

2023年拱墅交警大队违停抓拍项目
（石桥中队）SQWT021华丰路广丰大厦光缆熔纤图

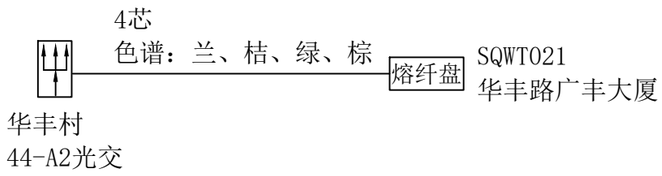

2023年拱墅交警大队违停抓拍项目
（石桥中队）SQWT021华丰路广丰大厦光缆色谱图


工程量：

套Φ25波纹管：1M
套Φ25KBG金属管：1条
新穿单模4芯光缆：174M
（其中穿第三方管线103M）
熔接光纤12芯以下含12芯：8芯


说明：
①线缆靠边自然弯曲，经过3号手孔及人孔按2M计算。
②光缆进箱按5M计算，线缆至监控挂箱引上2M计算。
③图中加粗线表示穿第三方管线路灯井。
④光交接箱端需套用光纤保护管，共计2M。

杭州顺泰安装工程有限公司		建设单位	华数传媒网络有限公司
设　计	严隆潮	项目名称	2023年拱墅交警大队违停抓拍项目（石桥中队）SQWT021华丰路广丰大厦
审　核	许建萍	图　名	■ 平面路由图　■ 光缆线路图 ■ 熔纤色谱图
施　工	钱江洪	日　期	
校　对	王巧芸	24-09-25	共 92 页　　第 55 页

北

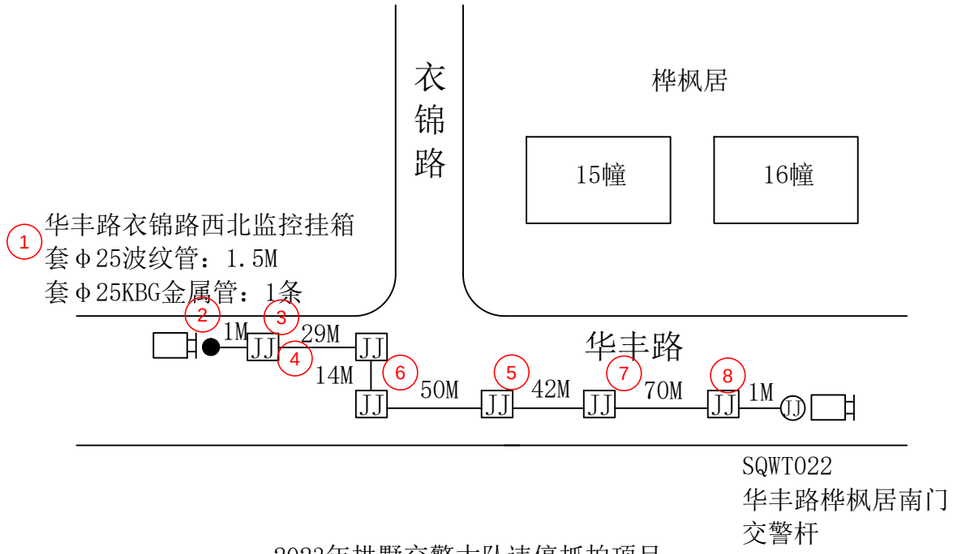


2023年拱墅交警大队违停抓拍项目
（石桥中队） SQWT022华丰路桦枫居南门平面路由图

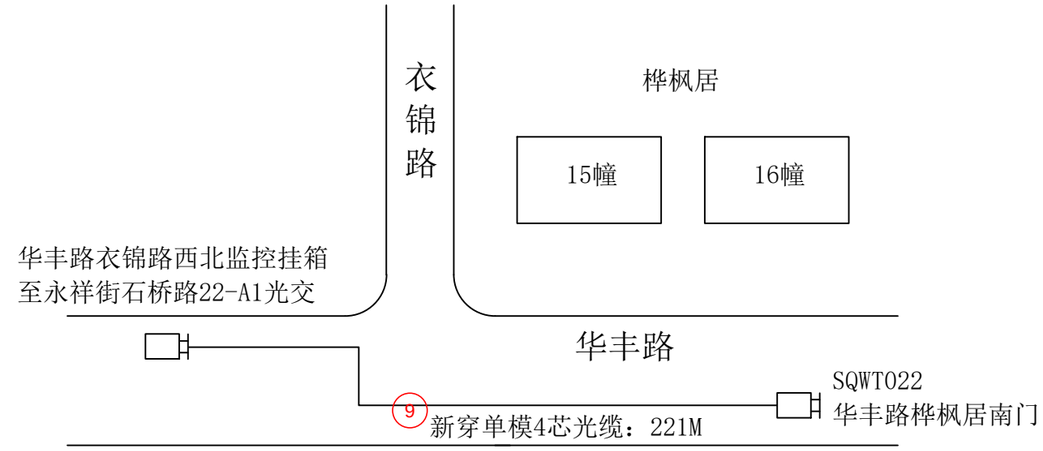

2023年拱墅交警大队违停抓拍项目
（石桥中队） SQWT022华丰路桦枫居南门光缆线路图



2023年拱墅交警大队违停抓拍项目
（石桥中队） SQWT022华丰路桦枫居南门光缆熔纤图

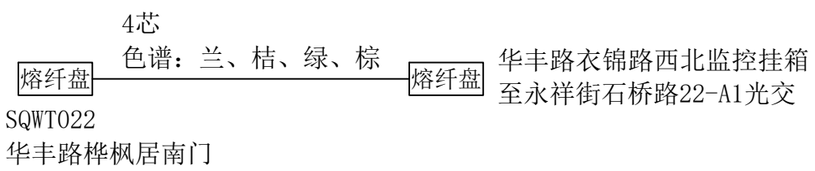


2023年拱墅交警大队违停抓拍项目
（石桥中队） SQWT022华丰路桦枫居南门光缆色谱图

工程量:


套Φ25波纹管：1.5M
套Φ25KBG金属管：1条
新穿单模4芯光缆：221M
熔接光纤12芯以下含12芯：8芯

杭州顺泰安装工程有限公司		建设单位	华数传媒网络有限公司
设　计	严隆潮	项目名称	2023年拱墅交警大队违停抓拍项目 （石桥中队） SQWT022华丰路桦枫居南门
审　核	许建萍	图　名	■ 平面路由图 ■ 光缆线路图 ■ 熔纤色谱图
施　工	钱江洪	日　期	
校　对	王巧芸	24-09-25	共 92 页　　第 56 页


说明：光缆进箱按5M计算，线缆至监控挂箱引上2M计算。

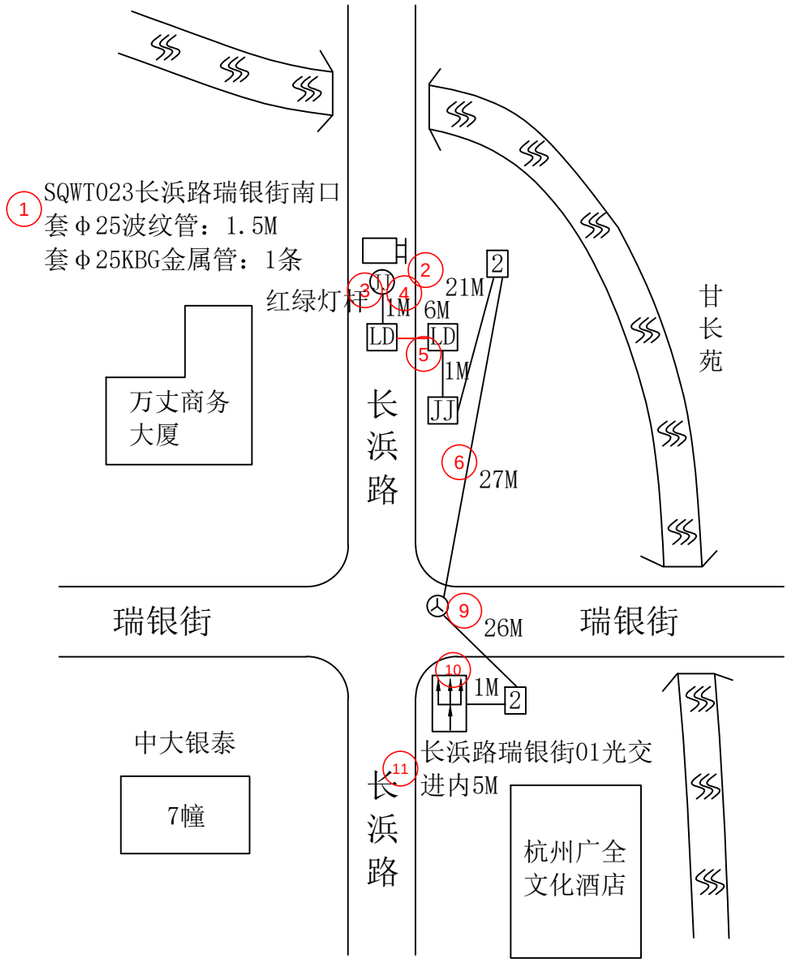


2023年拱墅交警大队违停抓拍项目
（石桥中队）SQWT023长浜路瑞银街南口平面路由图

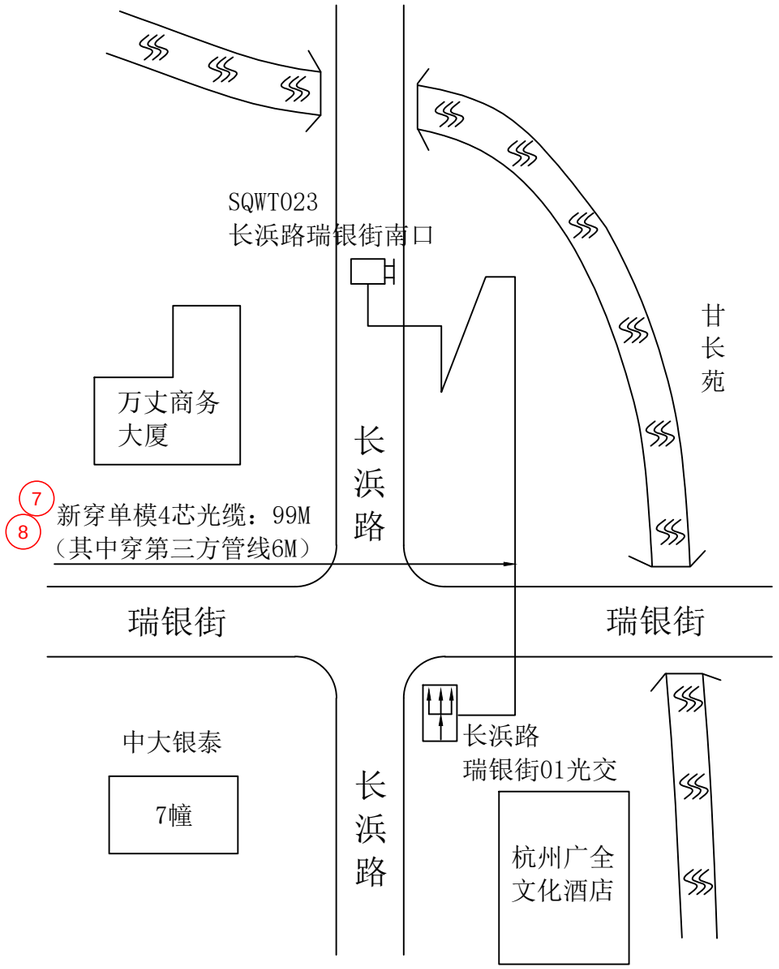

2023年拱墅交警大队违停抓拍项目
（石桥中队）SQWT023长浜路瑞银街南口光缆线路图

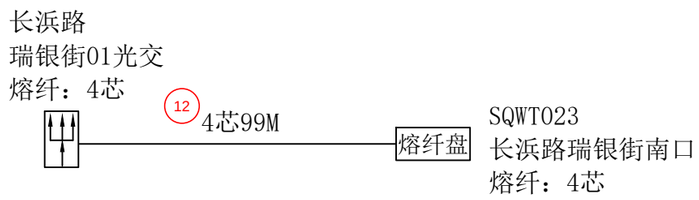

2023年拱墅交警大队违停抓拍项目
（石桥中队）SQWT023长浜路瑞银街南口光缆熔纤图

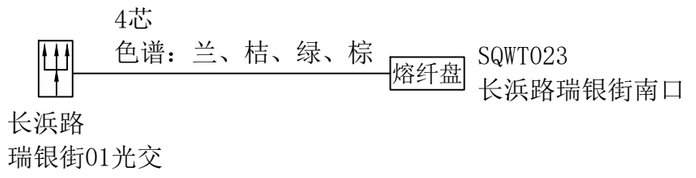

2023年拱墅交警大队违停抓拍项目
（石桥中队）SQWT023长浜路瑞银街南口光缆色谱图


工程量：

套Φ25波纹管：1.5M
套Φ25KBG金属管：1条
新穿单模4芯光缆：99M
（其中穿第三方管线6M）
熔接光纤12芯以下含12芯：8芯


说明：
①线缆靠边自然弯曲，经过2号手孔按1M计算；经过人孔按2M计算。
②光缆进箱按5M计算，线缆至监控挂箱引上2M计算。
③图中加粗线表示穿第三方管线路灯井。
④光交接箱端需套用光纤保护管，共计2M。

杭州顺泰安装工程有限公司		建设单位	华数传媒网络有限公司
设　计	严隆潮	项目名称	2023年拱墅交警大队违停抓拍项目（石桥中队）SQWT023长浜路瑞银街南口
审　核	许建萍	图　名	■ 平面路由图　■ 光缆线路图 ■ 熔纤色谱图
施　工	钱江洪	日　期	
校　对	王为芸	24-09-25	共 92 页　　第 57 页


北

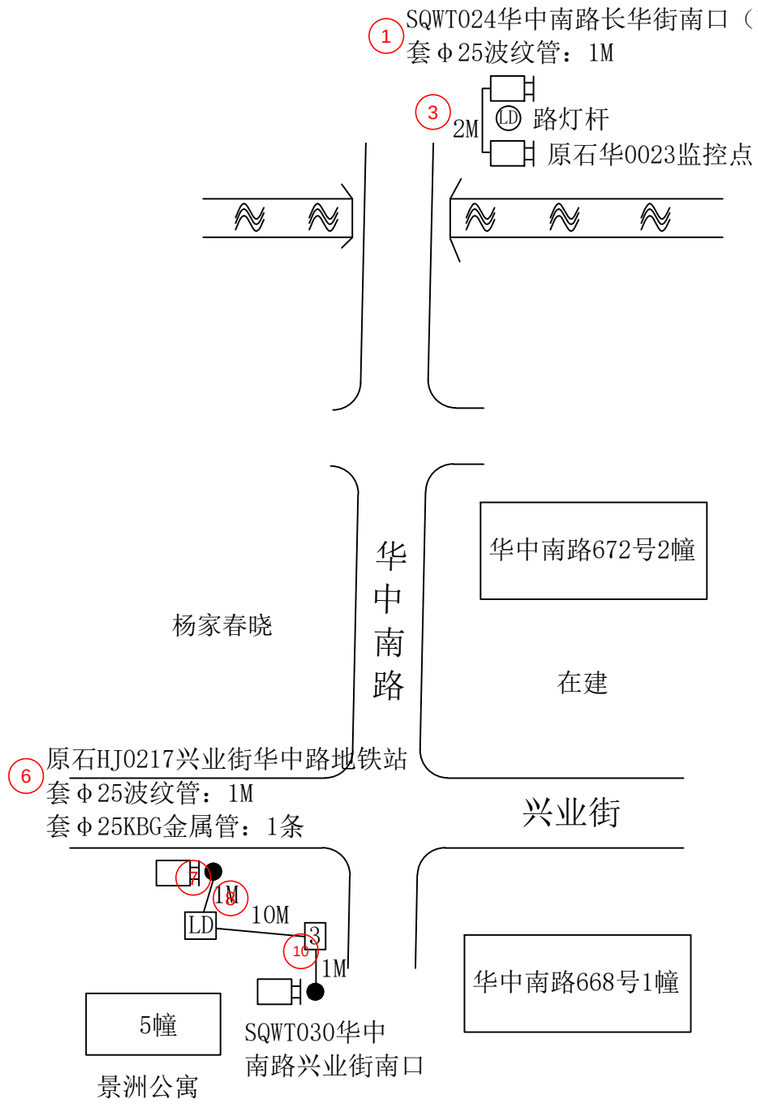

2023年拱墅交警大队违停抓拍项目（石桥中队）
SQWT024华中南路长华街南口（南向北），
SQWT030华中南路兴业街南口平面路由图

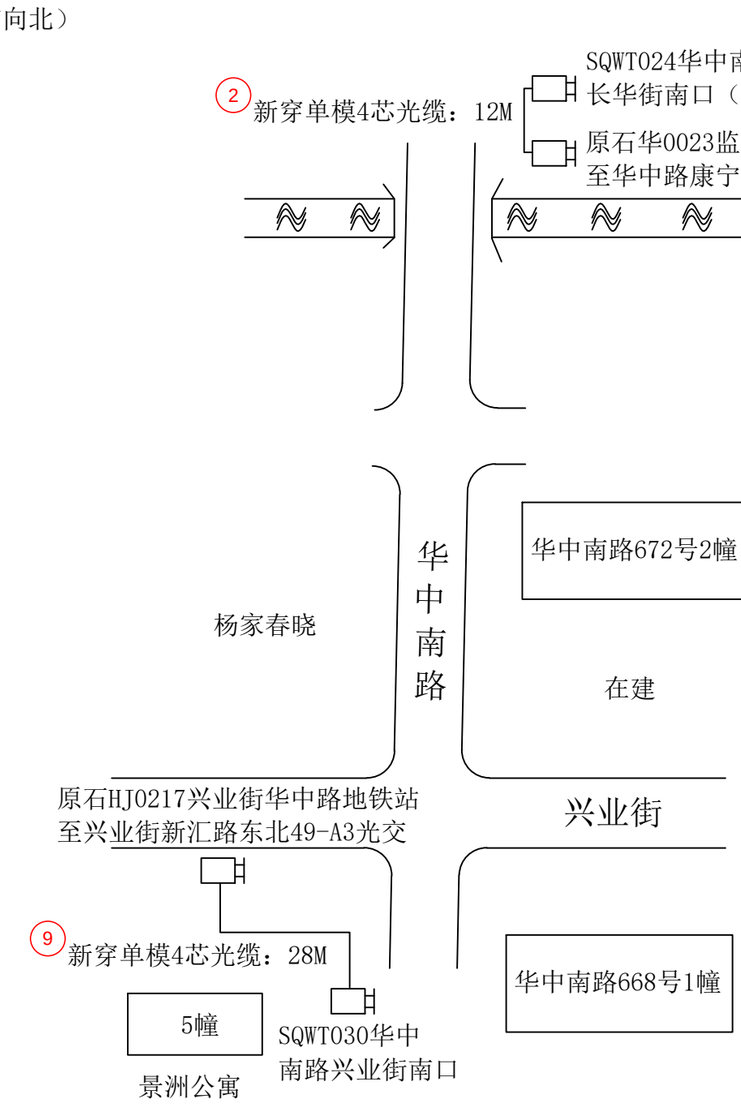

2023年拱墅交警大队违停抓拍项目（石桥中队）
SQWT024华中南路长华街南口（南向北），
SQWT030华中南路兴业街南口光缆线路图

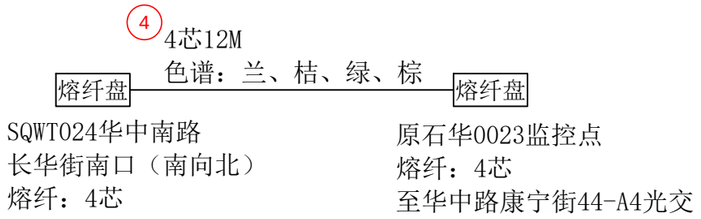

2023年拱墅交警大队违停抓拍项目（石桥中队）
SQWT024华中南路长华街南口（南向北），
SQWT030华中南路兴业街南口熔纤色谱图


工程量：

套Φ25波纹管：2M
套Φ25KBG金属管：1条
新穿单模4芯光缆：40M
熔接光纤12芯以下含12芯：16芯


杭州顺泰安装工程有限公司		建设单位	华数传媒网络有限公司
设　计	严隆潮	项目名称	2023年拱墅交警大队违停抓拍项目（石桥中队）SQWT024华中南路长华街南口（南向北），SQWT030华中南路兴业街南口
审　核	许建萍	图　名	■平面路由图 ■光缆线路图 ■熔纤色谱图
施　工	钱江洪	日　期	
校　对	王乃芸	24-09-25	共 92 页　第 58 页

说明：
①线缆靠边自然弯曲，经过3号手孔按2M计算。
②光缆进箱按5M计算，线缆至监控挂箱引上2M计算。


北

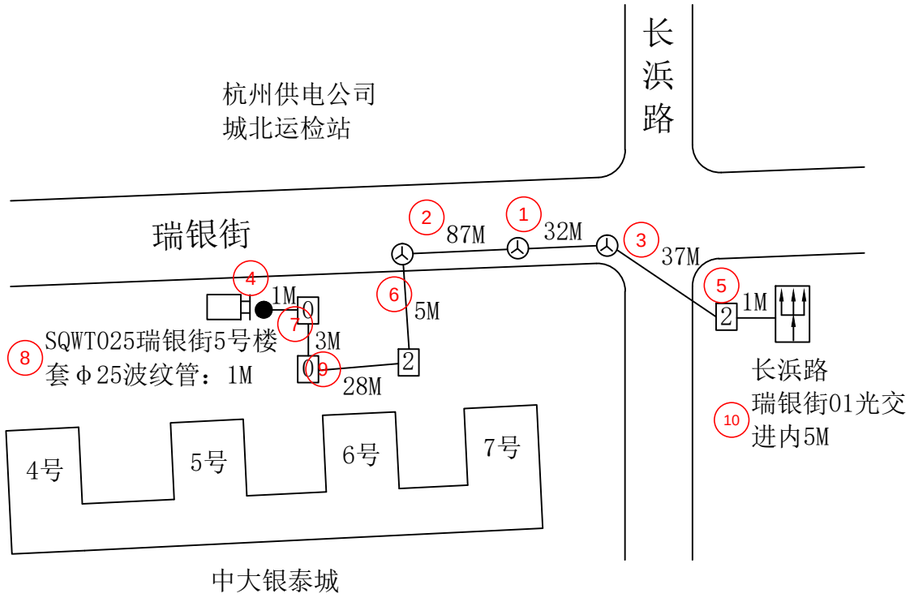


2023年拱墅交警大队违停抓拍项目
（石桥中队）SQWT025瑞银街5号楼平面路由图

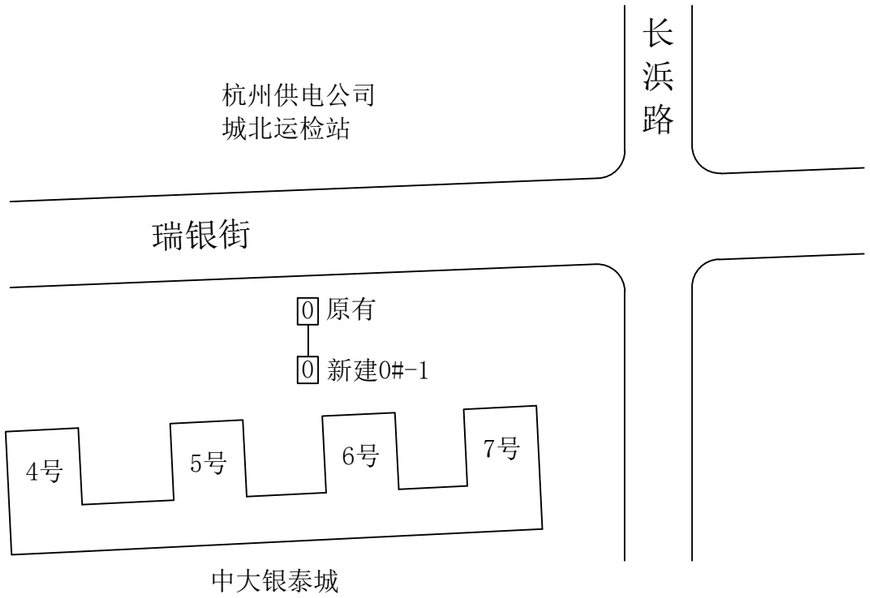


2023年拱墅交警大队违停抓拍项目
（石桥中队）SQWT025瑞银街5号楼管道竣工图

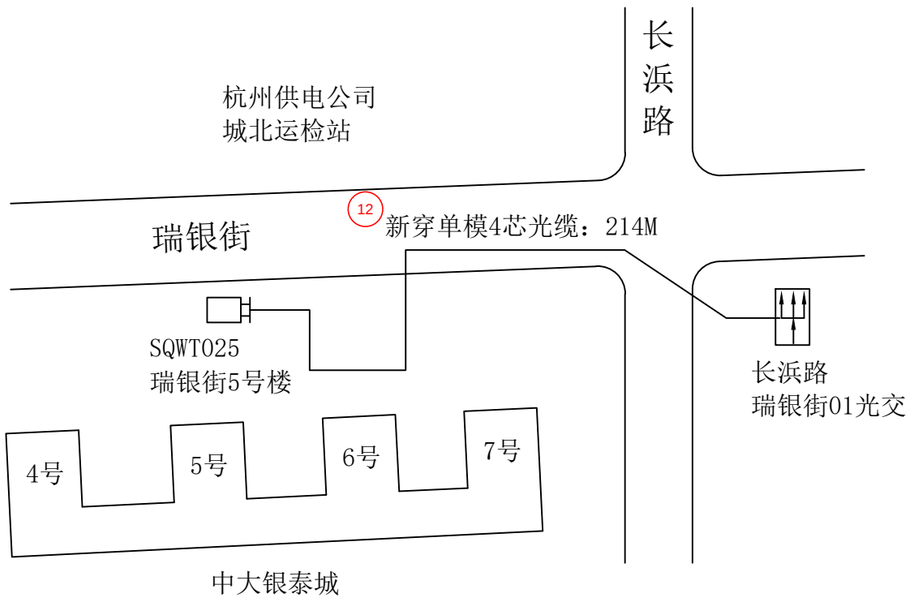

2023年拱墅交警大队违停抓拍项目
（石桥中队）SQWT025瑞银街5号楼光缆线路图

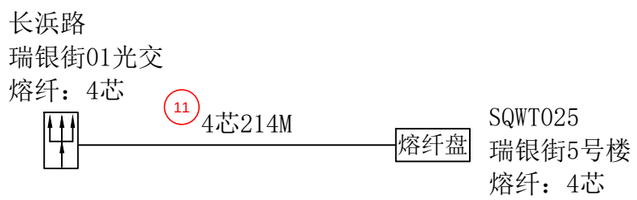

2023年拱墅交警大队违停抓拍项目
（石桥中队）SQWT025瑞银街5号楼光缆熔纤图

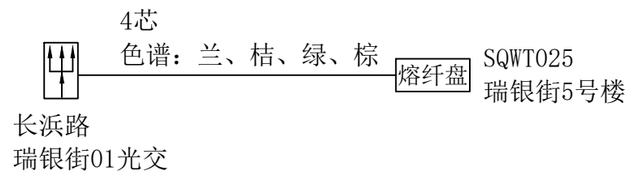


2023年拱墅交警大队违停抓拍项目
（石桥中队）SQWT025瑞银街5号楼光缆色谱图

说明：
①线缆靠边自然弯曲，经过2号手孔按1M计算；经过人孔按2M计算。
②光缆进箱按5M计算，线缆至监控挂箱引上2M计算。
③光交接箱端需套用光纤保护管，共计2M。


工程量：

新建0号手孔：1套
套Φ25波纹管：1M
新穿单模4芯光缆：214M
熔接光纤12芯以下含12芯：8芯


杭州顺泰安装工程有限公司		建设单位	华数传媒网络有限公司
设　计	严隆潮	项目名称	2023年拱墅交警大队违停抓拍项目（石桥中队）SQWT025瑞银街5号楼
审　核	许建萍	图　名	■管道竣工图 ■平面路由图 ■光缆线路图 ■熔纤色谱图
施　工	钱江洪	日　期	
校　对	王乃芸	24-09-25	共 92 页　第 59 页

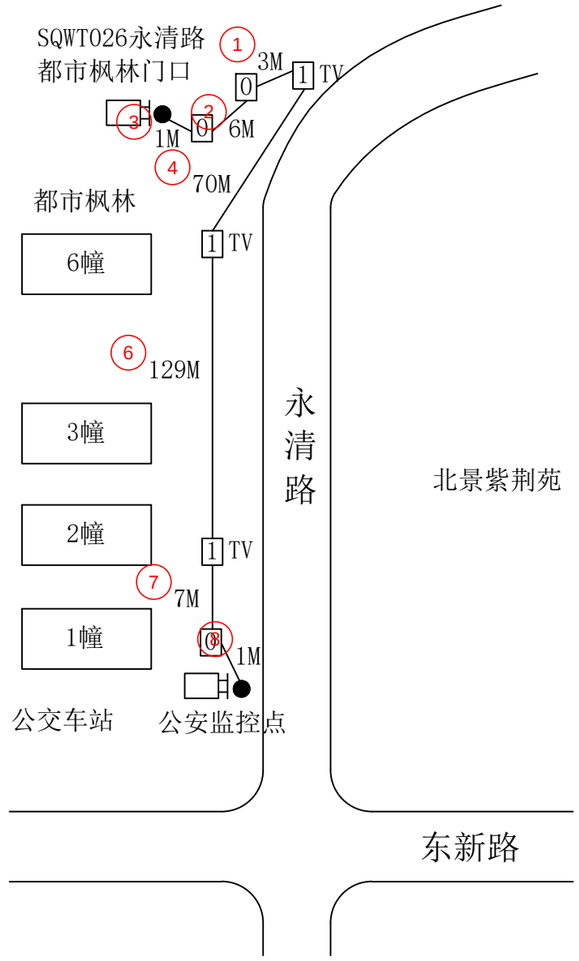


2023年拱墅交警大队违停抓拍项目
（石桥中队）SQWT026永清路都市枫林门口平面路由图

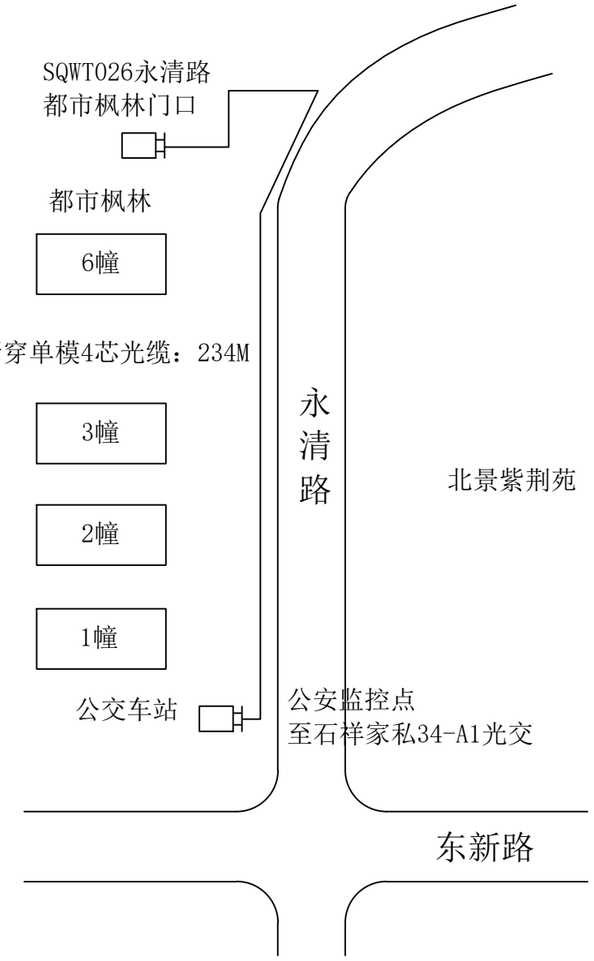

2023年拱墅交警大队违停抓拍项目
（石桥中队）SQWT026永清路都市枫林门口光缆线路图

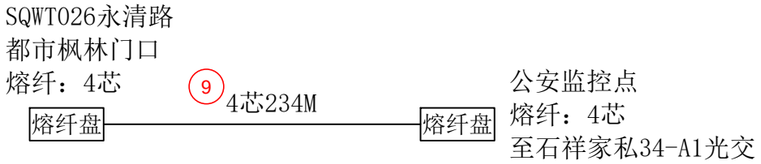

2023年拱墅交警大队违停抓拍项目
（石桥中队）SQWT026永清路都市枫林门口光缆熔纤图

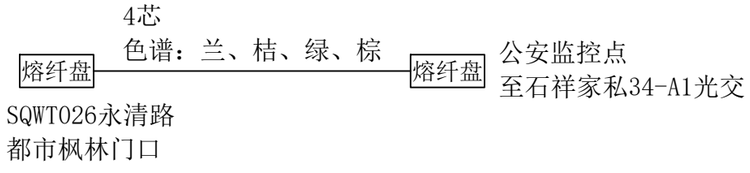

2023年拱墅交警大队违停抓拍项目
（石桥中队）SQWT026永清路都市枫林门口光缆色谱图


工程量：

新穿单模4芯光缆：234M
熔接光纤12芯以下含12芯：8芯


杭州顺泰安装工程有限公司		建设单位	华数传媒网络有限公司
设　计	严隆潮	项目名称	2023年拱墅交警大队违停抓拍项目 （石桥中队）SQWT026永清路都市枫林门口
审　核	许建萍	图　名	■平面路由图　■光缆线路图 ■熔纤色谱图
施　工	钱江洪	日　期	
校　对	王芳芸	24-09-25	共 92 页　　第 60 页

说明：
①线缆靠边自然弯曲，经过1号手孔按1M计算。
②光缆进箱按5M计算，线缆至监控挂箱引上2M计算。

北

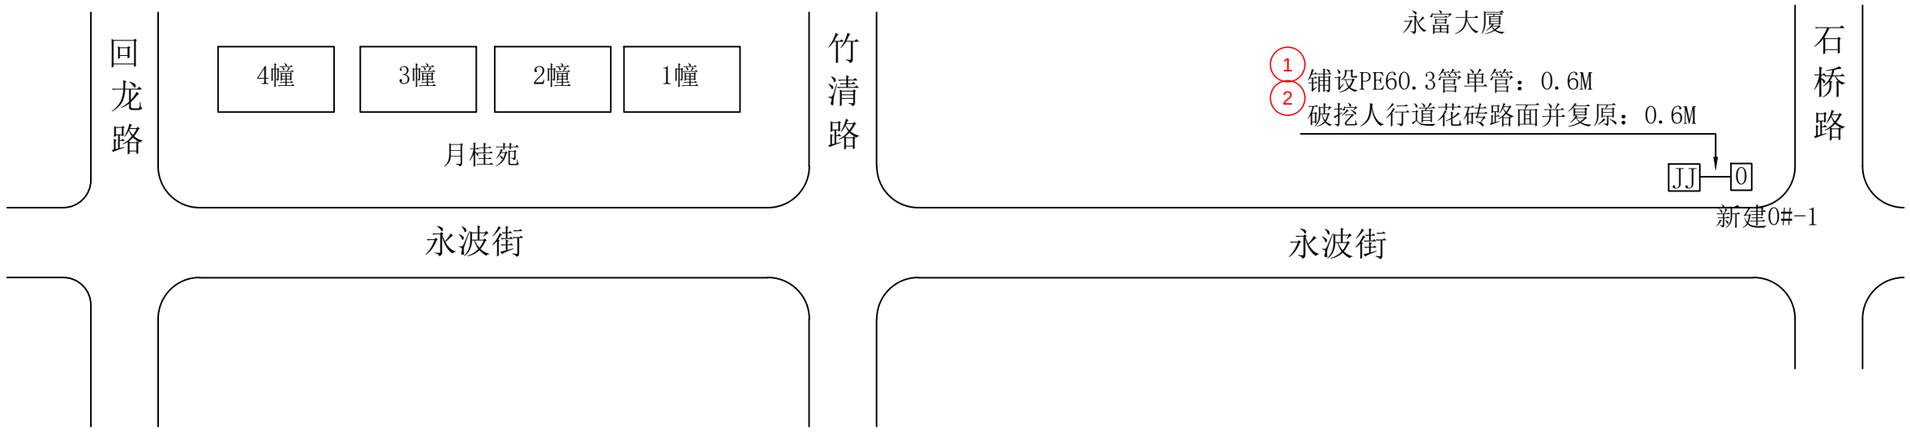

2023年拱墅交警大队违停抓拍项目
（石桥中队）SQWT027石桥路杭州装饰城公交站管道竣工图

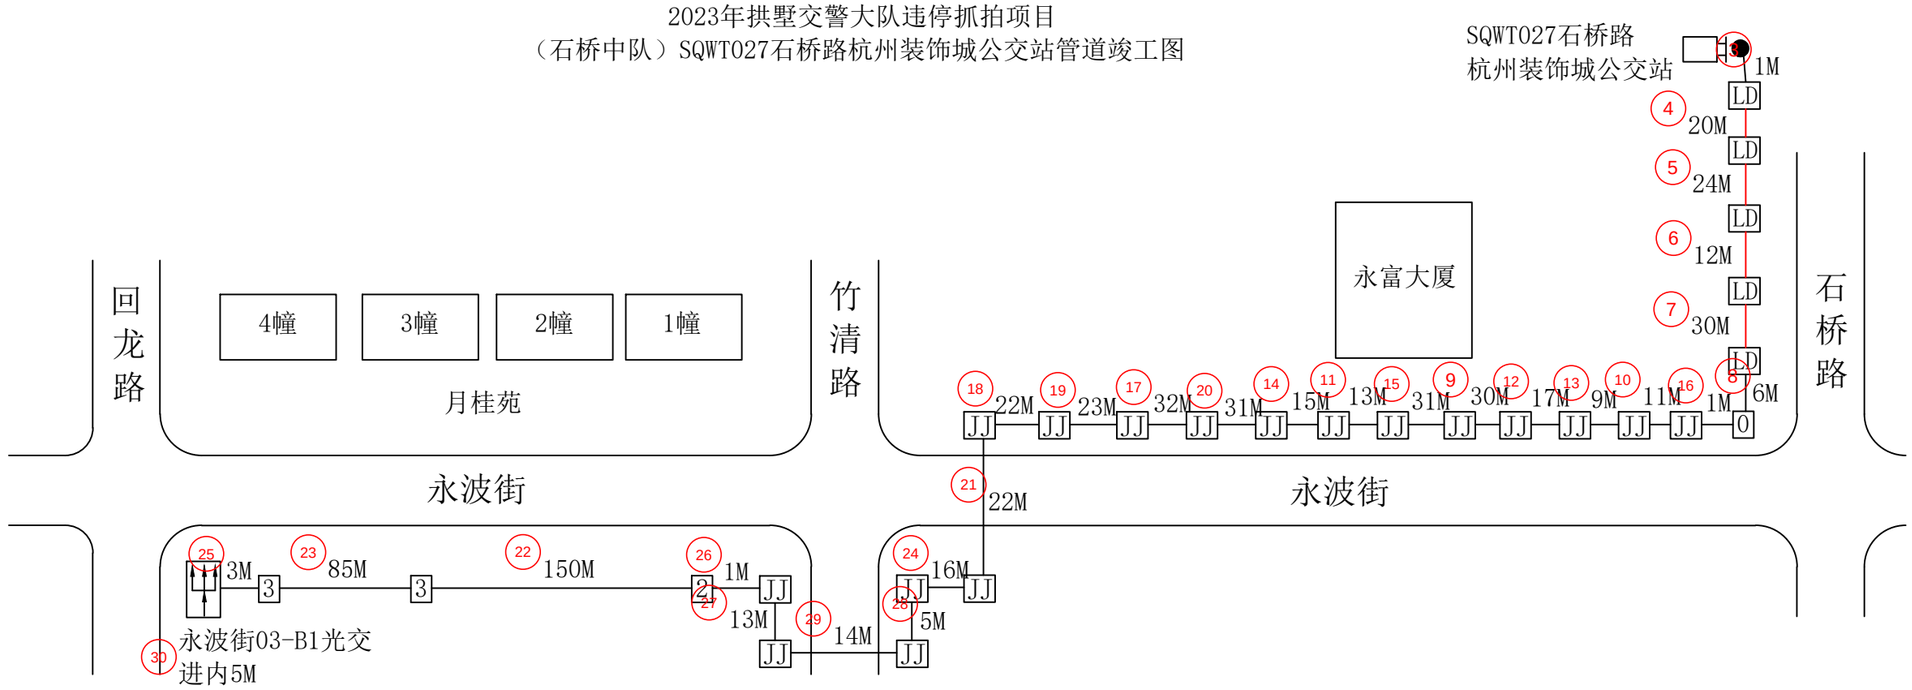

2023年拱墅交警大队违停抓拍项目
（石桥中队）SQWT027石桥路杭州装饰城公交站平面路由图


工程量：

新建0号手孔：1套
铺设PE60.3管单管：0.6M
破挖人行道花砖路面并复原：0.6M


说明：
①线缆靠边自然弯曲，经过2号手孔按1M计算；经过3号手孔按2M计算。
②光缆进箱按5M计算，线缆至监控挂箱引上2M计算。
③图中加粗线表示穿第三方管线路灯井。

杭州顺泰安装工程有限公司		建设单位	华数传媒网络有限公司
设　计	严隆潮	项目名称	2023年拱墅交警大队违停抓拍项目（石桥中队）SQWT027石桥路杭州装饰城公交站
审　核	许建萍	图　名	■管道竣工图　■平面路由图
施　工	钱江洪	日　期	
校　对	王巧芸	24-09-25	共 92 页　第 61 页


北

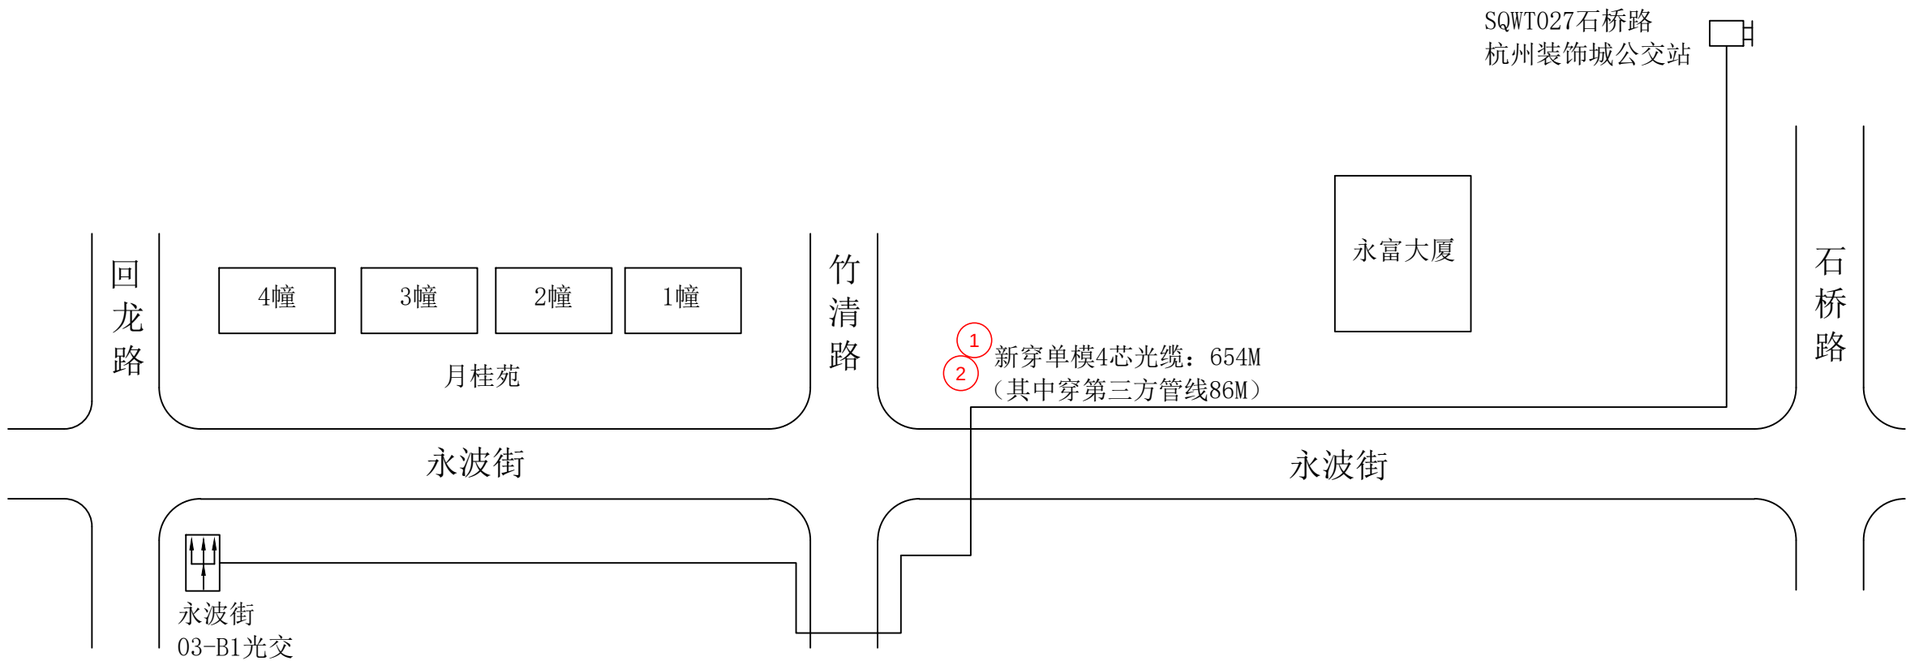

2023年拱墅交警大队违停抓拍项目
（石桥中队）SQWT027石桥路杭州装饰城公交站光缆线路图

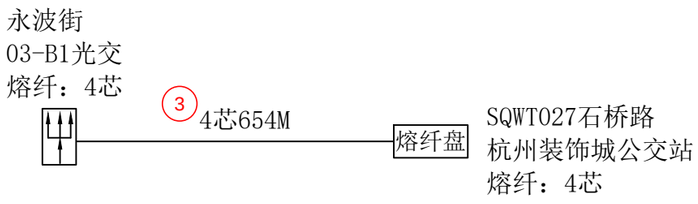

2023年拱墅交警大队违停抓拍项目
（石桥中队）SQWT027石桥路杭州装饰城公交站光缆熔纤图

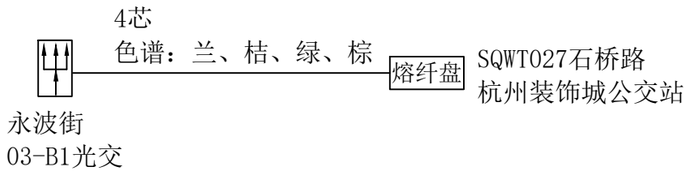

2023年拱墅交警大队违停抓拍项目
（石桥中队）SQWT027石桥路杭州装饰城公交站光缆色谱图


工程量：

新穿单模4芯光缆：654M
（其中穿第三方管线86M）
熔接光纤12芯以下含12芯：8芯


杭州顺泰安装工程有限公司		建设单位	华数传媒网络有限公司
设　计	严隆潮	项目名称	2023年拱墅交警大队违停抓拍项目（石桥中队）SQWT027石桥路杭州装饰城公交站
审　核	许建萍	图　名	■光缆线路图　■熔纤色谱图
施　工	钱江洪	日　期	
校　对	王巧芸	24-09-25	共 92 页　第 62 页

说明：光交接箱端需套用光纤保护管，共计2M。

北

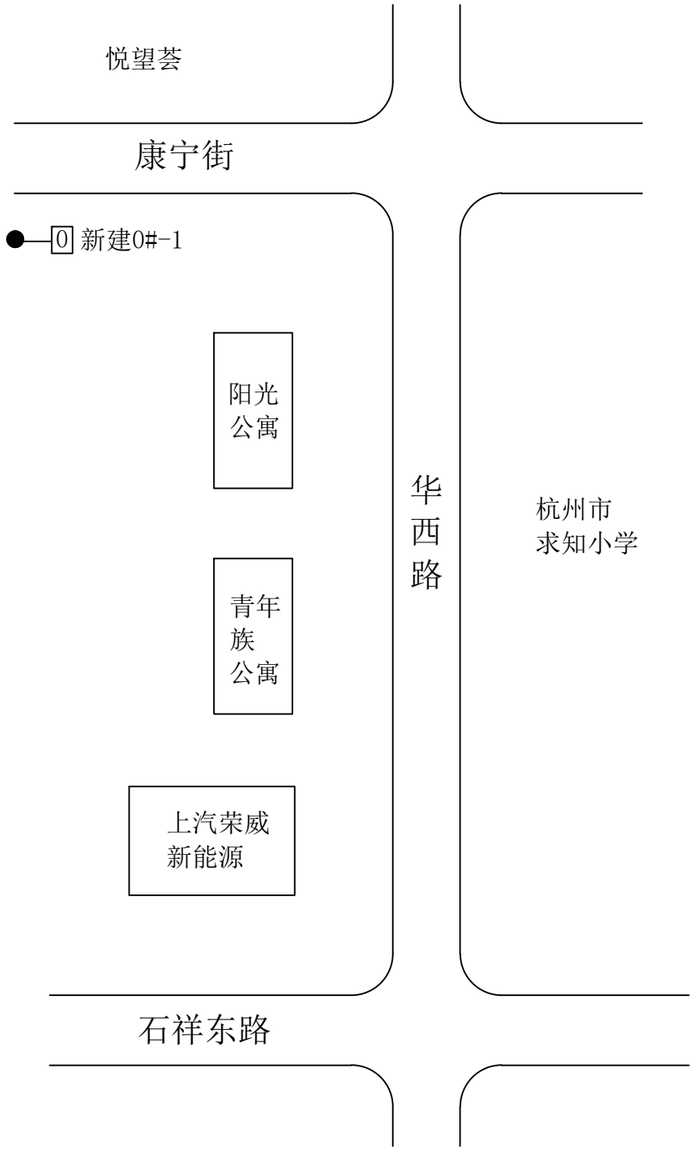

2023年拱墅交警大队违停抓拍项目
（石桥中队）SQWT028康宁路华西路西口管道竣工图

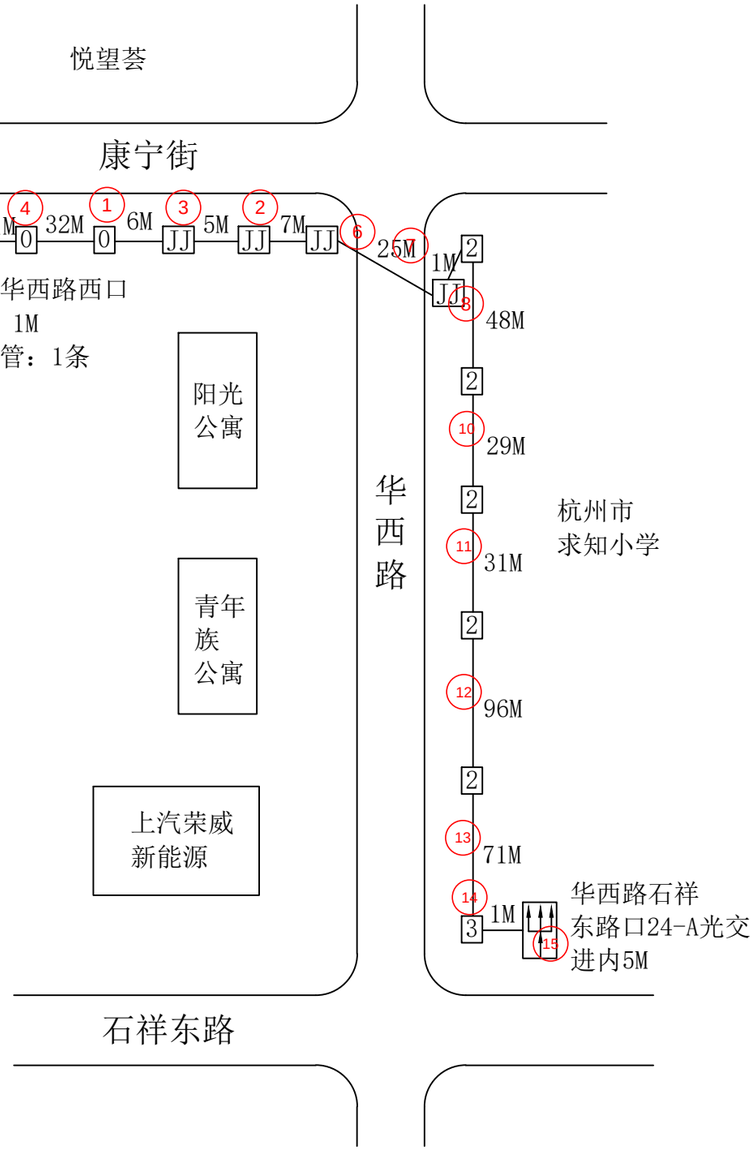

2023年拱墅交警大队违停抓拍项目
（石桥中队）SQWT028康宁路华西路西口平面路由图


工程量：

新建0号手孔：1套
套Φ25波纹管：1M
套Φ25KBG金属管：1条


说明：
①线缆靠边自然弯曲，经过2号手孔按1M计算；经过3号手孔按2M计算。
②光缆进箱按5M计算，线缆至监控挂箱引上2M计算。

杭州顺泰安装工程有限公司		建设单位	华数传媒网络有限公司
设　计	严隆潮	项目名称	2023年拱墅交警大队违停抓拍项目（石桥中队）SQWT028康宁路华西路西口
审　核	许建萍	图　名	■管道竣工图　■平面路由图
施　工	钱江洪	日　期	
校　对	王巧芸	24-09-25	共 92 页　第 63 页


北

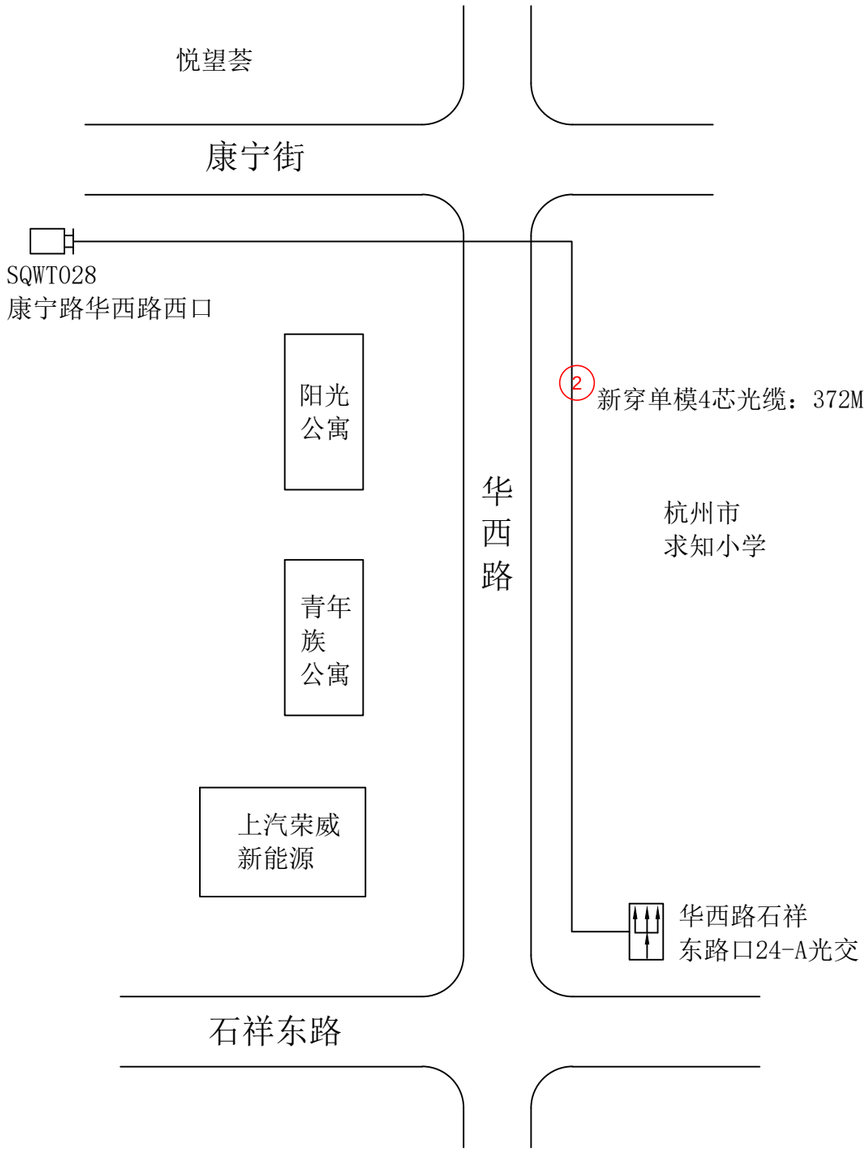

2023年拱墅交警大队违停抓拍项目
（石桥中队）SQWT028康宁路华西路西口光缆线路图

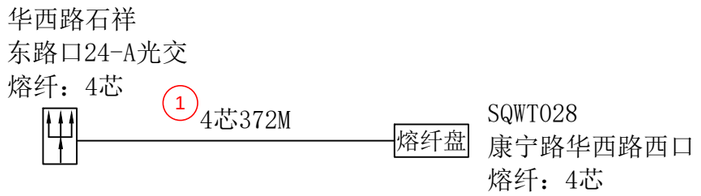

2023年拱墅交警大队违停抓拍项目
（石桥中队）SQWT028康宁路华西路西口光缆熔纤图

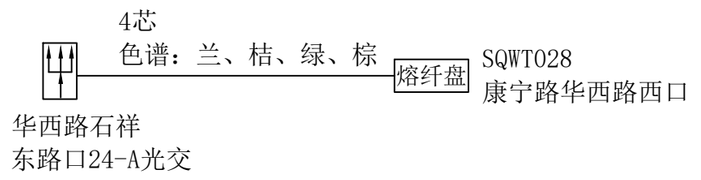


2023年拱墅交警大队违停抓拍项目
（石桥中队）SQWT028康宁路华西路西口光缆色谱图

工程量:


新穿单模4芯光缆：372M
熔接光纤12芯以下含12芯：8芯

杭州顺泰安装工程有限公司		建设单位	华数传媒网络有限公司
设　计	严隆潮	项目名称	2023年拱墅交警大队违停抓拍项目（石桥中队）SQWT028康宁路华西路西口
审　核	许建萍	图　名	■光缆线路图　■熔纤色谱图
施　工	钱江洪	日　期	
校　对	王为芸	24-09-25	共 92 页　第 64 页


说明：光交接箱端需套用光纤保护管，共计2M。

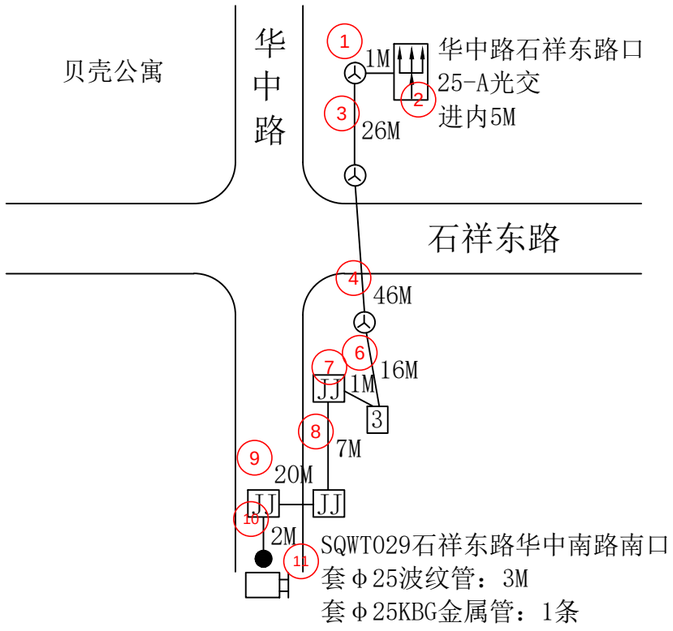


2023年拱墅交警大队违停抓拍项目
（石桥中队）SQWT029石祥东路华中南路南口平面路由图

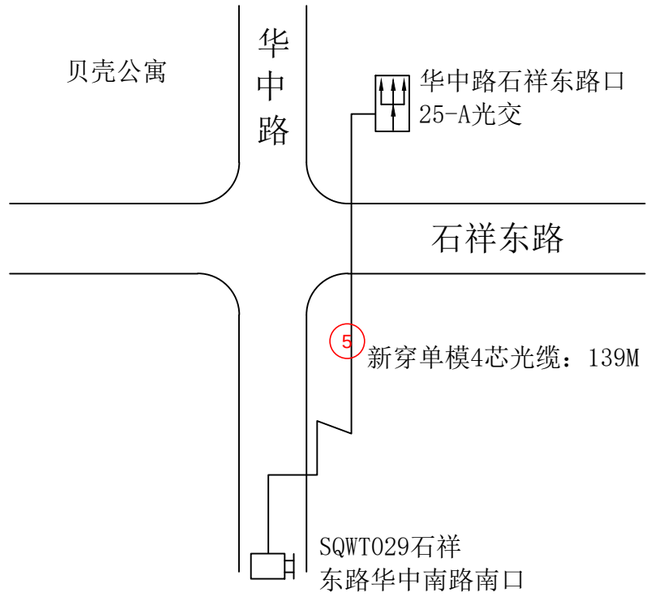

2023年拱墅交警大队违停抓拍项目
（石桥中队）SQWT029石祥东路华中南路南口光缆线路图

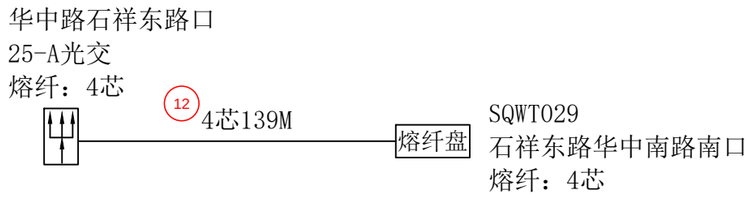

2023年拱墅交警大队违停抓拍项目
（石桥中队）SQWT029石祥东路华中南路南口光缆熔纤图

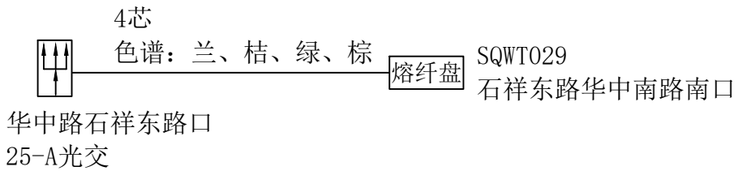


2023年拱墅交警大队违停抓拍项目
（石桥中队）SQWT029石祥东路华中南路南口光缆色谱图


说明：
①线缆靠边自然弯曲，经过3号手孔及人孔按2M计算。
②光缆进箱按5M计算，线缆至监控挂箱引上2M计算。
③光交接箱端需套用光纤保护管，共计2M。

工程量：
套Φ25波纹管：3M
套Φ25KBG金属管：1条
新穿单模4芯光缆：139M
熔接光纤12芯以下含12芯：8芯

杭州顺泰安装工程有限公司		建设单位	华数传媒网络有限公司
设　计	严隆潮	项目名称	2023年拱墅交警大队违停抓拍项目（石桥中队）SQWT029石祥东路华中南路南口
审　核	许建萍	图　名	■平面路由图 ■光缆线路图 ■熔纤色谱图
施　工	钱江洪	日　期	
校　对	王巧芸	24-09-25	共 92 页　　第 65 页

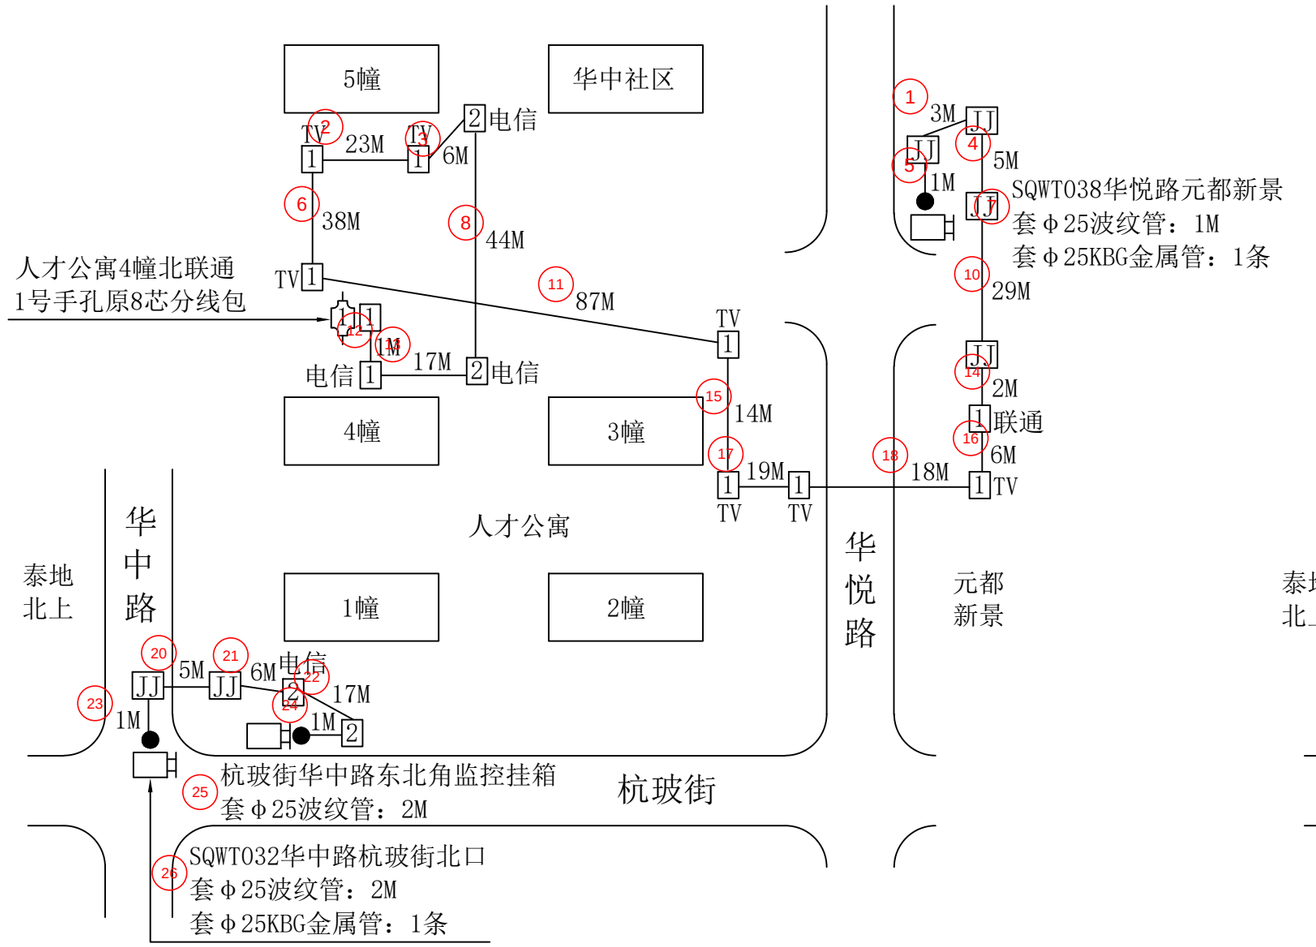


2023年拱墅交警大队违停抓拍项目（石桥中队）SQWT032
华中路杭玻街北口，SQWT038华悦路元都新景平面路由图

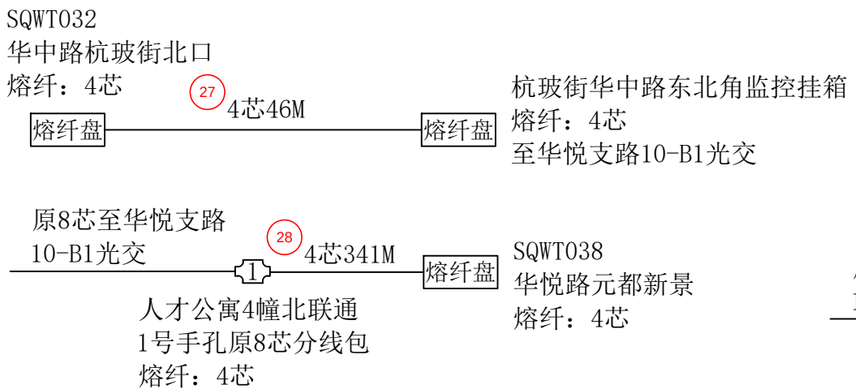


2023年拱墅交警大队违停抓拍项目（石桥中队）SQWT032
华中路杭玻街北口，SQWT038华悦路元都新景光缆熔纤图

说明：
①线缆靠边自然弯曲，经过1号、2号手孔按1M计算；经过人孔按2M计算。
②光缆进箱按5M计算，进光缆熔接包按10M计算；线缆至监控挂箱引上2M计算。

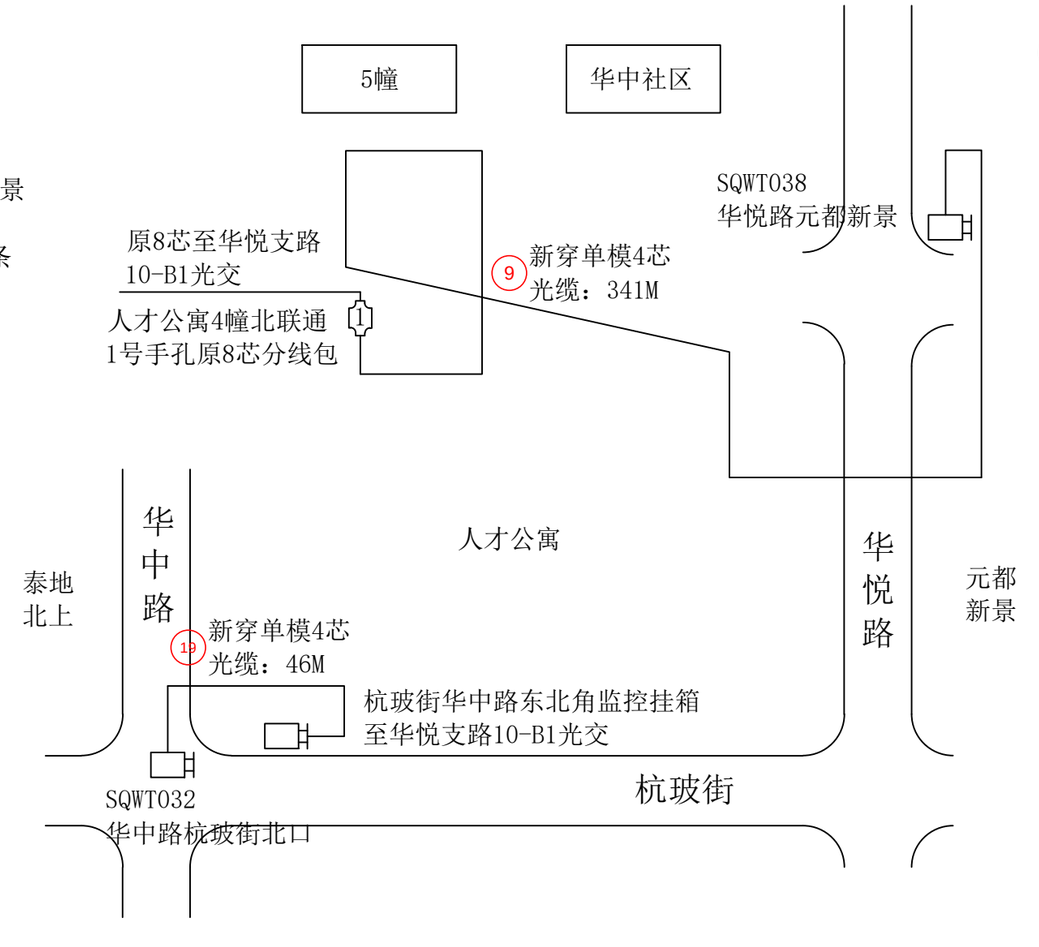

2023年拱墅交警大队违停抓拍项目（石桥中队）SQWT032
华中路杭玻街北口，SQWT038华悦路元都新景光缆线路图

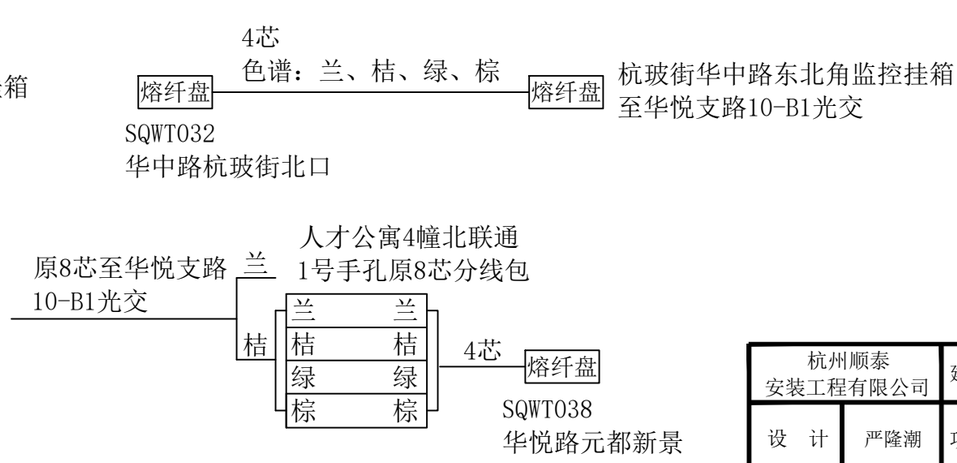


2023年拱墅交警大队违停抓拍项目（石桥中队）SQWT032
华中路杭玻街北口，SQWT038华悦路元都新景光缆色谱图

工程量：

套Φ25波纹管：5M
套Φ25KBG金属管：2条
新穿单模4芯光缆：387M
熔接光纤12芯以下含12芯：16芯

杭州顺泰安装工程有限公司		建设单位	华数传媒网络有限公司
设　计	严隆潮	项目名称	2023年拱墅交警大队违停抓拍项目（石桥中队）SQWT032华中路杭玻街北口，SQWT038华悦路元都新景
审　核	许建萍	图　名	■ 平面路由图 ■ 光缆线路图 ■ 熔纤色谱图
施　工	钱江洪	日　期	
校　对	王乃芸	24-09-25	共 92 页　　第 66 页


北

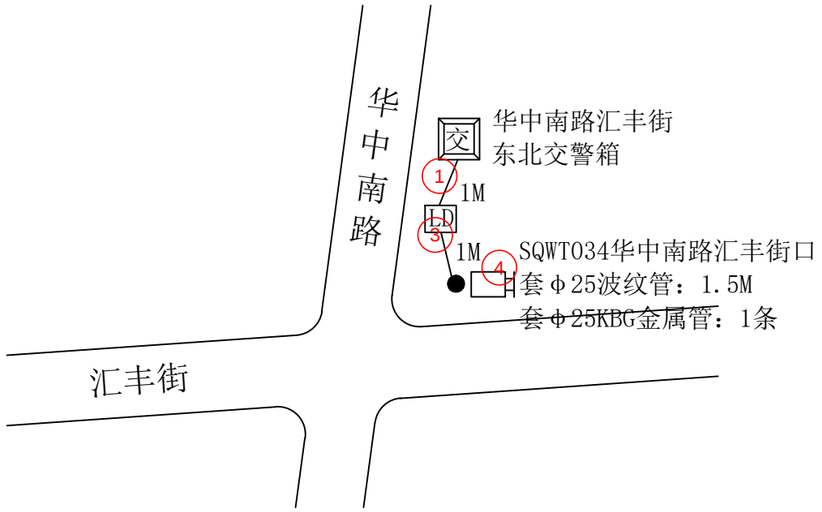


2023年拱墅交警大队违停抓拍项目
（石桥中队）SQWT034华中南路汇丰街口平面路由图



2023年拱墅交警大队违停抓拍项目
（石桥中队）SQWT034华中南路汇丰街口光缆线路图

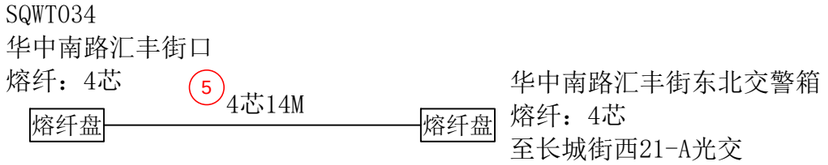

2023年拱墅交警大队违停抓拍项目
（石桥中队）SQWT034华中南路汇丰街口光缆熔纤图

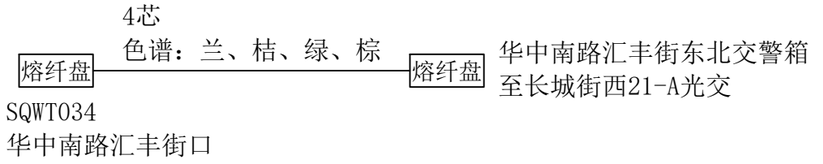


2023年拱墅交警大队违停抓拍项目
（石桥中队）SQWT034华中南路汇丰街口光缆色谱图

工程量:

套Φ25波纹管：1.5M
套Φ25KBG金属管：1条
新穿单模4芯光缆：14M
熔接光纤12芯以下含12芯：8芯

杭州顺泰安装工程有限公司		建设单位	华数传媒网络有限公司
设　计	严隆潮	项目名称	2023年拱墅交警大队违停抓拍项目（石桥中队）SQWT034华中南路汇丰街口
审　核	许建萍	图　名	■平面路由图 ■光缆线路图 ■熔纤色谱图
施　工	钱江洪	日　期	
校　对	王乃芸	24-09-25	共 92 页　第 67 页


说明：光缆进箱按5M计算；线缆至监控挂箱引上2M计算。

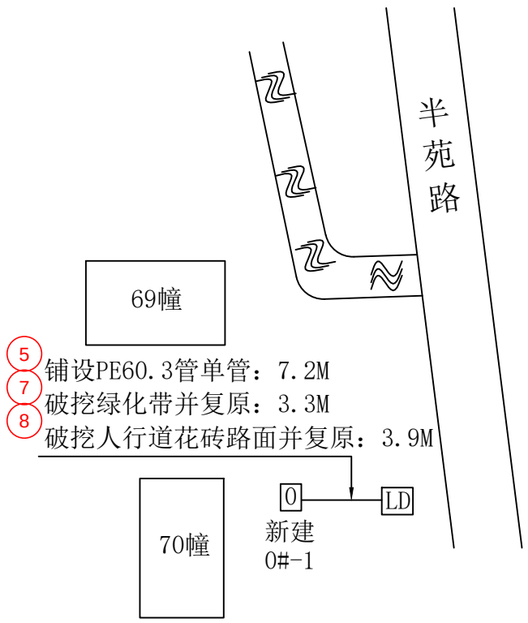


2023年拱墅交警大队违停抓拍项目
（石桥中队）SQWT037半苑路石港街北口管道竣工图




2023年拱墅交警大队违停抓拍项目
（石桥中队）SQWT037半苑路石港街北口平面路由图

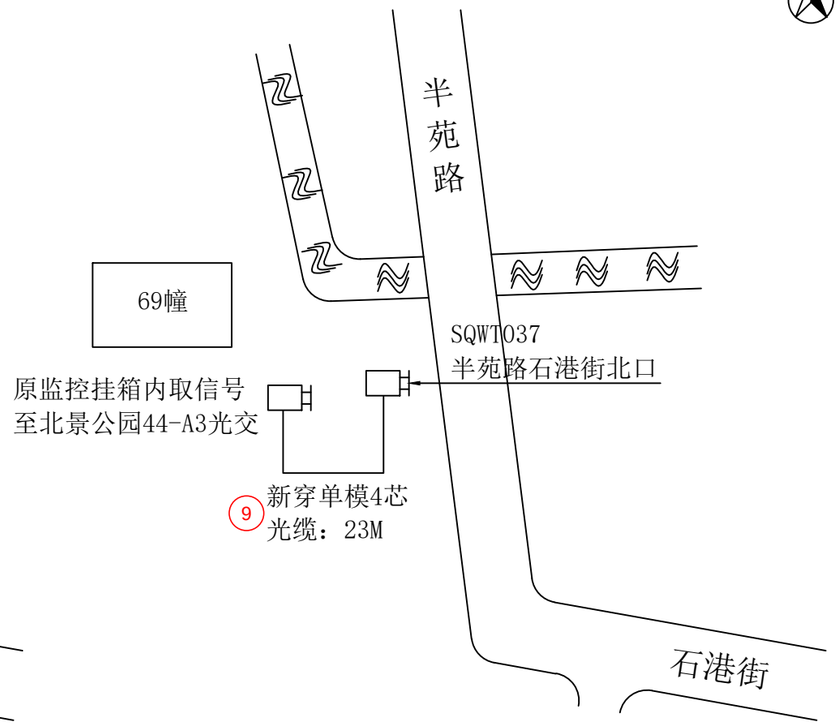

2023年拱墅交警大队违停抓拍项目
（石桥中队）SQWT037半苑路石港街北口光缆线路图

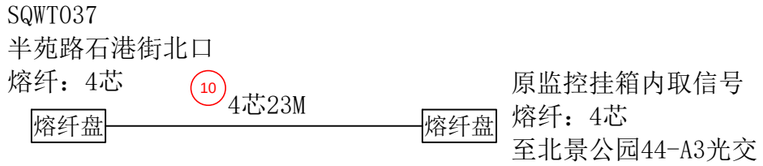

2023年拱墅交警大队违停抓拍项目
（石桥中队）SQWT037半苑路石港街北口光缆熔纤图

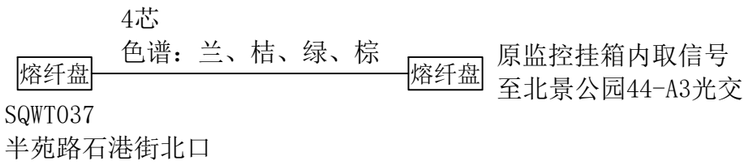


2023年拱墅交警大队违停抓拍项目
（石桥中队）SQWT037半苑路石港街北口光缆色谱图

工程量：

新建0号手孔：1套
铺设PE60.3管单管：7.2M
破挖绿化带并复原：3.3M
破挖人行道花砖路面并复原：3.9M
套Φ25波纹管：2.5M
套Φ25KBG金属管：2条
新穿单模4芯光缆：23M
熔接光纤12芯以下含12芯：8芯

杭州顺泰安装工程有限公司		建设单位	华数传媒网络有限公司
设　计	严隆潮	项目名称	2023年拱墅交警大队违停抓拍项目（石桥中队）SQWT037半苑路石港街北口
审　核	许建萍	图　名	■管道竣工图 ■平面路由图 ■光缆线路图 ■熔纤色谱图
施　工	钱江洪	日　期	
校　对	王巧芸	24-09-25	共 92 页　第 68 页

说明：光缆进箱按5M计算；线缆至监控挂箱引上2M计算。

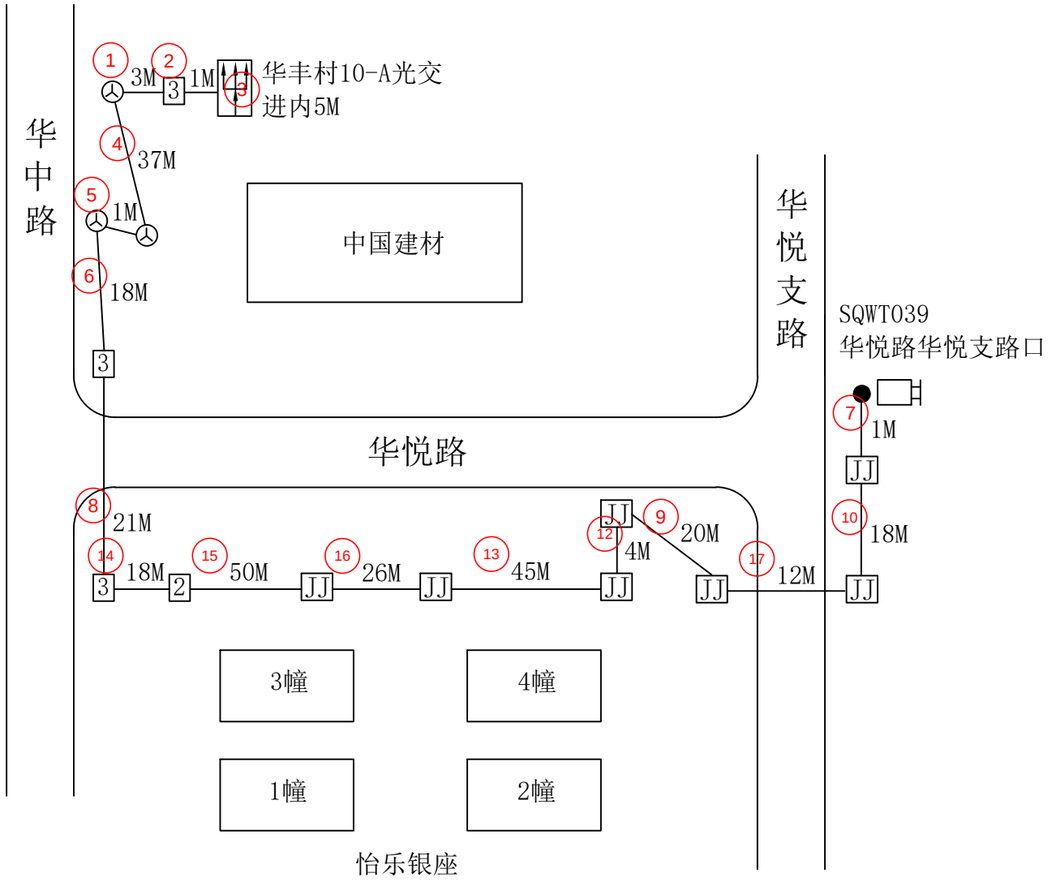

2023年拱墅交警大队违停抓拍项目
（石桥中队）SQWT039华悦路华悦支路口平面路由图

2023年拱墅交警大队违停抓拍项目
（石桥中队）SQWT039华悦路华悦支路口光缆线路图

华丰村
10-A光交
熔纤：4芯

4芯300M

SQWT039
华悦路华悦支路口
熔纤：4芯

2023年拱墅交警大队违停抓拍项目
（石桥中队）SQWT039华悦路华悦支路口光缆熔纤图

4芯
色谱：兰、桔、绿、棕

SQWT039
华悦路华悦支路口

华丰村
10-A光交

2023年拱墅交警大队违停抓拍项目
（石桥中队）SQWT039华悦路华悦支路口光缆色谱图


工程量：

新穿单模4芯光缆：300M
熔接光纤12芯以下含12芯：8芯


说明：
①线缆靠边自然弯曲，经过2号手孔按1M计算；
经过3号手孔及人孔按2M计算。
②光缆进箱按5M计算，线缆至监控挂箱引上2M计算。
③光交接箱端需套用光纤保护管，共计2M。

杭州顺泰安装工程有限公司		建设单位	华数传媒网络有限公司
设　计	严隆潮	项目名称	2023年拱墅交警大队违停抓拍项目（石桥中队）SQWT039华悦路华悦支路口
审　核	许建萍	图　名	■平面路由图 ■光缆线路图 ■熔纤色谱图
施　工	钱江洪	日　期	
校　对	王巧芸	24-09-25	共 92 页　第 69 页


北

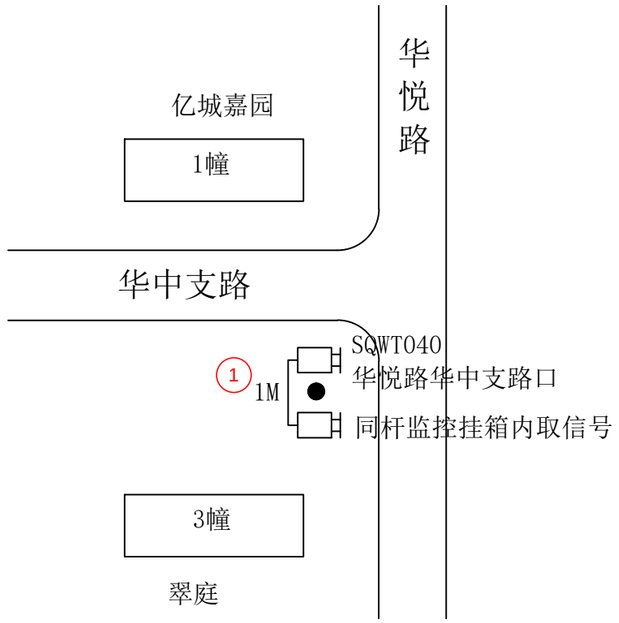


2023年拱墅交警大队违停抓拍项目
（石桥中队）SQWT040华悦路华中支路口平面路由图

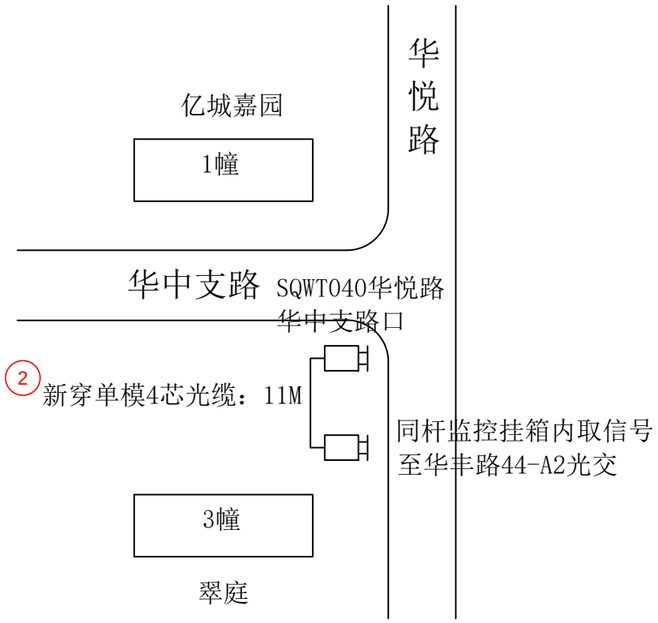

2023年拱墅交警大队违停抓拍项目
（石桥中队）SQWT040华悦路华中支路口光缆线路图

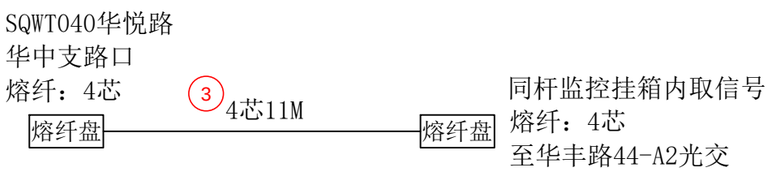

2023年拱墅交警大队违停抓拍项目
（石桥中队）SQWT040华悦路华中支路口光缆熔纤图

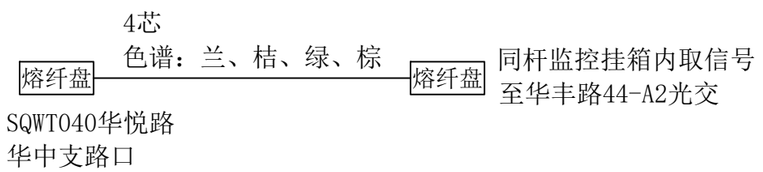

2023年拱墅交警大队违停抓拍项目
（石桥中队）SQWT040华悦路华中支路口光缆色谱图


工程量:

新穿单模4芯光缆：11M
熔接光纤12芯以下含12芯：8芯


杭州顺泰安装工程有限公司		建设单位	华数传媒网络有限公司
设　计	严隆潮	项目名称	2023年拱墅交警大队违停抓拍项目 （石桥中队）SQWT040华悦路华中支路口
审　核	许建萍	图　名	■平面路由图　■光缆线路图 ■熔纤色谱图
施　工	钱江洪	日　期	
校　对	王巧芸	24-09-25	共 92 页　　第 70 页

说明：光缆进箱按5M计算。

北

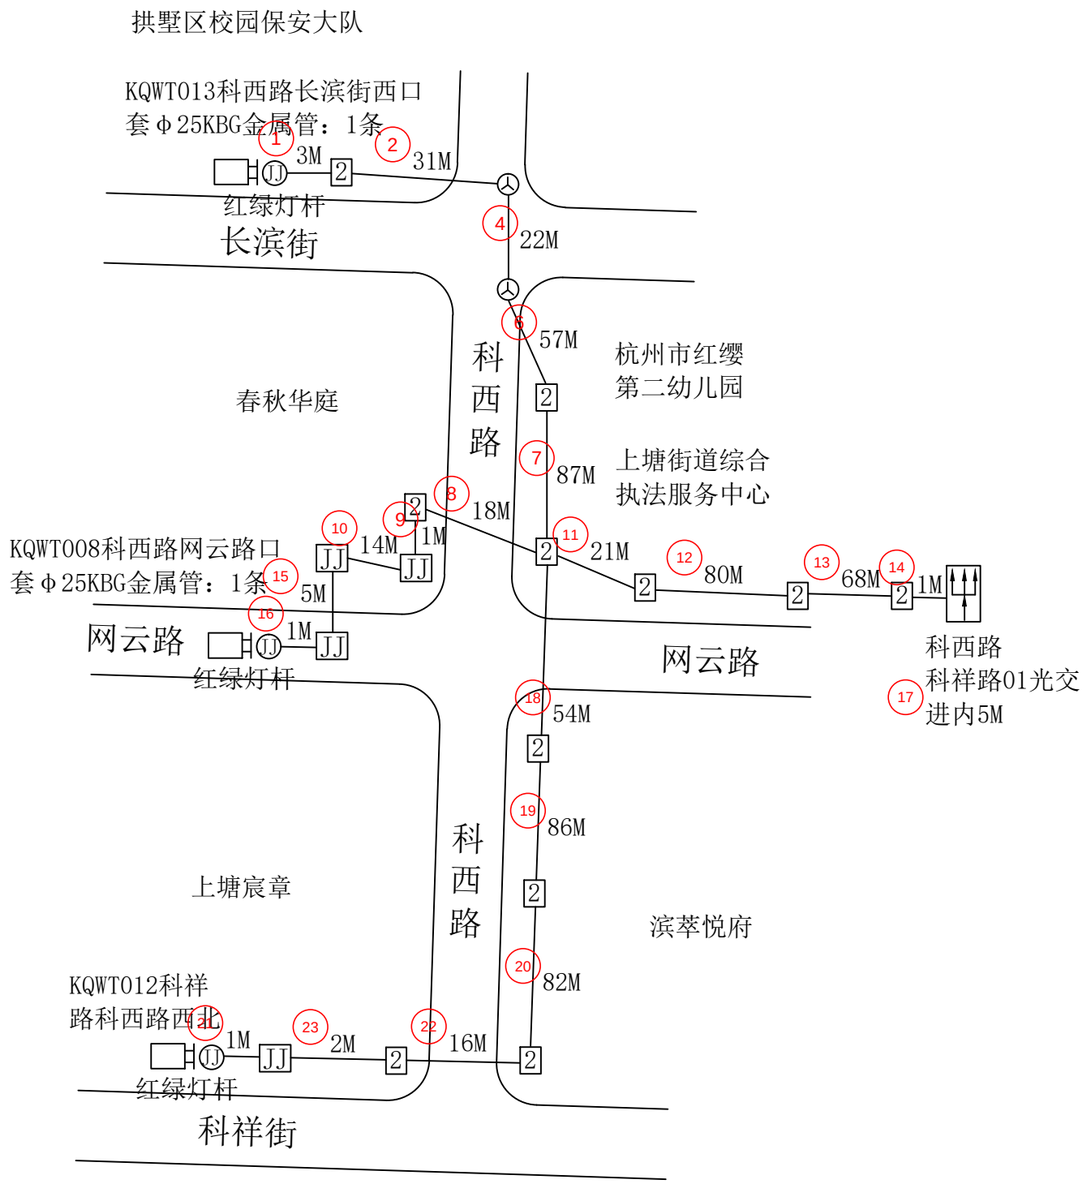

2023年拱墅交警大队违停抓拍项目（康桥中队）KQWT008科西路网云路口，KQWT012科祥路科西路西北，KQWT013科西路长滨街西口平面路由图

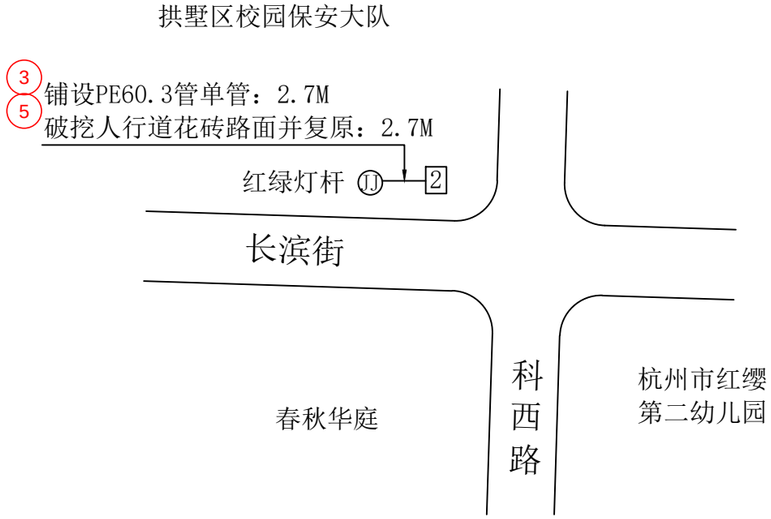

2023年拱墅交警大队违停抓拍项目（康桥中队）KQWT008科西路网云路口，KQWT012科祥路科西路西北，KQWT013科西路长滨街西口管道竣工图


工程量：

铺设PE60.3管单管：2.7M
破挖人行道花砖路面并复原：2.7M
套Φ25KBG金属管：2条


说明：
①线缆靠边自然弯曲，经过2号手孔按1M计算；经过人孔按2M计算。
②光缆进箱按5M计算，线缆至监控挂箱引上2M计算。

杭州顺泰安装工程有限公司		建设单位	华数传媒网络有限公司
设　计	严隆潮	项目名称	2023年拱墅交警大队违停抓拍项目（康桥中队）KQWT008科西路网云路口，KQWT012科祥路科西路西北，KQWT013科西路长滨街西口
审　核	许建萍	图　名	■ 管道竣工图　■ 平面路由图
施　工	严隆昌	日　期	
校　对	王乃芸	24-09-25	共 92 页　第 71 页


北

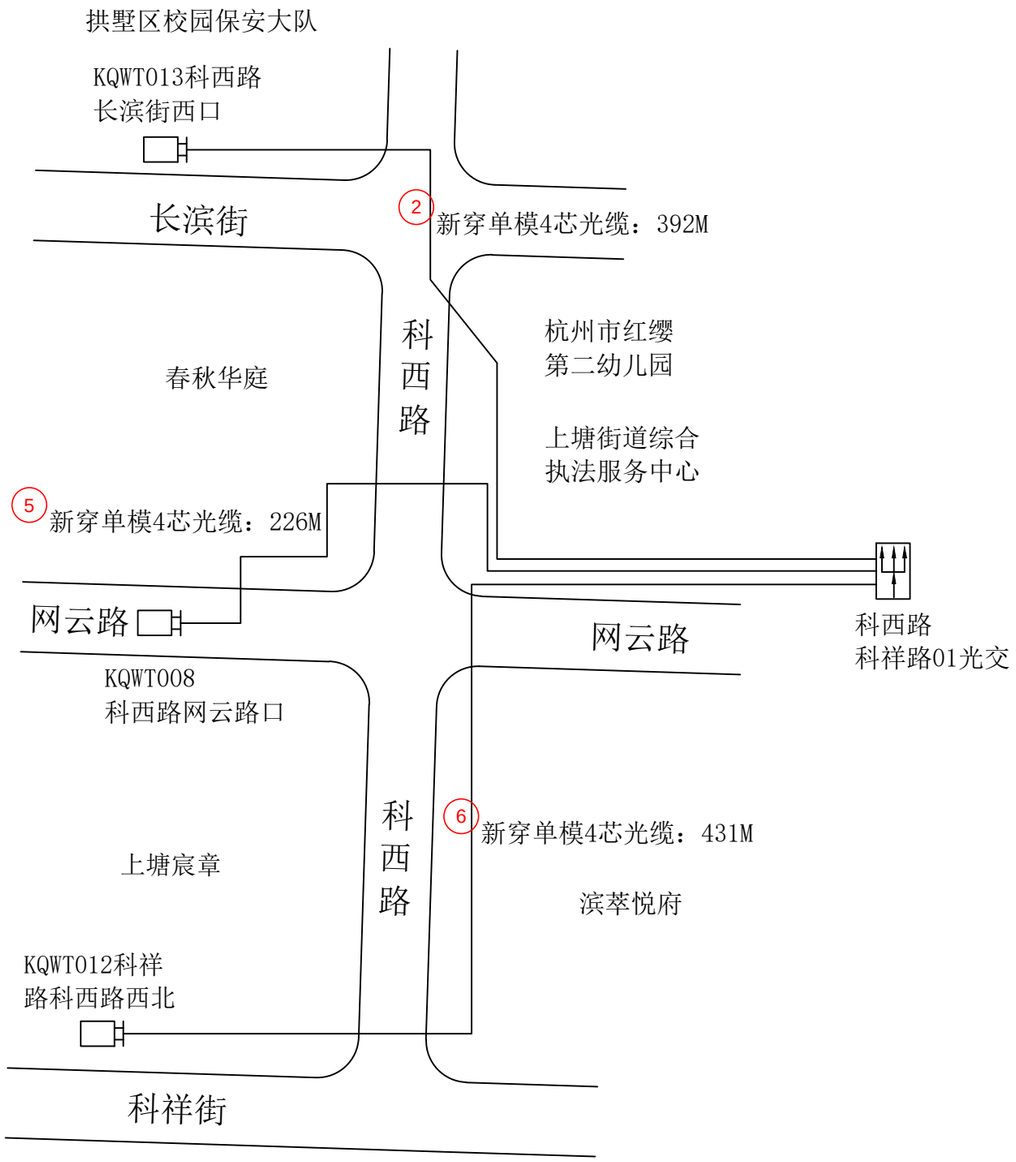

2023年拱墅交警大队违停抓拍项目（康桥中队）KQWT008科西路网云路口，KQWT012科祥路科西路西北，KQWT013科西路长滨街西口光缆线路图

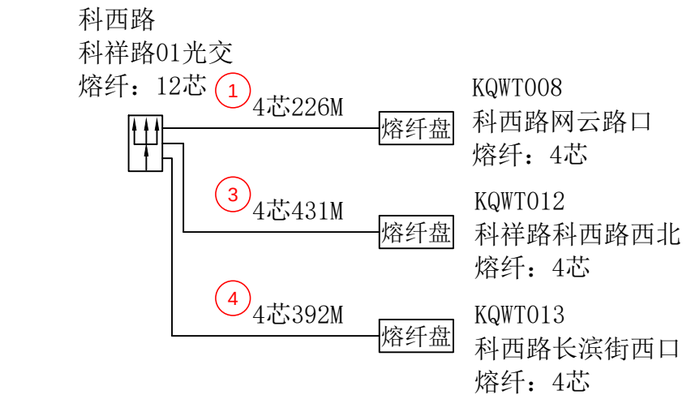

2023年拱墅交警大队违停抓拍项目（康桥中队）KQWT008科西路网云路口，KQWT012科祥路科西路西北，KQWT013科西路长滨街西口光缆熔纤图

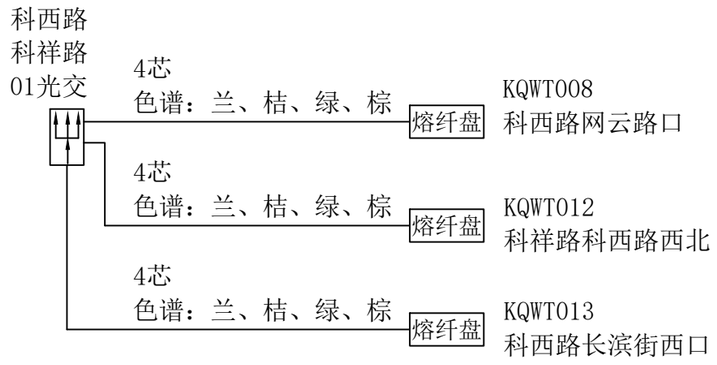


2023年拱墅交警大队违停抓拍项目（康桥中队）KQWT008科西路网云路口，KQWT012科祥路科西路西北，KQWT013科西路长滨街西口光缆色谱图

工程量：


新穿单模4芯光缆：1049M
熔接光纤12芯以下含12芯：24芯

杭州顺泰安装工程有限公司		建设单位	华数传媒网络有限公司
设　计	严隆潮	项目名称	2023年拱墅交警大队违停抓拍项目（康桥中队）KQWT008科西路网云路口，KQWT012科祥路科西路西北，KQWT013科西路长滨街西口
审　核	许建萍	图　名	■光缆线路图　■熔纤色谱图
施　工	严隆昌	日　期	
校　对	王巧芸	24-09-25	共 92 页　第 72 页


说明：光交接箱端需套用光纤保护管，共计4M。

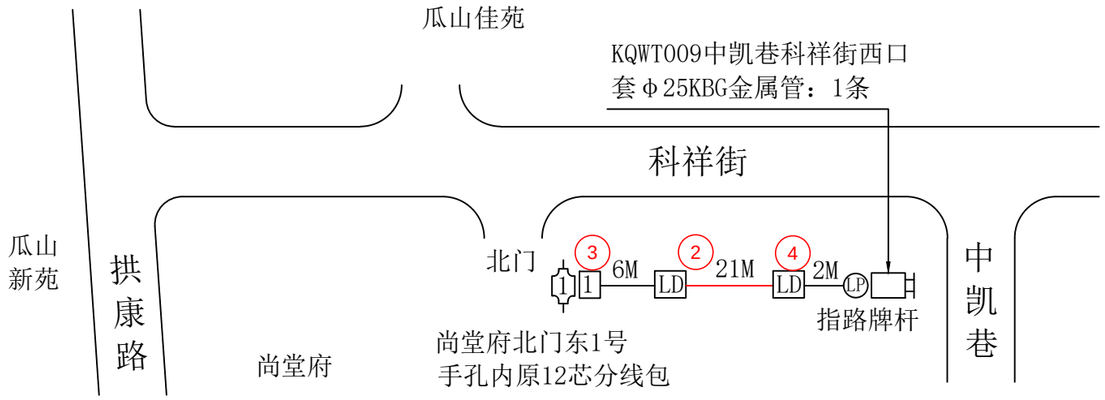


2023年拱墅交警大队违停抓拍项目
（康桥中队）KQWT009中凯巷科祥街西口平面路由图

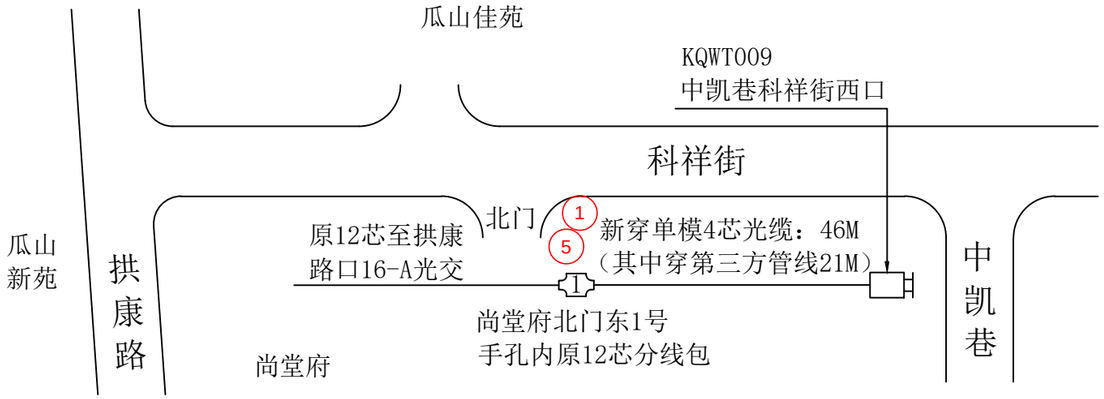

2023年拱墅交警大队违停抓拍项目
（康桥中队）KQWT009中凯巷科祥街西口光缆线路图

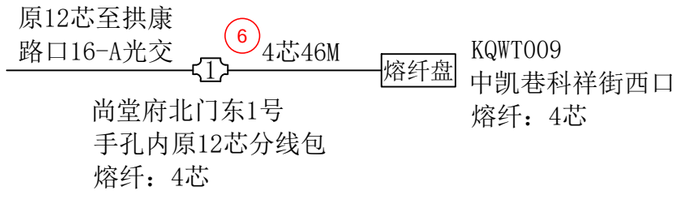

2023年拱墅交警大队违停抓拍项目
（康桥中队）KQWT009中凯巷科祥街西口光缆熔纤图

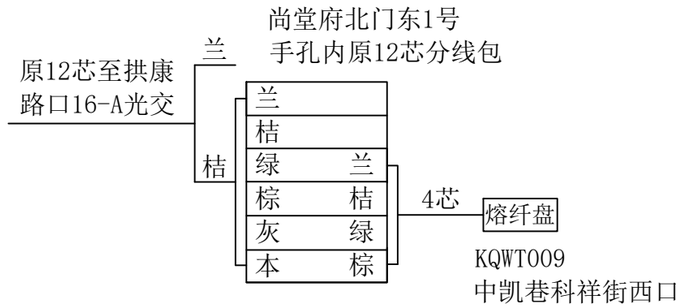

2023年拱墅交警大队违停抓拍项目
（康桥中队）KQWT009中凯巷科祥街西口光缆色谱图


工程量：

套Φ25KBG金属管：1条
新穿单模4芯光缆：46M
（其中穿第三方管线21M）
熔接光纤12芯以下含12芯：8芯


说明：
①光缆进箱按5M计算，进光缆熔接包按10M计算；线缆至监控挂箱引上2M计算。
②图中加粗线表示穿第三方管线路灯井。

杭州顺泰安装工程有限公司		建设单位	华数传媒网络有限公司
设　计	严隆潮	项目名称	2023年拱墅交警大队违停抓拍项目（康桥中队）KQWT009中凯巷科祥街西口
审　核	许建萍	图　名	■ 平面路由图　■ 光缆线路图　■ 熔纤色谱图
施　工	严隆昌	日　期	
校　对	王巧芸	24-09-25	共 92 页　第 73 页

北

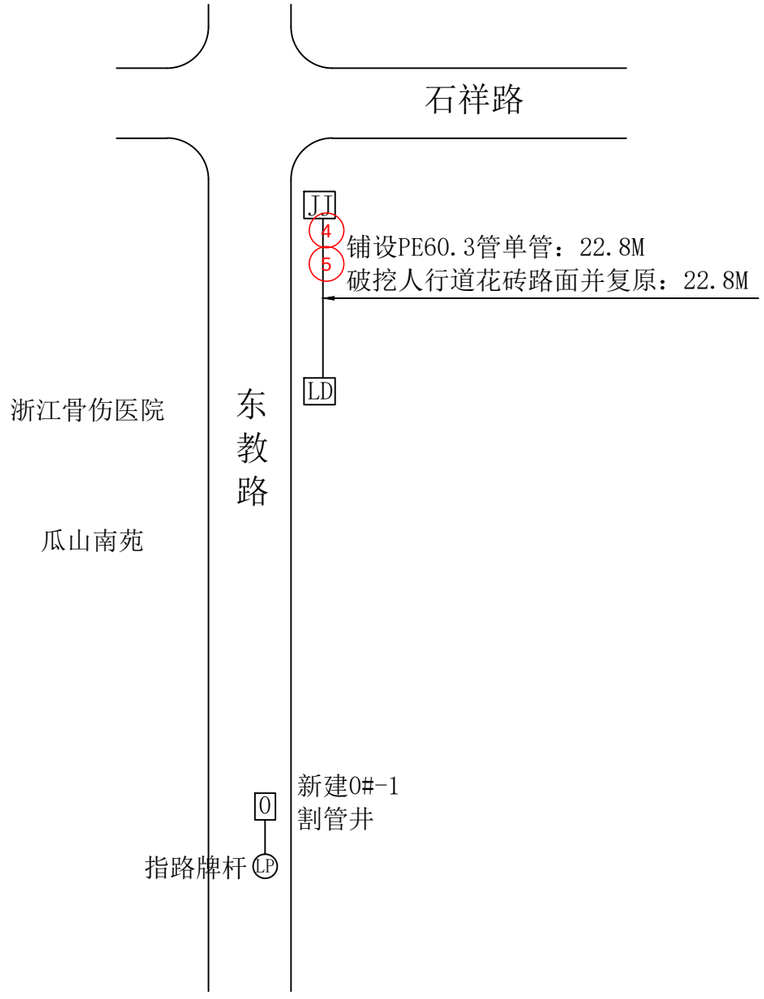

2023年拱墅交警大队违停抓拍项目
（康桥中队）KQWT010石祥路东教路南口管道竣工图

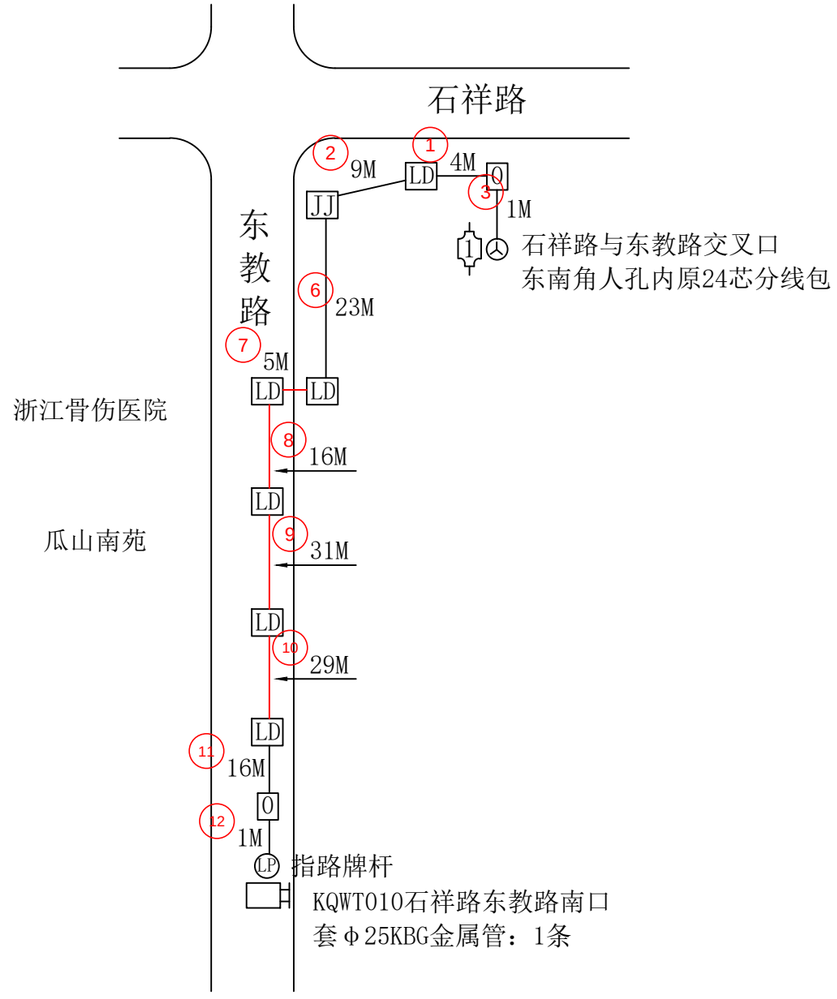

2023年拱墅交警大队违停抓拍项目
（康桥中队）KQWT010石祥路东教路南口平面路由图


工程量:

新建0号手孔：1套
铺设PE60.3管单管：22.8M
破挖人行道花砖路面并复原：22.8M
套Φ25KBG金属管：1条


说明：
①光缆进箱按5M计算，进光缆熔接包按10M计算；线缆至监控挂箱引上2M计算。
②图中加粗线表示穿第三方管线路灯井。

杭州顺泰安装工程有限公司		建设单位	华数传媒网络有限公司
设　计	严隆潮	项目名称	2023年拱墅交警大队违停抓拍项目（康桥中队）KQWT010石祥路东教路南口
审　核	许建萍	图　名	■ 管道竣工图　■ 平面路由图
施　工	严隆昌	日　期	
校　对	王巧芸	24-09-25	共 92 页　第 74 页


北

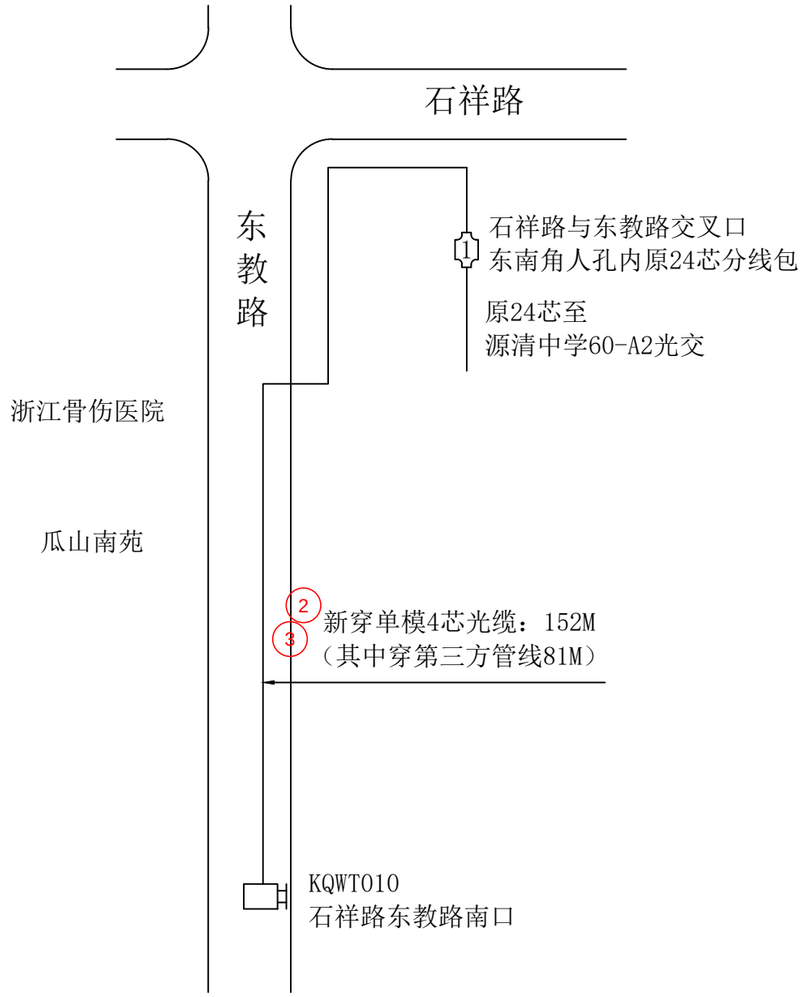

2023年拱墅交警大队违停抓拍项目
（康桥中队）KQWT010石祥路东教路南口光缆线路图

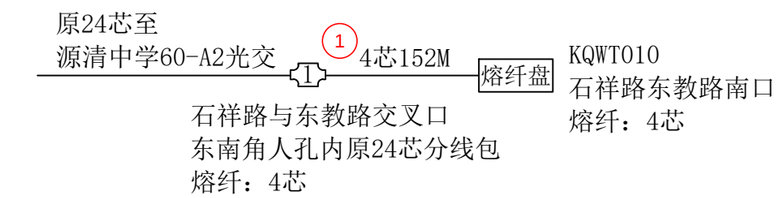

2023年拱墅交警大队违停抓拍项目
（康桥中队）KQWT010石祥路东教路南口光缆熔纤图

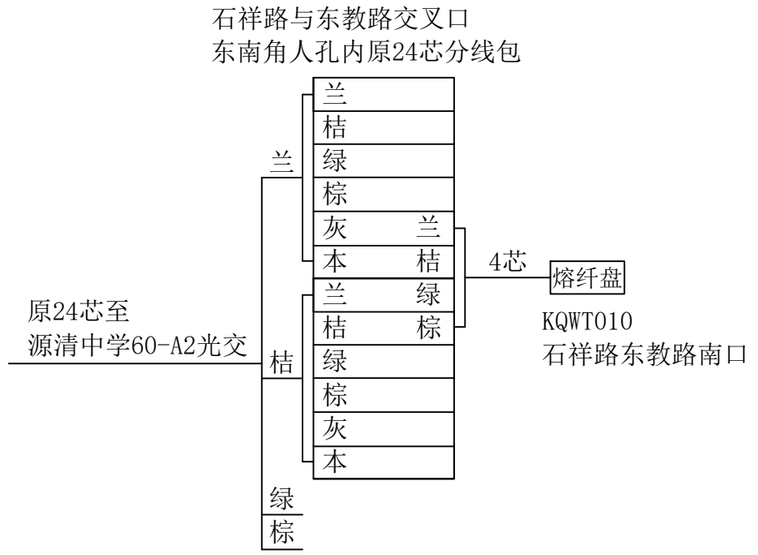


2023年拱墅交警大队违停抓拍项目
（康桥中队）KQWT010石祥路东教路南口光缆色谱图

工程量:


新穿单模4芯光缆：152M
（其中穿第三方管线81M）
熔接光纤12芯以下含12芯：8芯

杭州顺泰安装工程有限公司		建设单位	华数传媒网络有限公司
设　计	严隆潮	项目名称	2023年拱墅交警大队违停抓拍项目（康桥中队）KQWT010石祥路东教路南口
审　核	许建萍	图　名	■光缆线路图　■熔纤色谱图
施　工	严隆昌	日　期	
校　对	王乃芸	24-09-25	共 92 页　第 75 页


北

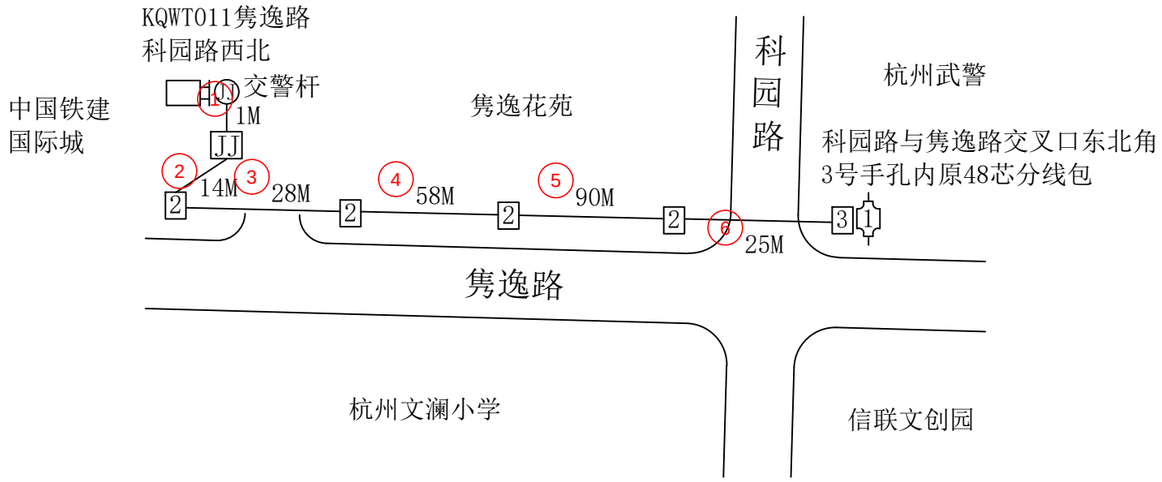


2023年拱墅交警大队违停抓拍项目
（康桥中队）KQWT011隽逸路科园路西北平面路由图

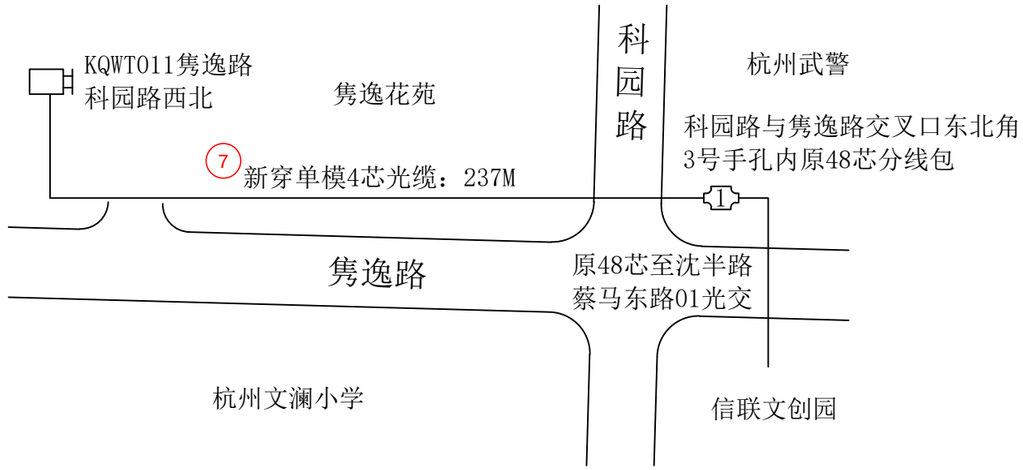

2023年拱墅交警大队违停抓拍项目
（康桥中队）KQWT011隽逸路科园路西北光缆线路图

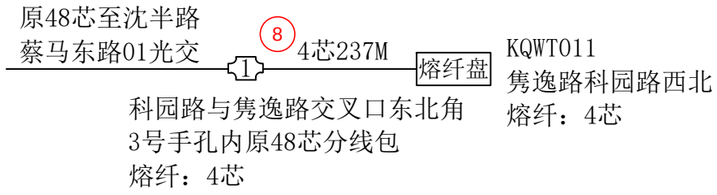

2023年拱墅交警大队违停抓拍项目
（康桥中队）KQWT011隽逸路科园路西北光缆熔纤图

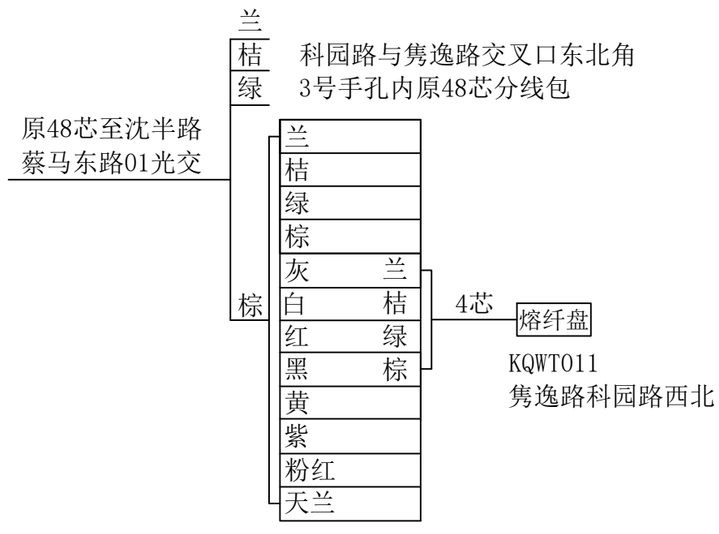

2023年拱墅交警大队违停抓拍项目
（康桥中队）KQWT011隽逸路科园路西北光缆色谱图


工程量：

新穿单模4芯光缆：237M
熔接光纤12芯以下含12芯：8芯

杭州顺泰安装工程有限公司		建设单位	华数传媒网络有限公司
设　计	严隆潮	项目名称	2023年拱墅交警大队违停抓拍项目（康桥中队）KQWT011隽逸路科园路西北
审　核	许建萍	图　名	■ 平面路由图 ■ 光缆线路图 ■ 熔纤色谱图
施　工	严隆昌	日　期	
校　对	王巧芸	24-09-25	共 92 页　　第 76 页

说明：
①线缆靠边自然弯曲，经过2号手孔按1M计算。
②光缆进箱按5M计算，进光缆熔接包按10M计算；
线缆至监控挂箱引上2M计算。


北

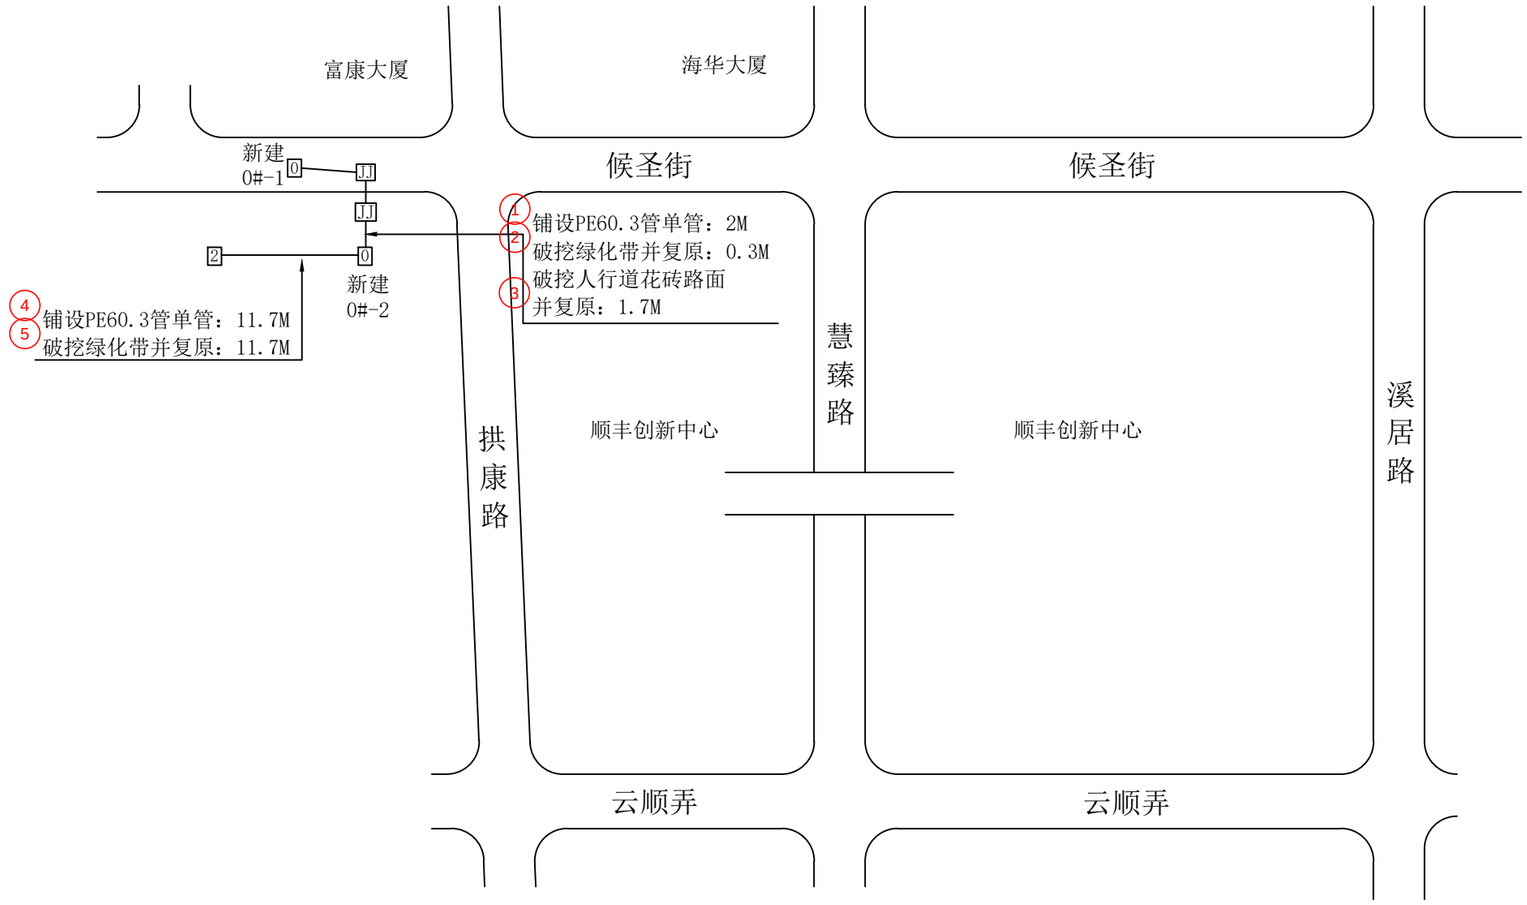

工程量:

新建0号手孔：2套
铺设PE60.3管单管：13.7M
破挖绿化带并复原：12M
破挖人行道花砖路面并复原：1.7M

杭州顺泰安装工程有限公司		建设单位	华数传媒网络有限公司
设　计	严隆潮	项目名称	2023年拱墅交警大队违停抓拍项目（康桥中队）KQWT014候圣街慧臻路南口，KQWT015溪居路候圣街南口，KQWT016平马巷拱馨弄东口，KQWT017候圣街拱康路东口
审　核	许建萍	图　名	■管道竣工图
施　工	钱江洪	日　期	
校　对	王乃芸	24-09-25	共 92 页　　第 77 页

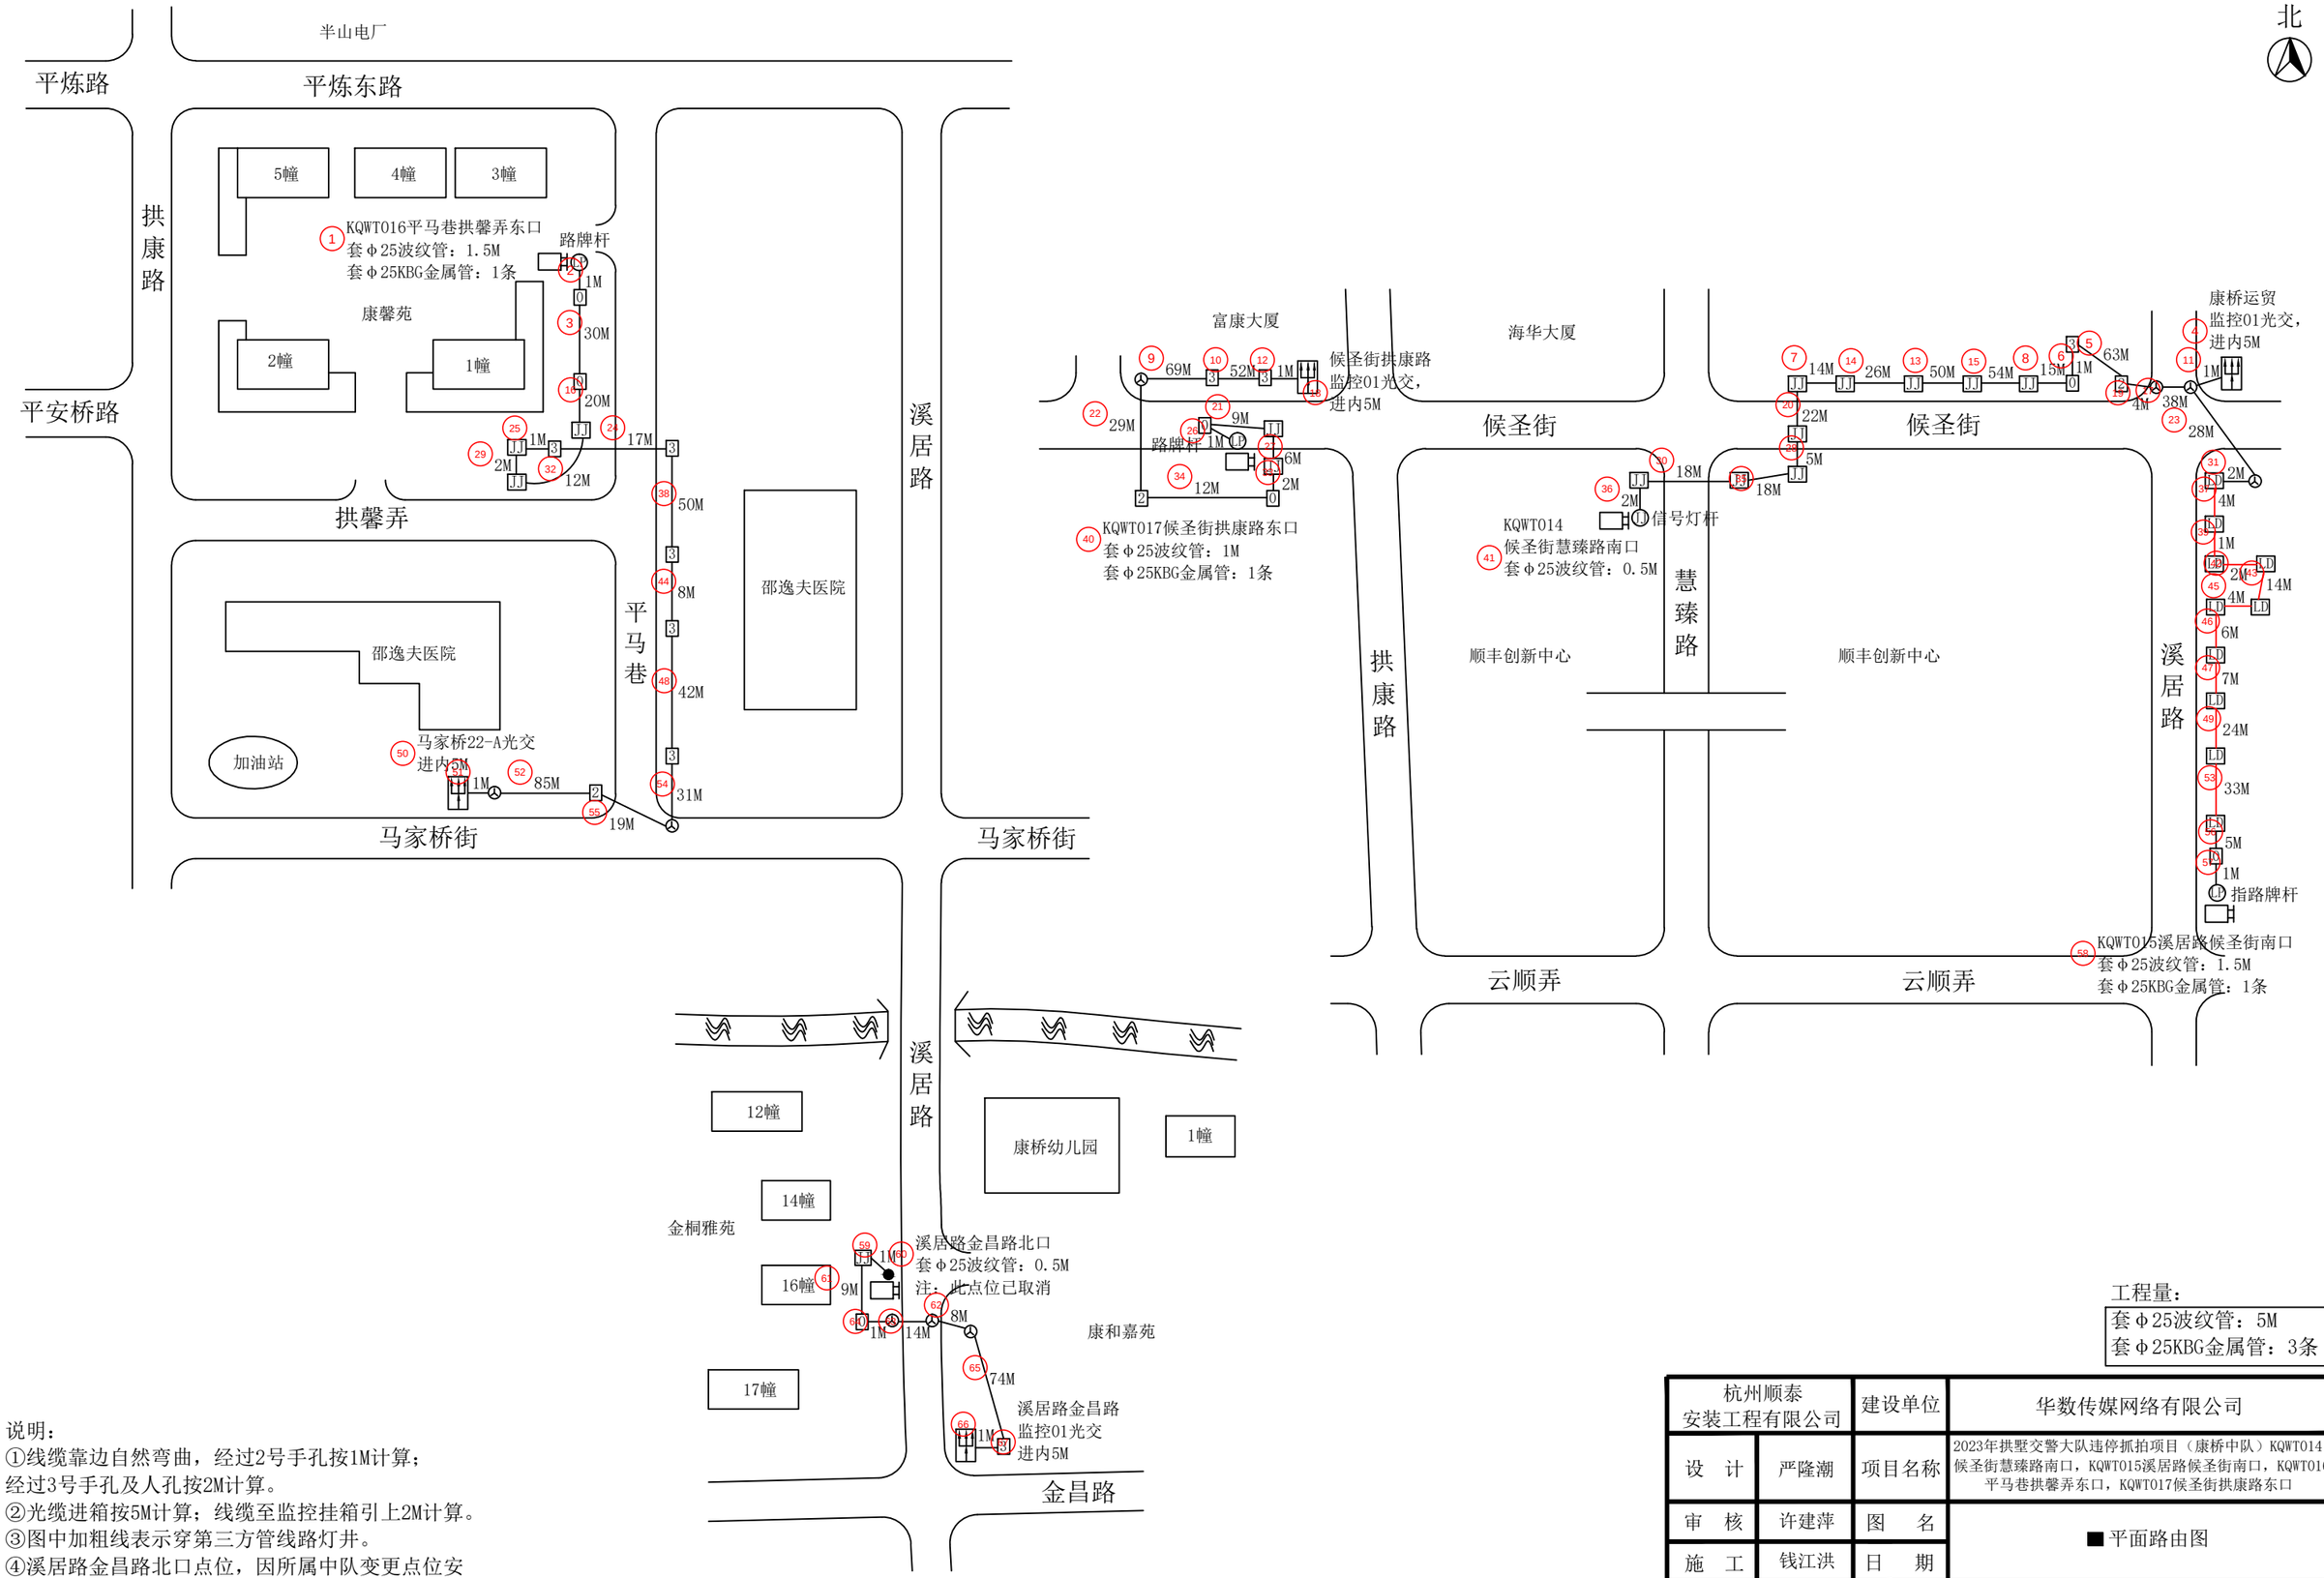


说明：
①线缆靠边自然弯曲，经过2号手孔按1M计算；
经过3号手孔及人孔按2M计算。
②光缆进箱按5M计算；线缆至监控挂箱引上2M计算。
③图中加粗线表示穿第三方管线路灯井。
④溪居路金昌路北口点位，因所属中队变更点位安装位置，现已取消。

工程量：

套Φ25波纹管：5M
套Φ25KBG金属管：3条

杭州顺泰安装工程有限公司		建设单位	华数传媒网络有限公司
设　计	严隆潮	项目名称	2023年拱墅交警大队违停抓拍项目（康桥中队）KQWT014候圣街慧臻路南口，KQWT015溪居路候圣街南口，KQWT016平马巷拱馨弄东口，KQWT017候圣街拱康路东口
审　核	许建萍	图　名	■平面路由图
施　工	钱江洪	日　期	
校　对	王巧芸	24-09-25	共 92 页　　第 78 页

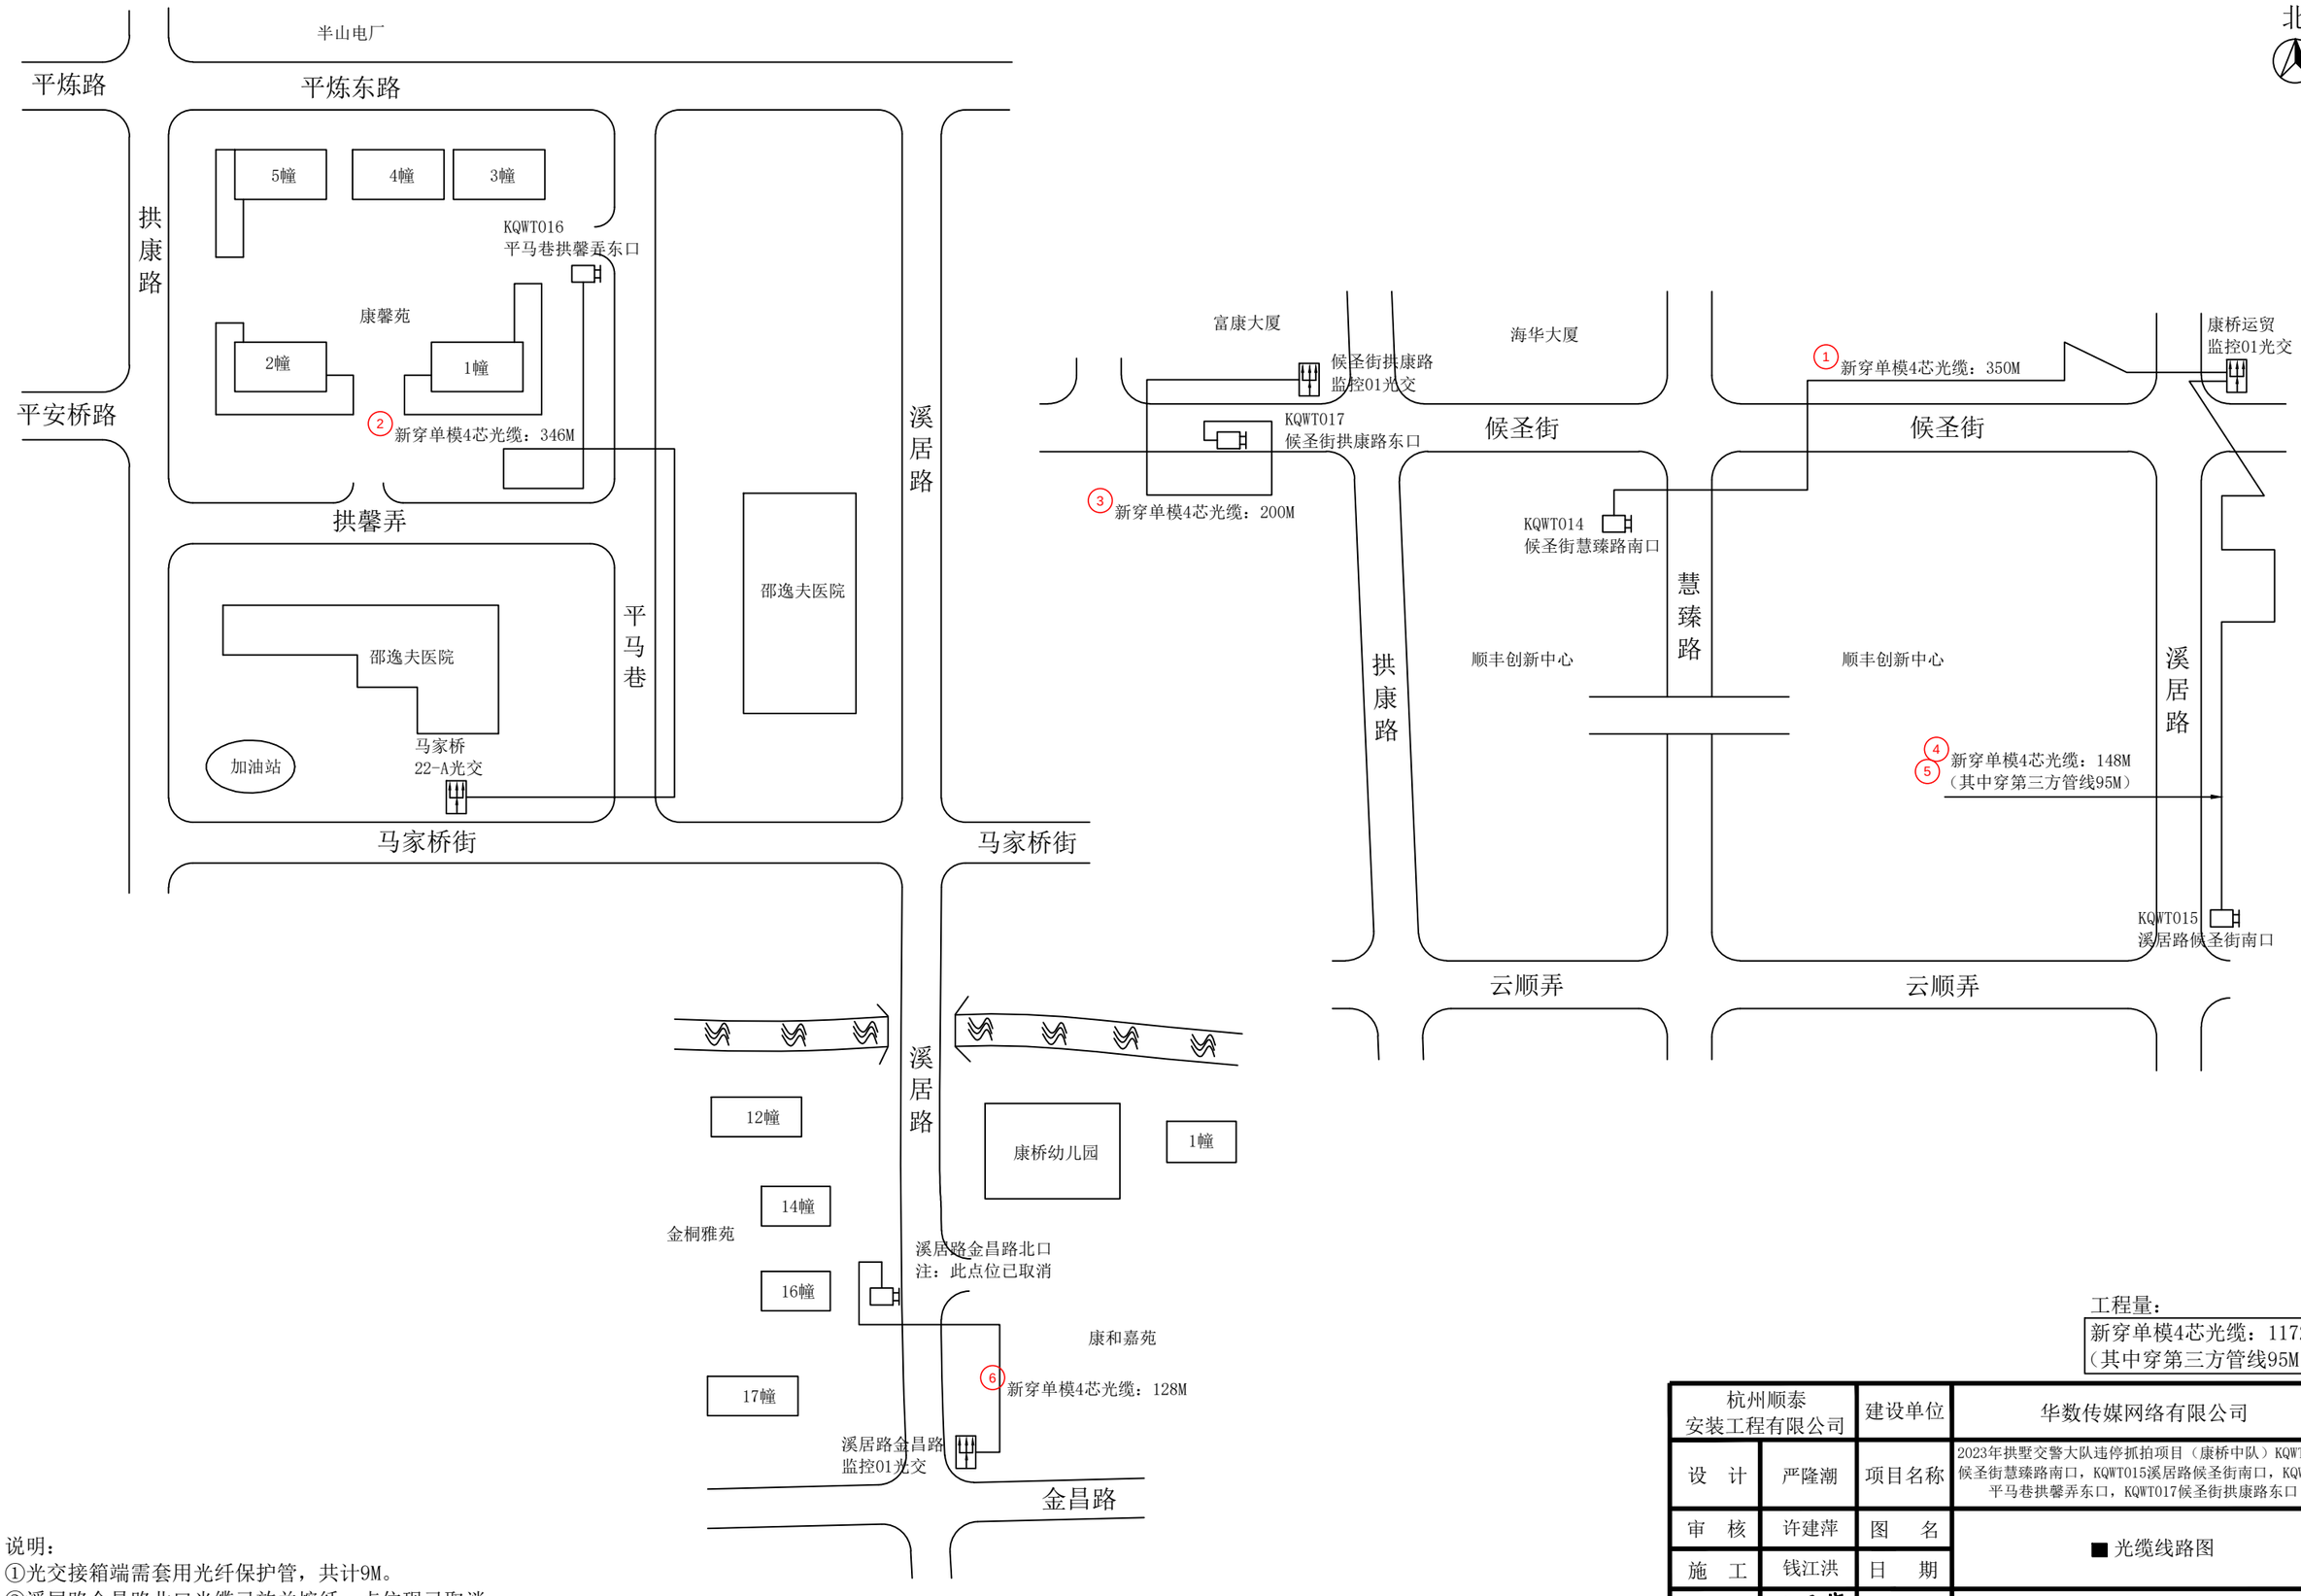


说明：
①光交接箱端需套用光纤保护管，共计9M。
②溪居路金昌路北口光缆已放并熔纤，点位现已取消。

工程量：
新穿单模4芯光缆：1172M
（其中穿第三方管线95M）

杭州顺泰安装工程有限公司		建设单位	华数传媒网络有限公司
设　计	严隆潮	项目名称	2023年拱墅交警大队违停抓拍项目（康桥中队）KQWT014候圣街慧臻路南口，KQWT015溪居路候圣街南口，KQWT016平马巷拱馨弄东口，KQWT017候圣街拱康路东口
审　核	许建萍	图　名	■ 光缆线路图
施　工	钱江洪	日　期	
校　对	王乃芸	24-09-25	共 92 页　　第 79 页


康桥运贸
监控01光交
熔纤：8芯

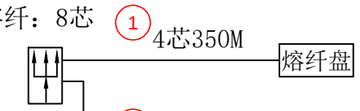

KQWT014
候圣街慧臻路南口
熔纤：4芯


KQWT015
溪居路候圣街南口
熔纤：4芯

马家桥
22-A光交
熔纤：4芯

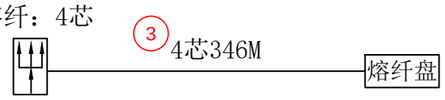


KQWT016
平马巷拱馨弄东口
熔纤：4芯

候圣街拱康路
监控01光交
熔纤：4芯

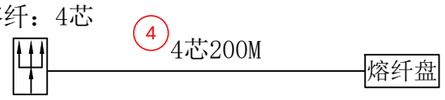

KQWT017
候圣街拱康路东口
熔纤：4芯


溪居路金昌路
监控01光交
熔纤：4芯

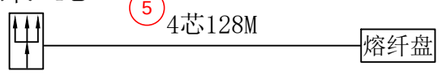

溪居路金昌路北口
熔纤：4芯
注：此点位已取消

2023年拱墅交警大队违停抓拍项目（康桥中队）KQWT014
候圣街慧臻路南口，KQWT015溪居路候圣街南口，KQWT016
平马巷拱馨弄东口，KQWT017候圣街拱康路东口光缆熔纤图


康桥运贸
监控01光交

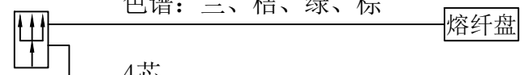

KQWT014
候圣街慧臻路南口


KQWT015
溪居路候圣街南口

马家桥
22-A光交

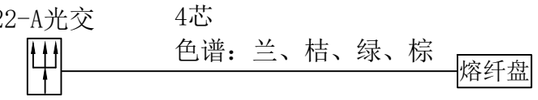


KQWT016
平马巷拱馨弄东口

候圣街拱康路
监控01光交

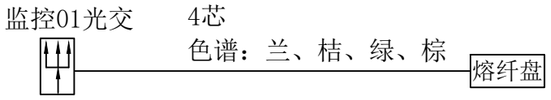

KQWT017
候圣街拱康路东口

溪居路金昌路
监控01光交

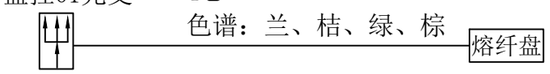

溪居路金昌路北口
注：此点位已取消

2023年拱墅交警大队违停抓拍项目（康桥中队）KQWT014
候圣街慧臻路南口，KQWT015溪居路候圣街南口，KQWT016
平马巷拱馨弄东口，KQWT017候圣街拱康路东口光缆色谱图

工程量：
熔接光纤12芯以下含12芯：40芯

杭州顺泰安装工程有限公司		建设单位	华数传媒网络有限公司
设　计	严隆潮	项目名称	2023年拱墅交警大队违停抓拍项目（康桥中队）KQWT014 候圣街慧臻路南口，KQWT015溪居路候圣街南口，KQWT016 平马巷拱馨弄东口，KQWT017候圣街拱康路东口
审　核	许建萍	图　名	■光缆熔纤图　■光缆色谱图
施　工	蔡 宇	日　期	
校　对	王乃芸	24-09-25	共 92 页　第 80 页

北

浙江省杭州
第十四中学
康桥校区

龙腾街　龙腾街

里扬路

清正源和

浙江省
杭州第十四
中学附属学校

丽水北路

后浜街　后浜街

宣杭铁路　宣杭铁路

郁世门街　郁世门街　郁世门街

下塘路

康锦苑

西杨直街

宸文苑

丽水北路

大家运河之星

顾扬路

博翠府

皇蒋路

路牌杆

1 铺设PE60.3管单管：5.5M
2 破挖人行道花砖路面并复原：5.5M

新建
0#-1

康晓人家

拱

康路

安潭街　安潭街　安潭街

康泽苑

西杨直街

康盛苑

丽水北路

文渊小学
（新城校区）

顾扬路

尚合府

3 铺设PE60.3管单管：2.3M
4 破挖绿化带并复原：2.3M

皇蒋路

和颂春风

5 铺设PE60.3管单管：2.4M
6 破挖人行道花砖路面并复原：2.4M

新建
0#-2

蒋家桥街　蒋家桥街　蒋家桥街

花映里

顾扬路

运晓花望府

皇蒋路

蒋扬弄

7 铺设PE60.3管单管：0.8M
8 破挖人行道花砖路面并复原：0.8M


交警杆

康桥路

工程量：

新建0号手孔：2套
铺设PE60.3管单管：11M
破挖绿化带并复原：2.3M
破挖人行道花砖路面并复原：8.7M

杭州顺泰安装工程有限公司		建设单位	华数传媒网络有限公司
设　计	严隆潮	项目名称	2023年拱墅交警大队违停抓拍项目（康桥中队）KQWT018下塘路安潭街北口，KQWT019里扬路龙腾街北口，KQWT020郁世门街皇蒋路南口，KQWT021顾扬路蒋家桥街北口
审　核	许建萍	图　名	■管道竣工图
施　工	钱江洪	日　期	
校　对	王乃芸	24-09-25	共 92 页　　第 81 页

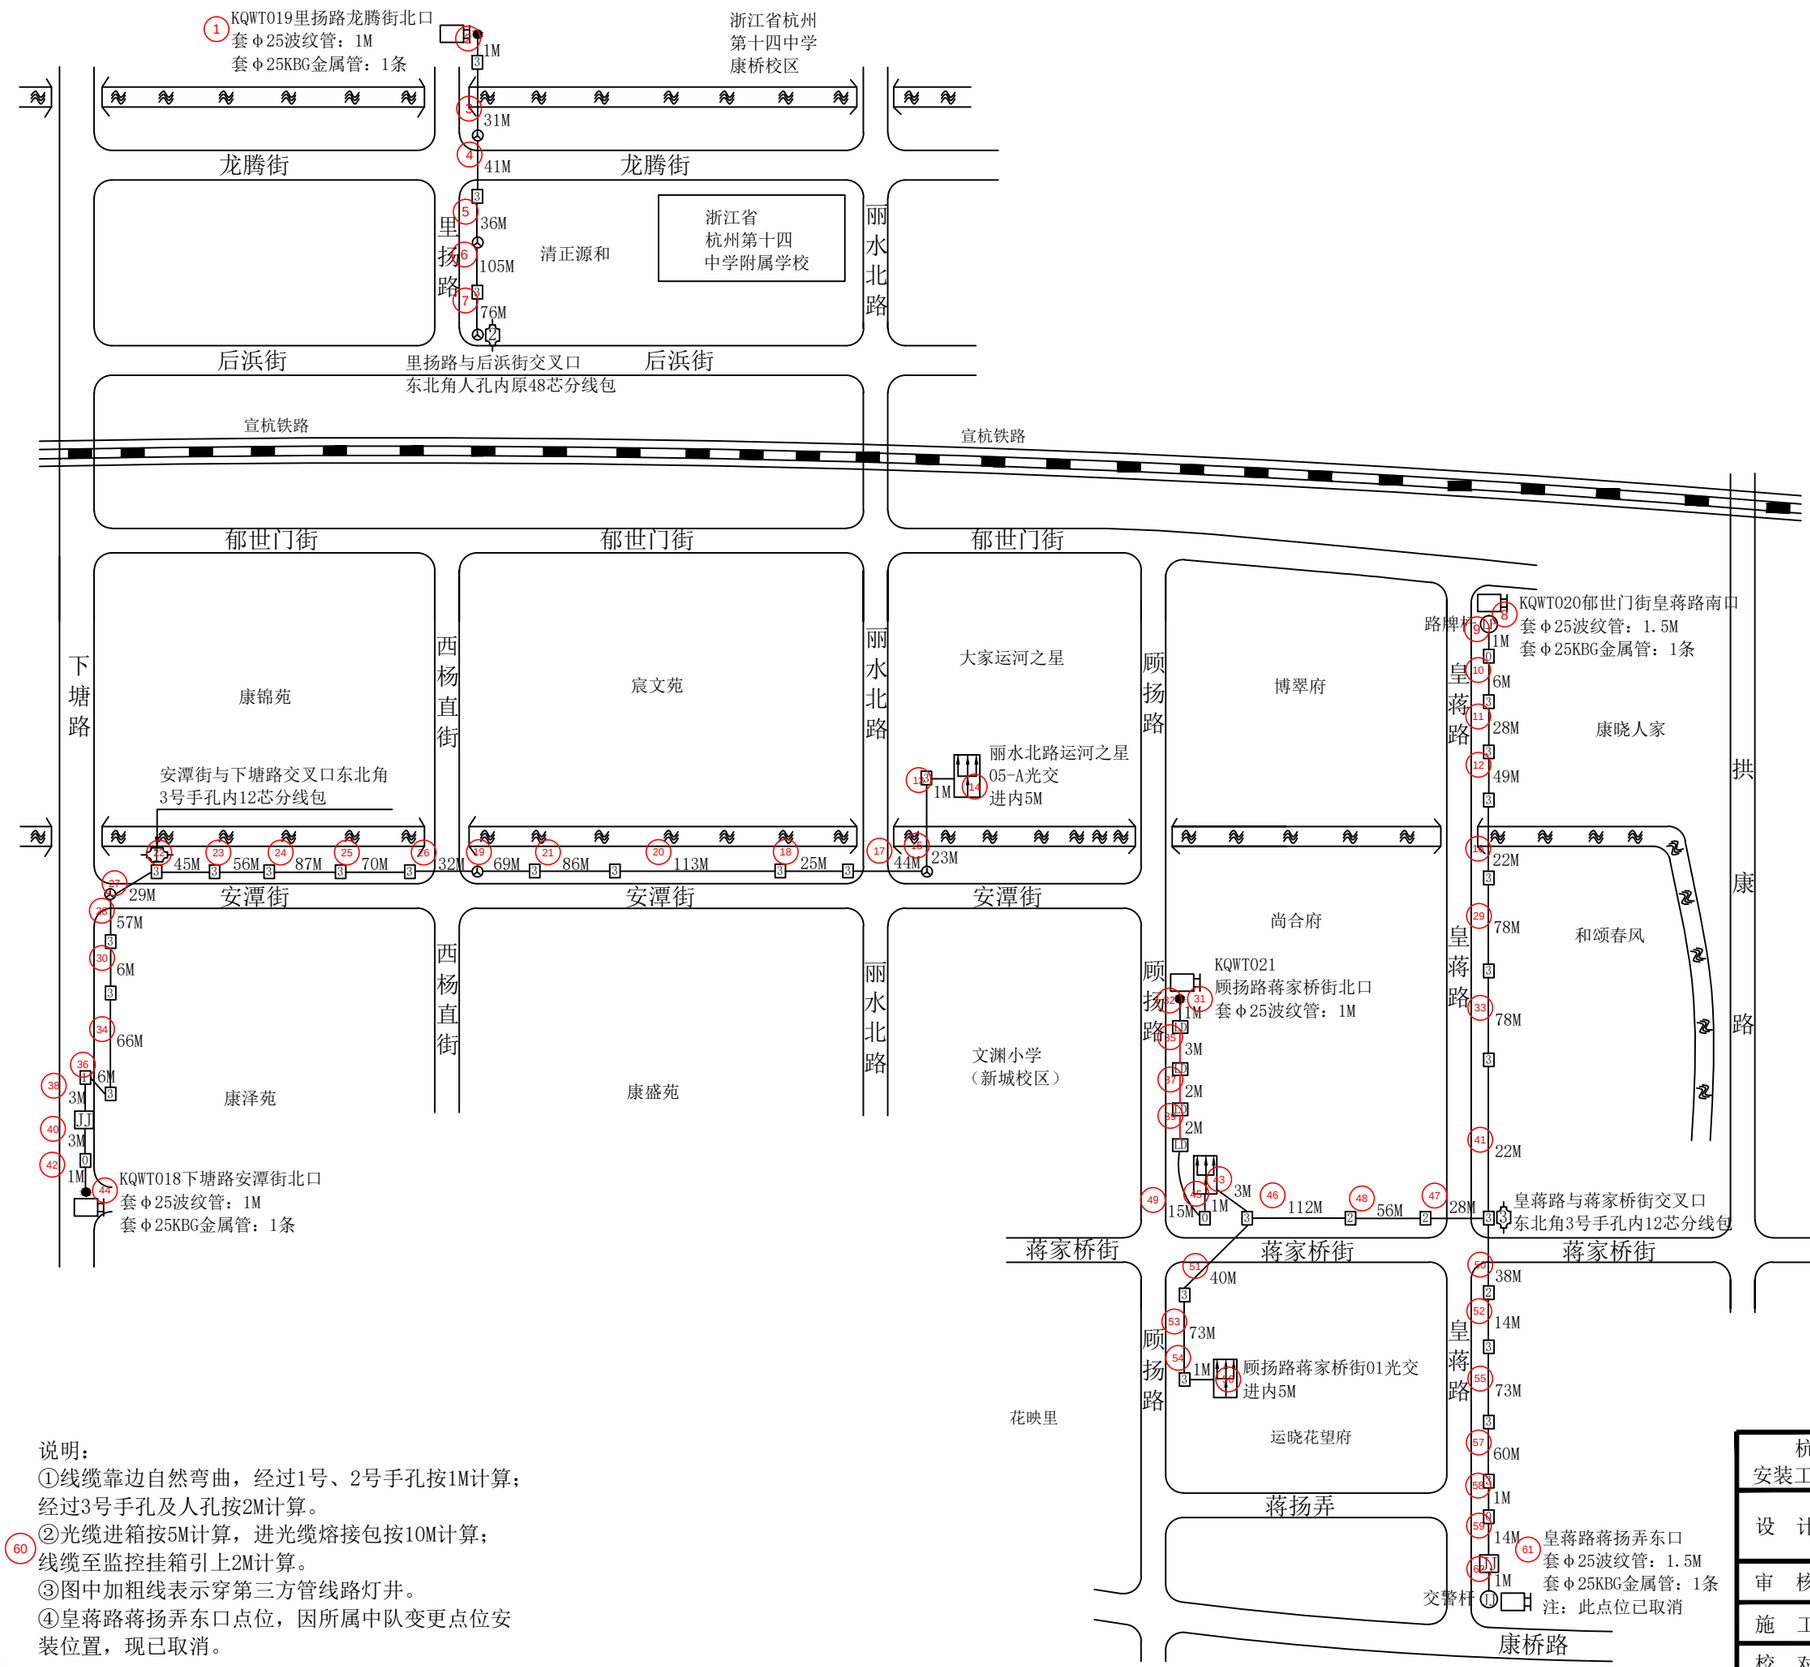

说明：
①线缆靠边自然弯曲，经过1号、2号手孔按1M计算；
经过3号手孔及人孔按2M计算。
②光缆进箱按5M计算，进光缆熔接包按10M计算；
60 线缆至监控挂箱引上2M计算。
③图中加粗线表示穿第三方管线路灯井。
④皇蒋路蒋扬弄东口点位，因所属中队变更点位安装位置，现已取消。

工程量：

套φ25波纹管：	6M
套φ25KBG金属管：	4条

杭州顺泰安装工程有限公司		建设单位	华数传媒网络有限公司
设　计	严隆潮	项目名称	2023年拱墅交警大队违停抓拍项目（康桥中队）KQWT018下塘路安潭街北口，KQWT019里扬路龙腾街北口，KQWT020郁世门街皇蒋路南口，KQWT021顾扬路蒋家桥街北口
审　核	许建萍	图　名	■平面路由图
施　工	钱江洪	日　期	
校　对	王乃芸	24-09-25	共 92 页　　第 82 页

北

KQWT019
里扬路龙腾街北口

浙江省杭州
第十四中学
康桥校区

龙腾街　龙腾街

里扬路

丽水北路

① 新穿单模4芯
光缆：317M

清正源和

浙江省
杭州第十四
中学附属学校

② 里扬路与后浜街交叉口
东北角人孔内原48芯分线包

后浜街　后浜街

原48芯至丽水北路
运河之星05-A光交

宣杭铁路　宣杭铁路

郁世门街　郁世门街　郁世门街

下塘路

康锦苑

西杨直街

宸文苑

丽水北路

大家运河之星

顾扬路

博翠府

皇蒋路

KQWT020
郁世门街皇蒋路南口

康晓人家

拱康路

安潭街与下塘路交叉口东北角
3号手孔内12芯分线包

② 新穿单模12芯光缆：688M

丽水北路运河
之星05-A光交

安潭街　安潭街　安潭街

尚合府

和颂春风

③ 新穿单模4芯
光缆：197M

西杨直街

丽水北路

顾扬路

皇蒋路

KQWT021
顾扬路蒋家桥街北口

④ 新穿单模4芯
光缆：313M

文渊小学
（新城校区）

⑤ ⑥ 新穿单模4芯光缆：159M
（其中穿第三方管线7M）

康泽苑

康盛苑

⑦ 新穿单模12芯
光缆：333M

皇蒋路与蒋家桥街交叉口
东北角3号手孔内12芯分线包

KQWT018
下塘路安潭街北口

蒋家桥街　蒋家桥街　蒋家桥街

顾扬路

皇蒋路

顾扬路蒋家
桥街01光交

⑧ 新穿单模4芯
光缆：225M

花映里

运晓花望府

蒋扬弄

皇蒋路蒋扬弄东口
注：此点位已取消


康桥路

工程量：


新穿单模4芯光缆：1211M
（其中穿第三方管线7M）
新穿单模12芯光缆：1021M

说明：
①光交接箱端需套用光纤保护管，共计5M。
②皇蒋路蒋扬弄东口光缆已放并熔纤，点位现已取消。

杭州顺泰安装工程有限公司		建设单位	华数传媒网络有限公司
设　计	严隆潮	项目名称	2023年拱墅交警大队违停抓拍项目（康桥中队）KQWT018下塘路安潭街北口，KQWT019里扬路龙腾街北口，KQWT020郁世门街皇蒋路南口，KQWT021顾扬路蒋家桥街北口
审　核	许建萍	图　名	■ 光缆线路图
施　工	钱江洪	日　期	
校　对	王巧芸	24-09-25	共 92 页　　第 83 页

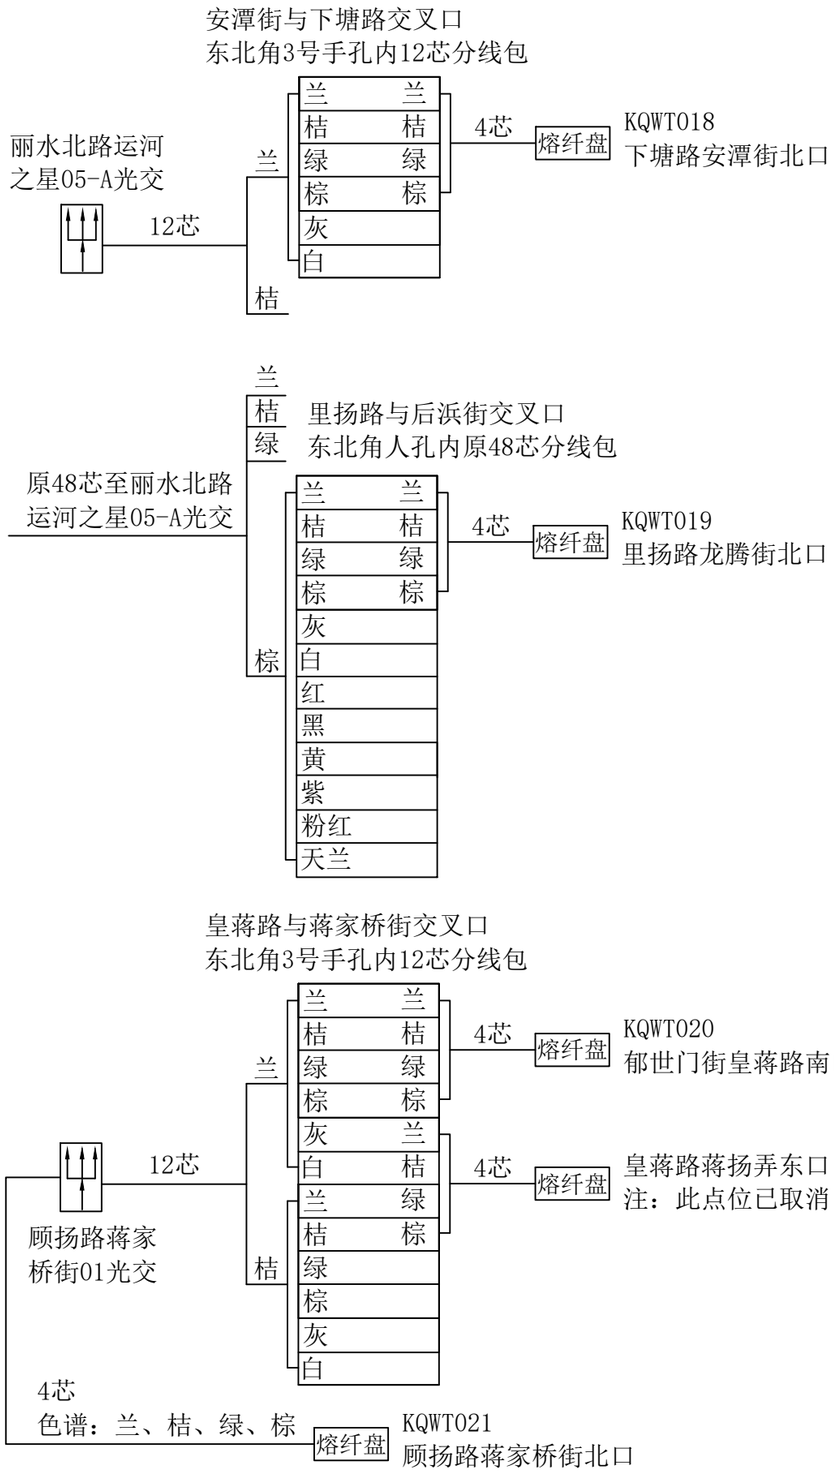

2023年拱墅交警大队违停抓拍项目（康桥中队）
KQWT018下塘路安潭街北口，KQWT019里扬路龙腾街北口，
KQWT020郁世门街皇蒋路南口，KQWT021顾扬路蒋家桥街北口光缆色谱图

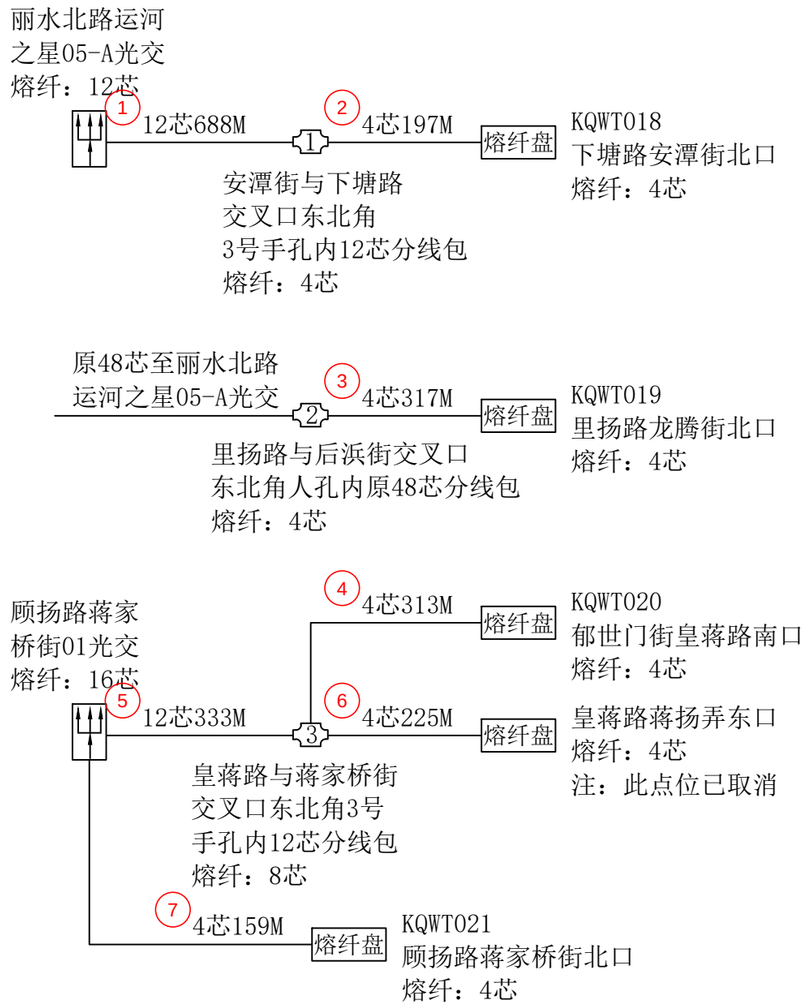


2023年拱墅交警大队违停抓拍项目（康桥中队）
KQWT018下塘路安潭街北口，KQWT019里扬路龙腾街北口，
KQWT020郁世门街皇蒋路南口，KQWT021顾扬路蒋家桥街北口光缆熔纤图

工程量:
熔接光纤12芯以下含12芯：64芯

杭州顺泰安装工程有限公司		建设单位	华数传媒网络有限公司
设　计	严隆潮	项目名称	2023年拱墅交警大队违停抓拍项目（康桥中队）KQWT018下塘路安潭街北口，KQWT019里扬路龙腾街北口，KQWT020郁世门街皇蒋路南口，KQWT021顾扬路蒋家桥街北口
审　核	许建萍	图　名	■光缆熔纤图　■光缆色谱图
施　工	蔡　宇	日　期	
校　对	王巧芸	24-09-25	共 92 页　第 84 页


北

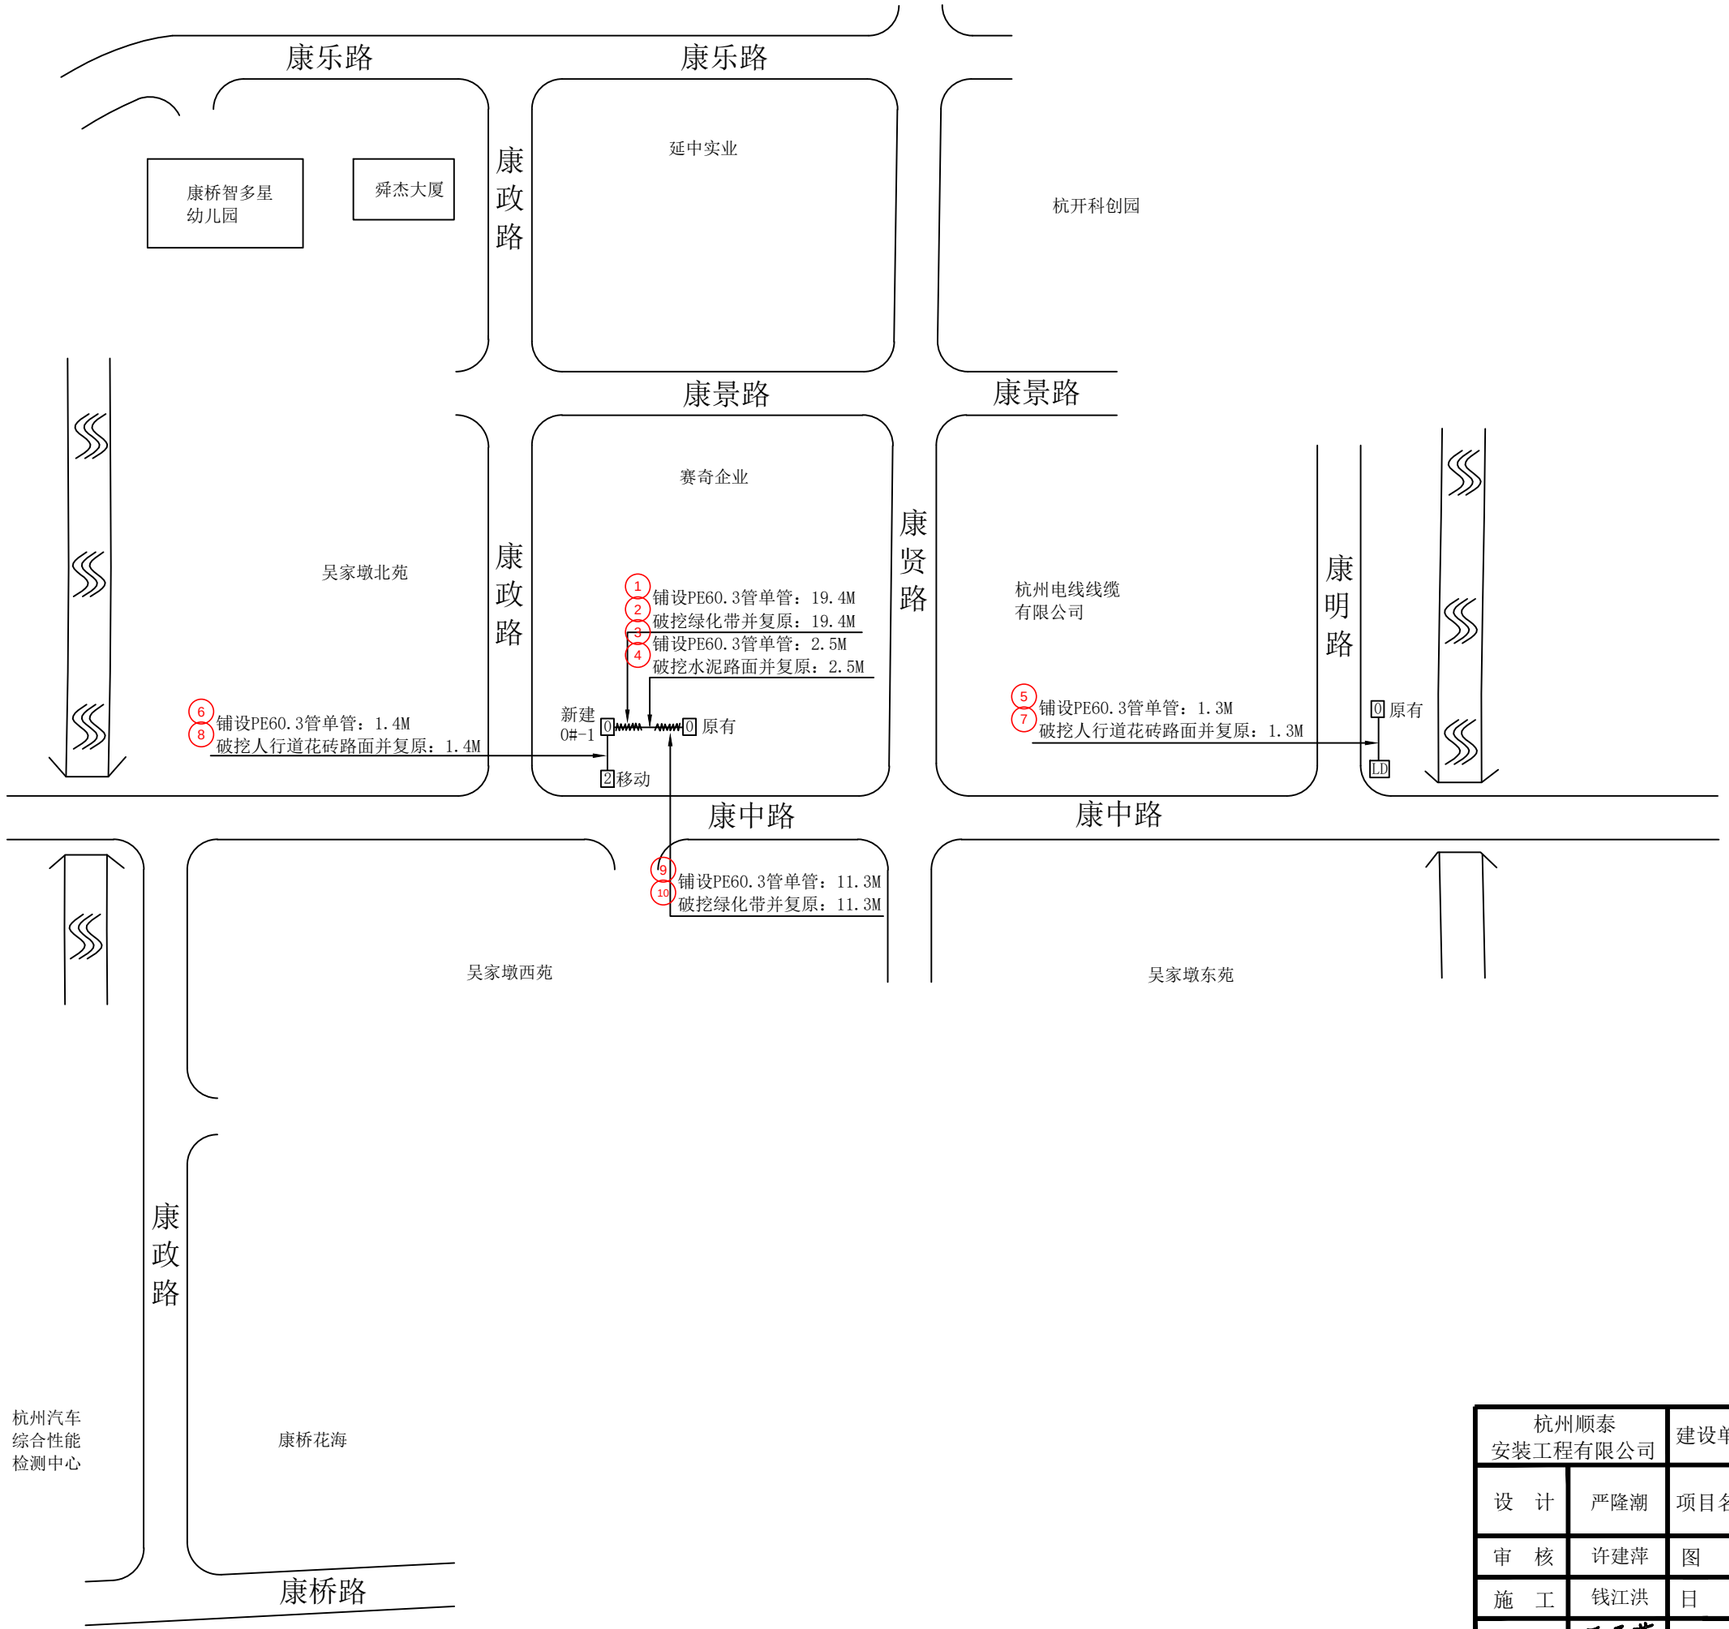

工程量:

新建0号手孔：1套
铺设PE60.3管单管：35.9M
破挖绿化带并复原：30.7M
破挖人行道花砖路面并复原：2.7M
破挖水泥路面并复原：2.5M

杭州顺泰安装工程有限公司		建设单位	华数传媒网络有限公司
设　计	严隆潮	项目名称	2023年拱墅交警大队违停抓拍项目（康桥中队） KQWT022康中路康政路东口， KQWT024康中路康明路北口
审　核	许建萍	图　名	■管道竣工图
施　工	钱江洪	日　期	
校　对	王巧芸	24-09-25	共 92 页　　第 85 页

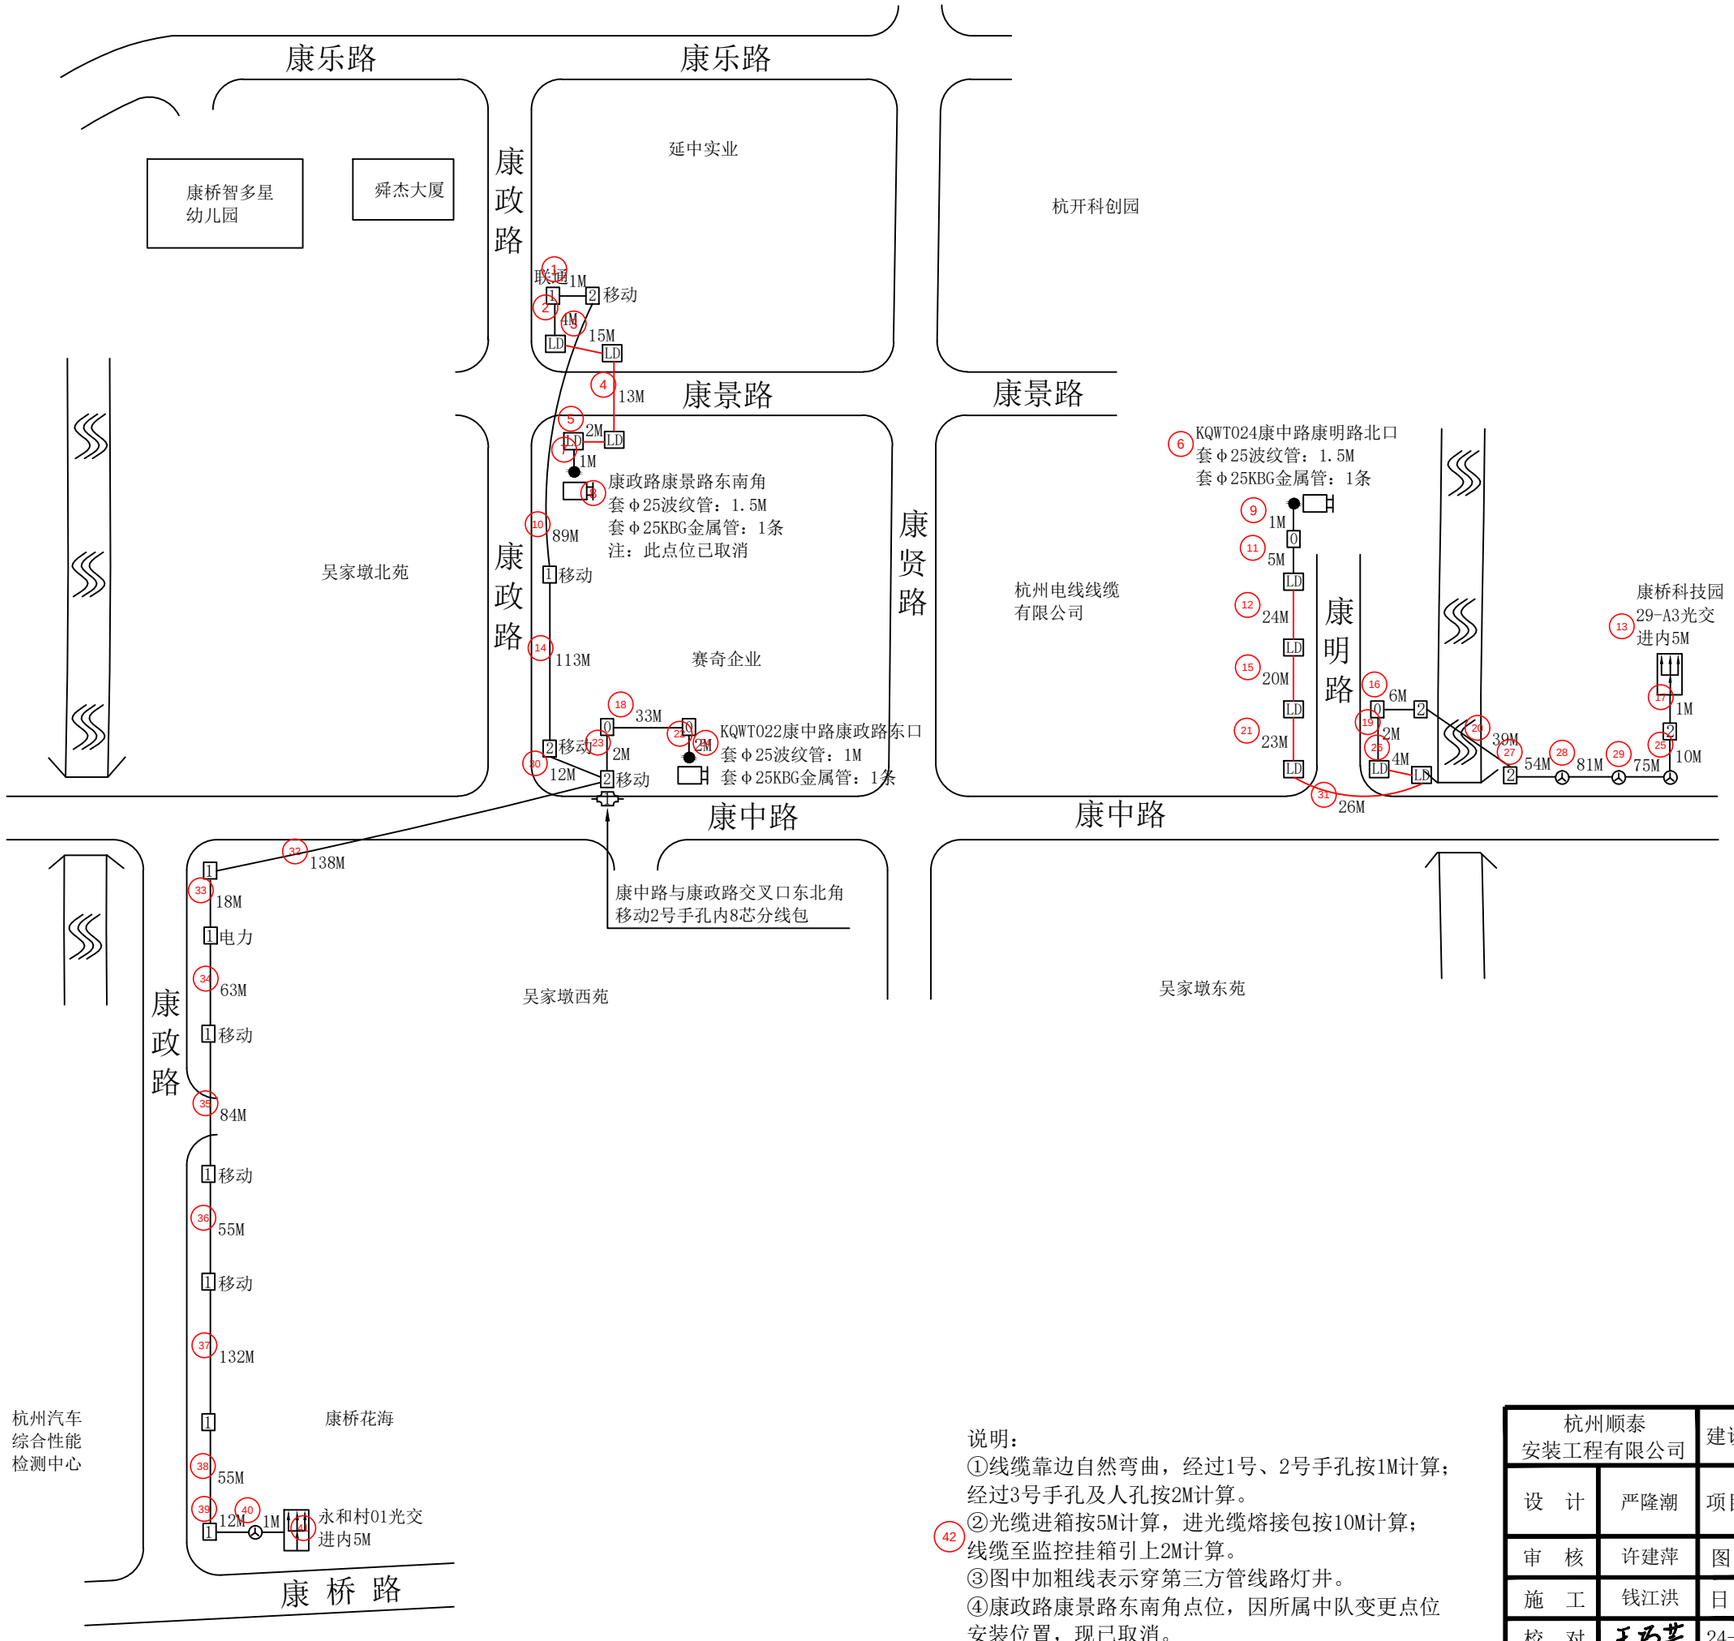

工程量：

套Φ25波纹管：4M
套Φ25KBG金属管：3条

说明：

①线缆靠边自然弯曲，经过1号、2号手孔按1M计算；经过3号手孔及人孔按2M计算。


②光缆进箱按5M计算，进光缆熔接包按10M计算；线缆至监控挂箱引上2M计算。

③图中加粗线表示穿第三方管线路灯井。


④康政路康景路东南角点位，因所属中队变更点位安装位置，现已取消。

杭州顺泰安装工程有限公司		建设单位	华数传媒网络有限公司
设　计	严隆潮	项目名称	2023年拱墅交警大队违停抓拍项目（康桥中队） KQWT022康中路康政路东口， KQWT024康中路康明路北口
审　核	许建萍	图　名	■平面路由图
施　工	钱江洪	日　期	
校　对	王巧芸	24-09-25	共 92 页　　第 86 页


北

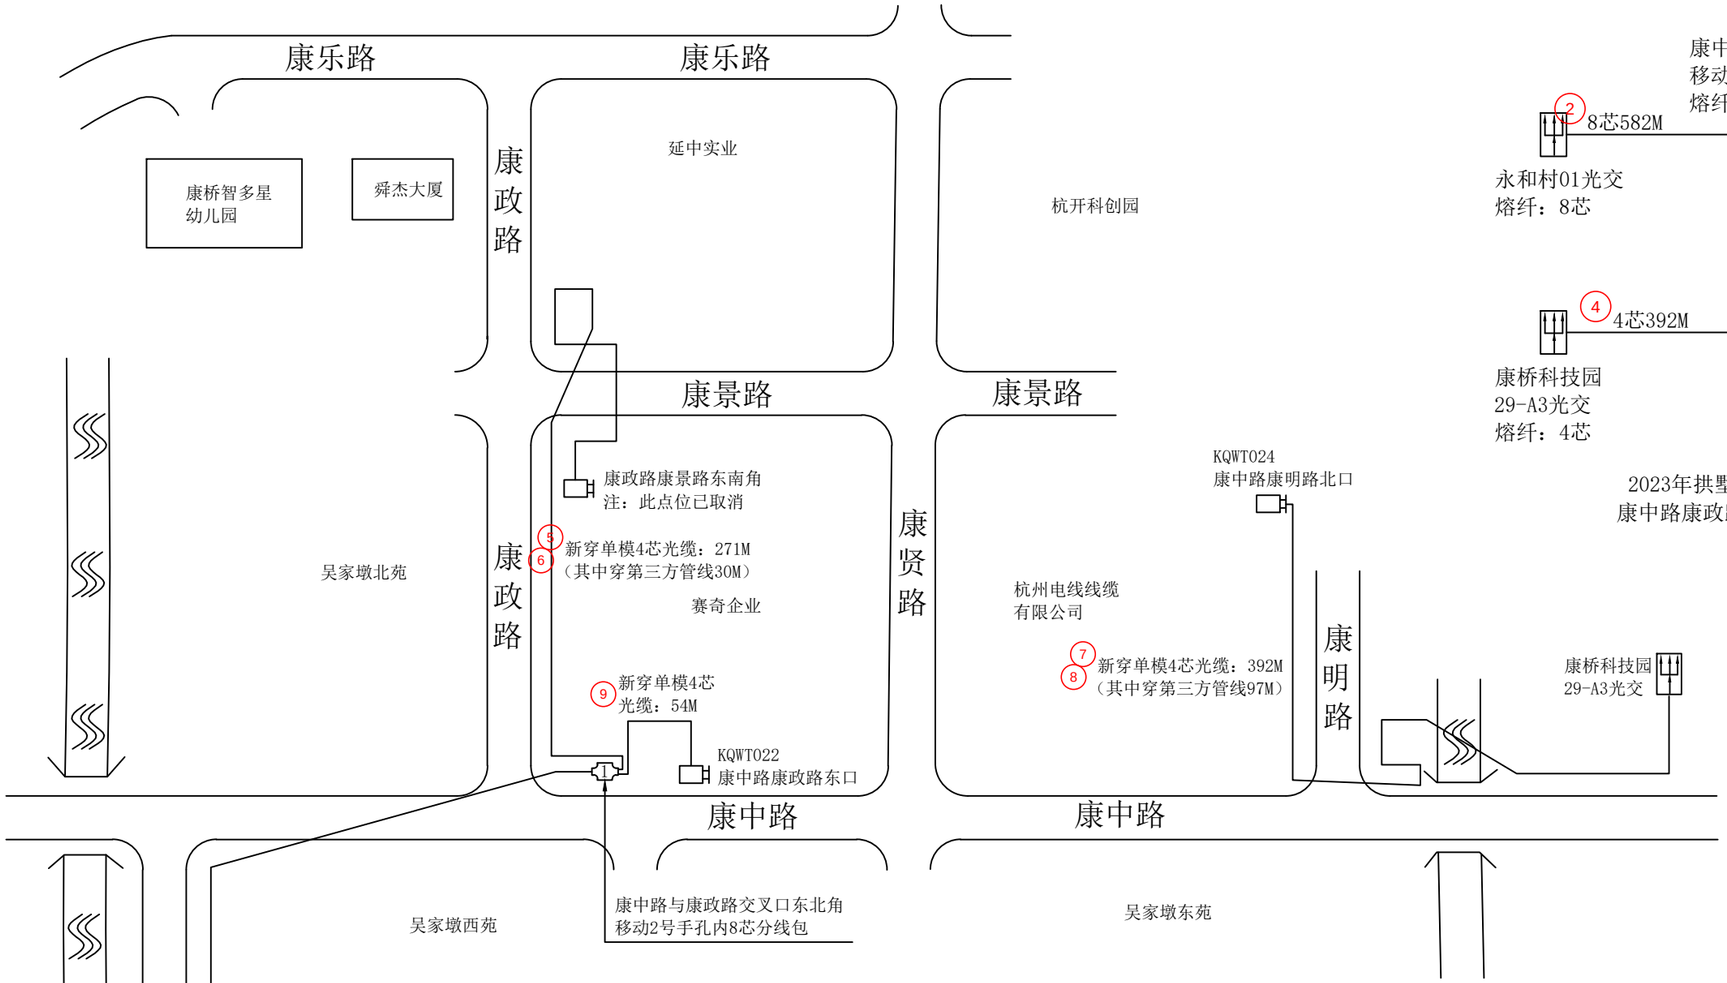


2023年拱墅交警大队违停抓拍项目（康桥中队）KQWT022
康中路康政路东口，KQWT024康中路康明路北口光缆线路图

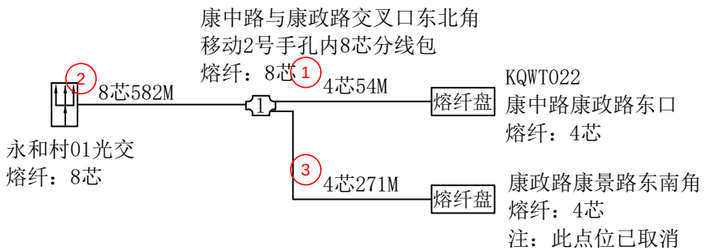

2023年拱墅交警大队违停抓拍项目（康桥中队）KQWT022
康中路康政路东口，KQWT024康中路康明路北口光缆熔纤图

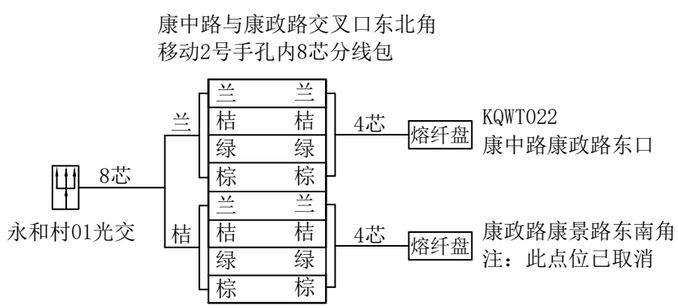

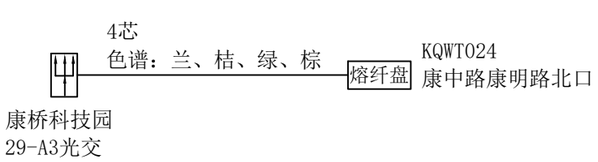

2023年拱墅交警大队违停抓拍项目（康桥中队）KQWT022
康中路康政路东口，KQWT024康中路康明路北口光缆色谱图


工程量：

新穿单模4芯光缆：717M
（其中穿第三方管线127M）
新穿单模8芯光缆：582M
熔接光纤12芯以下含12芯：32芯


说明：
①光交接箱端需套用光纤保护管，共计5M。
②康政路康景路东南角光缆已放并熔纤，点位现已取消。

杭州顺泰安装工程有限公司		建设单位	华数传媒网络有限公司
设　计	严隆潮	项目名称	2023年拱墅交警大队违停抓拍项目（康桥中队）KQWT022康中路康政路东口，KQWT024康中路康明路北口
审　核	许建萍	图　名	■光缆线路图　■熔纤色谱图
施　工	钱江洪	日　期	
校　对	王巧芸	24-09-25	共 92 页　第 87 页


北

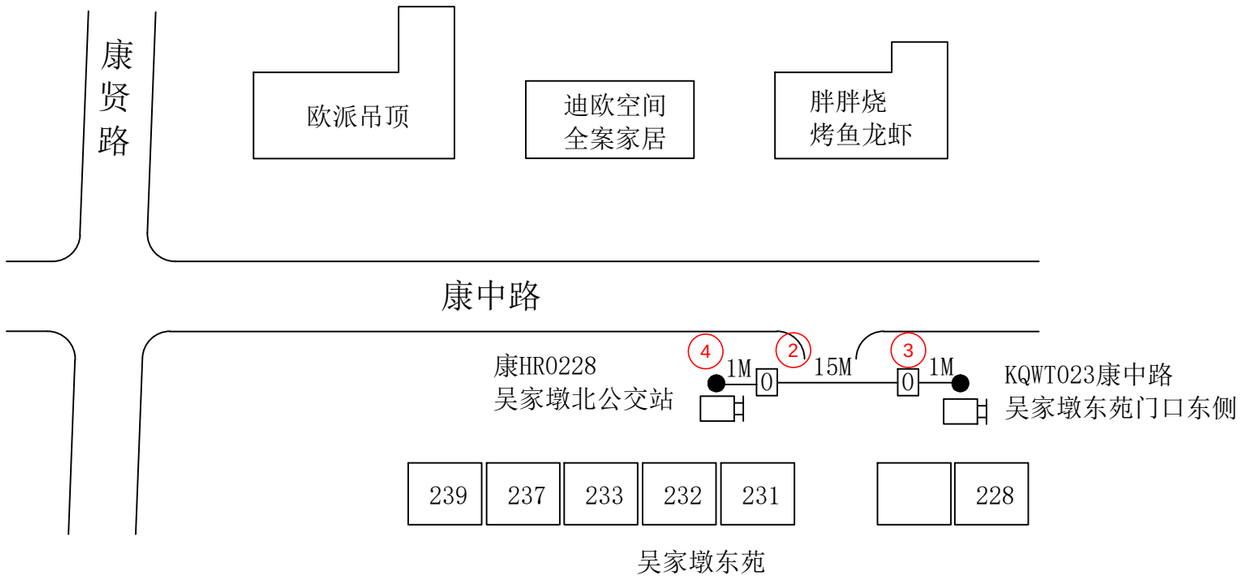


2023年拱墅交警大队违停抓拍项目（康桥中队）
KQWT023康中路吴家墩东苑门口东侧平面路由图

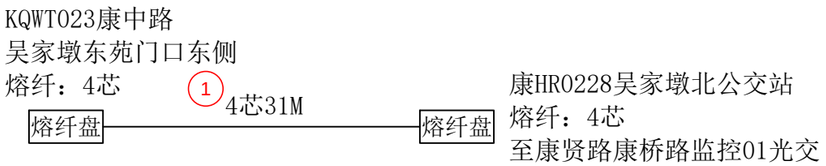

2023年拱墅交警大队违停抓拍项目（康桥中队）
KQWT023康中路吴家墩东苑门口东侧光缆熔纤图

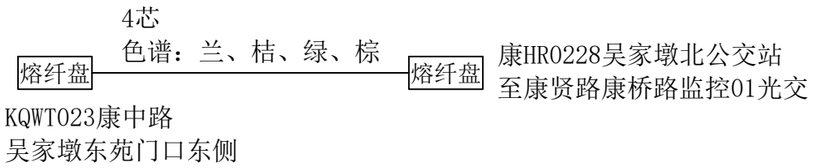

2023年拱墅交警大队违停抓拍项目（康桥中队）
KQWT023康中路吴家墩东苑门口东侧光缆色谱图

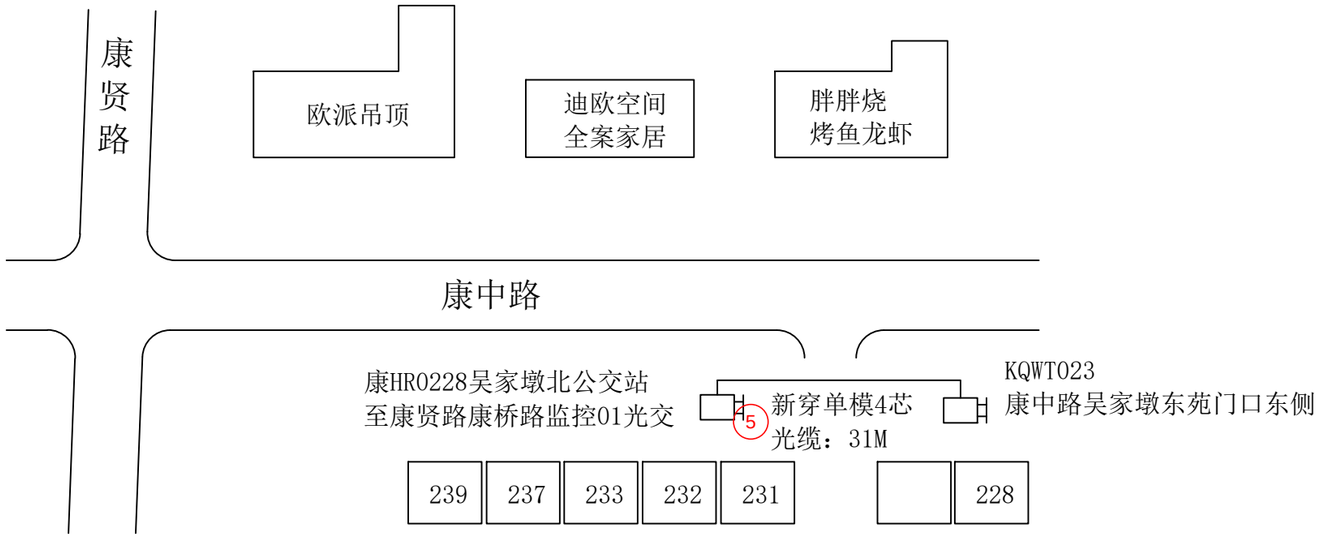

2023年拱墅交警大队违停抓拍项目（康桥中队）
KQWT023康中路吴家墩东苑门口东侧光缆线路图


工程量：

新穿单模4芯光缆：31M
熔接光纤12芯以下含12芯：8芯


杭州顺泰安装工程有限公司		建设单位	华数传媒网络有限公司
设　计	严隆潮	项目名称	2023年拱墅交警大队违停抓拍项目（康桥中队）KQWT023康中路吴家墩东苑门口东侧
审　核	许建萍	图　名	■平面路由图 ■光缆线路图 ■熔纤色谱图
施　工	钱江洪	日　期	
校　对	王巧芸	24-09-25	共 92 页　第 88 页

说明：光缆进箱按5M计算，线缆至监控挂箱引上2M计算。


北

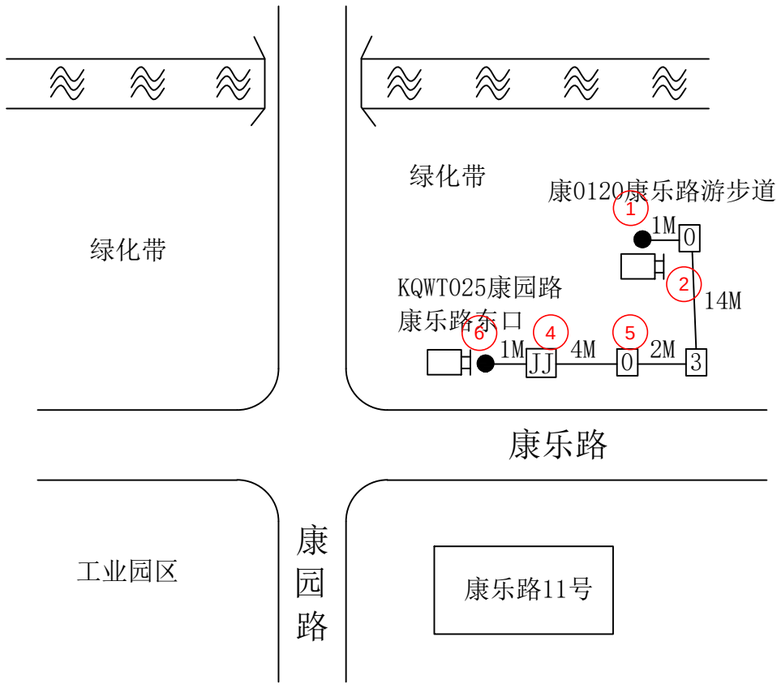


2023年拱墅交警大队违停抓拍项目
（康桥中队）KQWT025康园路康乐路东口平面路由图

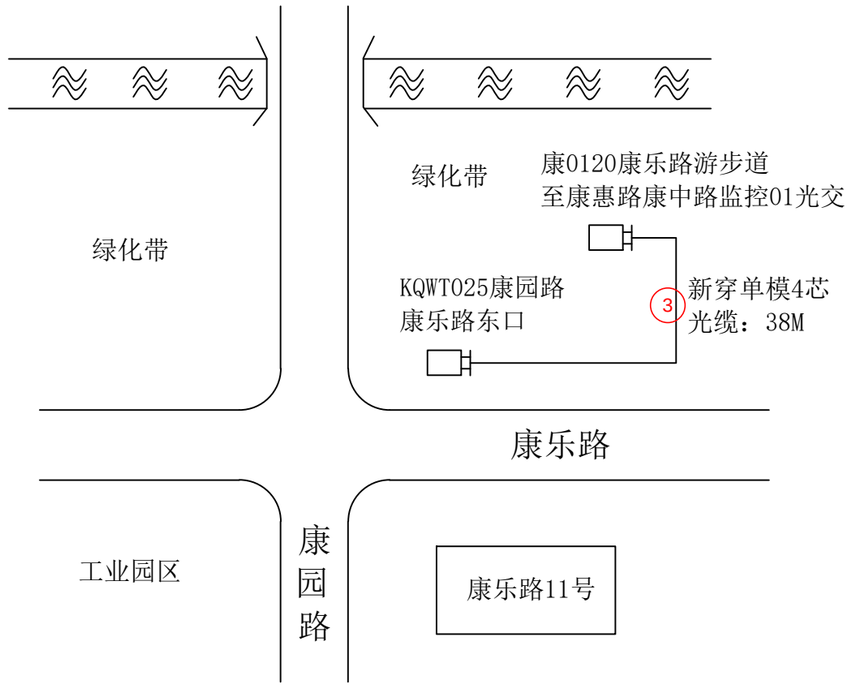

2023年拱墅交警大队违停抓拍项目
（康桥中队）KQWT025康园路康乐路东口光缆线路图

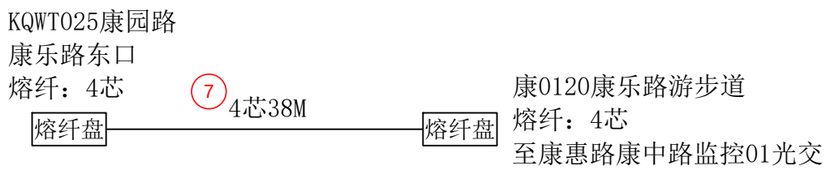

2023年拱墅交警大队违停抓拍项目
（康桥中队）KQWT025康园路康乐路东口光缆熔纤图

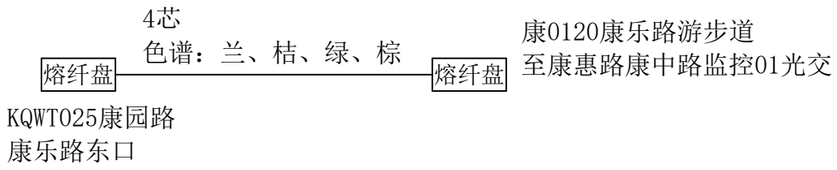


2023年拱墅交警大队违停抓拍项目
（康桥中队）KQWT025康园路康乐路东口光缆色谱图

工程量：


新穿单模4芯光缆：38M
熔接光纤12芯以下含12芯：8芯

杭州顺泰安装工程有限公司		建设单位	华数传媒网络有限公司
设　计	严隆潮	项目名称	2023年拱墅交警大队违停抓拍项目 （康桥中队）KQWT025康园路康乐路东口
审　核	许建萍	图　名	■平面路由图　■光缆线路图 ■熔纤色谱图
施　工	钱江洪	日　期	
校　对	王巧芸	24-09-25	共 92 页　　第 89 页


说明：
①线缆靠边自然弯曲，经过3号手孔按2M计算。
②光缆进箱按5M计算，线缆至监控挂箱引上2M计算。

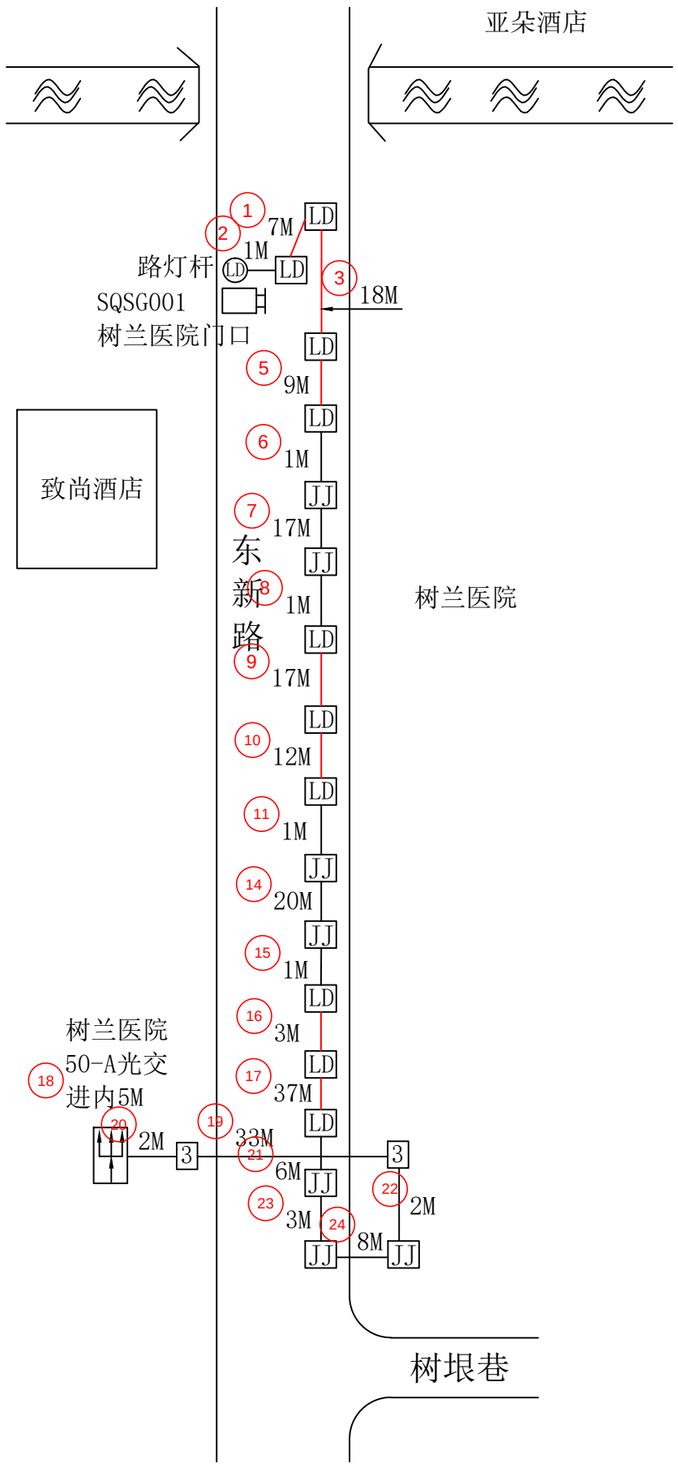

2023年拱墅交警大队违停抓拍项目
（康桥中队）SQSG001树兰医院门口平面路由图

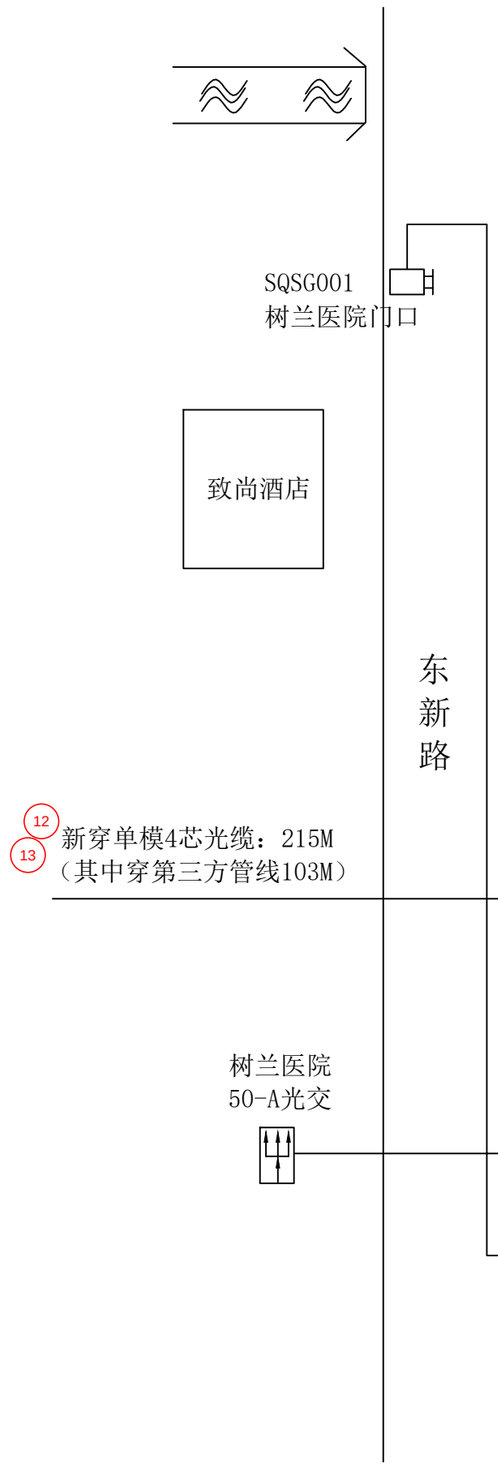

2023年拱墅交警大队违停抓拍项目
（康桥中队）SQSG001树兰医院门口光缆线路图

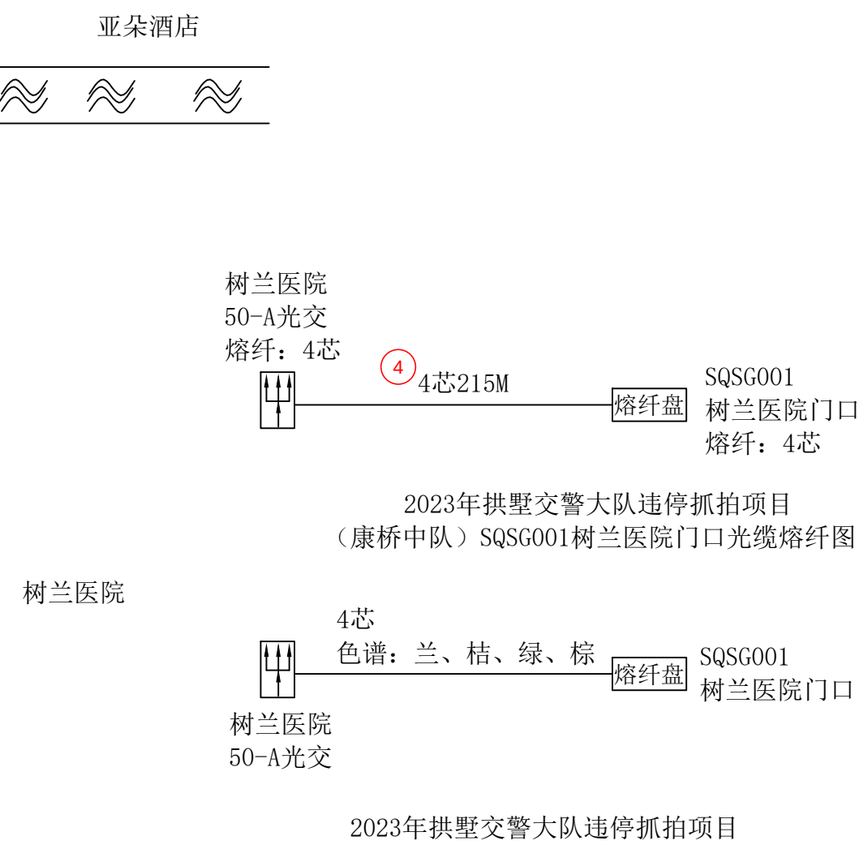

2023年拱墅交警大队违停抓拍项目
（康桥中队）SQSG001树兰医院门口光缆熔纤图


2023年拱墅交警大队违停抓拍项目
（康桥中队）SQSG001树兰医院门口光缆色谱图

说明：
①线缆靠边自然弯曲，经过3号手孔按2M计算。
②光缆进箱按5M计算，线缆至监控挂箱引上2M计算。
③图中加粗线表示穿第三方管线路灯井。
④光交接箱端需套用光纤保护管，共计2M。


工程量：

新穿单模4芯光缆：215M
（其中穿第三方管线103M）
熔接光纤12芯以下含12芯：8芯


杭州顺泰安装工程有限公司		建设单位	华数传媒网络有限公司
设　计	严隆潮	项目名称	2023年拱墅交警大队违停抓拍项目（康桥中队）SQSG001树兰医院门口
审　核	许建萍	图　名	■平面路由图 ■光缆线路图 ■熔纤色谱图
施　工	钱江洪	日　期	
校　对	王乃芸	24-09-25	共 92 页　　第 90 页

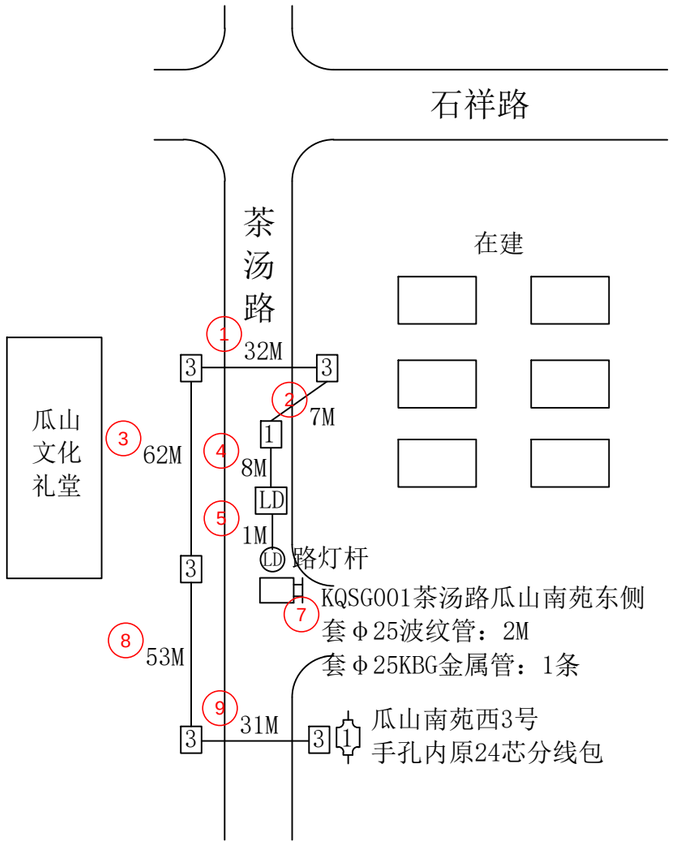


2023年拱墅交警大队违停抓拍项目
（康桥中队）KQSG001茶汤路瓜山南苑东侧平面路由图

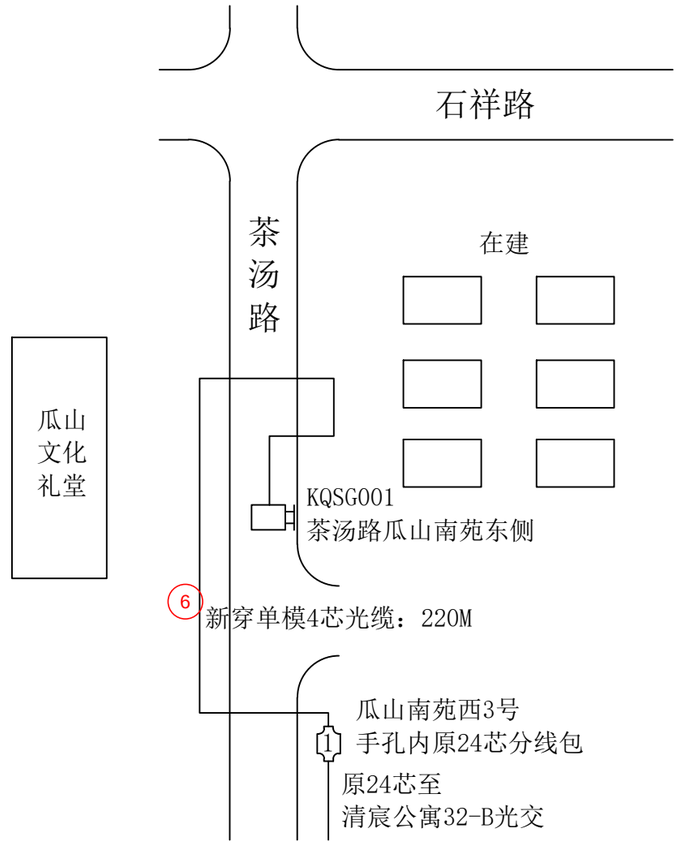

2023年拱墅交警大队违停抓拍项目
（康桥中队）KQSG001茶汤路瓜山南苑东侧光缆线路图

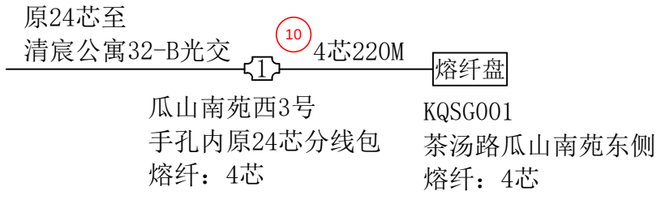

2023年拱墅交警大队违停抓拍项目
（康桥中队）KQSG001茶汤路瓜山南苑东侧光缆熔纤图

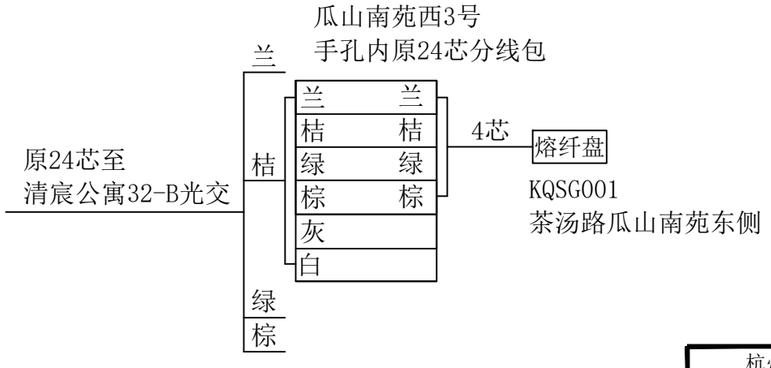

2023年拱墅交警大队违停抓拍项目
（康桥中队）KQSG001茶汤路瓜山南苑东侧光缆色谱图


工程量:

套Φ25波纹管：2M
套Φ25KBG金属管：1条
新穿单模4芯光缆：220M
熔接光纤12芯以下含12芯：8芯

说明：
①线缆靠边自然弯曲，经过1号手孔按1M计算；
经过3号手孔按2M计算。
②光缆进箱按5M计算；线缆至监控挂箱引上2M计算。

杭州顺泰安装工程有限公司		建设单位	华数传媒网络有限公司
设　计	严隆潮	项目名称	2023年拱墅交警大队违停抓拍项目（康桥中队）KQSG001茶汤路瓜山南苑东侧
审　核	许建萍	图　名	■平面路由图 ■光缆线路图 ■熔纤色谱图
施　工	钱江洪	日　期	
校　对	王巧芸	24-09-25	共 92 页　第 91 页

北

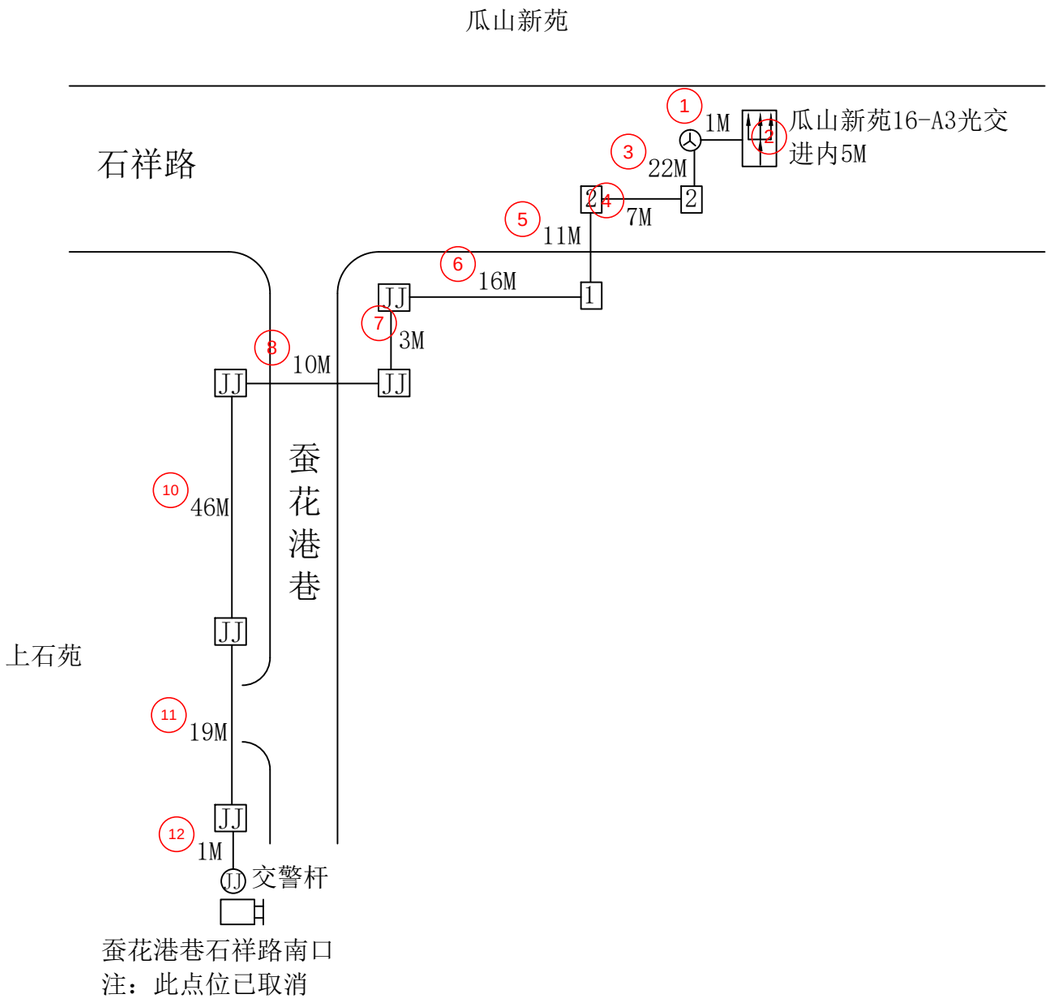


蚕花港巷石祥路南口

注：此点位已取消

2023年拱墅交警大队违停抓拍项目

（康桥中队）蚕花港巷石祥路南口平面路由图

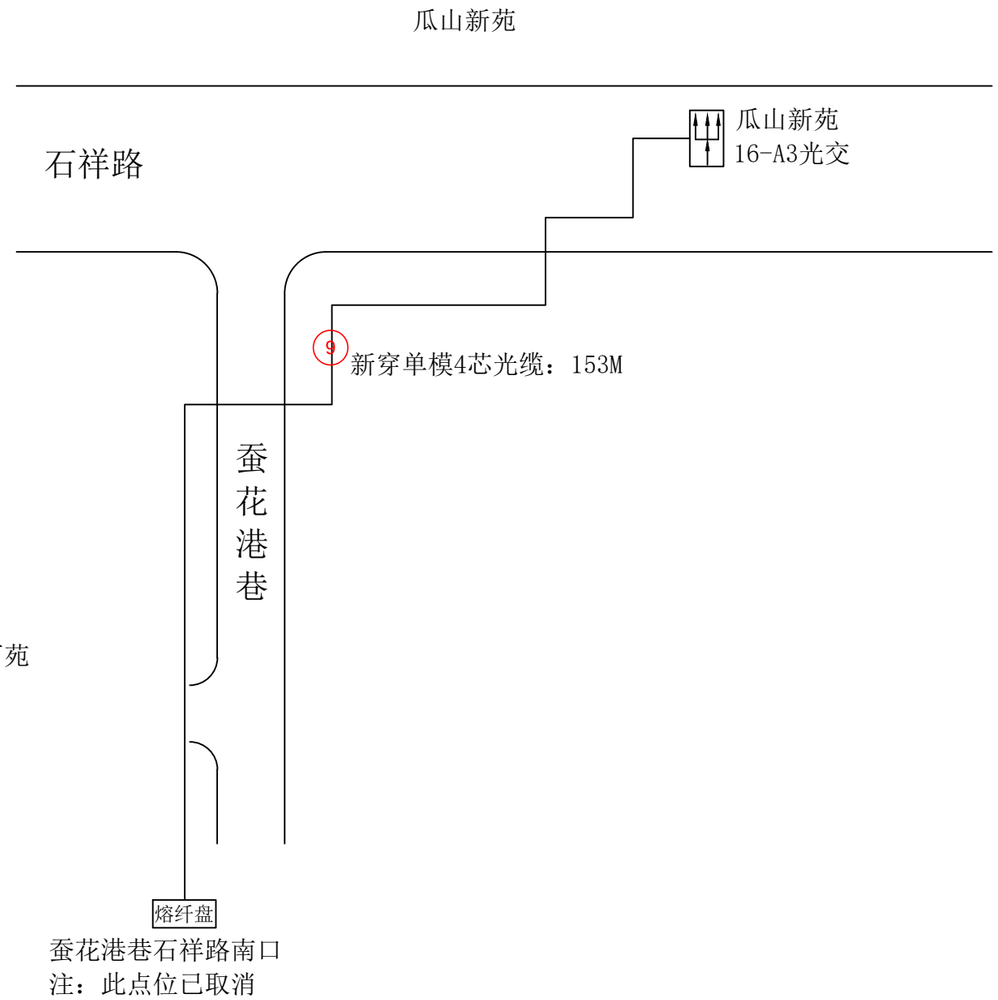

蚕花港巷石祥路南口

注：此点位已取消

2023年拱墅交警大队违停抓拍项目

（康桥中队）蚕花港巷石祥路南口光缆线路图

工程量:

新穿单模4芯光缆：153M

说明：

①线缆靠边自然弯曲，经过1号、2号手孔按1M计算；经过人孔按2M计算。

②光缆进箱按5M计算；线缆至监控挂箱引上2M计算。

③蚕花港巷石祥路南口点位，因所属中队变更点位安装位置，现已取消。光缆已放，未熔纤。

杭州顺泰安装工程有限公司		建设单位	华数传媒网络有限公司
设　计	严隆潮	项目名称	2023年拱墅交警大队违停抓拍项目（康桥中队）蚕花港巷石祥路南口
审　核	许建萍	图　名	■平面路由图　■光缆线路图
施　工	严隆昌	日　期	
校　对	王巧芸	24-09-25	共 92 页　第 92 页