北

康政路

康桥路

颐养路

康贤路

7幢

7幢

9幢

10幢

6幢

康桥人家

1幢

1 铺设PE60.3管单管：0.9M

2 破挖绿化带并复原：0.9M

0

新建0#-1
割管井

5幢

2幢

4幢

3幢


工程量：

新建0号手孔：1套

铺设PE60.3管单管：0.9M

破挖绿化带并复原：0.9M

杭州顺泰安装工程有限公司		建设单位	杭州华数传媒电视网络有限公司紫荆分公司
设　计	严隆潮	项目名称	ZJ0013 2023年拱墅公安监控移机项目工程（康贤路康桥路01监控光交）
审　核	许建萍	图　名	■管道竣工图
施　工	严隆昌	日　期	
校　对	王巧芸	24-08-15	共 40 页　　第 1 页

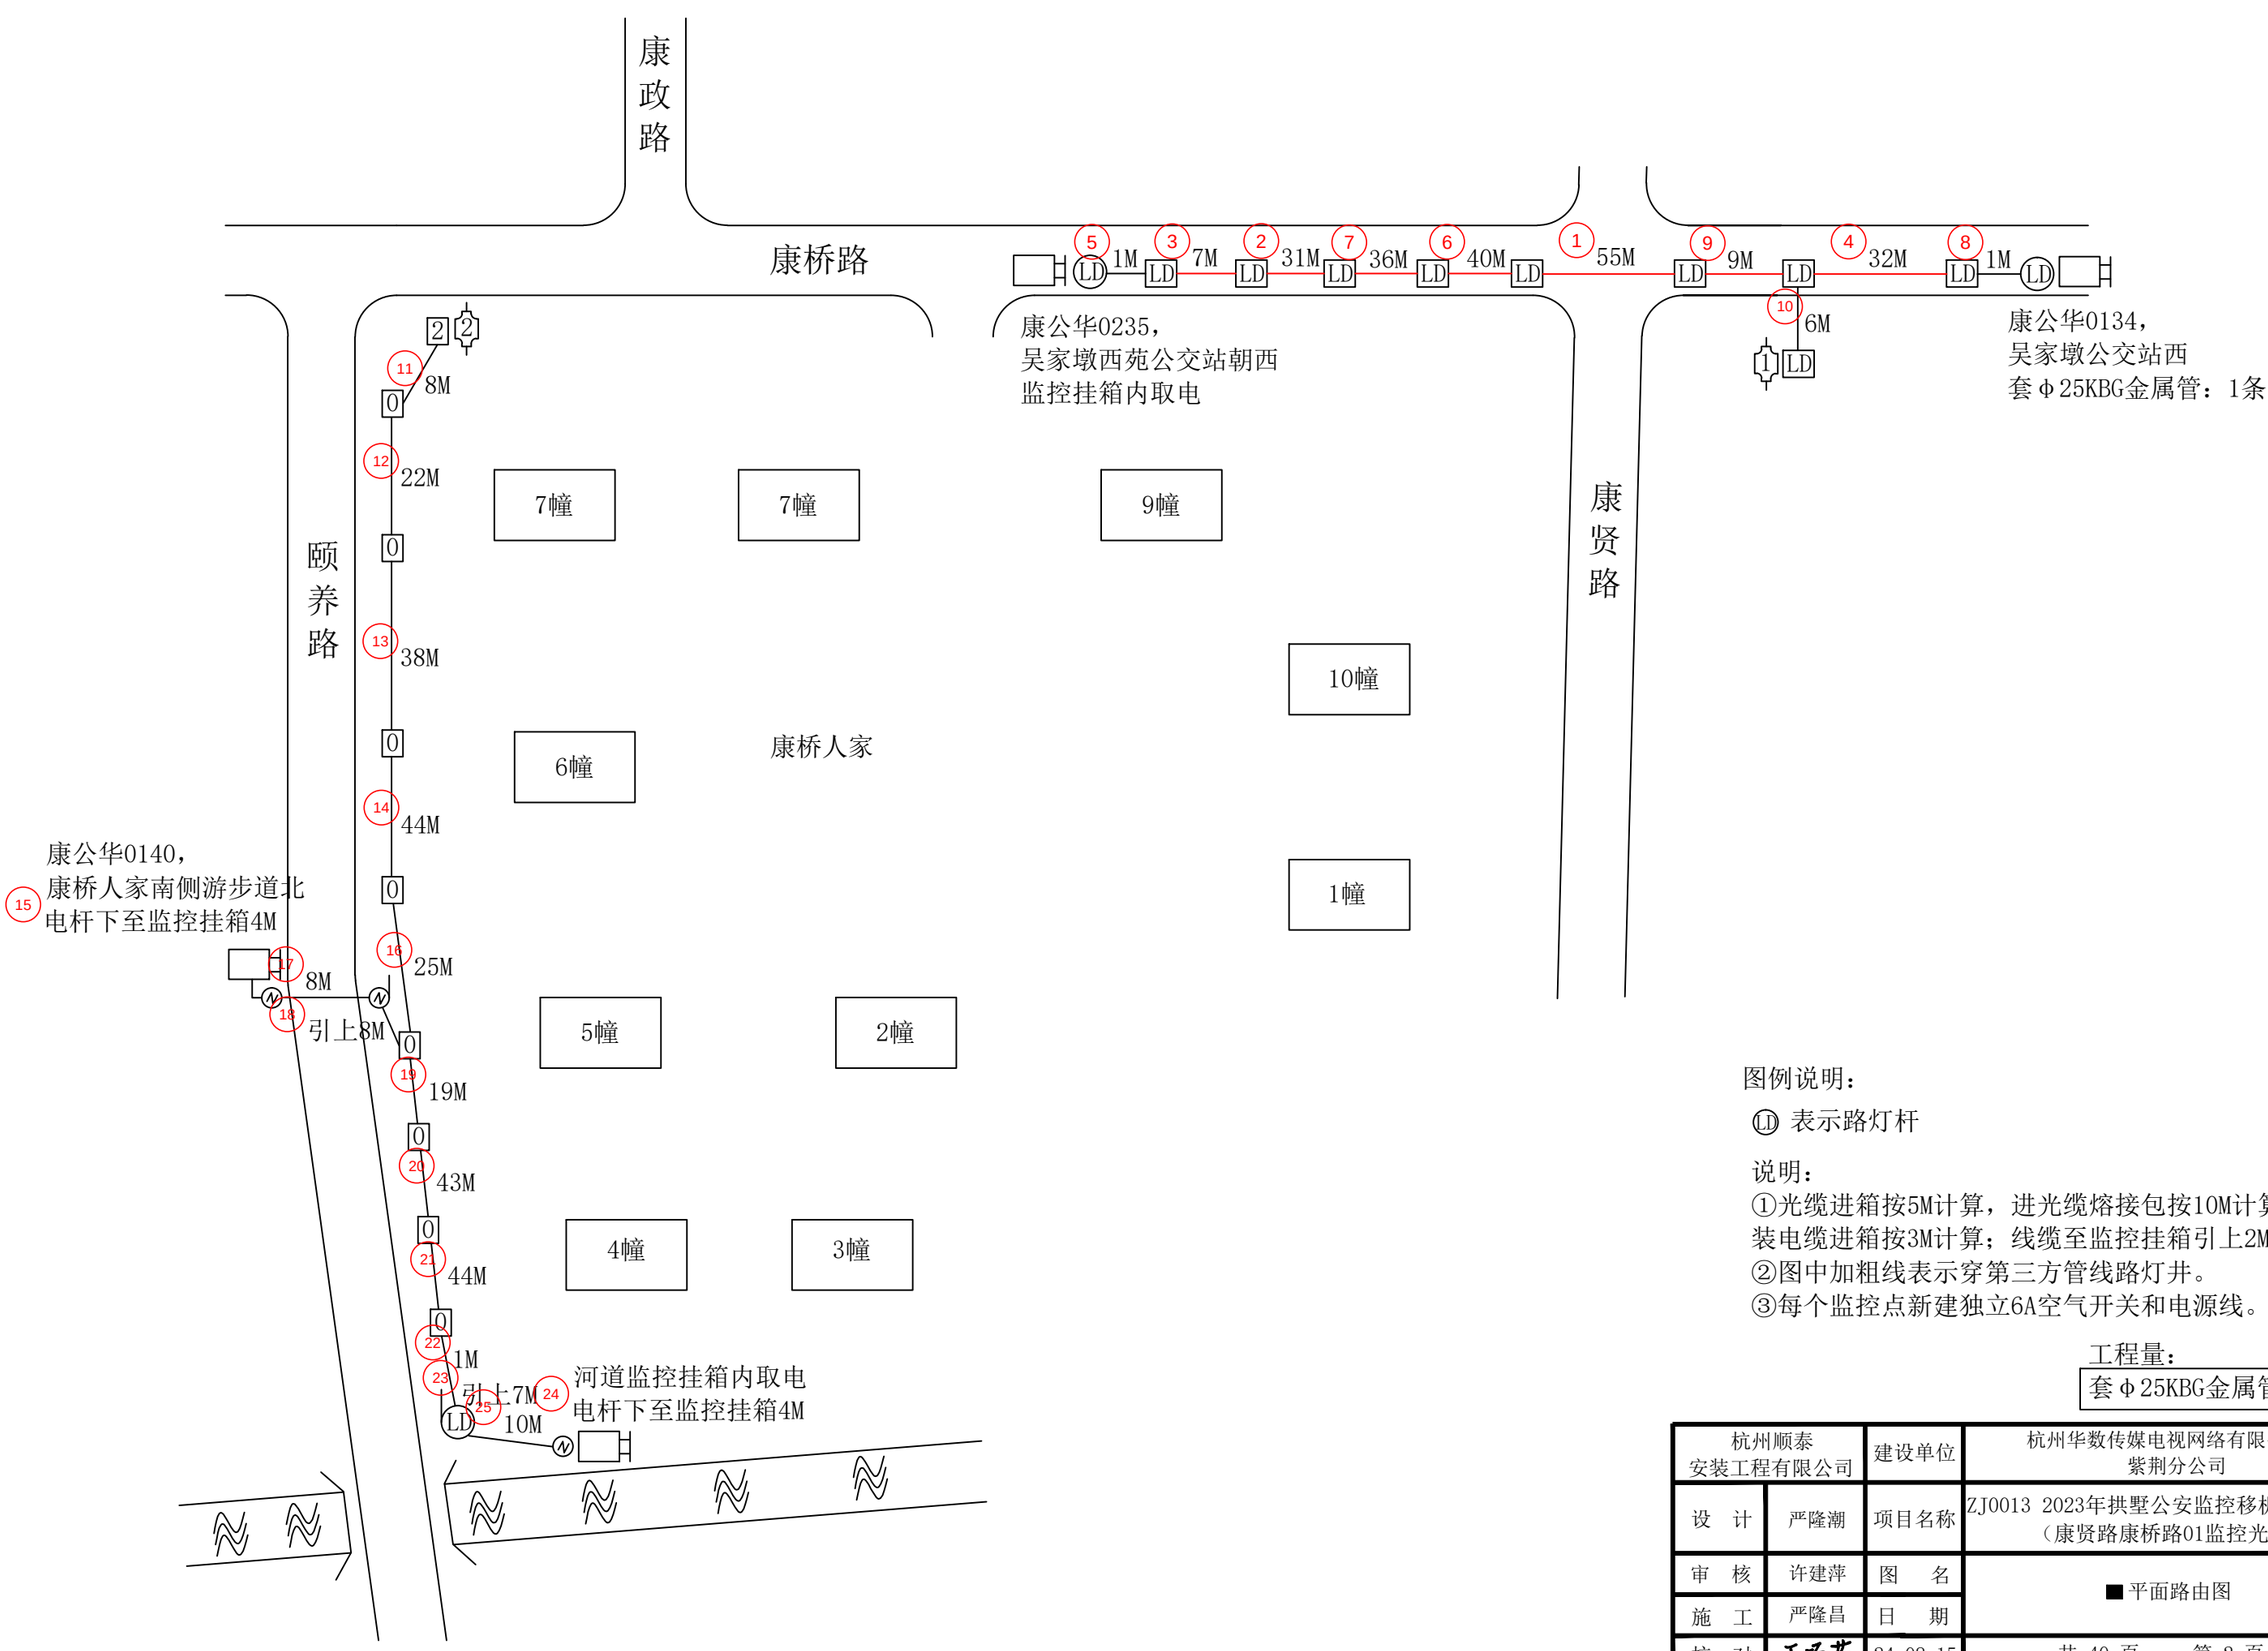

图例说明：

LD 表示路灯杆

说明：

①光缆进箱按5M计算，进光缆熔接包按10M计算；铠装电缆进箱按3M计算；线缆至监控挂箱引上2M计算。


②图中加粗线表示穿第三方管线路灯井。

③每个监控点新建独立6A空气开关和电源线。


工程量：

套Φ25KBG金属管：1条


杭州顺泰安装工程有限公司		建设单位	杭州华数传媒电视网络有限公司紫荆分公司
设　计	严隆潮	项目名称	ZJ0013 2023年拱墅公安监控移机项目工程（康贤路康桥路01监控光交）
审　核	许建萍	图　名	■平面路由图
施　工	严隆昌	日　期	
校　对	王乃芸	24-08-15	共 40 页　　第 2 页

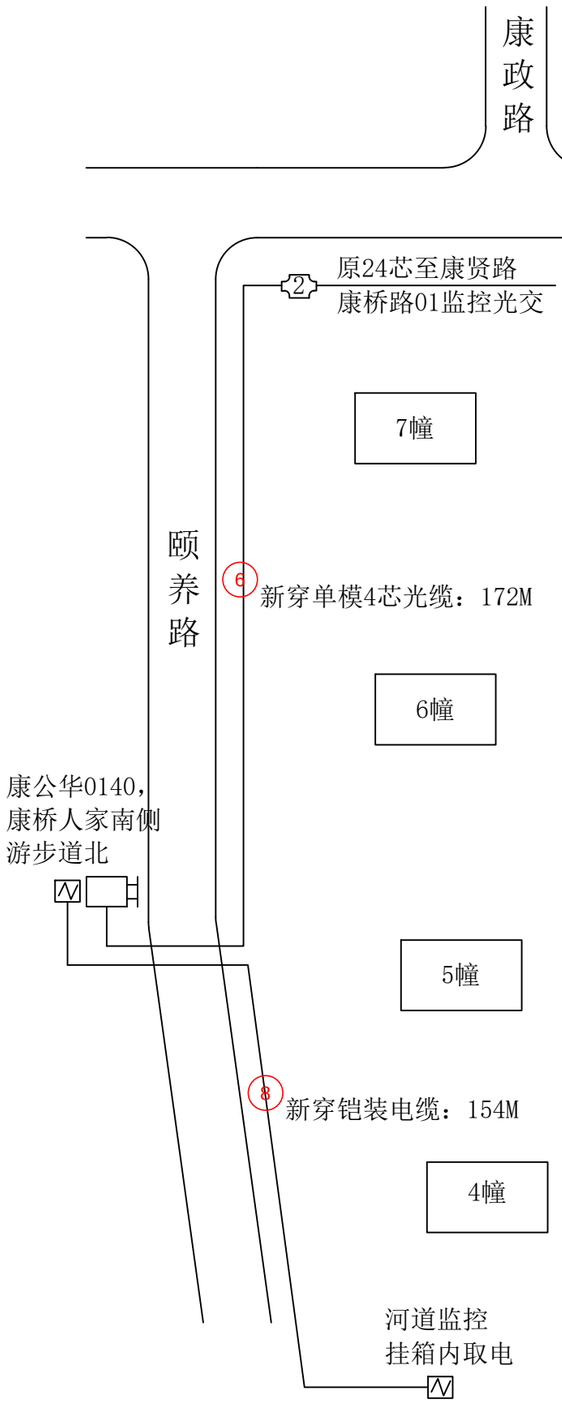

ZJ0013 2023年拱墅公安监控移机项目工程
（康贤路康桥路01监控光交）线缆线路图

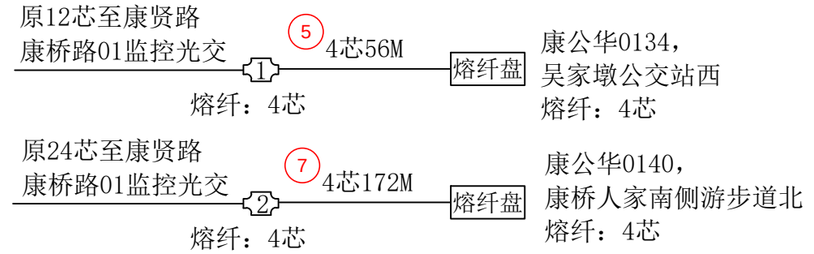

ZJ0013 2023年拱墅公安监控移机项目工程
（康贤路康桥路01监控光交）光缆熔纤图

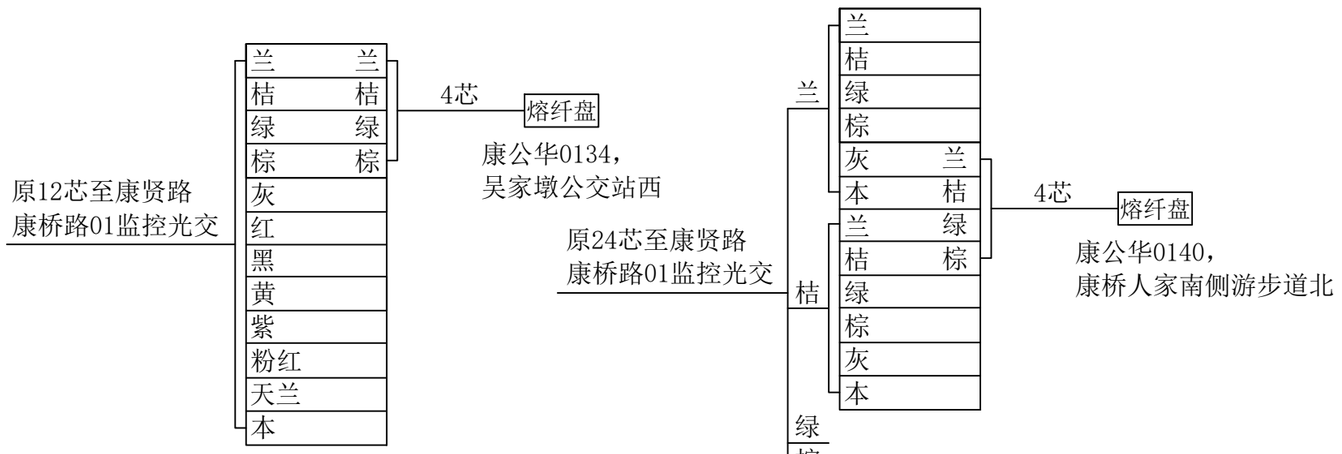


ZJ0013 2023年拱墅公安监控移机项目工程
（康贤路康桥路01监控光交）光缆色谱图

工程量：

新穿单模4芯光缆：228M
（其中穿第三方管线32M）
熔接光纤12芯以下含12芯：16芯
新穿铠装电缆：376M
（其中穿第三方管线210M）

杭州顺泰安装工程有限公司		建设单位	杭州华数传媒电视网络有限公司紫荆分公司
设　计	严隆潮	项目名称	ZJ0013 2023年拱墅公安监控移机项目工程（康贤路康桥路01监控光交）
审　核	许建萍	图　名	■线缆线路图　■熔纤色谱图
施　工	严隆昌	日　期	
校　对	王乃芸	24-08-15	共 40 页　第 3 页


北

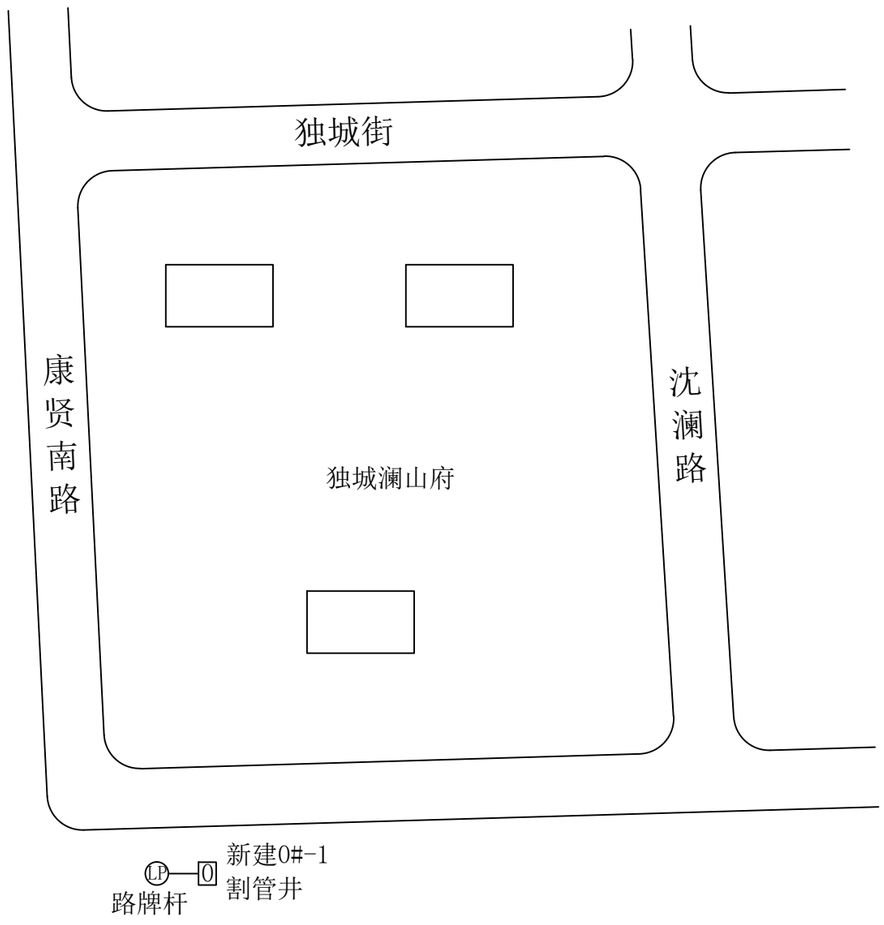

工程量：

新建0号手孔：1套

杭州顺泰安装工程有限公司		建设单位	杭州华数传媒电视网络有限公司紫荆分公司
设　计	严隆潮	项目名称	ZJ0013 2023年拱墅公安监控移机项目工程（康贤路康桥路01监控光交）
审　核	许建萍	图　名	■管道竣工图
施　工	严隆昌	日　期	
校　对	王为芸	24-08-15	共 40 页　　第 4 页

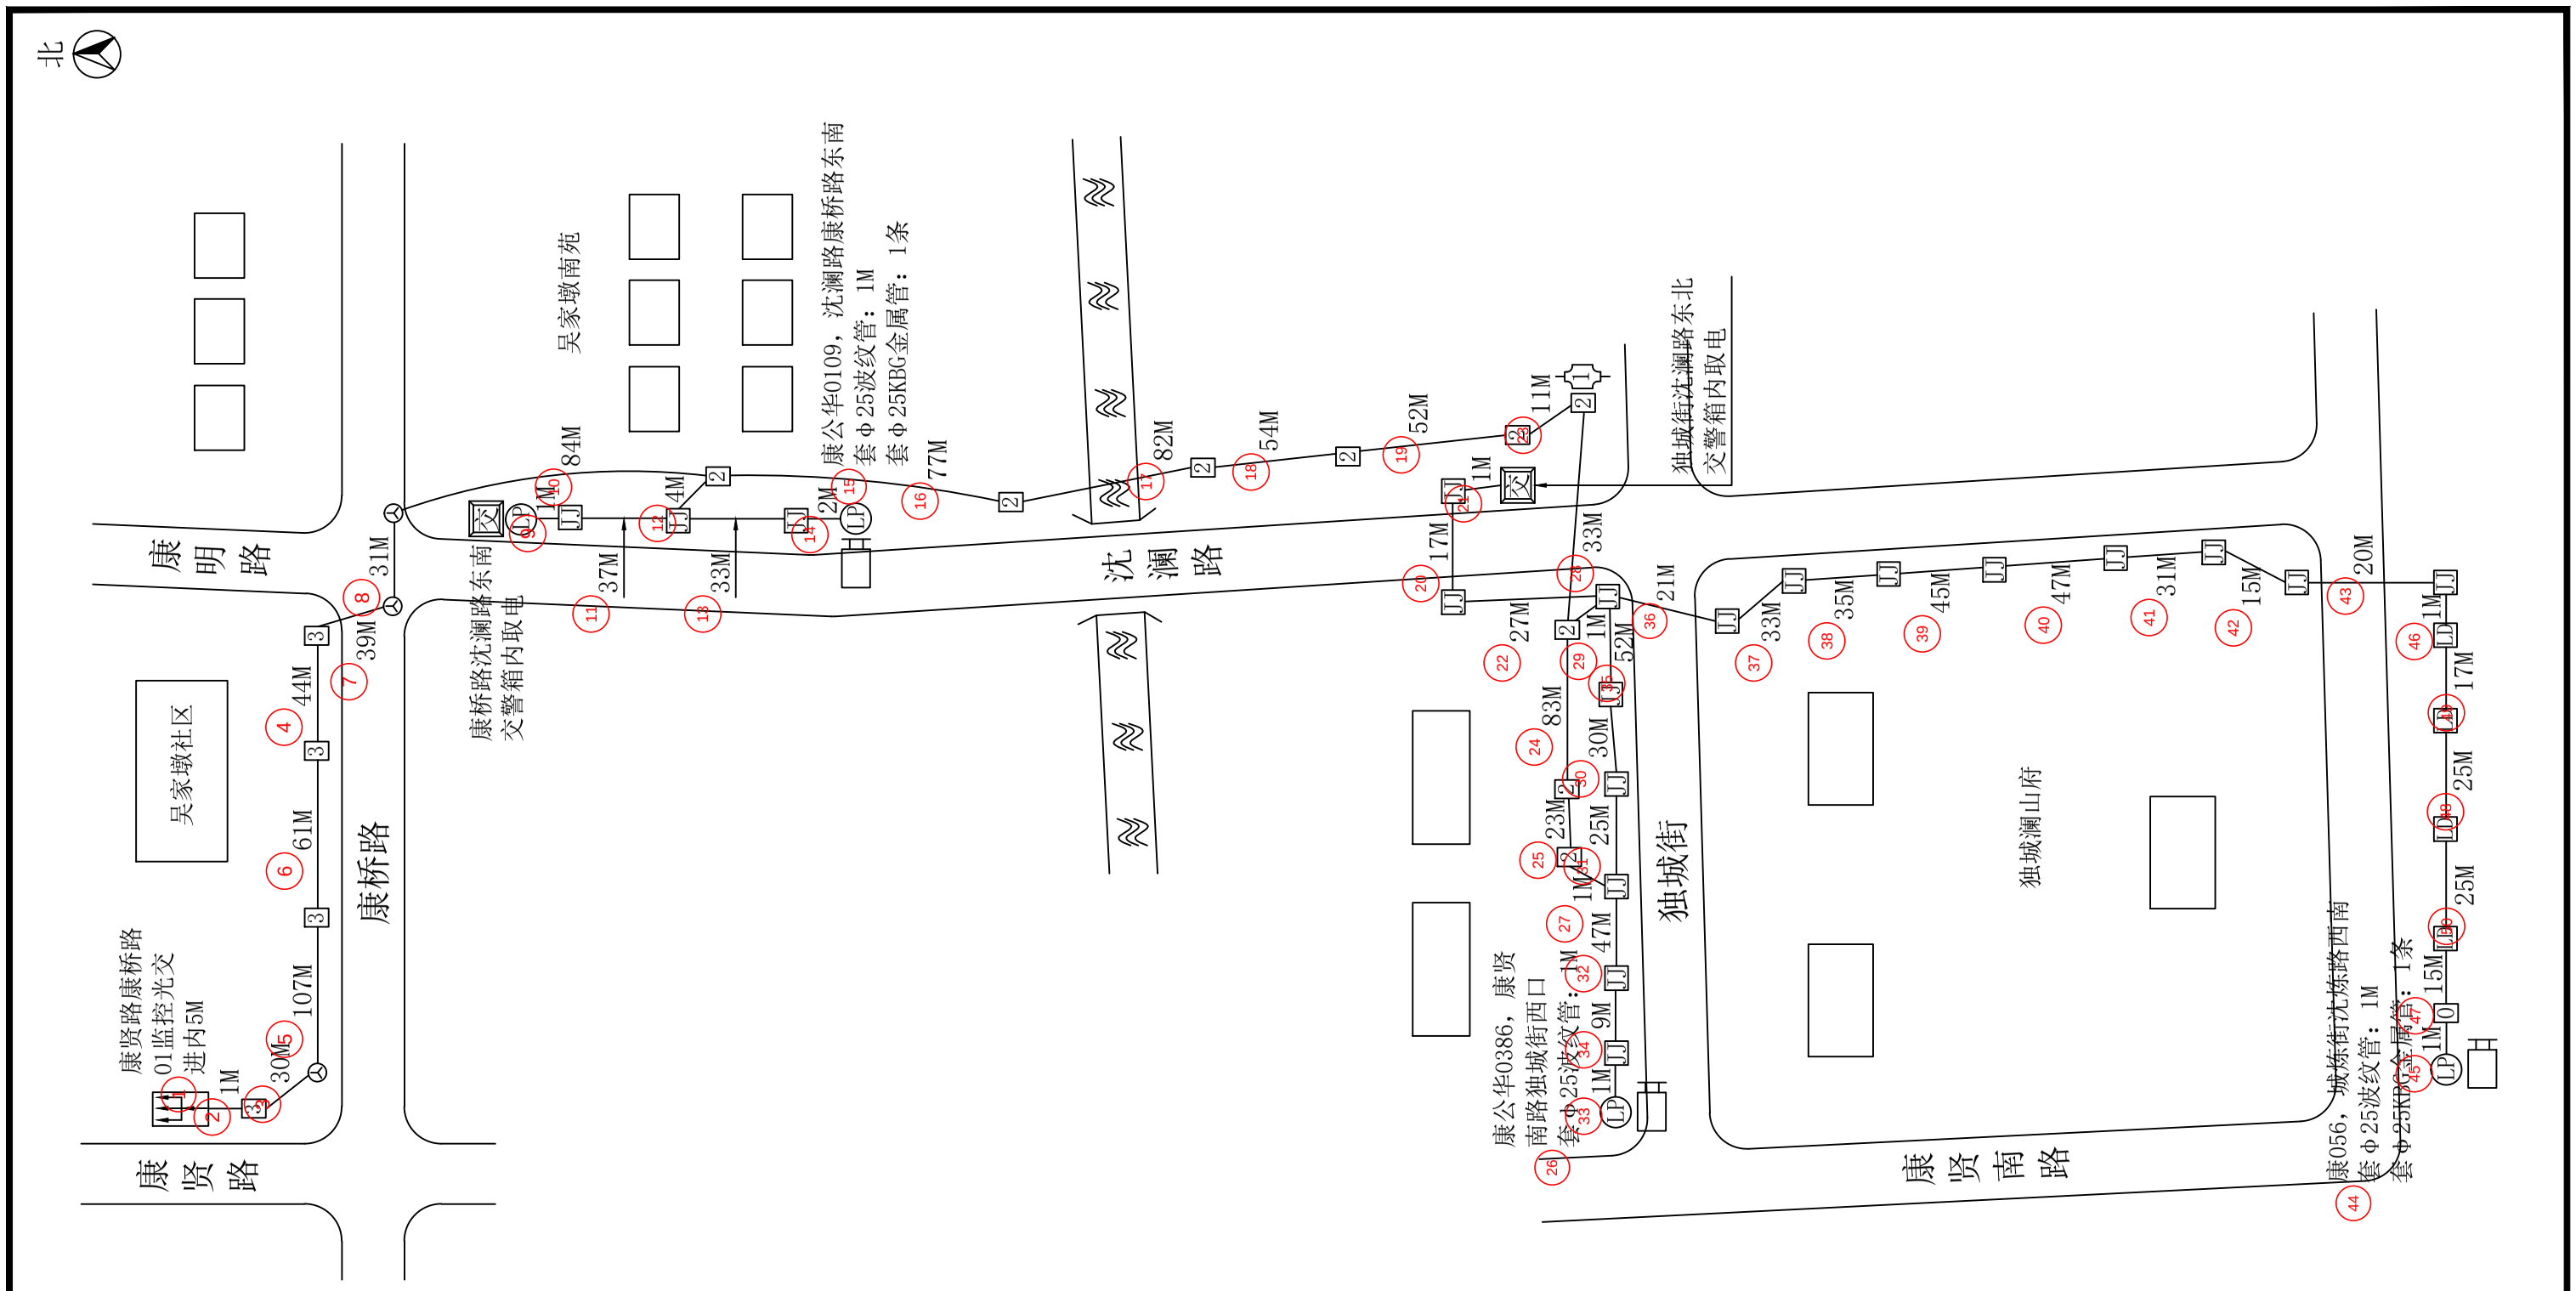

图例说明：

(LP) 表示指路牌杆

说明：

①线缆靠边自然弯曲，经过2号手孔按1M计算，
经过3号手孔及人孔按2M计算。

②光缆进箱按5M计算，进光缆熔接包按10M计算；铠装电缆进箱按3M计算；线缆至监控挂箱引上2M计算。

③图中加粗线表示穿第三方管线路灯井。

④每个监控点新建独立6A空气开关和电源线。

工程量：

套Φ25波纹管：3M
套Φ25KBG金属管：2条

杭州顺泰安装工程有限公司		建设单位	杭州华数传媒电视网络有限公司紫荆分公司
设　计	严隆潮	项目名称	ZJ0013 2023年拱墅公安监控移机项目工程（康贤路康桥路01监控光交）
审　核	许建萍	图　名	■平面路由图
施　工	严隆昌	日　期	
校　对	王巧芸	24-08-15	共 40 页　　第 5 页

北

康贤路

康明路

吴家墩社区

康桥路

康贤路康桥路
01监控光交

1 新穿单模24芯光缆：707M

2 4芯337M 熔纤盘 康公华0109，沈澜路康桥路东南 熔纤：4芯

3 4芯217M 熔纤盘 康公华0386，康贤南路独城街西口 熔纤：4芯

6 4芯383M 熔纤盘 康056，城炼街沈炼路西南 熔纤：4芯

4 24芯707M

康贤路康桥路
01监控光交
熔纤：24芯

熔纤：12芯

沈澜路康桥路东南
交警监控箱内取电

吴家墩南苑

5 新穿铠装电缆：83M

康公华0109，沈澜路康桥路东南

7 新穿单模4芯光缆：337M

沈澜路

独城街沈澜路东北
交警箱内取电

康公华0386，康贤南路独城街西口

8 新穿铠装电缆：217M

独城街

9 新穿单模4芯光缆：217M

康贤南路

10 11 新穿铠装电缆：384M
（其中穿第三方管线67M）

独城澜山府

12 13 新穿单模4芯光缆：383M
（其中穿第三方管线67M）

康056，城炼街
沈炼路西南

ZJ0013 2023年拱墅公安监控移机项目工程
（康贤路康桥路01监控光交）线缆线路图

ZJ0013 2023年拱墅公安监控移机项目工程
（康贤路康桥路01监控光交）光缆熔纤图

兰	兰	4芯	熔纤盘
桔	桔		
绿	绿		
棕	棕		
灰	兰	4芯	熔纤盘
本	桔		
兰	绿		
桔	棕		
绿	兰	4芯	熔纤盘
棕	桔		
灰	绿		
本	棕		

24芯

康贤路康桥路
01监控光交

康公华0109，沈澜路康桥路东南

康公华0386，康贤南路独城街西口

康056，城炼街沈炼路西南

ZJ0013 2023年拱墅公安监控移机项目工程
（康贤路康桥路01监控光交）光缆色谱图


工程量：

新穿单模4芯光缆：937M
（其中穿第三方管线67M）
新穿单模24芯光缆：707M
熔接光纤：48芯
（其中12芯以下含12芯：24芯
其中24芯以下含24芯：24芯）
新穿铠装电缆：684M
（其中穿第三方管线67M）

杭州顺泰安装工程有限公司			
设计		建设单位	杭州华数传媒电视网络有限公司紫荆分公司
审核	许建萍	项目名称	ZJ0013 2023年拱墅公安监控移机项目工程（康贤路康桥路01监控光交）
施工	严隆昌	图名	■线缆线路图 ■熔纤色谱图
校对	王乃芸	日期	24-08-15

共 40 页 第 6 页

北

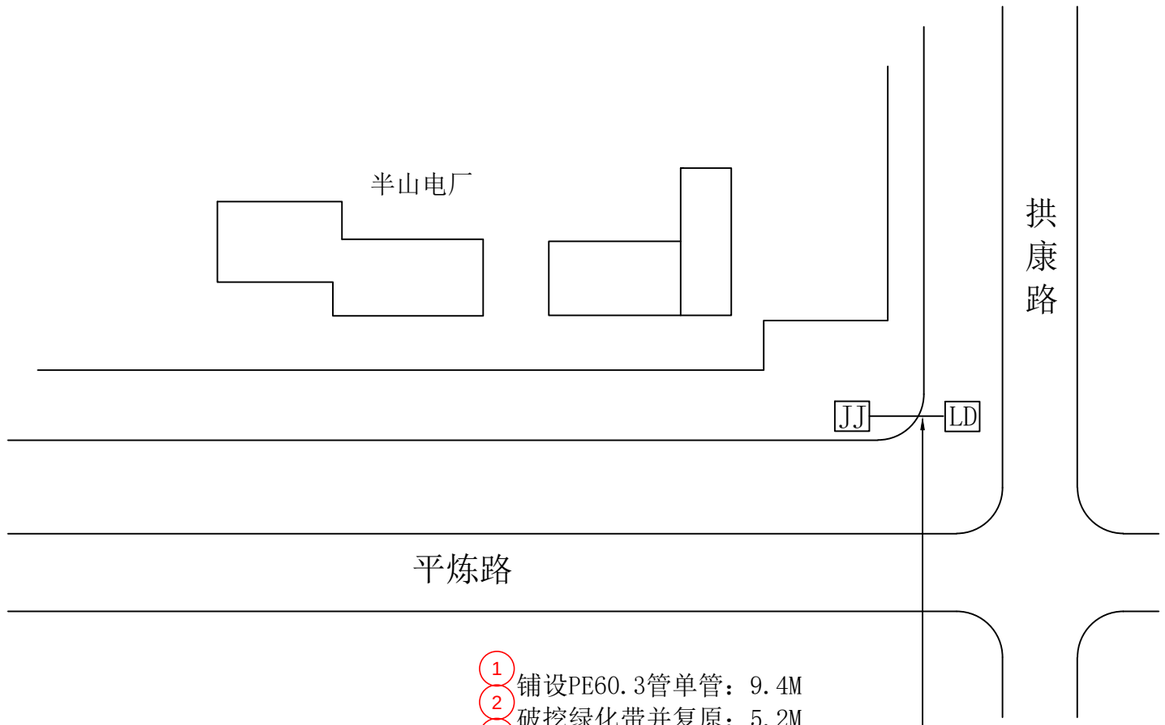


① 铺设PE60.3管单管：9.4M
② 破挖绿化带并复原：5.2M
③ 破挖人行道花砖路面并复原：4.2M


工程量：

铺设PE60.3管单管：9.4M
破挖绿化带并复原：5.2M
破挖人行道花砖路面并复原：4.2M


杭州顺泰安装工程有限公司		建设单位	杭州华数传媒电视网络有限公司紫荆分公司
设　计	严隆潮	项目名称	ZJ0013 2023年拱墅公安监控移机项目工程（谢村路金昌苑01监控光交）
审　核	许建萍	图　名	■管道竣工图
施　工	严隆昌	日　期	
校　对	王为芸	24-08-15	共 40 页　　第 7 页

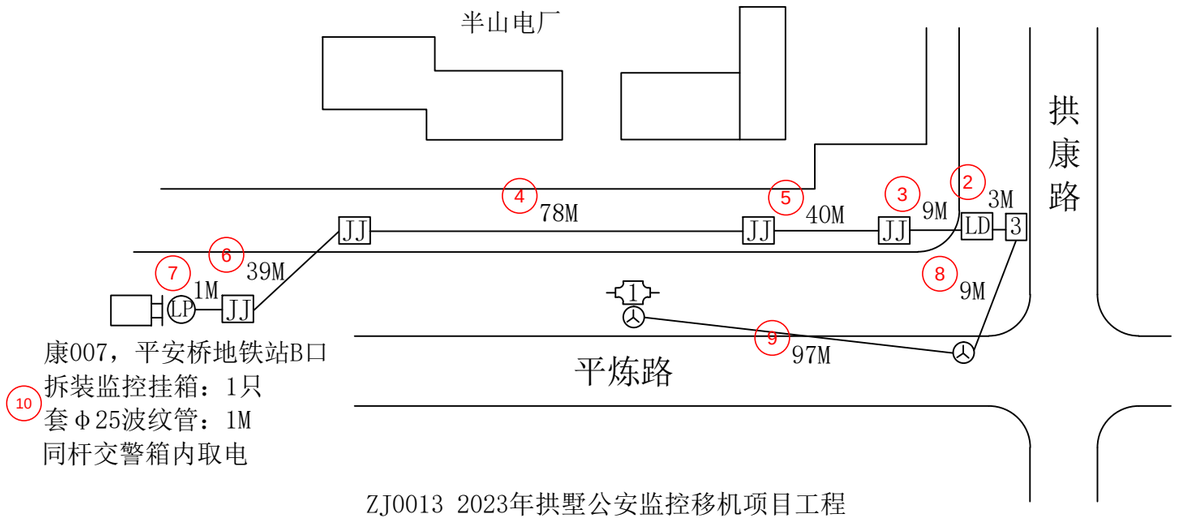


ZJ0013 2023年拱墅公安监控移机项目工程
（谢村路金昌苑01监控光交）平面路由图

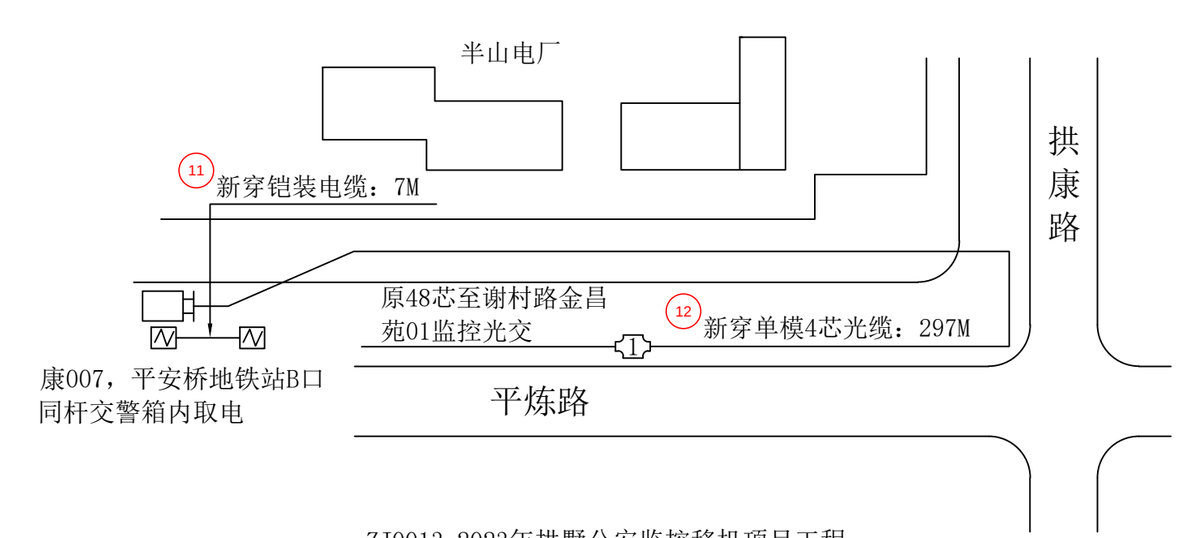

ZJ0013 2023年拱墅公安监控移机项目工程
（谢村路金昌苑01监控光交）线缆线路图

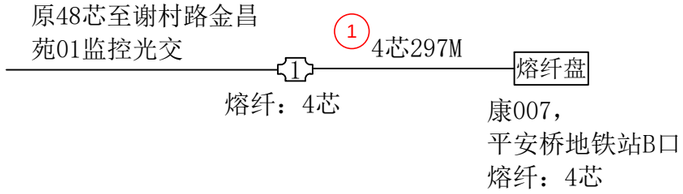

ZJ0013 2023年拱墅公安监控移机项目工程
（谢村路金昌苑01监控光交）光缆熔纤图

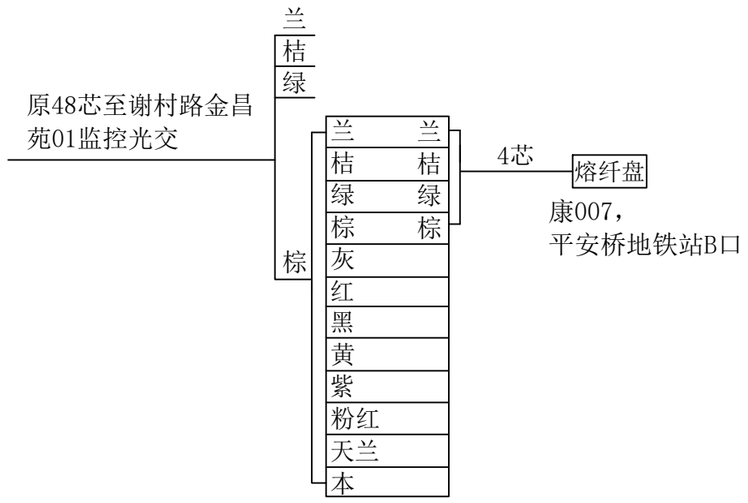

ZJ0013 2023年拱墅公安监控移机项目工程
（谢村路金昌苑01监控光交）光缆色谱图

工程量：

套Φ25波纹管：1M
拆装监控挂箱：1只
新穿单模4芯光缆：297M
熔接光纤12芯以下含12芯：8芯
新穿铠装电缆：7M

图例说明：

(LP) 表示指路牌杆

说明：

①线缆靠边自然弯曲，经过3号手孔及人孔按2M计算。

②光缆进箱按5M计算，进光缆熔接包按10M计算；铠装电缆进箱按3M计算；线缆至监控挂箱引上2M计算。

③每个监控点新建独立6A空气开关和电源线。

杭州顺泰安装工程有限公司		建设单位	杭州华数传媒电视网络有限公司紫荆分公司
设　计	严隆潮	项目名称	ZJ0013 2023年拱墅公安监控移机项目工程（谢村路金昌苑01监控光交）
审　核	许建萍	图　名	■平面路由图 ■线缆线路图 ■熔纤色谱图
施　工	严隆昌	日　期	
校　对	王巧芸	24-08-15	共 40 页　第 8 页

北

杭政储出（2021）
25号地块人才公寓

1 铺设PE60.3管单管：23M
2 破挖绿化带并复原：23M

3 铺设PE60.3管单管：1.4M
4 破挖人行道花砖路面并复原：1.4M

5 铺设PE60.3管单管：0.4M
6 破挖人行道花砖路面并复原：0.4M

新建0#-3 0
新建0#-2 0
新建0#-1 0
1

锦翠金宸府

北秀街

溪语宸章府

景莘街


铁路北幼儿园

杭州路桥集团

工程量：

新建0号手孔：3套
铺设PE60.3管单管：24.8M
破挖绿化带并复原：23M
破挖人行道花砖路面并复原：1.8M

杭州顺泰安装工程有限公司		建设单位	杭州华数传媒电视网络有限公司紫荆分公司
设　计	严隆潮	项目名称	ZJ0013 2023年拱墅公安监控移机项目工程（桃源街观桃路口01光交）
审　核	许建萍	图　名	■管道竣工图
施　工	严隆昌	日　期	
校　对	王巧芸	24-08-15	共 40 页　　第 9 页

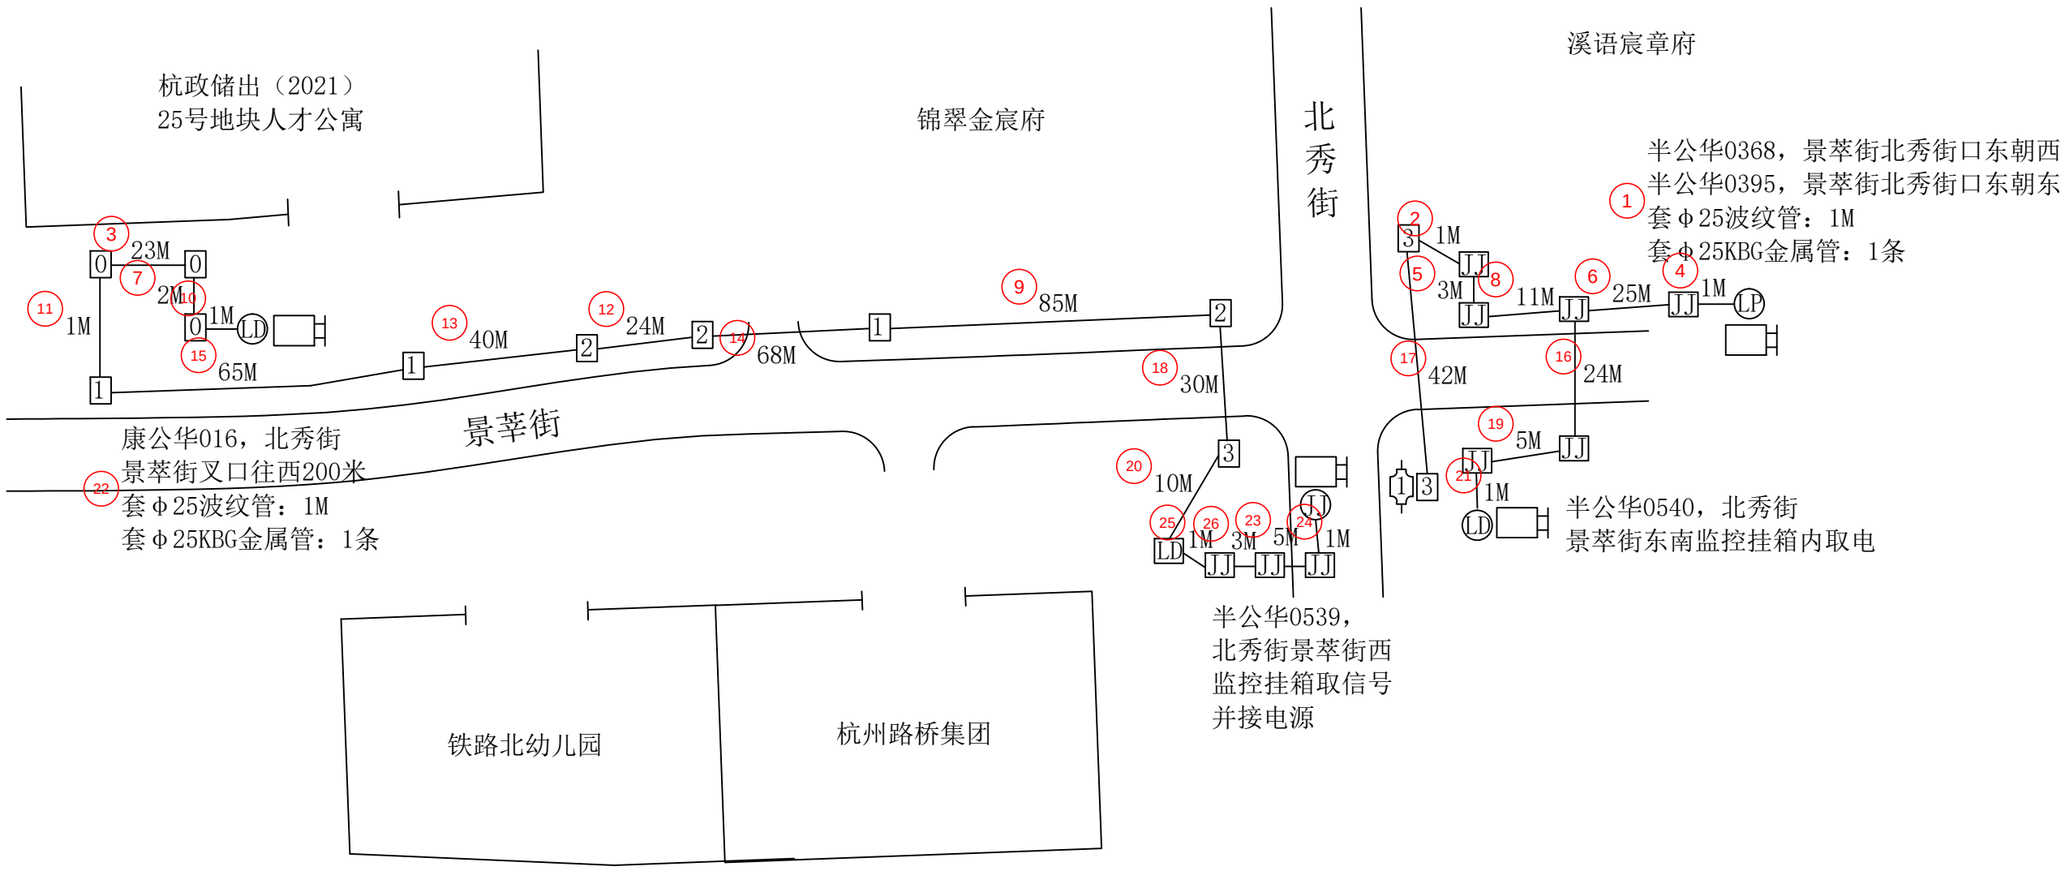

图例说明：

- ⓁⒹ 表示路灯杆
- ⓁⓅ 表示指路牌杆
- ⓙⓙ 表示红绿灯杆

说明：

①线缆靠边自然弯曲，经过1号、2号手孔按1M计算，经过3号手孔及人孔按2M计算。


②光缆进箱按5M计算，进光缆熔接包按10M计算；铠装电缆进箱按3M计算；线缆至监控挂箱引上2M计算。

③每个监控点新建独立6A空气开关和电源线。


工程量：

套Φ25波纹管：2M
套Φ25KBG金属管：2条


杭州顺泰安装工程有限公司		建设单位	杭州华数传媒电视网络有限公司紫荆分公司
设　计	严隆潮	项目名称	ZJ0013 2023年拱墅公安监控移机项目工程（桃源街观桃路口01光交）
审　核	许建萍	图　名	■平面路由图
施　工	严隆昌	日　期	
校　对	王巧芸	24-08-15	共 40 页　　第 10 页

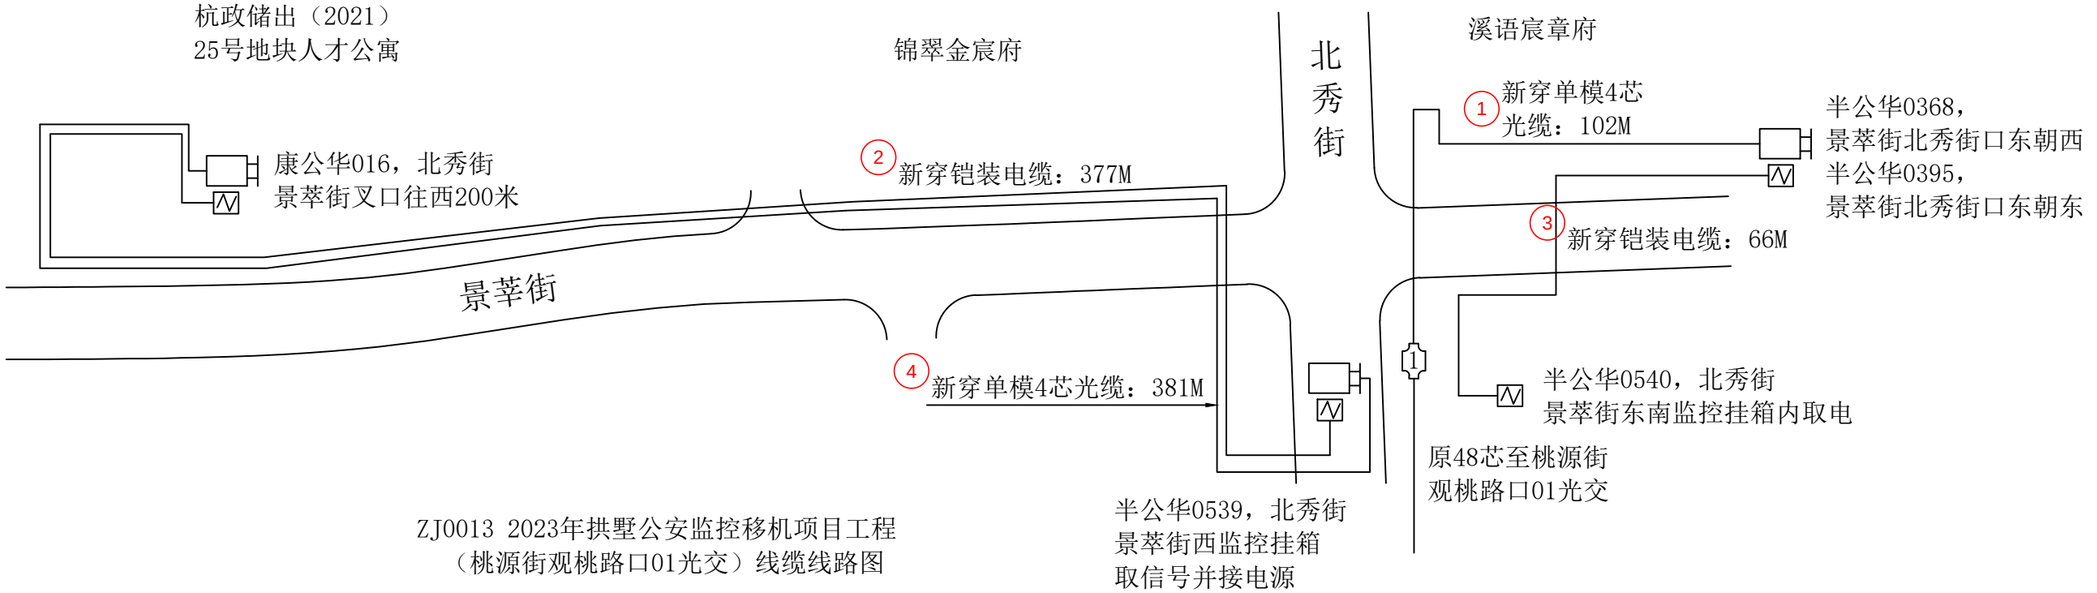

ZJ0013 2023年拱墅公安监控移机项目工程
（桃源街观桃路口01光交）线缆线路图

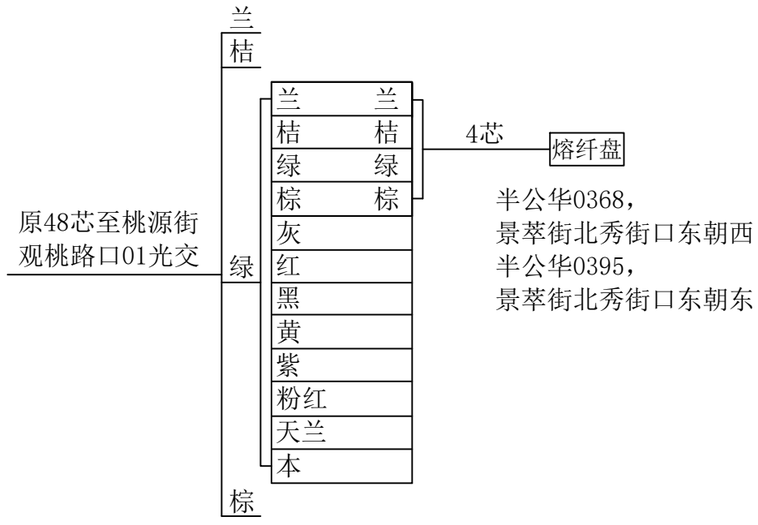

ZJ0013 2023年拱墅公安监控移机项目工程
（桃源街观桃路口01光交）光缆色谱图

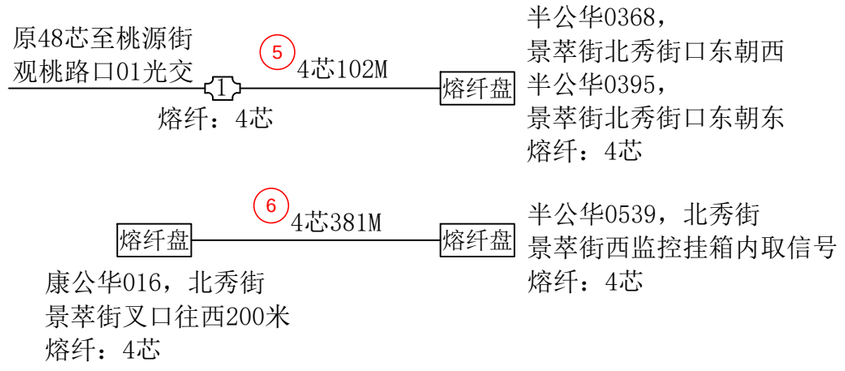


ZJ0013 2023年拱墅公安监控移机项目工程
（桃源街观桃路口01光交）光缆熔纤图

工程量：


新穿单模4芯光缆：483M
熔接光纤12芯以下含12芯：16芯
新穿铠装电缆：443M

杭州顺泰安装工程有限公司		建设单位	杭州华数传媒电视网络有限公司紫荆分公司
设　计	严隆潮	项目名称	ZJ0013 2023年拱墅公安监控移机项目工程（桃源街观桃路口01光交）
审　核	许建萍	图　名	■线缆线路图　■熔纤色谱图
施　工	严隆昌	日　期	
校　对	王乃芸	24-08-15	共 40 页　第 11 页


北

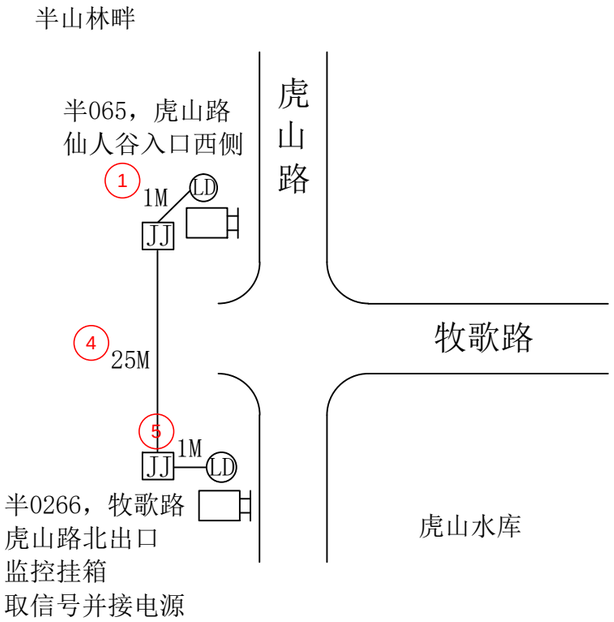

ZJ0013 2023年拱墅公安监控移机项目工程
（笕丁北路15-A1光交）平面路由图

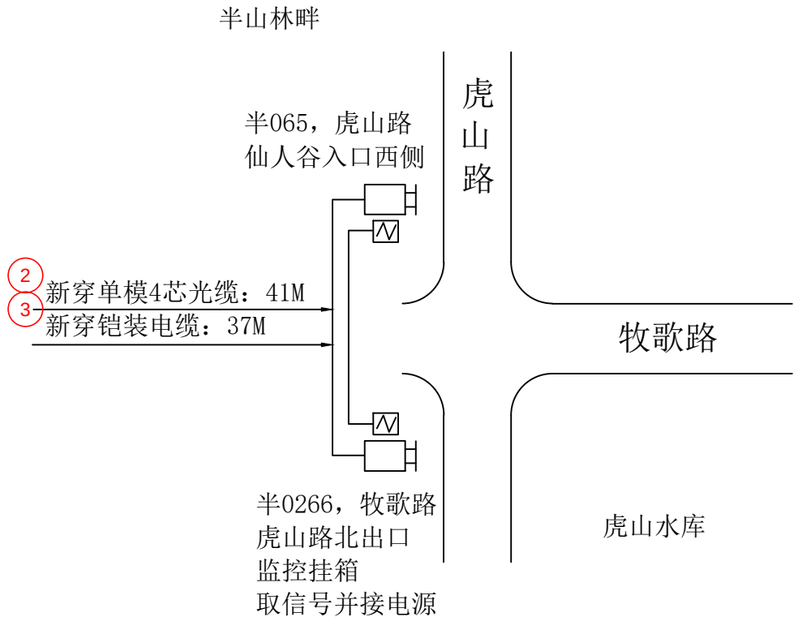

ZJ0013 2023年拱墅公安监控移机项目工程
（笕丁北路15-A1光交）线缆线路图

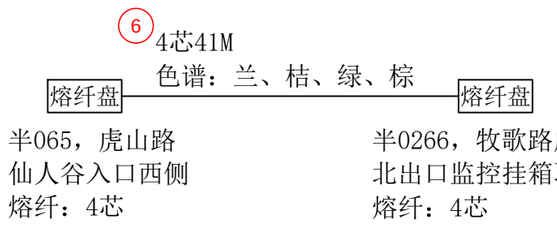

ZJ0013 2023年拱墅公安监控移机项目工程
（笕丁北路15-A1光交）光缆熔纤色谱图

工程量:

新穿单模4芯光缆：41M
熔接光纤12芯以下含12芯：8芯
新穿铠装电缆：37M

图例说明：

LD 表示路灯杆


说明：

①光缆进箱按5M计算；铠装电缆进箱按3M计算；线缆至监控挂箱引上2M计算。


②每个监控点新建独立6A空气开关和电源线。

7


杭州顺泰安装工程有限公司		建设单位	杭州华数传媒电视网络有限公司紫荆分公司
设　计	严隆潮	项目名称	ZJ0013 2023年拱墅公安监控移机项目工程（笕丁北路15-A1光交）
审　核	许建萍	图　名	■平面路由图 ■线缆线路图 ■熔纤色谱图
施　工	钱江洪	日　期	
校　对	王巧芸	24-08-15	共 40 页　第 12 页

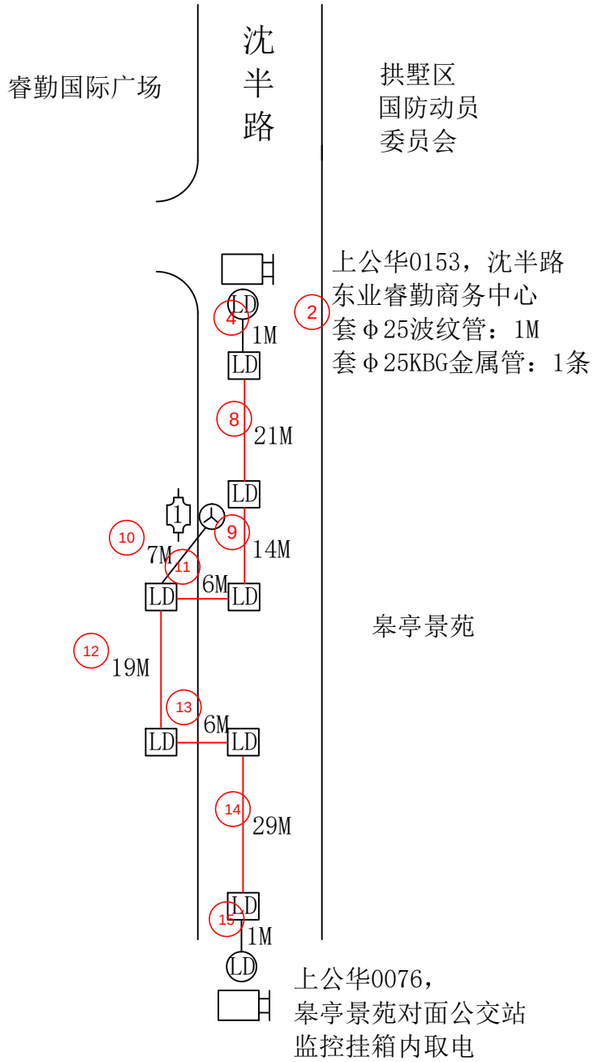


ZJ0013 2023年拱墅公安监控移机项目工程
（沈半路蔡马东路01光交）平面路由图

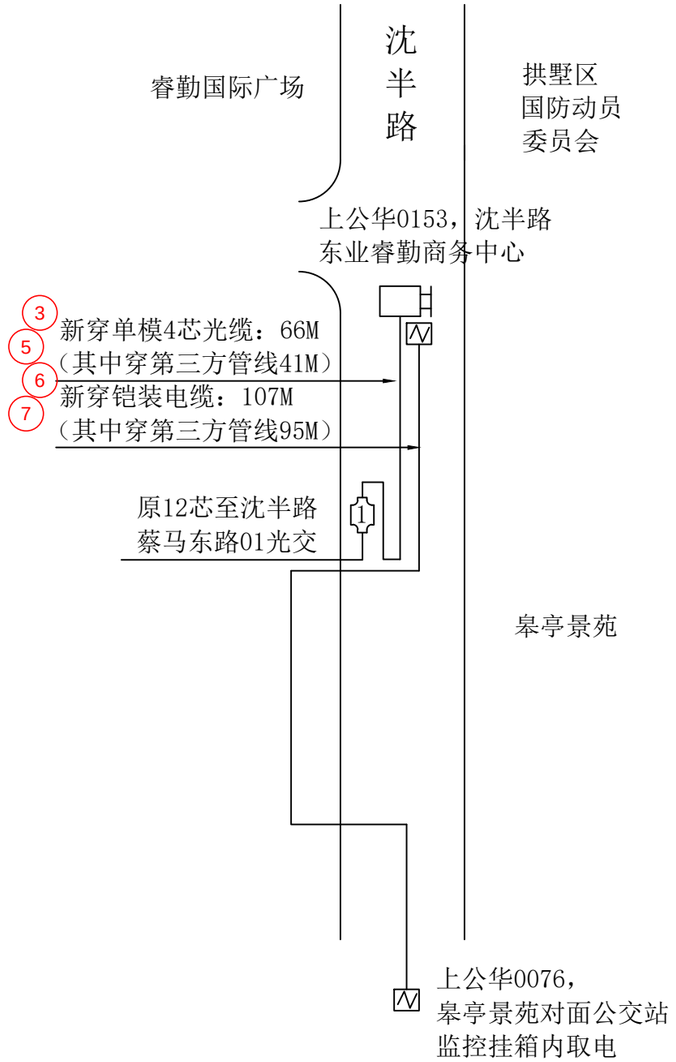

ZJ0013 2023年拱墅公安监控移机项目工程
（沈半路蔡马东路01光交）线缆线路图

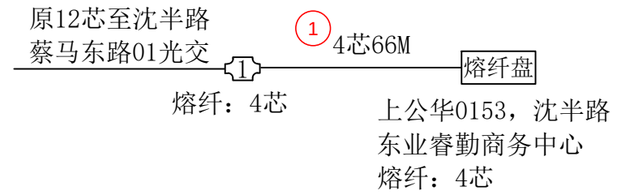

ZJ0013 2023年拱墅公安监控移机项目工程
（沈半路蔡马东路01光交）光缆熔纤图

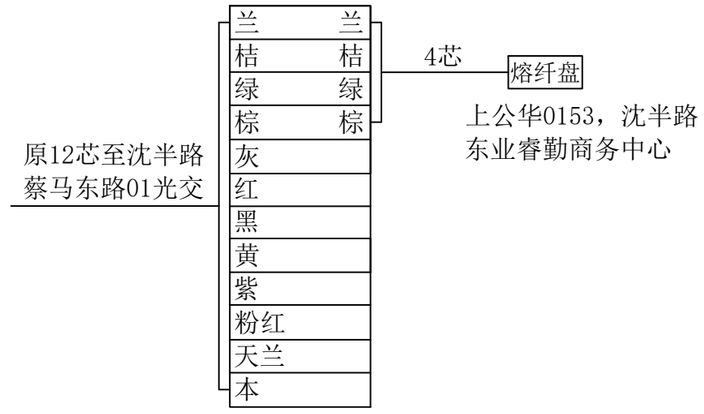

ZJ0013 2023年拱墅公安监控移机项目工程
（沈半路蔡马东路01光交）光缆色谱图

图例说明：

Ⓛ表示路灯杆

说明：

①光缆进箱按5M计算，进光缆熔接包按10M计算；铠装电缆进箱按3M计算；线缆至监控挂箱引上2M计算。


②图中加粗线表示穿第三方管线路灯井。

③每个监控点新建独立6A空气开关和电源线。


工程量：

套Φ25波纹管：1M
套Φ25KBG金属管：1条
新穿单模4芯光缆：66M
（其中穿第三方管线41M）
熔接光纤12芯以下含12芯：8芯
新穿铠装电缆：107M
（其中穿第三方管线95M）


杭州顺泰安装工程有限公司		建设单位	杭州华数传媒电视网络有限公司紫荆分公司
设　计	严隆潮	项目名称	ZJ0013 2023年拱墅公安监控移机项目工程（沈半路蔡马东路01光交）
审　核	许建萍	图　名	■平面路由图 ■线缆线路图 ■熔纤色谱图
施　工	严隆昌	日　期	
校　对	王为芸	24-08-15	共 40 页　第 13 页

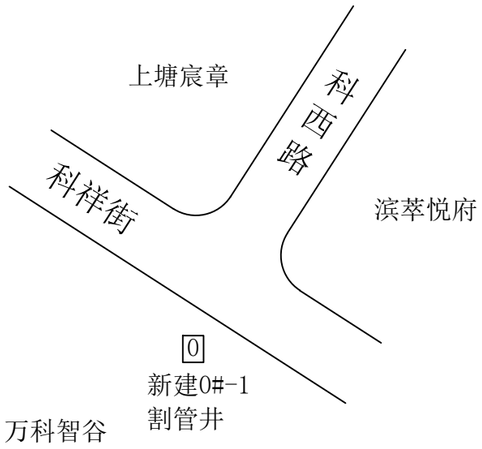


ZJ0013 2023年拱墅公安监控移机项目工程
（科西路科祥路01光交）管道竣工图

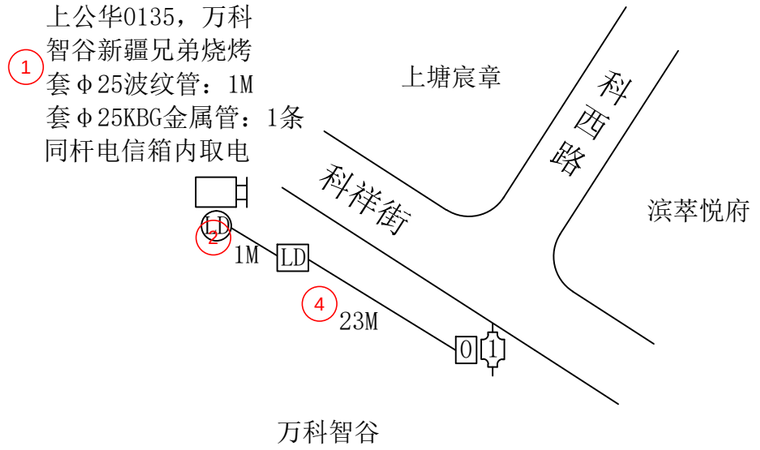


ZJ0013 2023年拱墅公安监控移机项目工程
（科西路科祥路01光交）平面路由图

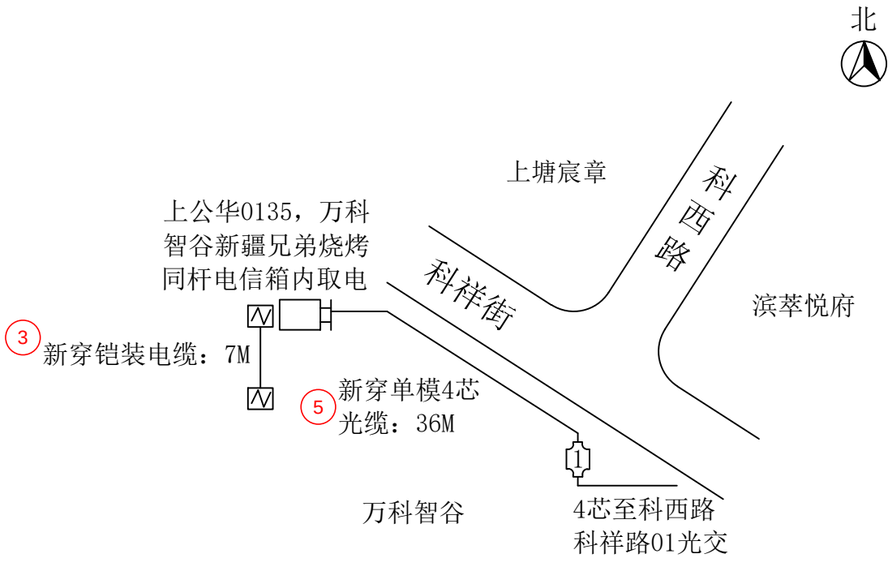

ZJ0013 2023年拱墅公安监控移机项目工程
（科西路科祥路01光交）线缆线路图

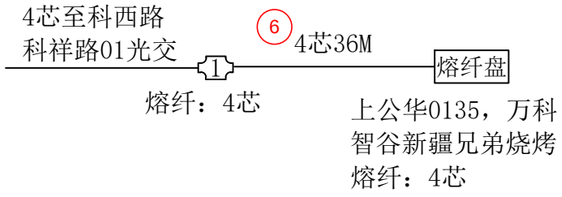

ZJ0013 2023年拱墅公安监控移机项目工程
（科西路科祥路01光交）光缆熔纤图

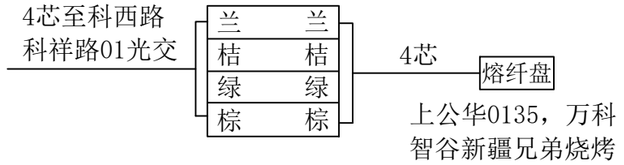

ZJ0013 2023年拱墅公安监控移机项目工程
（科西路科祥路01光交）光缆色谱图

工程量:

新建0号手孔：1套
套Φ25波纹管：1M
套Φ25KBG金属管：1条
新穿单模4芯光缆：36M
熔接光纤12芯以下含12芯：8芯
新穿铠装电缆：7M

图例说明：

Ⓛ 表示路灯杆

说明：

①光缆进箱按5M计算，进光缆熔接包按5M计算；铠装电缆进箱按3M计算；线缆至监控挂箱引上2M计算。

②每个监控点新建独立6A空气开关和电源线。

杭州顺泰安装工程有限公司		建设单位	杭州华数传媒电视网络有限公司紫荆分公司
设 计	严隆潮	项目名称	ZJ0013 2023年拱墅公安监控移机项目工程（科西路科祥路01光交）
审 核	许建萍	图 名	■管道竣工图 ■平面路由图 ■线缆线路图 ■熔纤色谱图
施 工	严隆昌	日 期	
校 对	王巧芸	24-08-15	共 40 页 第 14 页

北



工程量：

套Φ25波纹管：1M
套Φ25KBG金属管：1条
拆装监控挂箱：2只

图例说明：

(LP) 表示指路牌杆

(JJ) 表示红绿灯杆

说明：

①线缆靠边自然弯曲，经过2号手孔按1M计算，经过3号手孔及人孔按2M计算。

②光缆进箱按5M计算；铠装电缆进箱按3M计算；线缆至监控挂箱引上2M计算。


③每个监控点新建独立6A空气开关和电源线。

杭州顺泰安装工程有限公司		建设单位	杭州华数传媒电视网络有限公司紫荆分公司
设　计	严隆潮	项目名称	ZJ0013 2023年拱墅公安监控移机项目工程（霞湾巷上岛公馆北01监控光交）
审　核	许建萍	图　名	■平面路由图
施　工	钱江洪	日　期	
校　对	王巧芸	24-08-15	共 40 页　　第 15 页

北



ZJ0013 2023年拱墅公安监控移机项目工程
（霞湾巷上岛公馆北01监控光交）线缆线路图

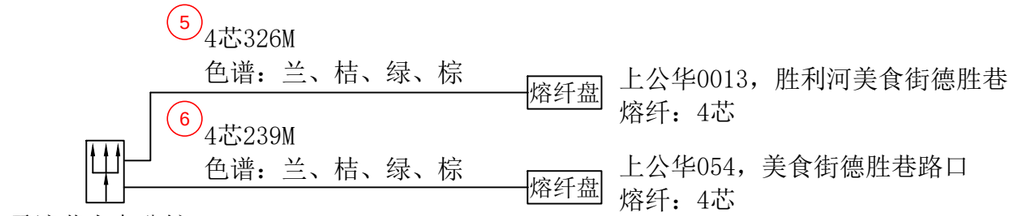


ZJ0013 2023年拱墅公安监控移机项目工程
（霞湾巷上岛公馆北01监控光交）光缆熔纤色谱图


工程量:

新穿单模4芯光缆：565M
熔接光纤12芯以下含12芯：16芯
新穿铠装电缆：17M


杭州顺泰安装工程有限公司		建设单位	杭州华数传媒电视网络有限公司紫荆分公司
设　计	严隆潮	项目名称	ZJ0013 2023年拱墅公安监控移机项目工程（霞湾巷上岛公馆北01监控光交）
审　核	许建萍	图　名	■线缆线路图　■熔纤色谱图
施　工	钱江洪	日　期	
校　对	王乃芸	24-08-15	共 40 页　第 16 页

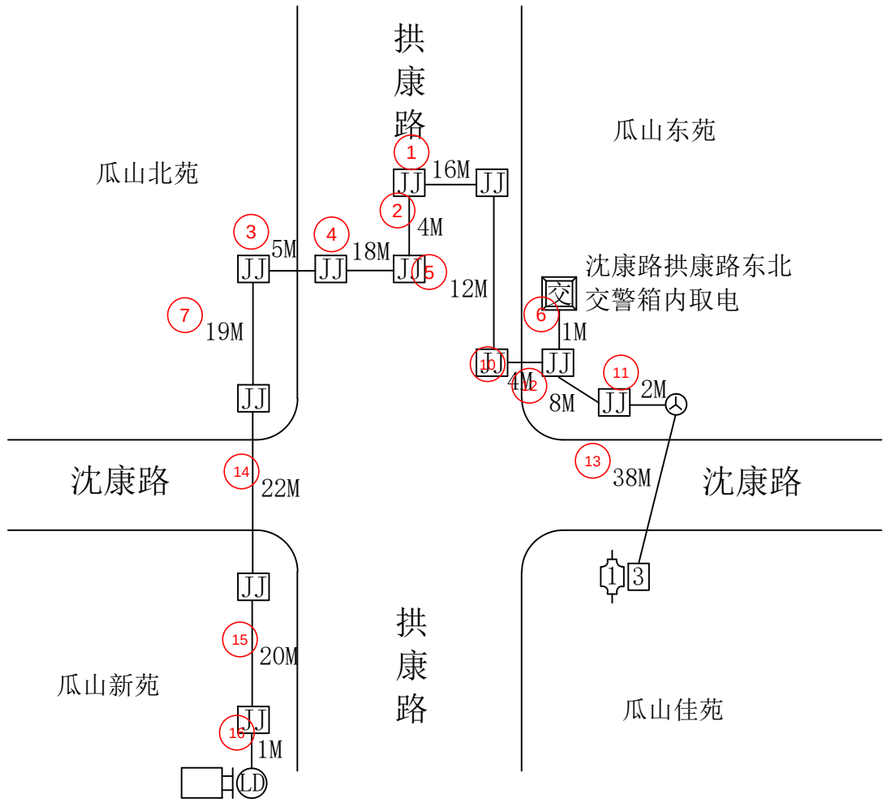


ZJ0013 2023年拱墅公安监控移机项目工程
（瓜山新苑16-A3光交）平面路由图

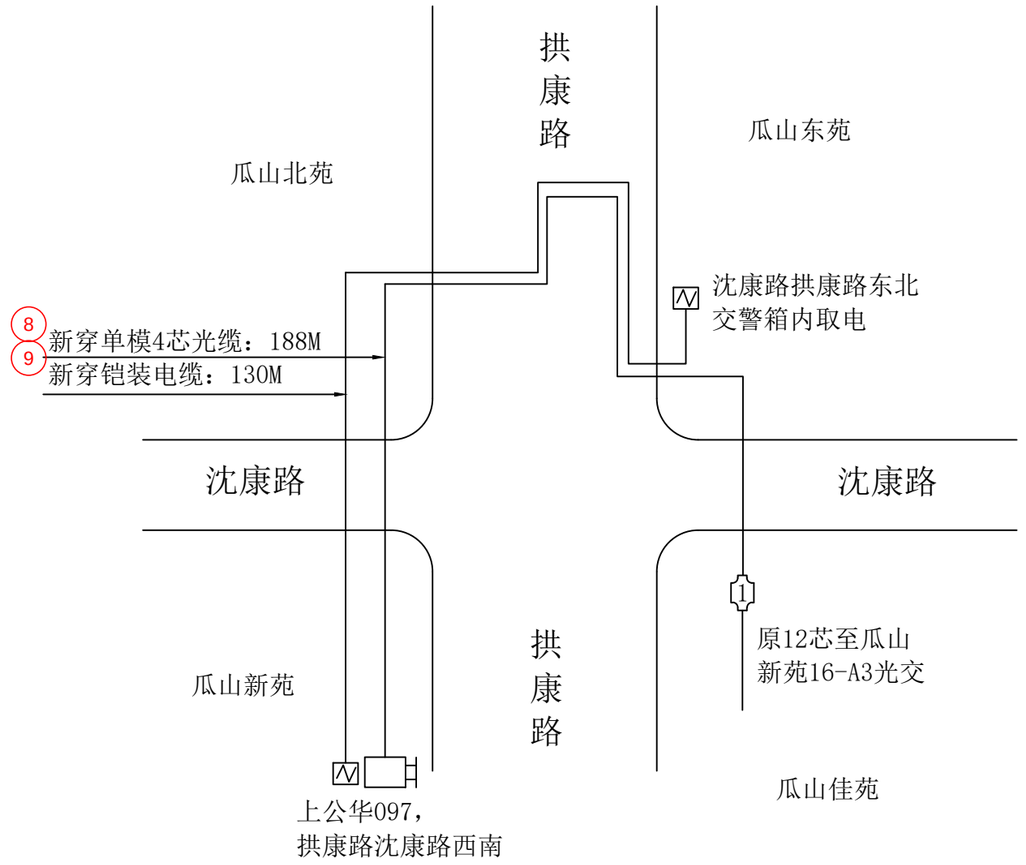

ZJ0013 2023年拱墅公安监控移机项目工程
（瓜山新苑16-A3光交）线缆线路图

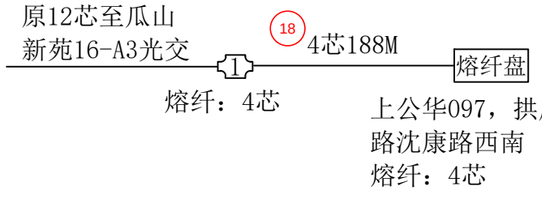

ZJ0013 2023年拱墅公安监控移机项目工程
（瓜山新苑16-A3光交）光缆熔纤图

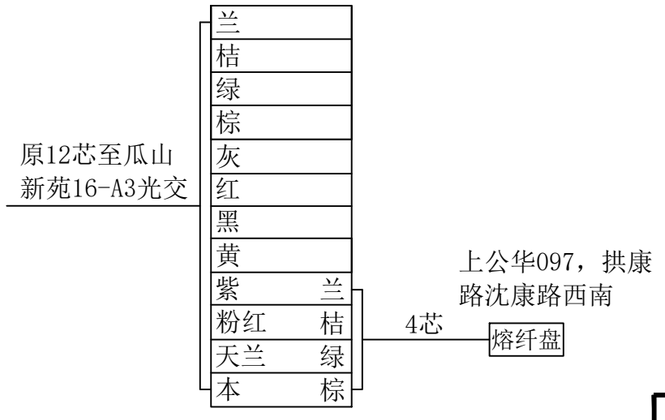

ZJ0013 2023年拱墅公安监控移机项目工程
（瓜山新苑16-A3光交）光缆色谱图

工程量：

套Φ25波纹管：1M
套Φ25KBG金属管：1条
新穿单模4芯光缆：188M
熔接光纤12芯以下含12芯：8芯
新穿铠装电缆：130M

图例说明：

Ⓛ 表示路灯杆


说明：

①线缆靠边自然弯曲，经过人孔按2M计算。


②光缆进箱按5M计算，进光缆熔接包按10M计算；铠装电缆进箱按3M计算；线缆至监控挂箱引上2M计算。

③每个监控点新建独立6A空气开关和电源线。


杭州顺泰安装工程有限公司		建设单位	杭州华数传媒电视网络有限公司紫荆分公司
设　计	严隆潮	项目名称	ZJ0013 2023年拱墅公安监控移机项目工程（瓜山新苑16-A3光交）
审　核	许建萍	图　名	■平面路由图 ■线缆线路图 ■熔纤色谱图
施　工	严隆昌	日　期	
校　对	王为芸	24-08-15	共 40 页　第 17 页

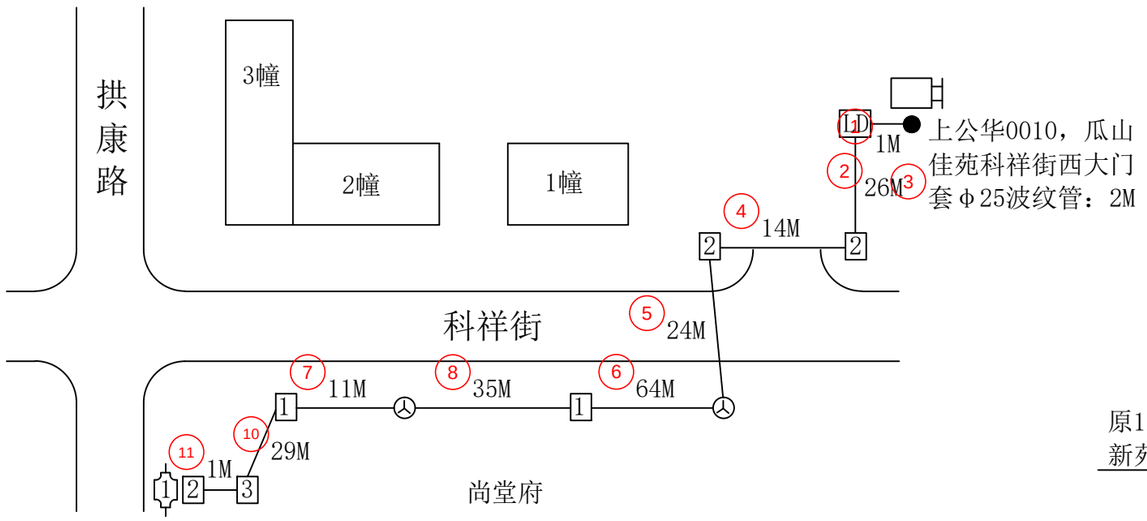


ZJ0013 2023年拱墅公安监控移机项目工程
（瓜山新苑16-A3光交）平面路由图

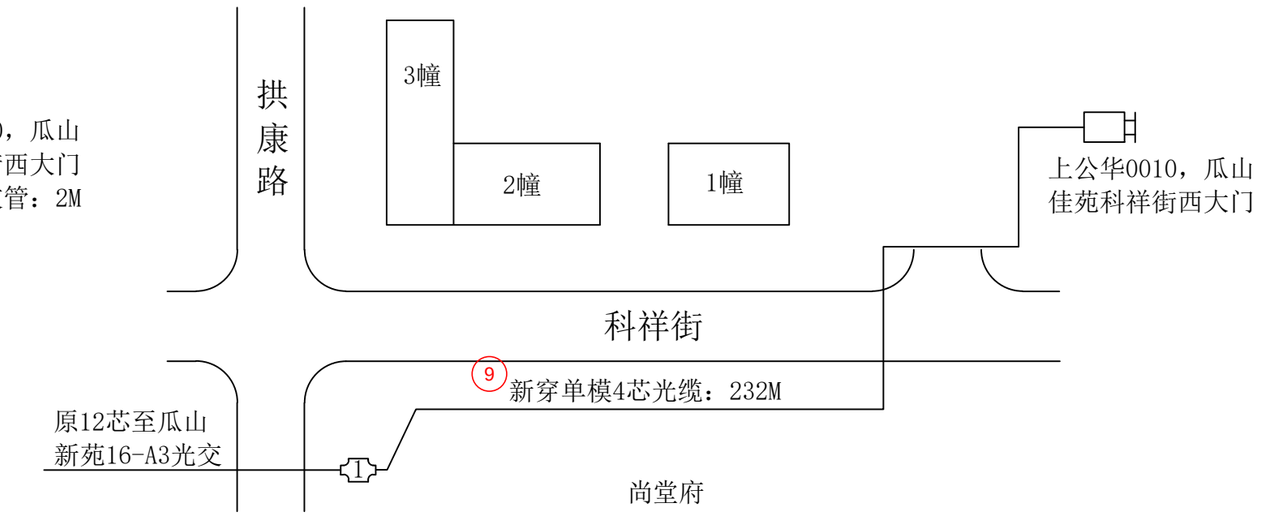

ZJ0013 2023年拱墅公安监控移机项目工程
（瓜山新苑16-A3光交）光缆线路图

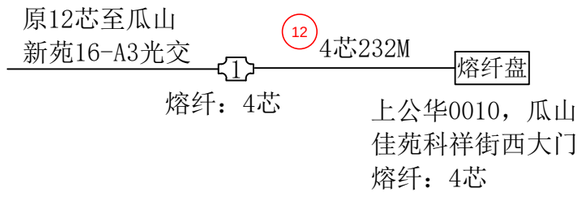

ZJ0013 2023年拱墅公安监控移机项目工程
（瓜山新苑16-A3光交）光缆熔纤图

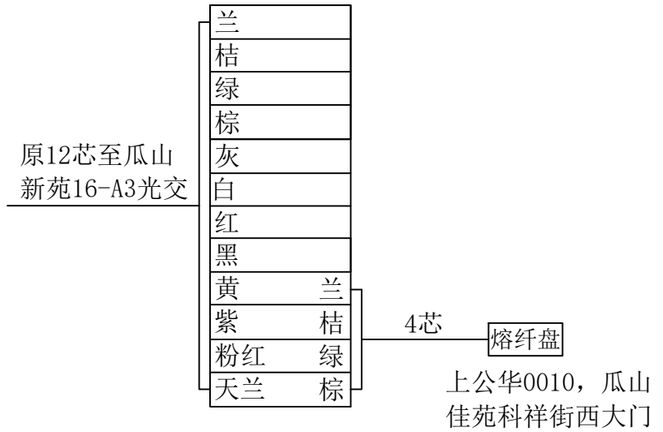

ZJ0013 2023年拱墅公安监控移机项目工程
（瓜山新苑16-A3光交）光缆色谱图


工程量：

套Φ25波纹管：2M
新穿单模4芯光缆：232M
熔接光纤12芯以下含12芯：8芯


说明：
①线缆靠边自然弯曲，经过1号、2号手孔按1M计算，经过3号手孔及人孔按2M计算。
②光缆进箱按5M计算，进光缆熔接包按10M计算；铠装电缆进箱按3M计算；线缆至监控挂箱引上2M计算。
③每个监控点新建独立6A空气开关和电源线。

杭州顺泰安装工程有限公司		建设单位	杭州华数传媒电视网络有限公司紫荆分公司
设　计	严隆潮	项目名称	ZJ0013 2023年拱墅公安监控移机项目工程（瓜山新苑16-A3光交）
审　核	许建萍	图　名	■平面路由图 ■光缆线路图 ■熔纤色谱图
施　工	钱江洪	日　期	
校　对	王乃芸	24-08-15	共 40 页　第 18 页


北

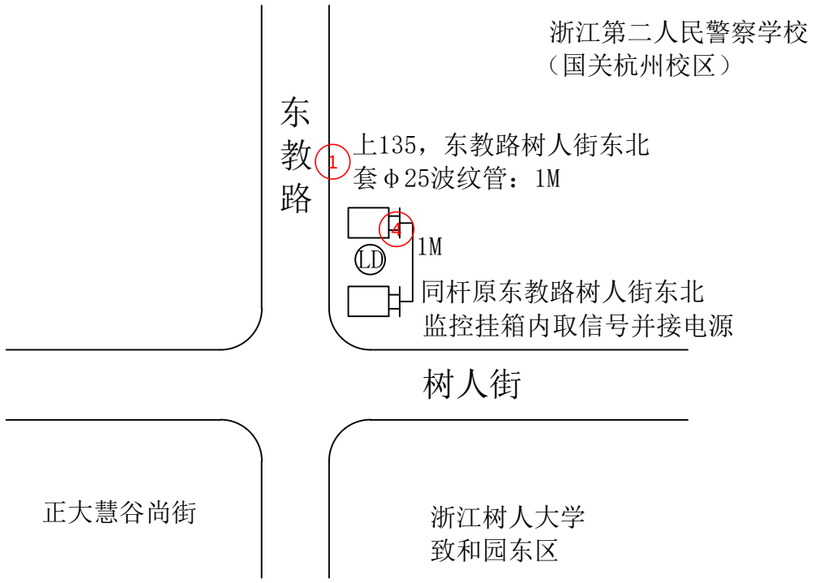

ZJ0013 2023年拱墅公安监控移机项目工程
（唐人大酒店31-A2光交）平面路由图

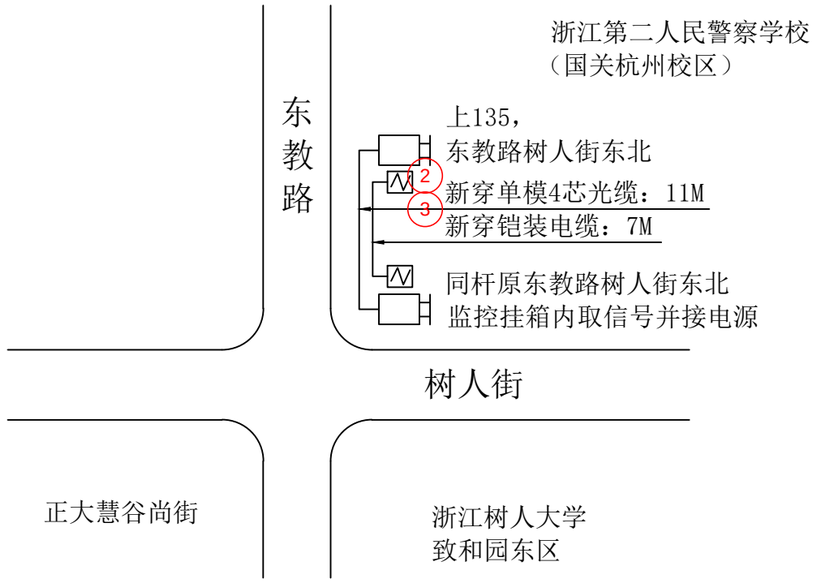

ZJ0013 2023年拱墅公安监控移机项目工程
（唐人大酒店31-A2光交）线缆线路图

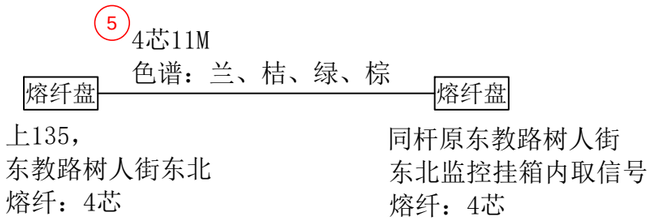

ZJ0013 2023年拱墅公安监控移机项目工程
（唐人大酒店31-A2光交）光缆熔纤色谱图

工程量：

套Φ25波纹管：1M
新穿单模4芯光缆：11M
熔接光纤12芯以下含12芯：8芯
新穿铠装电缆：7M

图例说明：

LD 表示路灯杆

说明：

①光缆进箱按5M计算；铠装电缆进箱按3M计算；线缆至监控挂箱引上2M计算。

②每个监控点新建独立6A空气开关和电源线。

6

杭州顺泰安装工程有限公司		建设单位	杭州华数传媒电视网络有限公司紫荆分公司
设　计	严隆潮	项目名称	ZJ0013 2023年拱墅公安监控移机项目工程（唐人大酒店31-A2光交）
审　核	许建萍	图　名	■平面路由图 ■线缆线路图 ■熔纤色谱图
施　工	严隆昌	日　期	
校　对	王乃芸	24-08-15	共 40 页　第 19 页

北

重机巷66号
东新派出所

重机巷64号

杭州市
第一机械
技工
学校

重机巷

0 新建0#-1

1 铺设PE60.3管单管：8.8M

2 破挖绿化带并复原：8.8M


停车场

杭州市
教育技术信息
综合楼

工程量：

新建0号手孔：1套
铺设PE60.3管单管：8.8M
破挖绿化带并复原：8.8M

杭州顺泰安装工程有限公司		建设单位	杭州华数传媒电视网络有限公司紫荆分公司
设　计	严隆潮	项目名称	ZJ0013 2023年拱墅公安监控移机项目工程（西文农贸市场35-A1光交）
审　核	许建萍	图　名	■管道竣工图
施　工	严隆昌	日　期	
校　对	王巧芸	24-08-15	共 40 页　　第 20 页

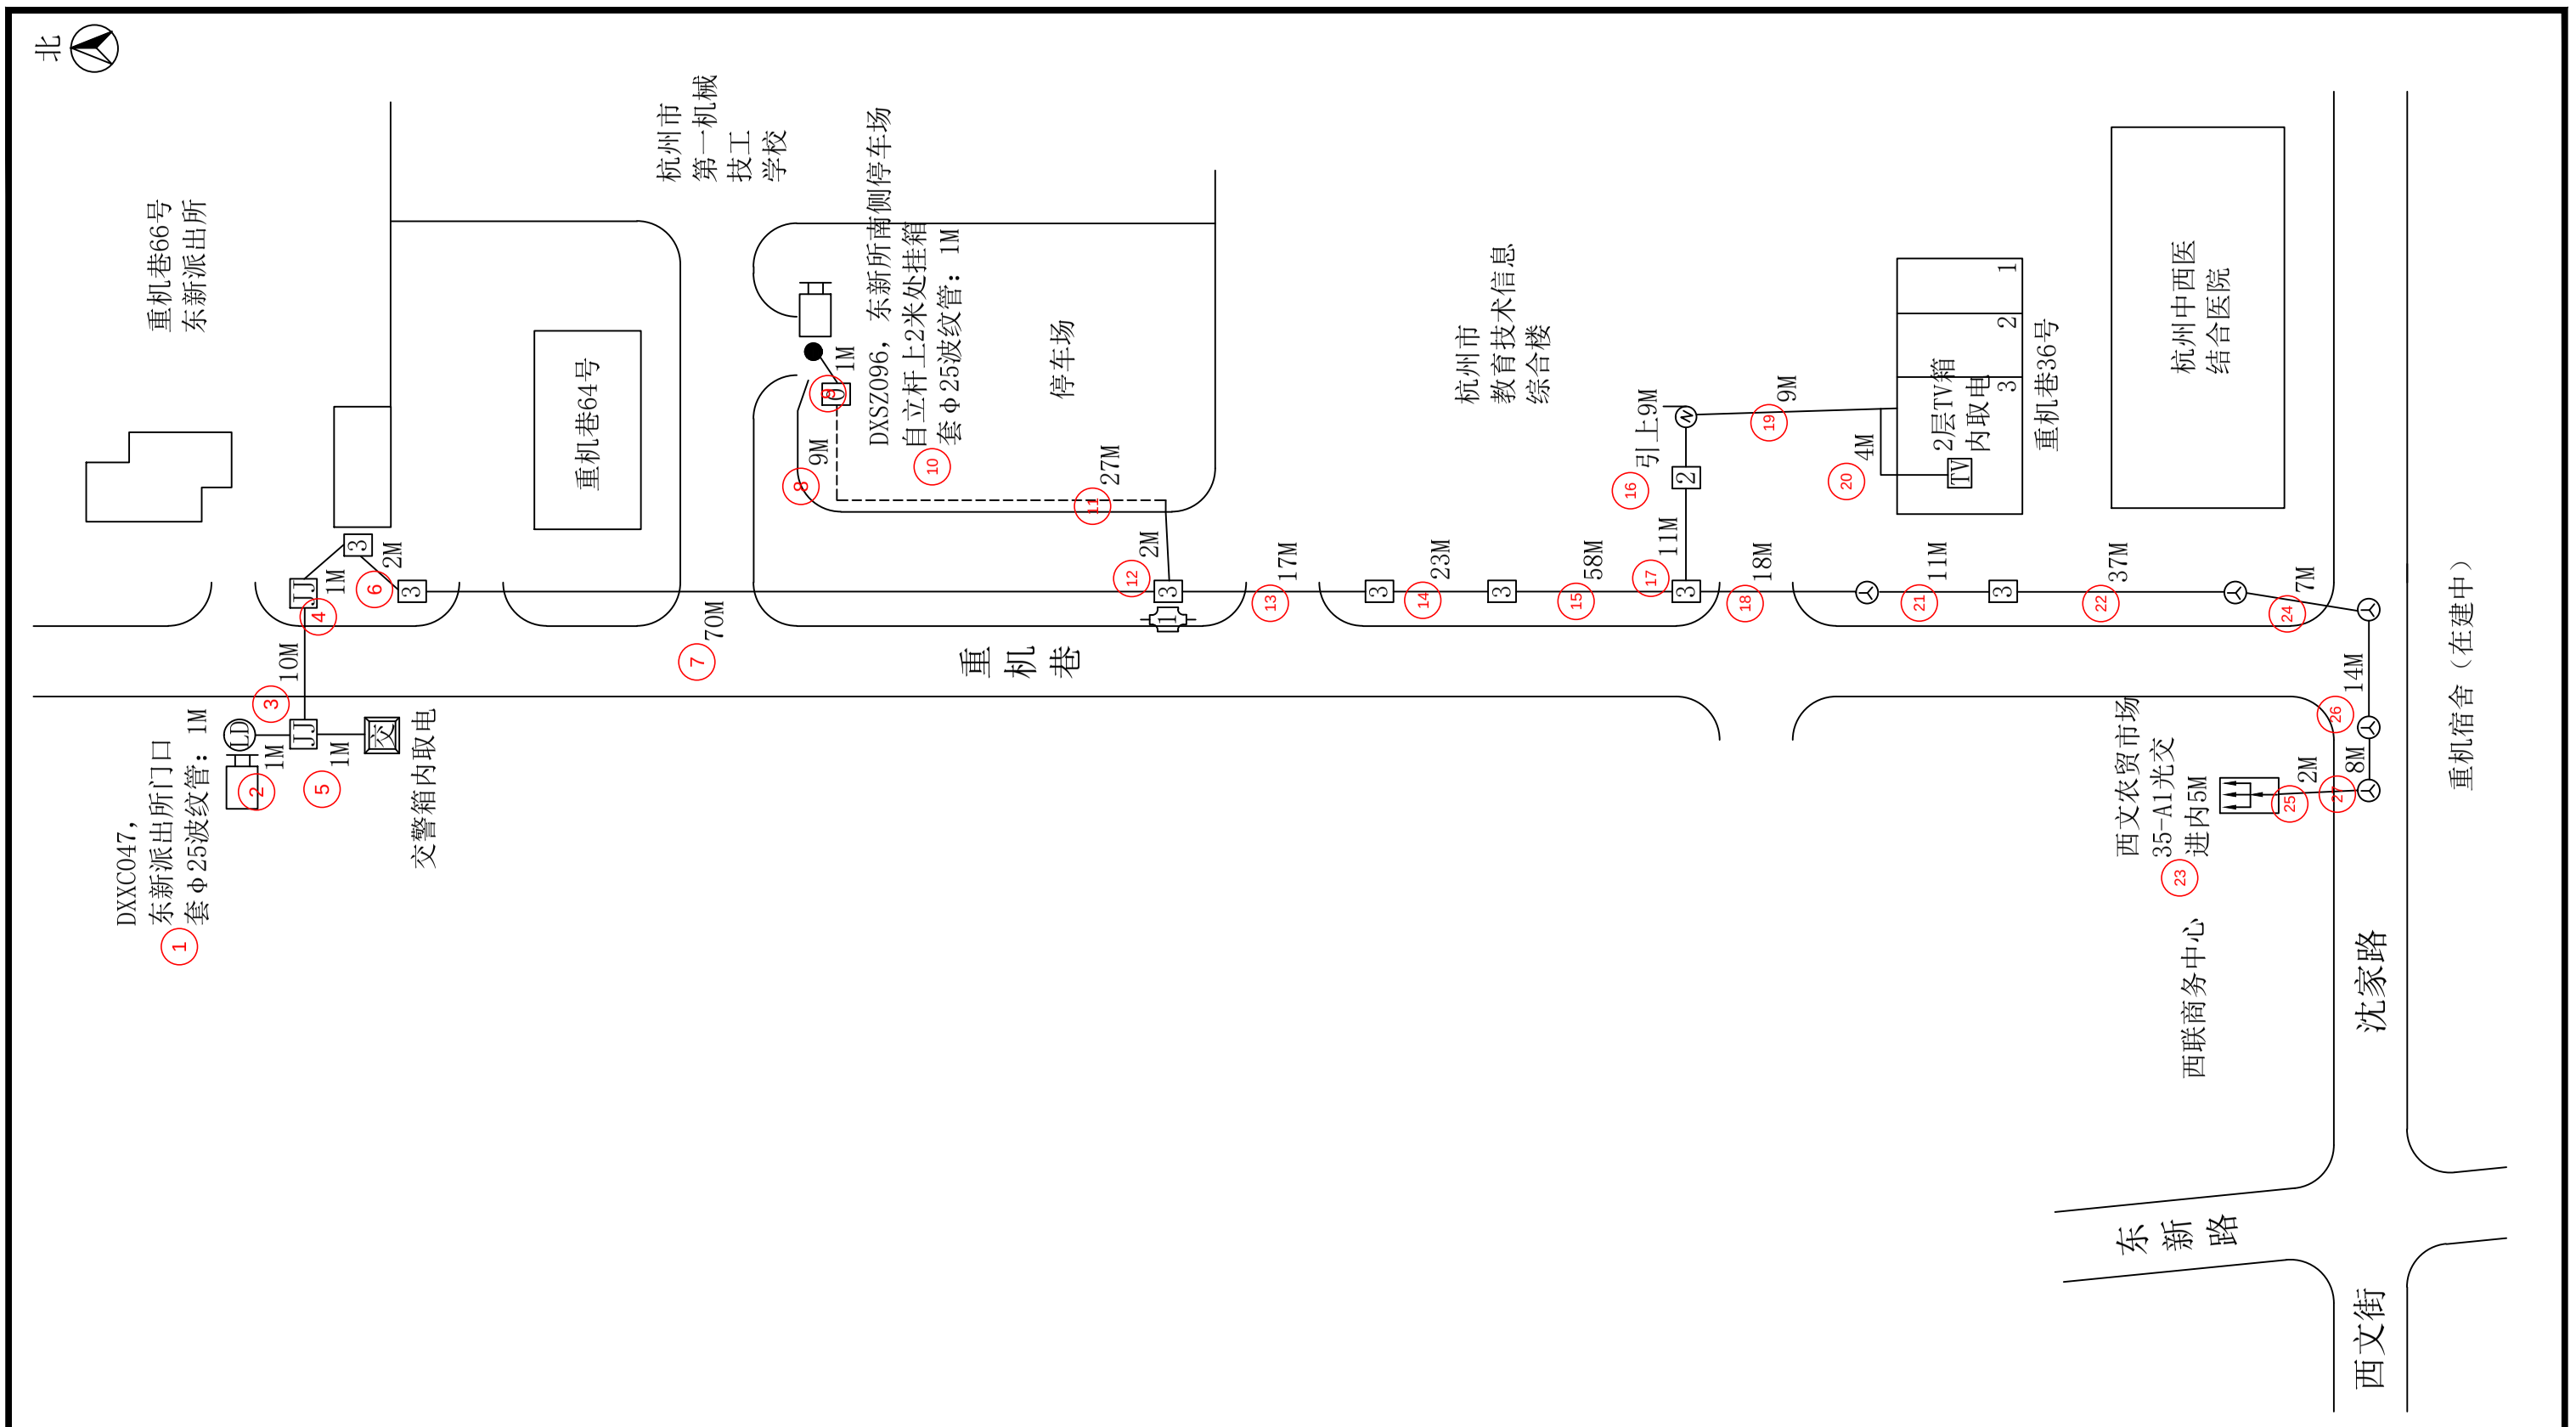

图例说明：

LJ 表示路灯杆

说明：

①线缆靠边自然弯曲，经过2号手孔按1M计算，经过3号手孔及人孔按2M计算。


②光缆进箱按5M计算，进光缆熔接包按10M计算；铠装电缆进箱按3M计算；线缆至监控挂箱引上2M计算。

③每个监控点新建独立6A空气开关和电源线。

工程量：

套Φ25波纹管：2M

杭州顺泰安装工程有限公司		建设单位	杭州华数传媒电视网络有限公司紫荆分公司
设　计	严隆潮	项目名称	ZJ0013 2023年拱墅公安监控移机项目工程（西文农贸市场35-A1光交）
审　核	许建萍	图　名	■平面路由图
施　工	严隆昌	日　期	
校　对	王巧芸	24-08-15	共 40 页　　第 21 页

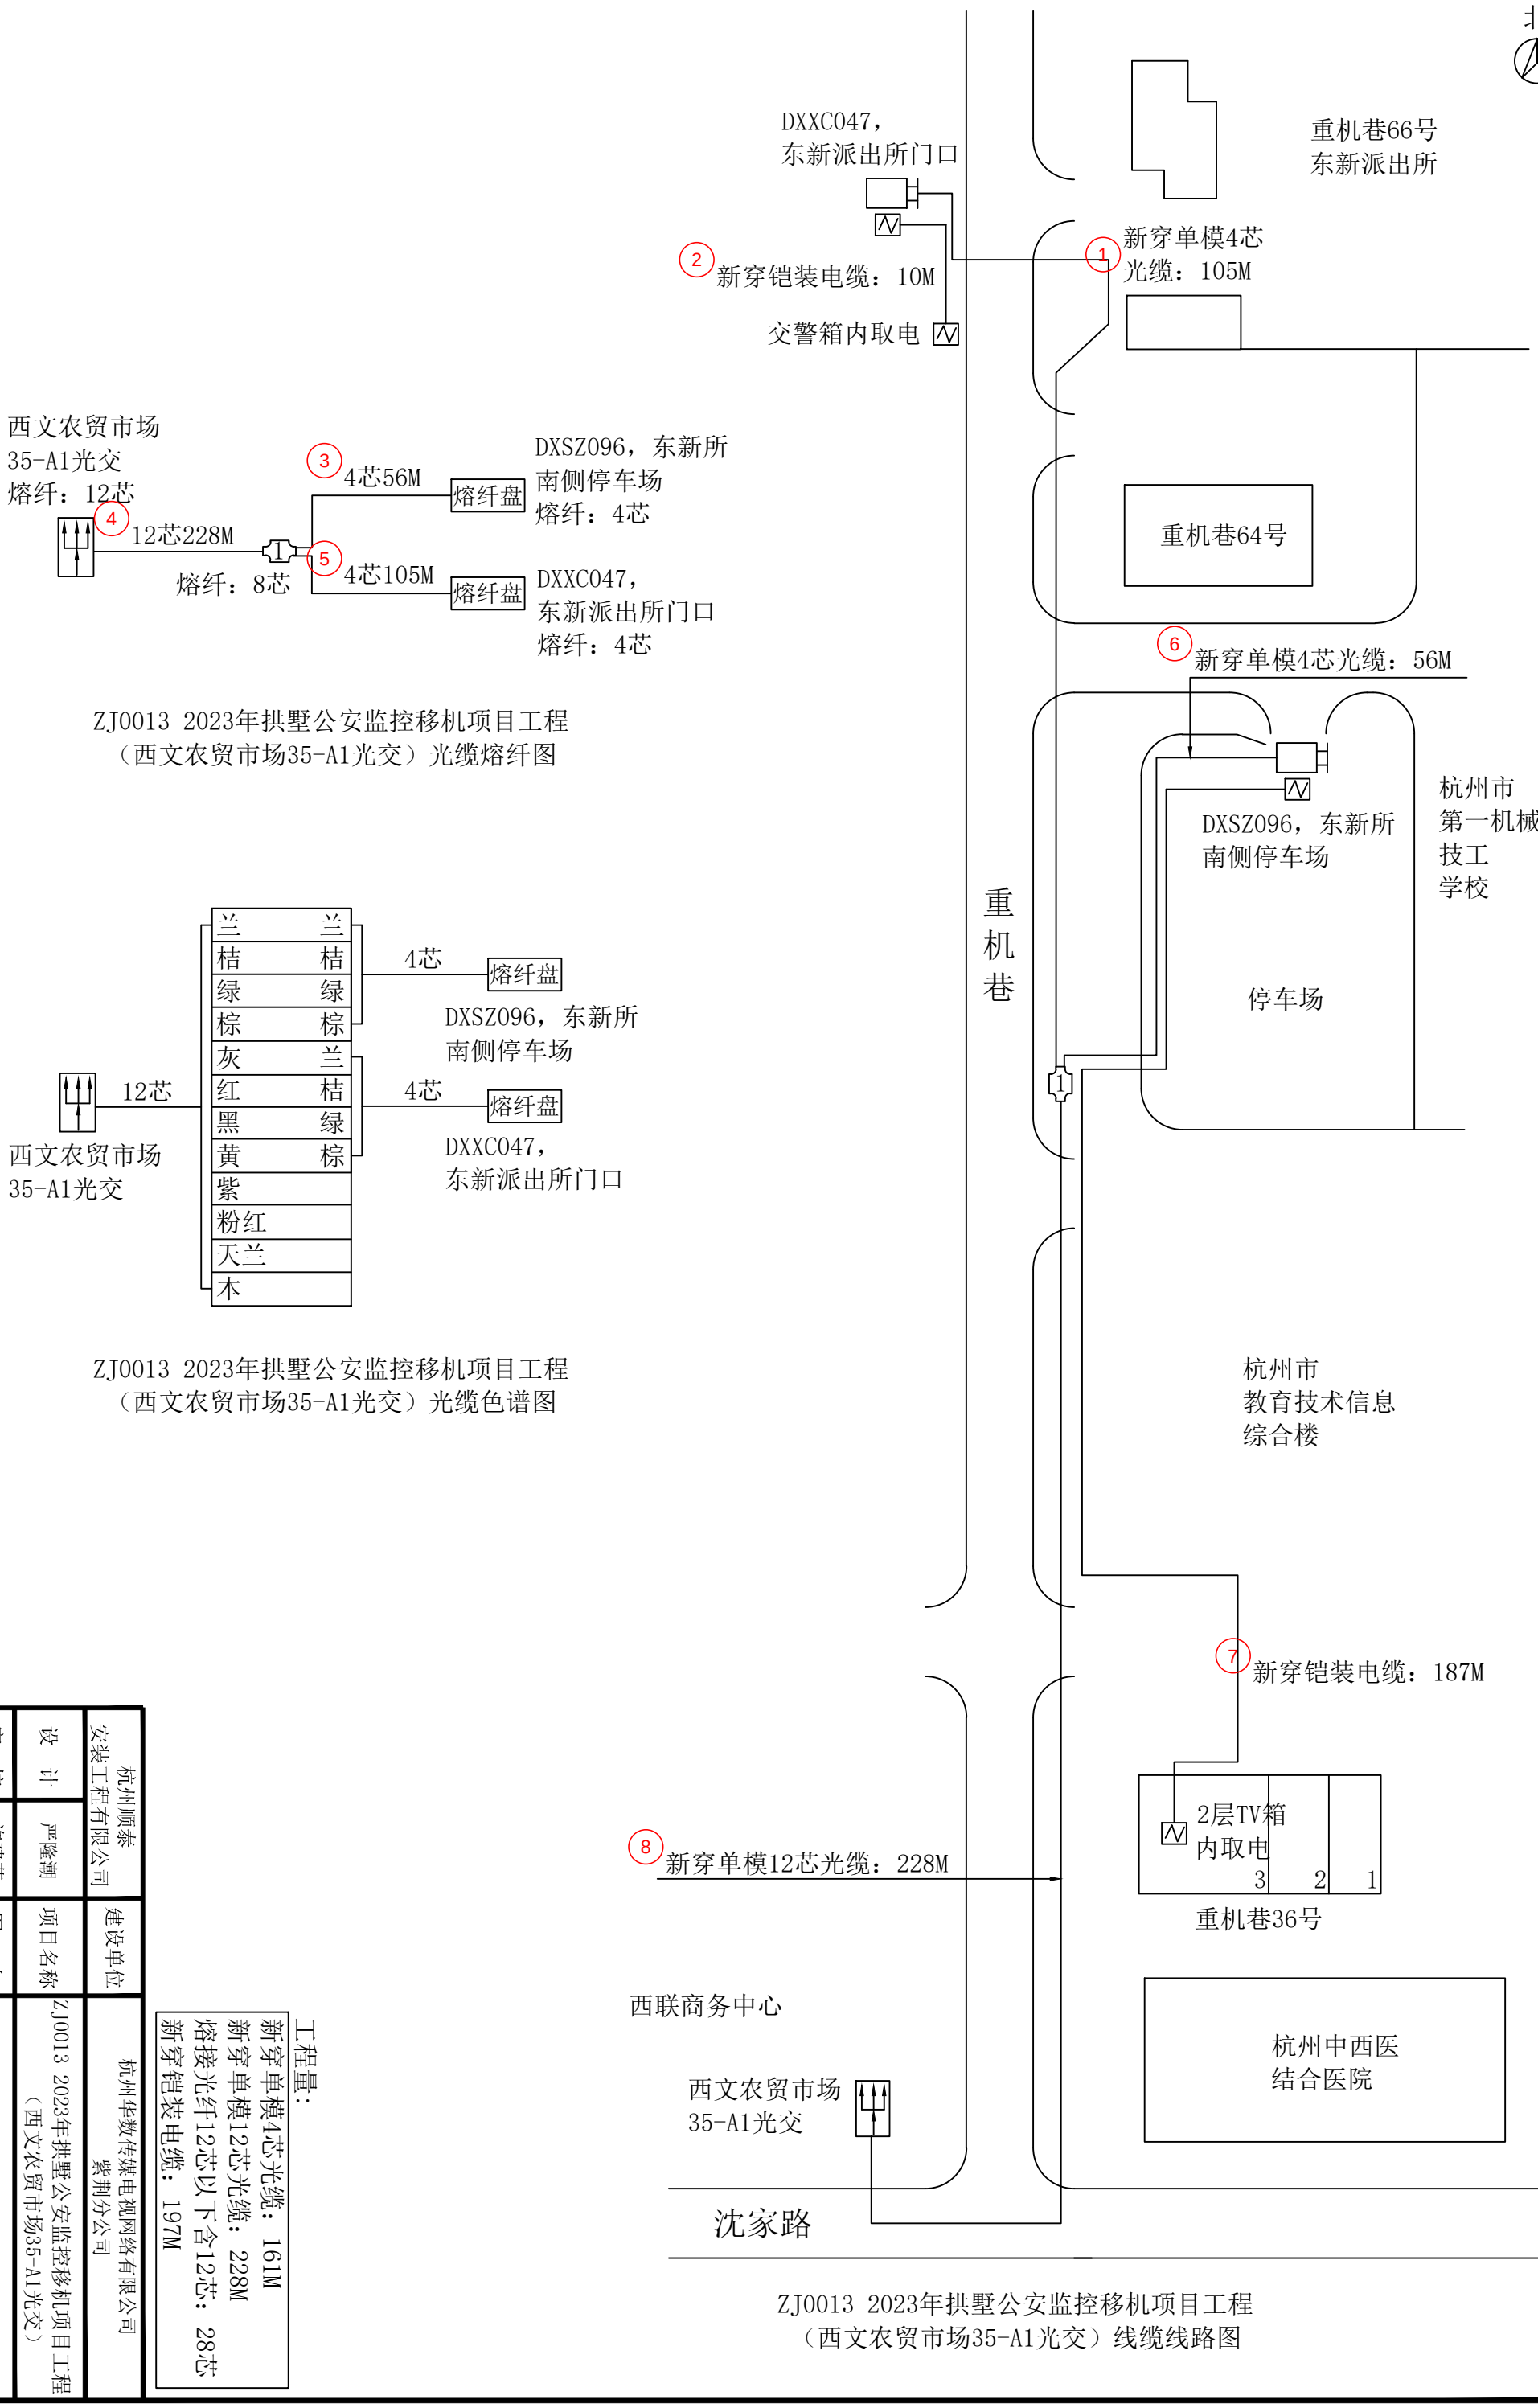

ZJ0013 2023年拱墅公安监控移机项目工程
（西文农贸市场35-A1光交）线缆线路图


ZJ0013 2023年拱墅公安监控移机项目工程
（西文农贸市场35-A1光交）光缆色谱图

工程量：

新穿单模4芯光缆：161M
新穿单模12芯光缆：228M
熔接光纤12芯以下含12芯：28芯
新穿铠装电缆：197M

建设单位	杭州华数传媒电视网络有限公司 紫荆分公司		
项目名称	ZJ0013 2023年拱墅公安监控移机项目工程 （西文农贸市场35-A1光交）		
图　名	■线缆线路图　■熔纤色谱图		
日　期	共 40 页	第 22 页	
设　计	严隆潮	杭州顺泰 安装工程有限公司	
审　核	许建萍		
施　工	严隆昌		
校　对	王巧英		

北

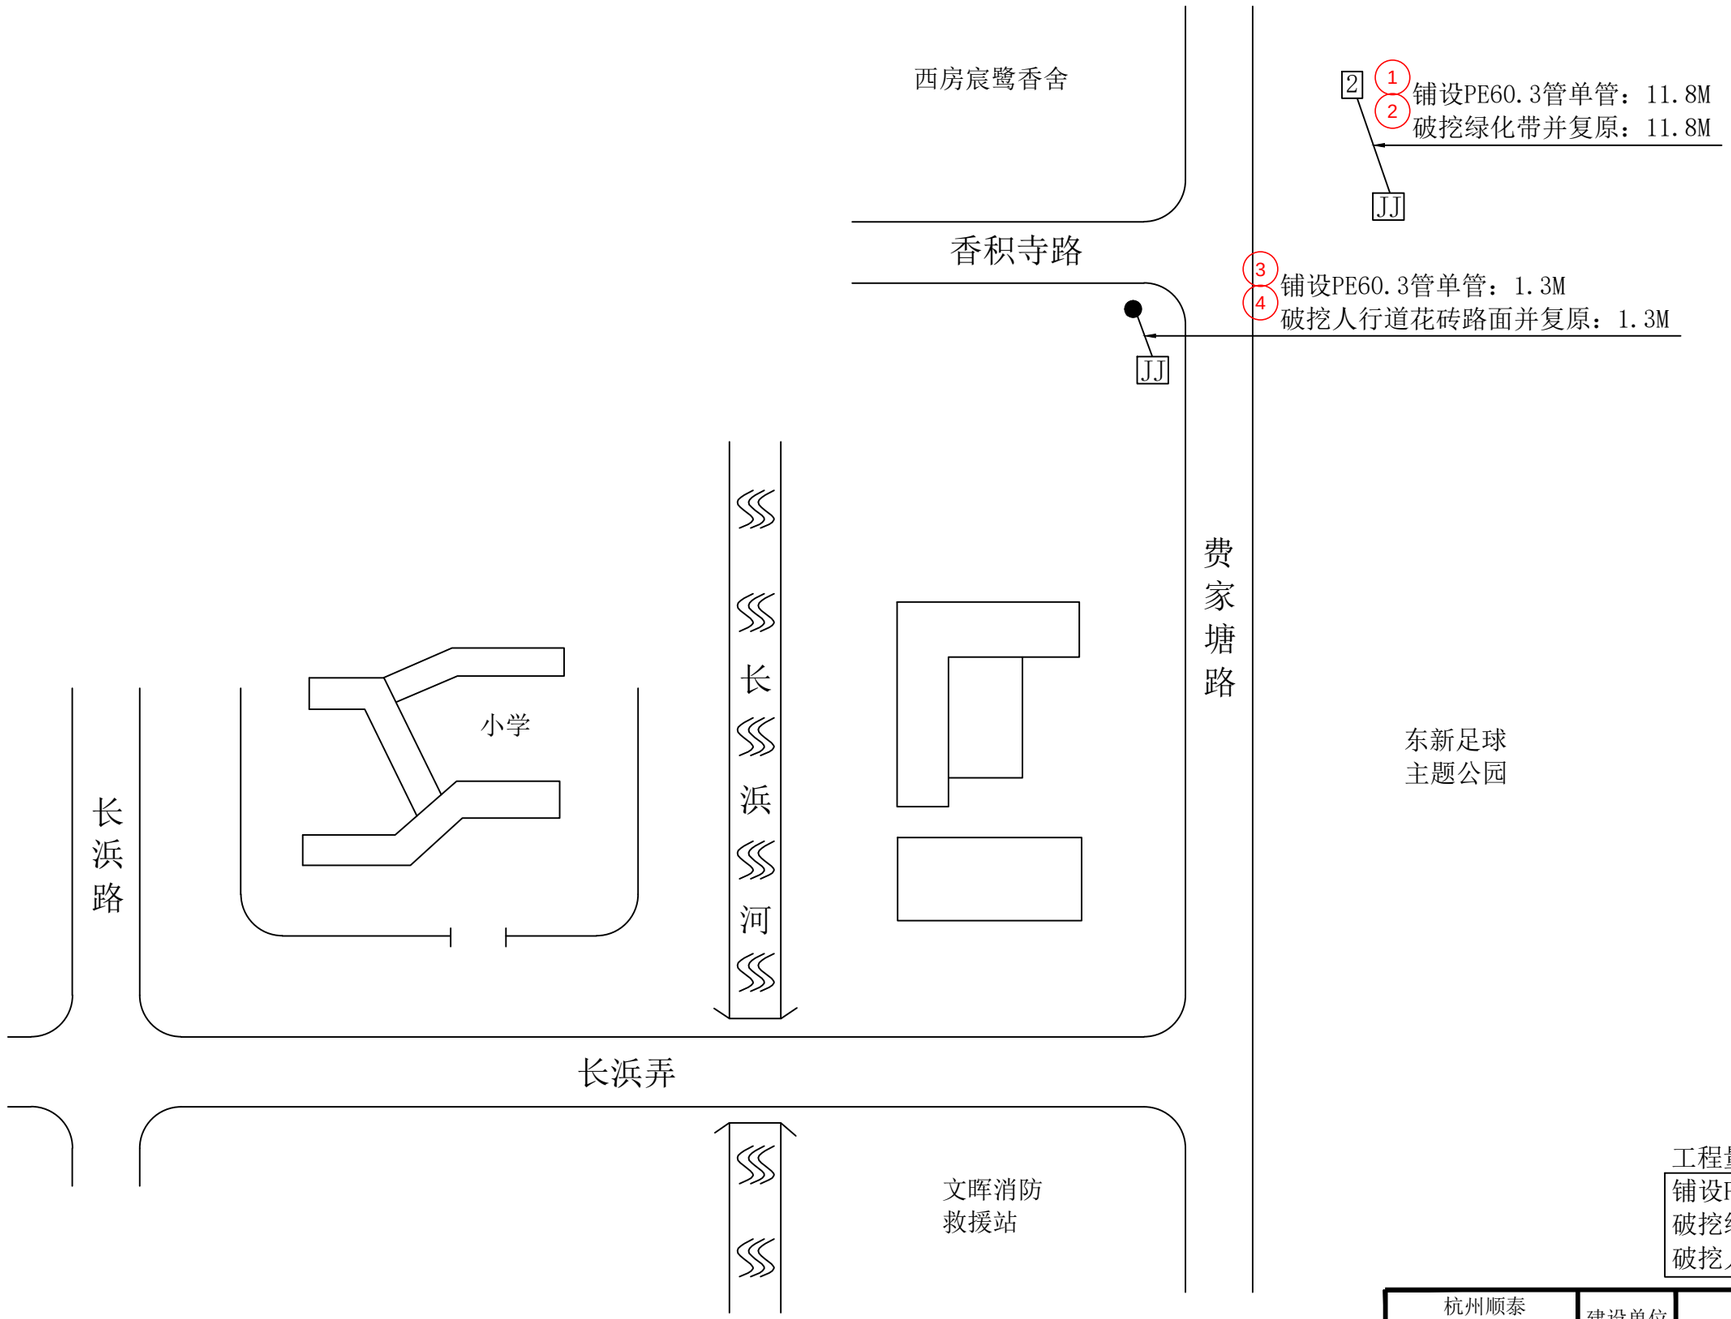


工程量：

铺设PE60.3管单管：13.1M
破挖绿化带并复原：11.8M
破挖人行道花砖路面并复原：1.3M

杭州顺泰安装工程有限公司		建设单位	杭州华数传媒电视网络有限公司紫荆分公司
设　计	严隆潮	项目名称	ZJ0013 2023年拱墅公安监控移机项目工程（长浜路香积寺路67-A1二级光交）
审　核	许建萍	图　名	■管道竣工图
施　工	方根红	日　期	
校　对	王巧芸	24-08-15	共 40 页　　第 23 页

北

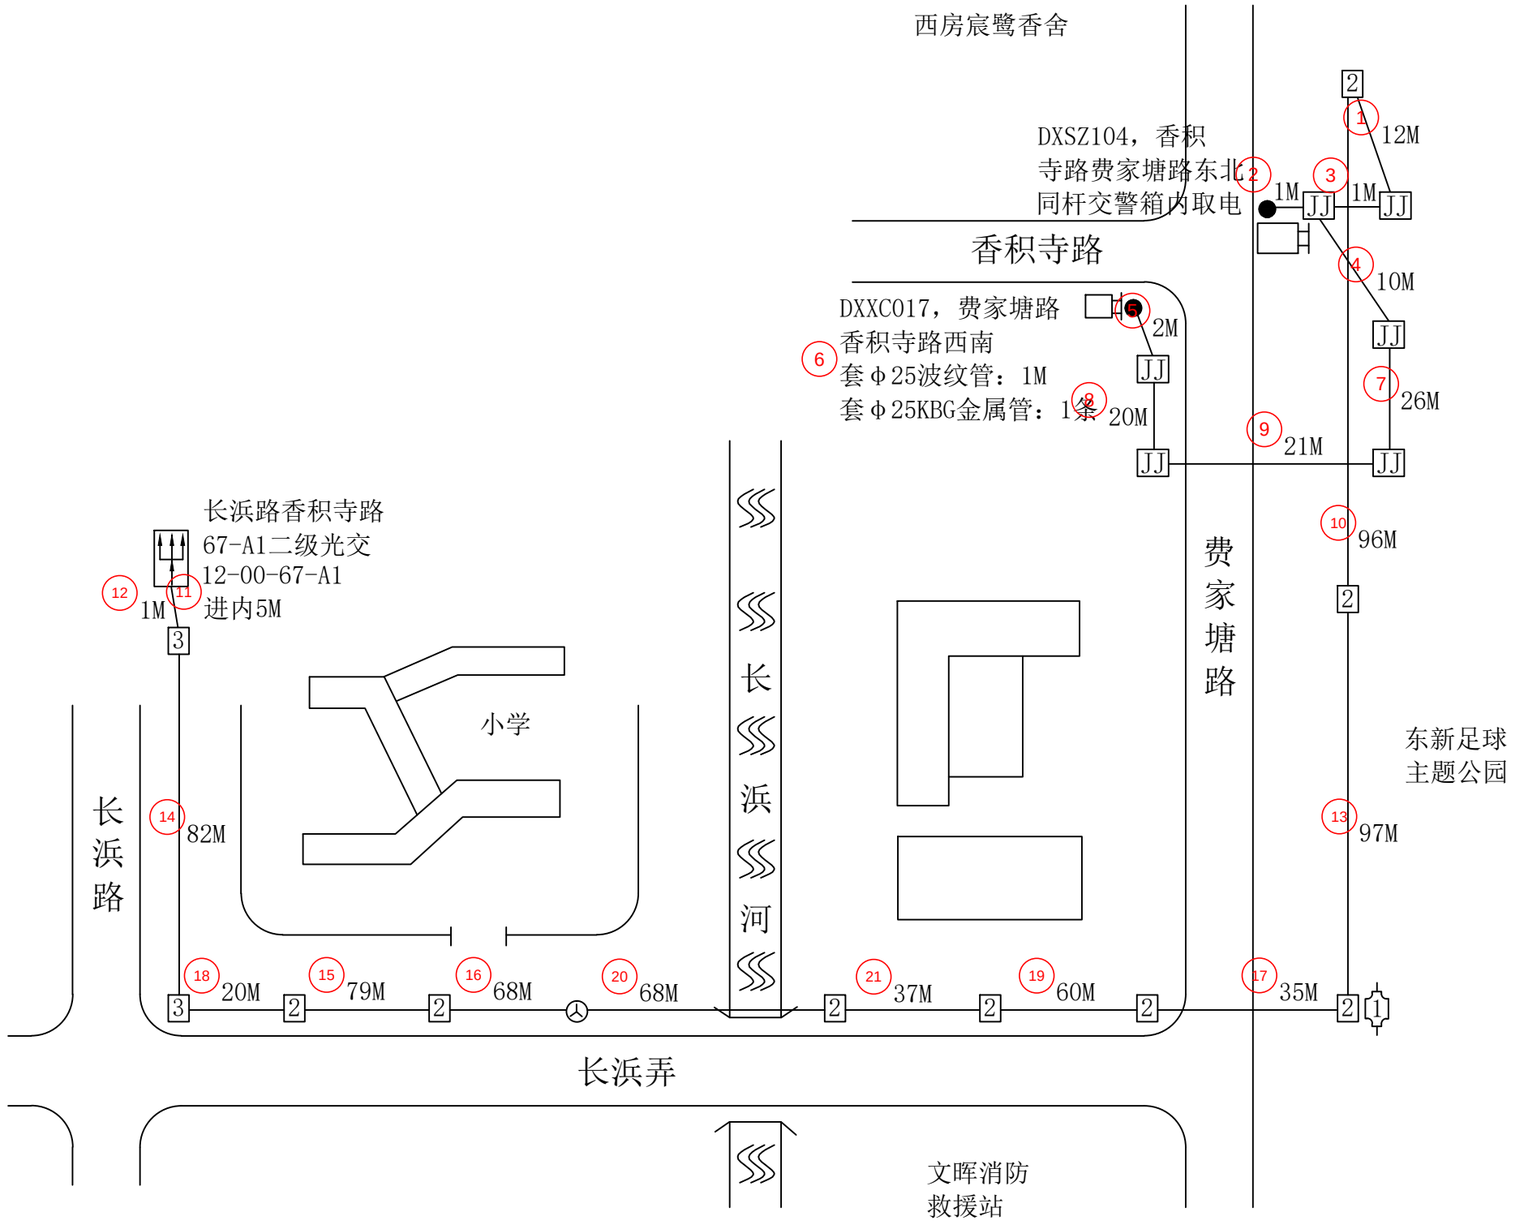

工程量：

套Φ25波纹管：1M
套Φ25KBG金属管：1条


说明：

①线缆靠边自然弯曲，经过2号手孔按1M计算，
经过3号手孔及人孔按2M计算。

②光缆进箱按5M计算，进光缆熔接包按10M计算；铠装电缆进箱按3M计算；线缆至监控挂箱引上2M计算。。


③每个监控点新建独立6A空气开关和电源线。

杭州顺泰安装工程有限公司		建设单位	杭州华数传媒电视网络有限公司紫荆分公司
设　计	严隆潮	项目名称	ZJ0013 2023年拱墅公安监控移机项目工程（长浜路香积寺路67-A1二级光交）
审　核	许建萍	图　名	■平面路由图
施　工	方根红	日　期	
校　对	王巧芸	24-08-15	共 40 页　　第 24 页

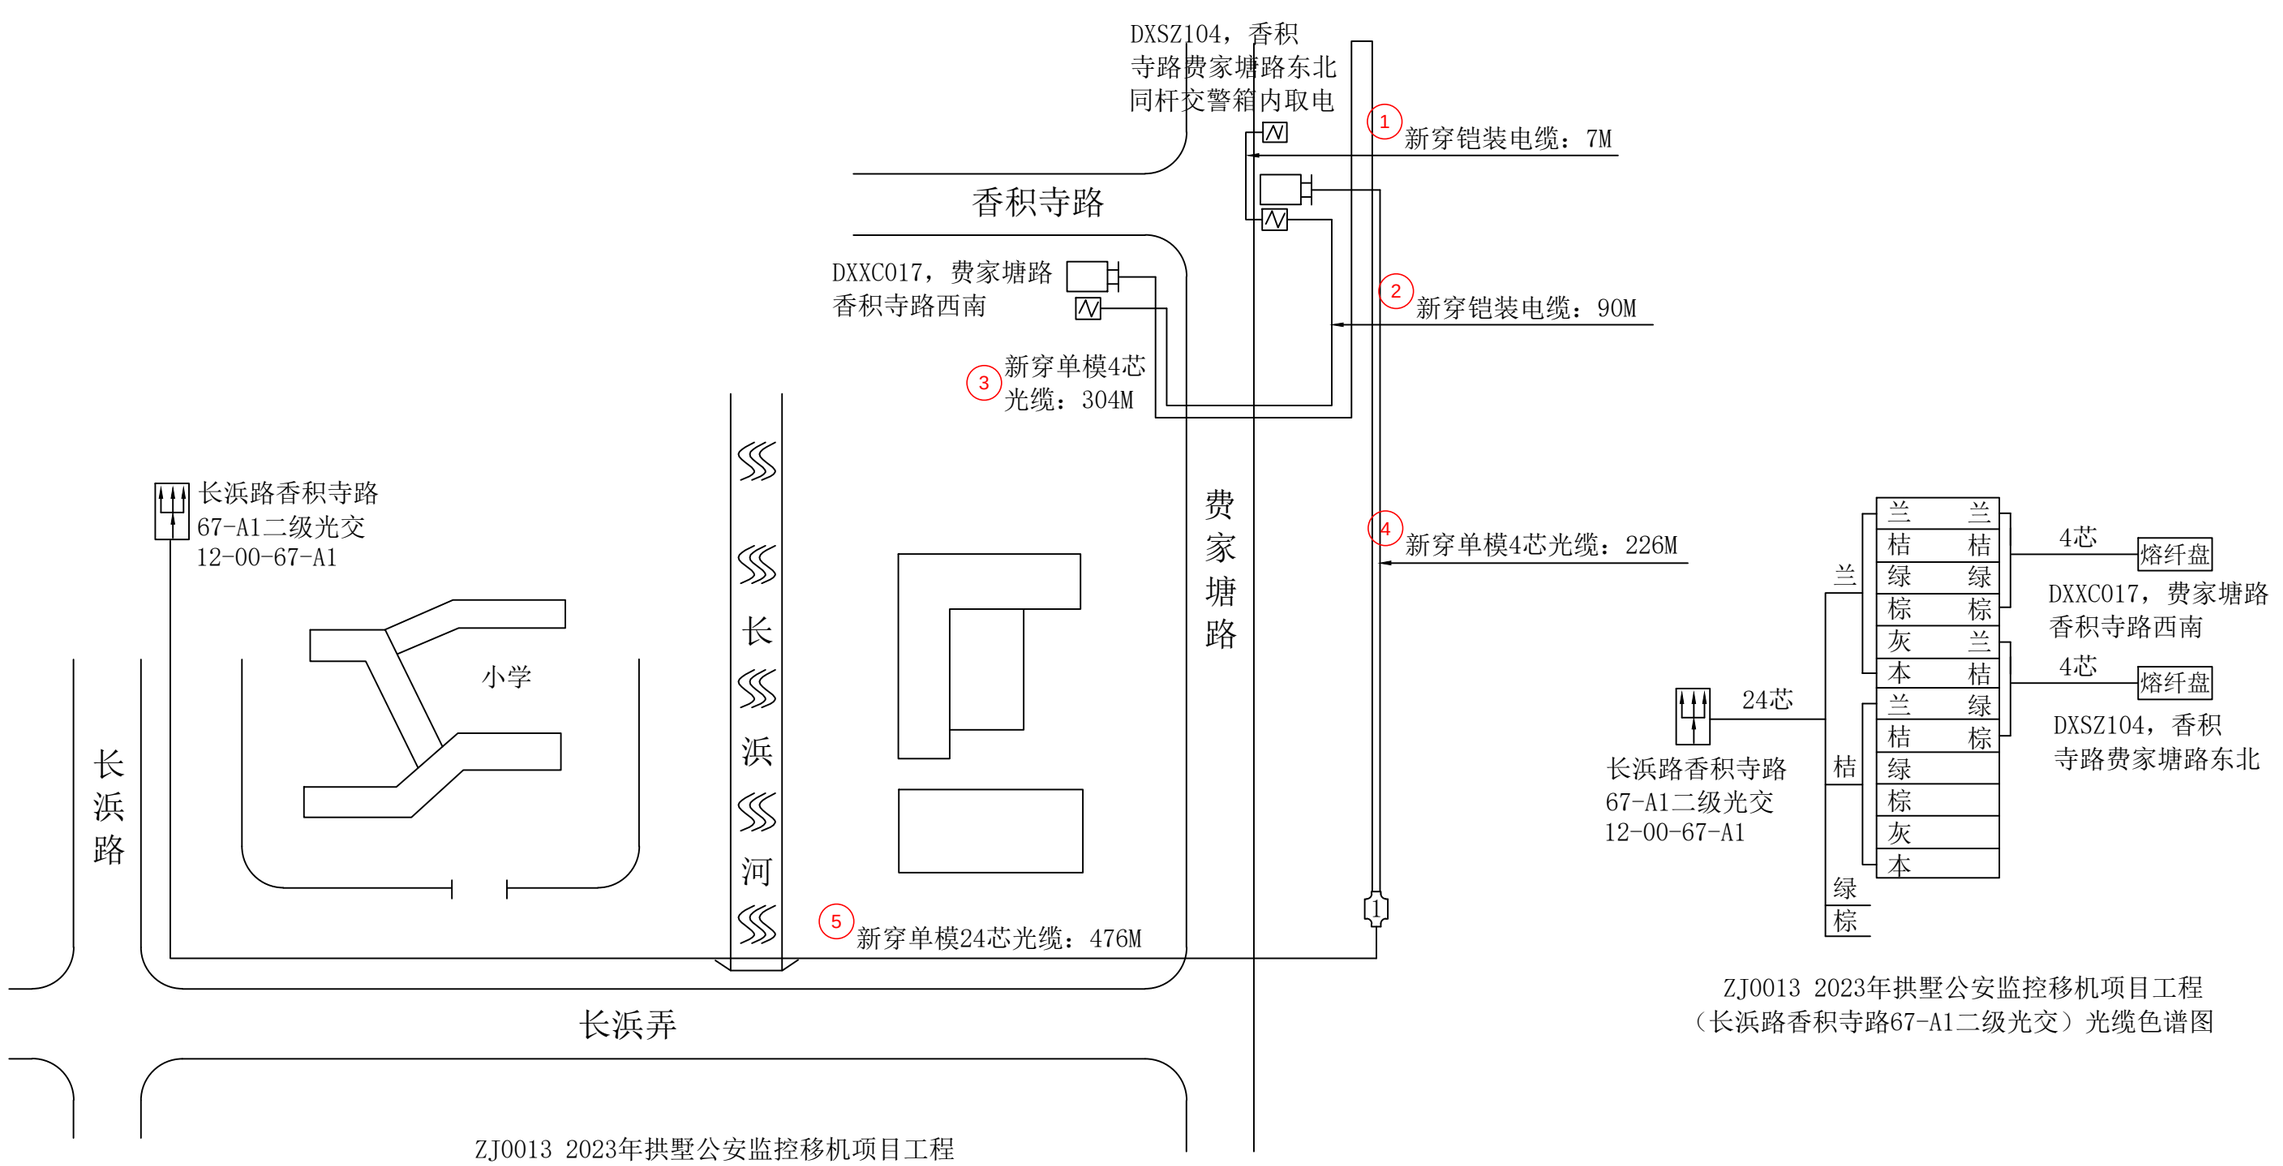

ZJ0013 2023年拱墅公安监控移机项目工程
（长浜路香积寺路67-A1二级光交）线缆线路图

ZJ0013 2023年拱墅公安监控移机项目工程
（长浜路香积寺路67-A1二级光交）光缆色谱图

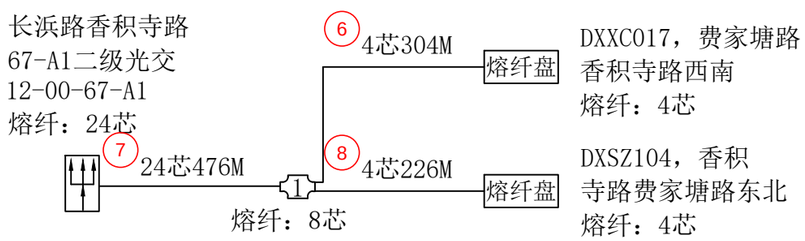


ZJ0013 2023年拱墅公安监控移机项目工程
（长浜路香积寺路67-A1二级光交）光缆熔纤图


工程量：

新穿单模4芯光缆：530M
新穿单模24芯光缆：476M
熔接光纤：40芯
（其中12芯以下含12芯：16芯
其中24芯以下含24芯：24芯）
新穿铠装电缆：97M


杭州顺泰安装工程有限公司		建设单位	杭州华数传媒电视网络有限公司紫荆分公司
设　计	严隆潮	项目名称	ZJ0013 2023年拱墅公安监控移机项目工程（长浜路香积寺路67-A1二级光交）
审　核	许建萍	图　名	■线缆线路图　■熔纤色谱图
施　工	方根红	日　期	
校　对	王巧芸	24-08-15	共 40 页　第 25 页

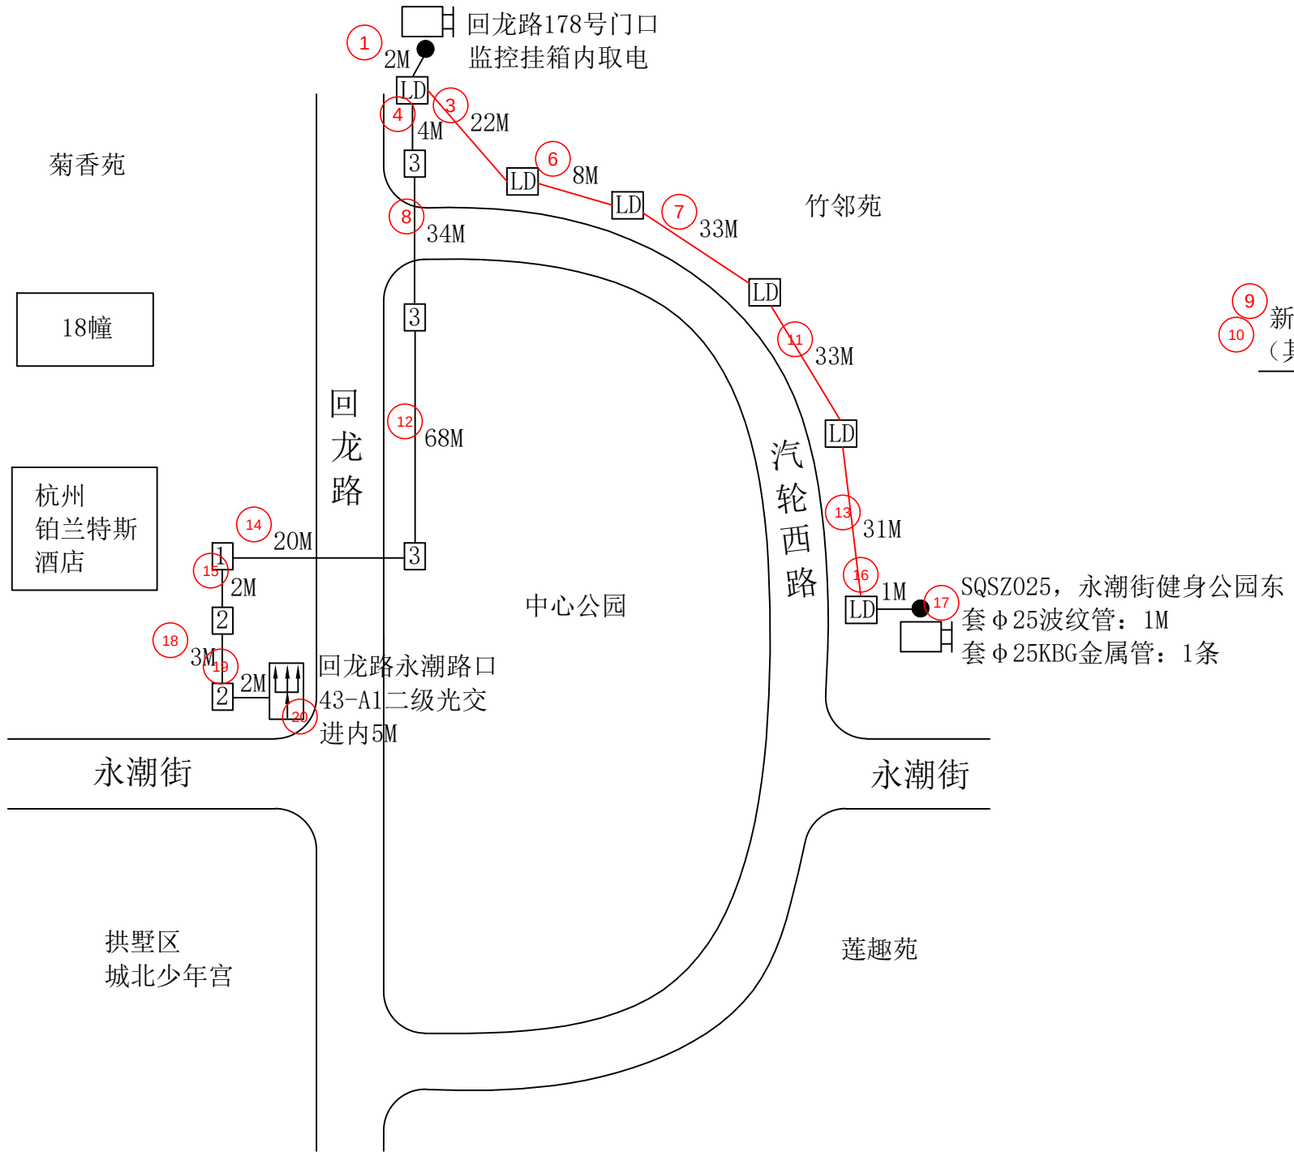

ZJ0013 2023年拱墅公安监控移机项目工程
（回龙路永潮路口43-A1二级光交）平面路由图

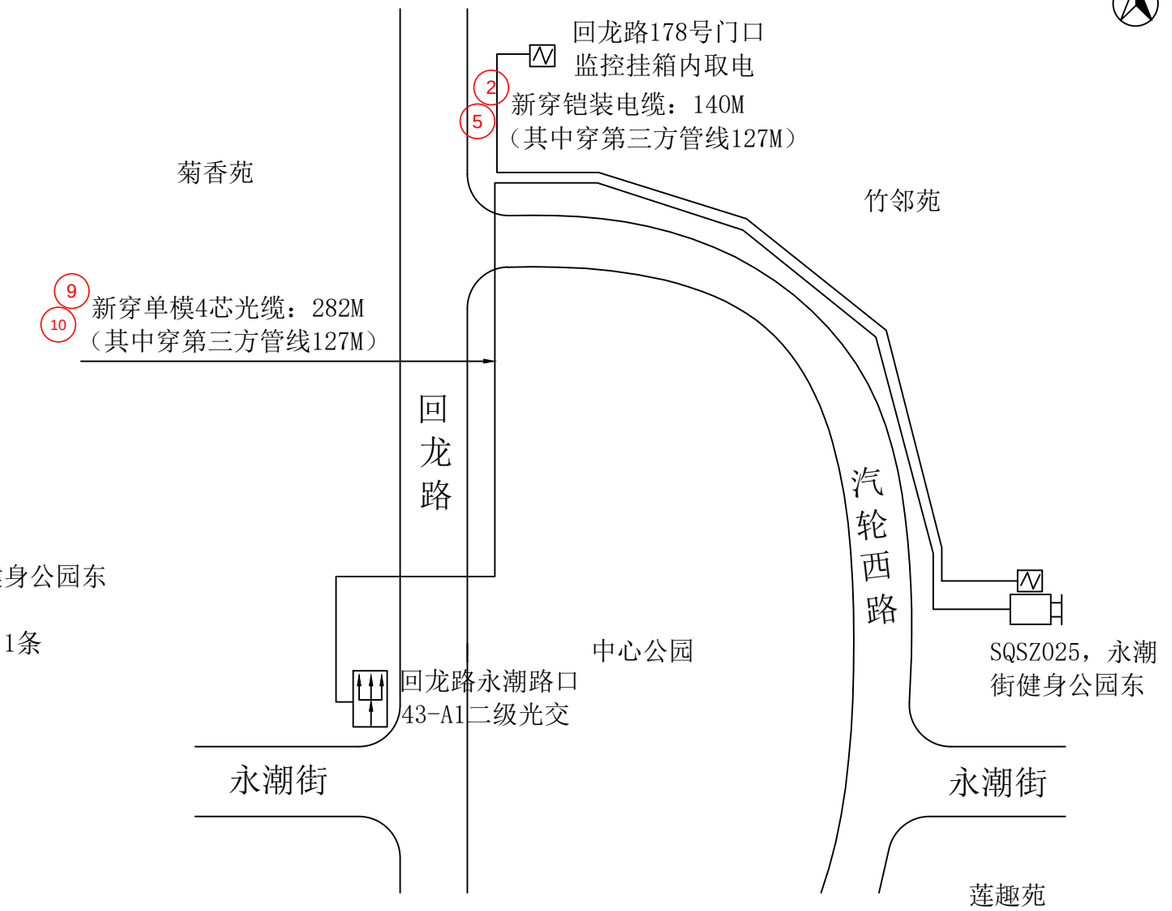

ZJ0013 2023年拱墅公安监控移机项目工程
（回龙路永潮路口43-A1二级光交）线缆线路图

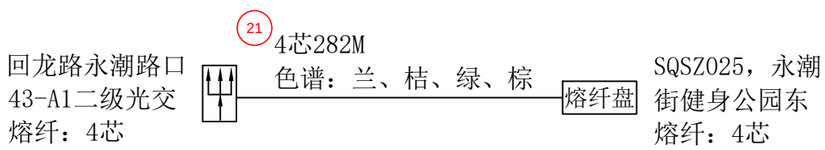


ZJ0013 2023年拱墅公安监控移机项目工程
（回龙路永潮路口43-A1二级光交）光缆熔纤色谱图

工程量：


套Φ25波纹管：1M
套Φ25KBG金属管：1条
新穿单模4芯光缆：282M
（其中穿第三方管线127M）
熔接光纤12芯以下含12芯：8芯
新穿铠装电缆：140M
（其中穿第三方管线127M）

说明：
①线缆靠边自然弯曲，经过1号、2号手孔按1M计算，经过3号手孔按2M计算。
②光缆进箱按5M计算；铠装电缆进箱按3M计算；线缆至监控挂箱引上2M计算。
③图中加粗线表示穿第三方管线路灯井。
④每个监控点新建独立6A空气开关和电源线。


杭州顺泰安装工程有限公司		建设单位	杭州华数传媒电视网络有限公司紫荆分公司
设　计	严隆潮	项目名称	ZJ0013 2023年拱墅公安监控移机项目工程（回龙路永潮路口43-A1二级光交）
审　核	许建萍	图　名	■平面路由图 ■线缆线路图 ■熔纤色谱图
施　工	方根红	日　期	
校　对	王巧芸	24-08-15	共 40 页　第 26 页

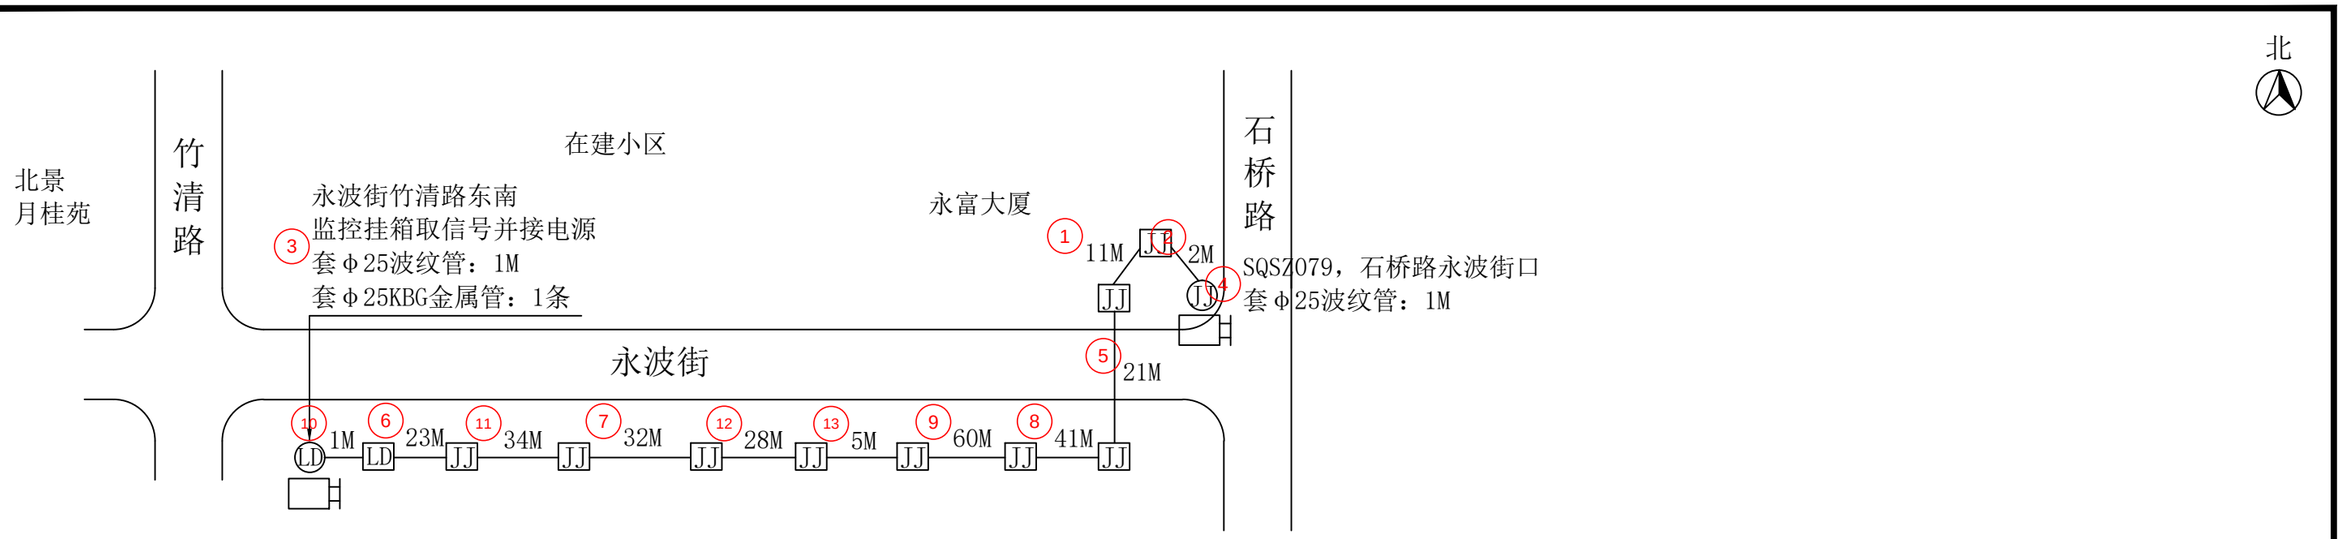

ZJ0013 2023年拱墅公安监控移机项目工程
（回龙路永潮路口43-A1二级光交）平面路由图

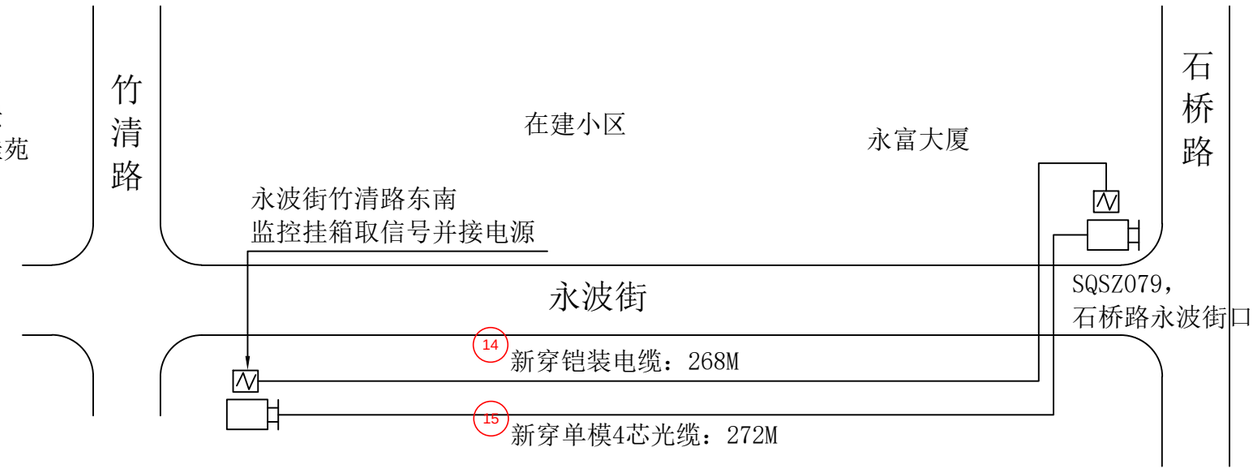

ZJ0013 2023年拱墅公安监控移机项目工程
（回龙路永潮路口43-A1二级光交）线缆线路图

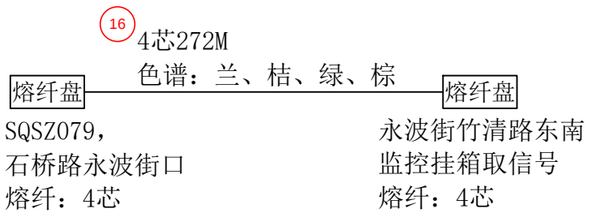

ZJ0013 2023年拱墅公安监控移机项目工程
（回龙路永潮路口43-A1二级光交）光缆熔纤色谱图

工程量:

套Φ25波纹管：2M
套Φ25KBG金属管：1条
新穿单模4芯光缆：272M
熔接光纤12芯以下含12芯：8芯
新穿铠装电缆：268M

图例说明：

LD 表示路灯杆


JJ 表示红绿灯杆

说明：


①光缆进箱按5M计算；铠装电缆进箱按3M计算；线缆至监控挂箱引上2M计算。

17 ②每个监控点新建独立6A空气开关和电源线。


杭州顺泰安装工程有限公司		建设单位	杭州华数传媒电视网络有限公司紫荆分公司
设　计	严隆潮	项目名称	ZJ0013 2023年拱墅公安监控移机项目工程（回龙路永潮路口43-A1二级光交）
审　核	许建萍	图　名	■平面路由图 ■线缆线路图 ■熔纤色谱图
施　工	严隆昌	日　期	
校　对	王乃芸	24-08-15	共 40 页　　第 27 页

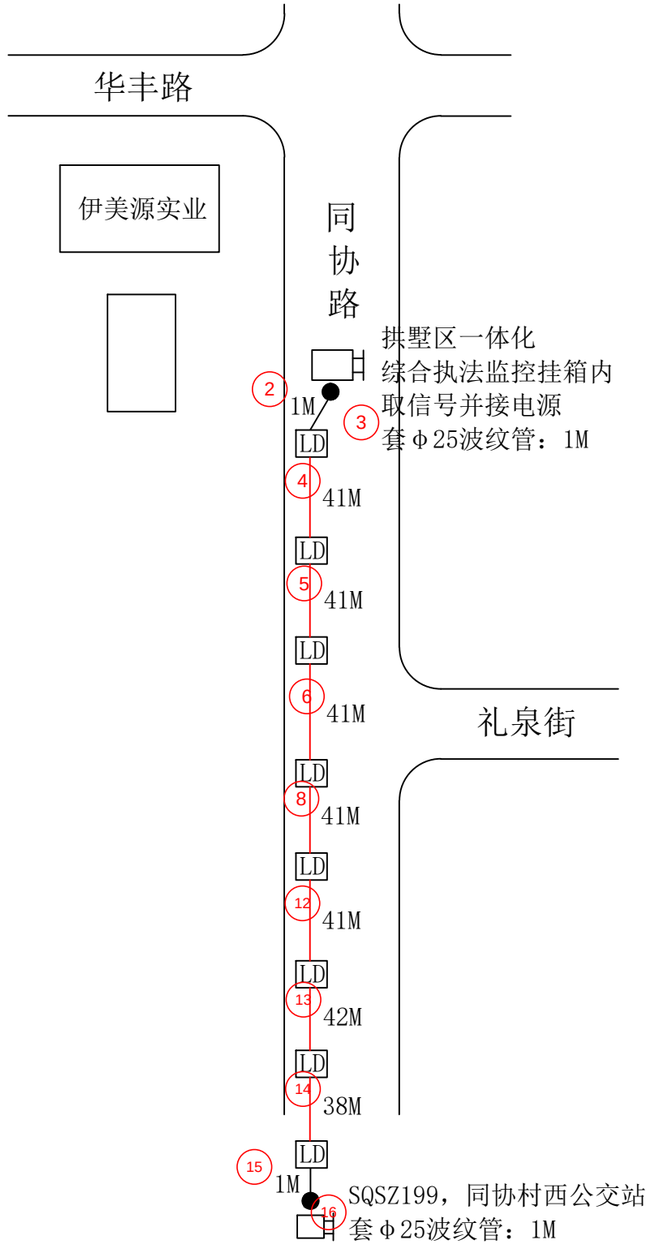

ZJ0013 2023年拱墅公安监控移机项目工程
（田逸之星26-A光交）平面路由图

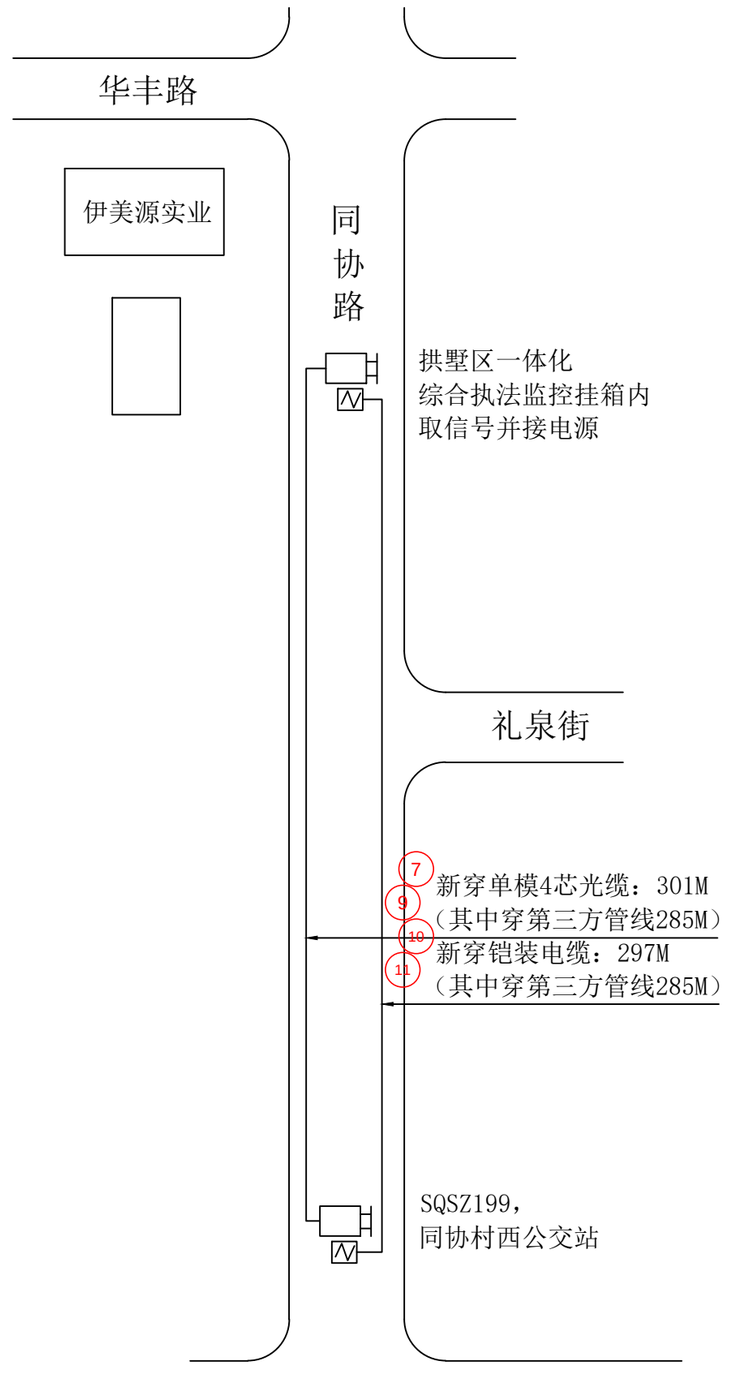

ZJ0013 2023年拱墅公安监控移机项目工程
（田逸之星26-A光交）线缆线路图

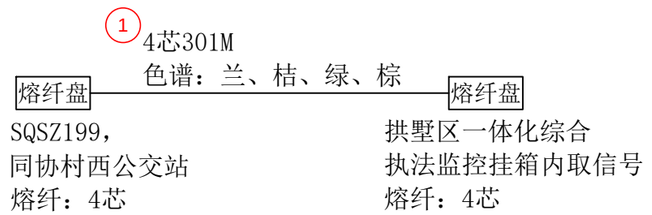

ZJ0013 2023年拱墅公安监控移机项目工程
（田逸之星26-A光交）光缆熔纤色谱图


工程量：

套Φ25波纹管：2M
新穿单模4芯光缆：301M
（其中穿第三方管线285M）
熔接光纤12芯以下含12芯：8芯
新穿铠装电缆：297M
（其中穿第三方管线285M）


说明：
①光缆进箱按5M计算；铠装电缆进箱按3M计算
17
；线缆至监控挂箱引上2M计算。
②图中加粗线表示穿第三方管线灯井。
③每个监控点新建独立6A空气开关和电源线。

杭州顺泰安装工程有限公司		建设单位	杭州华数传媒电视网络有限公司紫荆分公司
设　计	严隆潮	项目名称	ZJ0013 2023年拱墅公安监控移机项目工程（田逸之星26-A光交）
审　核	许建萍	图　名	■平面路由图 ■线缆线路图 ■熔纤色谱图
施　工	钱江洪	日　期	
校　对	王乃芸	24-08-15	共 40 页　第 28 页


北

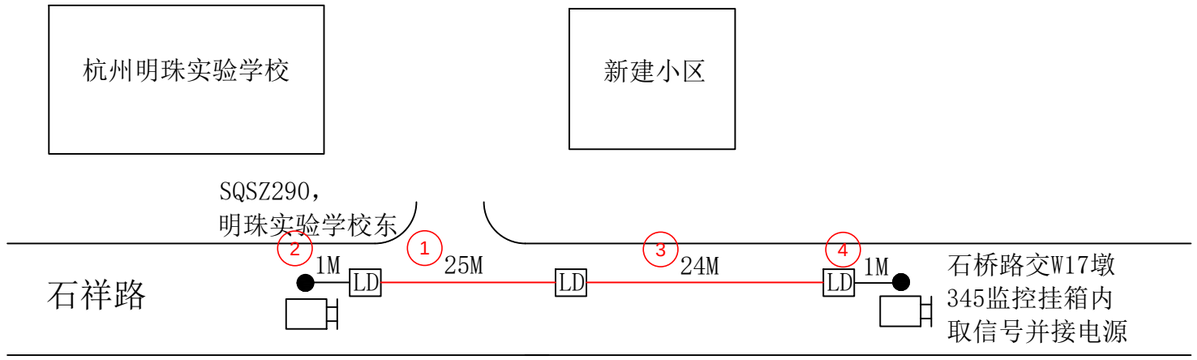

ZJ0013 2023年拱墅公安监控移机项目工程
（新天地45-A1光交）平面路由图

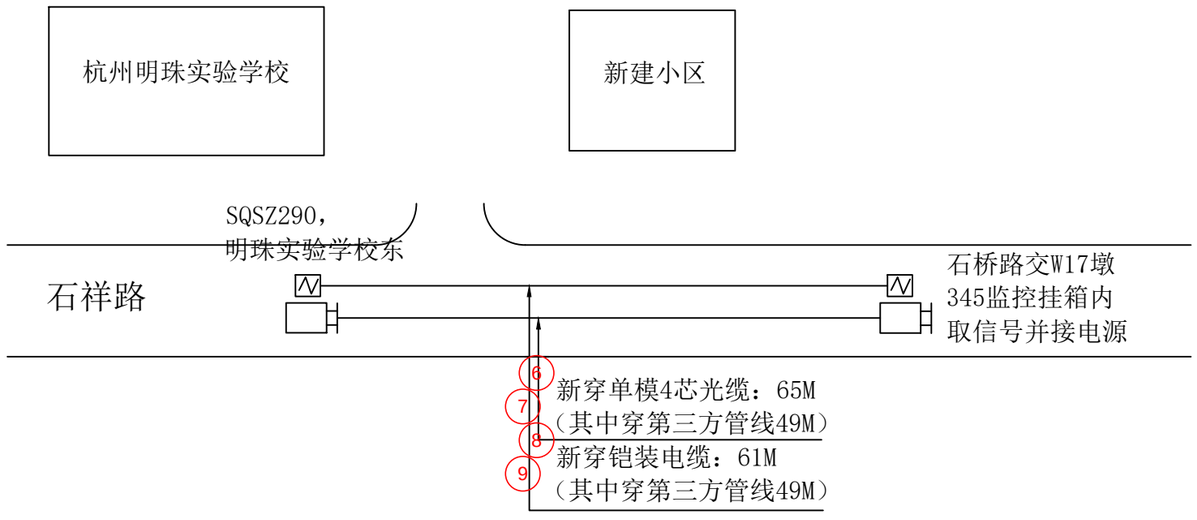

ZJ0013 2023年拱墅公安监控移机项目工程
（新天地45-A1光交）线缆线路图

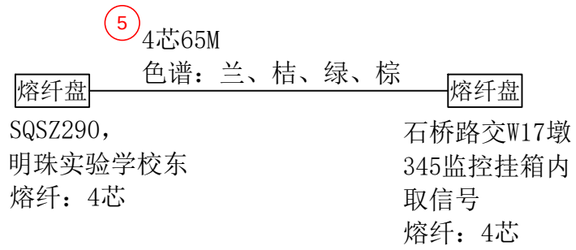

ZJ0013 2023年拱墅公安监控移机项目工程
（新天地45-A1光交）光缆熔纤色谱图

工程量：

新穿单模4芯光缆：65M
（其中穿第三方管线49M）
熔接光纤12芯以下含12芯：8芯
新穿铠装电缆：61M
（其中穿第三方管线49M）

说明：


①光缆进箱按5M计算，铠装电缆进箱按3M计算；线缆至监控挂箱引上2M计算。

②图中加粗线表示穿第三方管线路灯井。


③每个监控点新建独立6A空气开关和电源线。

杭州顺泰安装工程有限公司		建设单位	杭州华数传媒电视网络有限公司紫荆分公司
设　计	严隆潮	项目名称	ZJ0013 2023年拱墅公安监控移机项目工程（新天地45-A1光交）
审　核	许建萍	图　名	■平面路由图 ■线缆线路图 ■熔纤色谱图
施　工	钱江洪	日　期	
校　对	王为芸	24-08-15	共 40 页　第 29 页


北

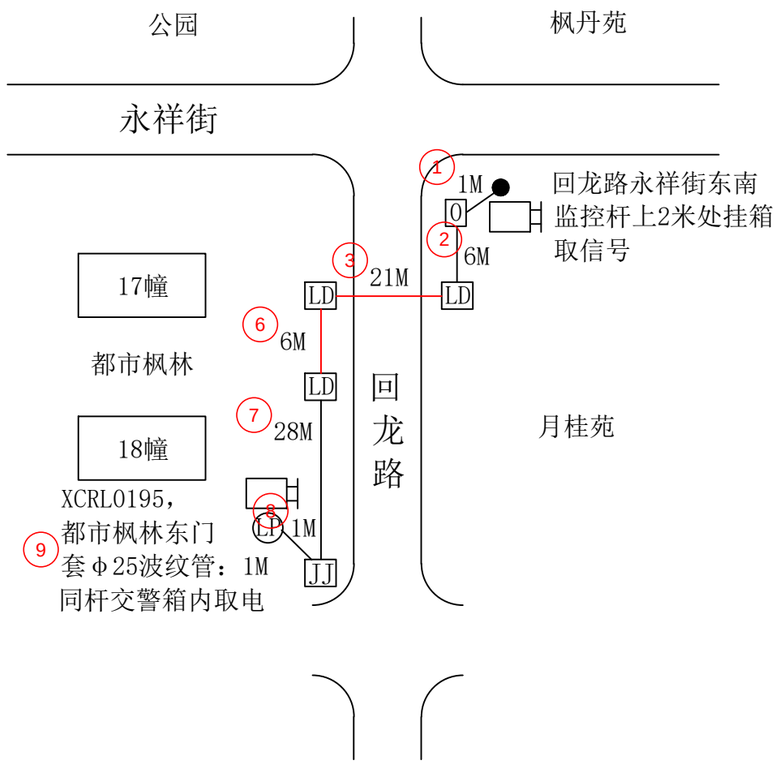

ZJ0013 2023年拱墅公安监控移机项目工程
（北景公园44-A3光交）平面路由图

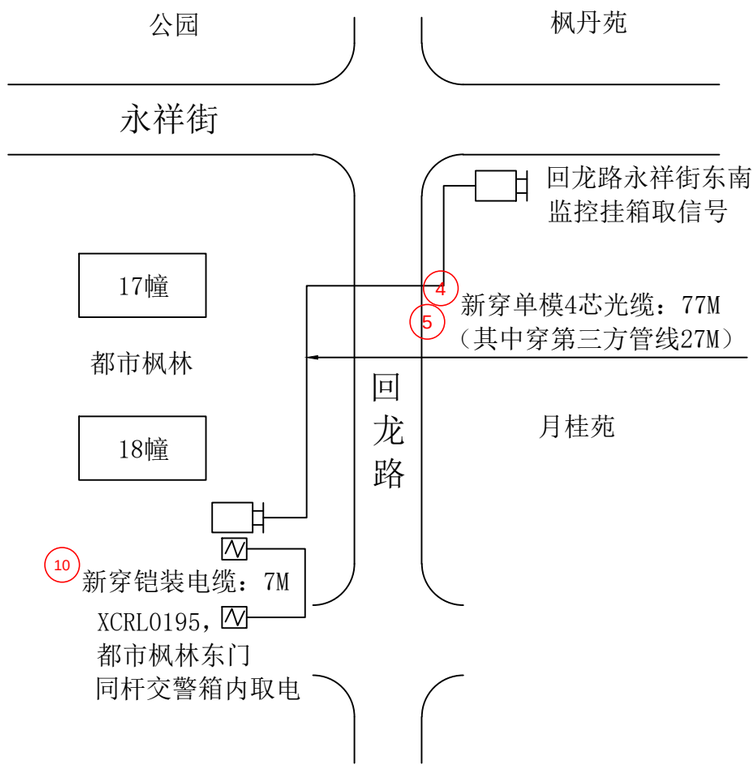

ZJ0013 2023年拱墅公安监控移机项目工程
（北景公园44-A3光交）线缆线路图

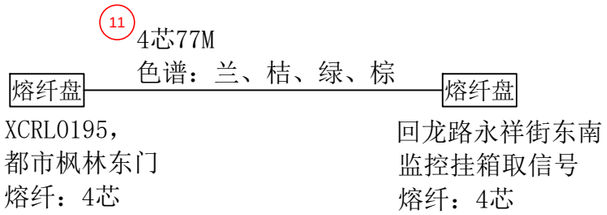

ZJ0013 2023年拱墅公安监控移机项目工程
（北景公园44-A3光交）光缆熔纤色谱图

工程量：

套Φ25波纹管：1M
新穿单模4芯光缆：77M
（其中穿第三方管线27M）
熔接光纤12芯以下含12芯：8芯
新穿铠装电缆：7M

图例说明：

LP 表示指路牌杆

说明：


①光缆进箱按5M计算，铠装电缆进箱按3M计算；线缆至监控挂箱引上2M计算。

②图中加粗线表示穿第三方管线路灯井。


③每个监控点新建独立6A空气开关和电源线。

杭州顺泰安装工程有限公司		建设单位	杭州华数传媒电视网络有限公司紫荆分公司
设　计	严隆潮	项目名称	ZJ0013 2023年拱墅公安监控移机项目工程（北景公园44-A3光交）
审　核	许建萍	图　名	■平面路由图 ■光缆线路图 ■铠装电缆图 ■熔纤色谱图
施　工	严隆昌	日　期	
校　对	王乃芸	24-08-15	共 40 页　第 30 页


北

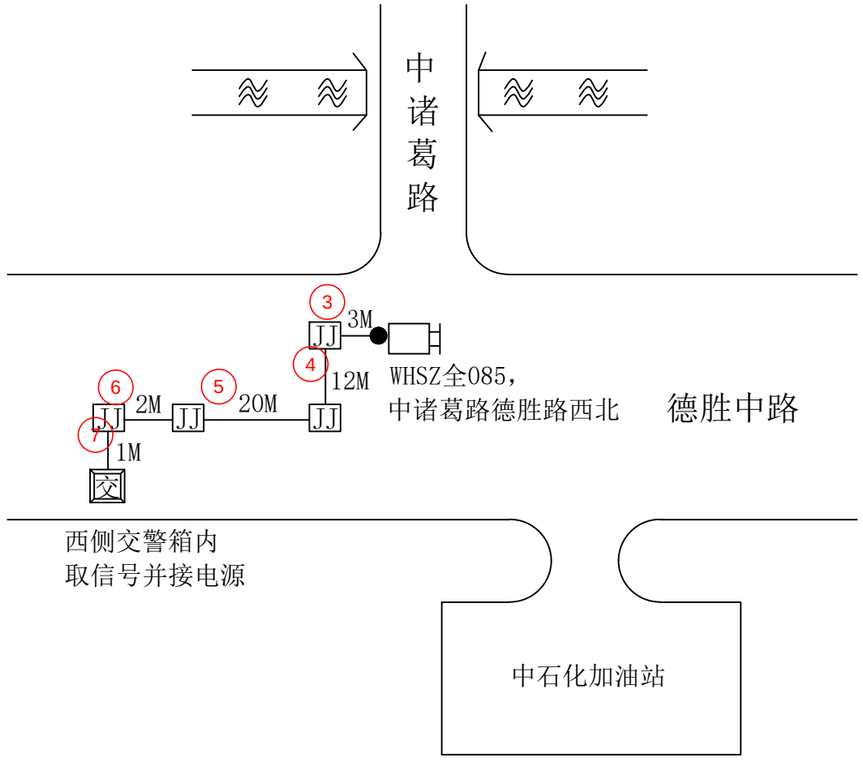

ZJ0013 2023年拱墅公安监控移机项目工程
（胜南路杭氧街64-A1二级光交）平面路由图

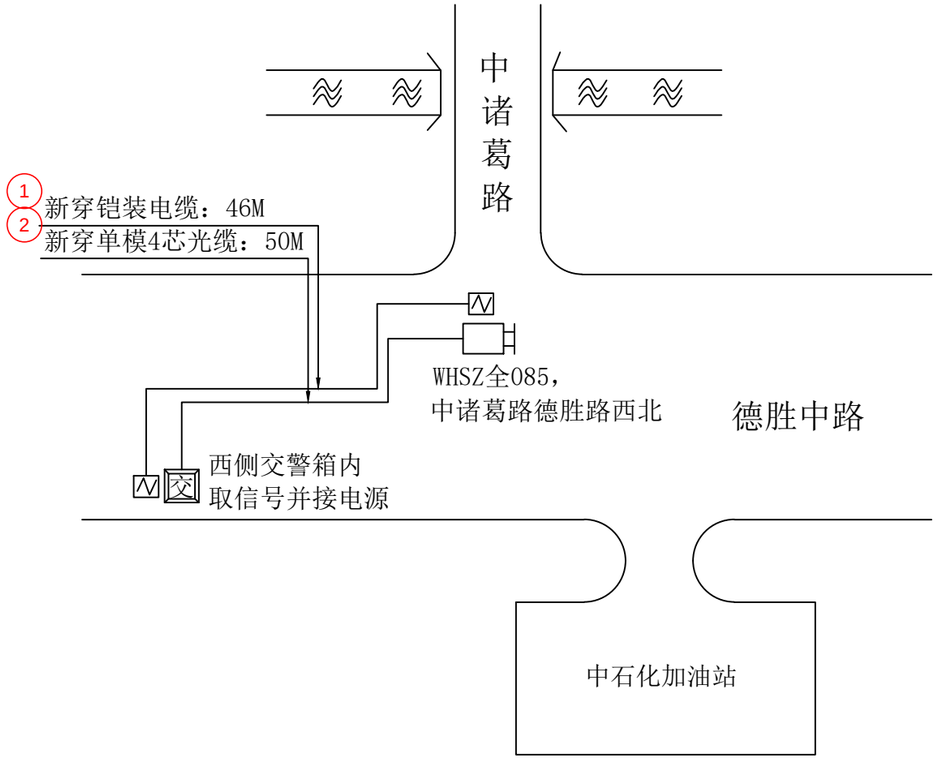

ZJ0013 2023年拱墅公安监控移机项目工程
（胜南路杭氧街64-A1二级光交）线缆线路图

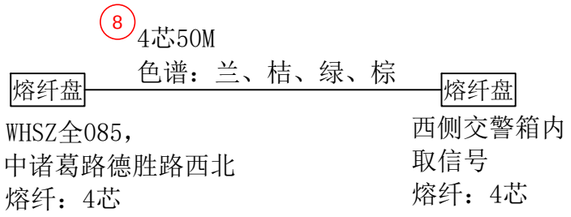

ZJ0013 2023年拱墅公安监控移机项目工程
（胜南路杭氧街64-A1二级光交）光缆熔纤色谱图


工程量：

新穿单模4芯光缆：50M
熔接光纤12芯以下含12芯：8芯
新穿铠装电缆：46M


说明：
①光缆进箱按5M计算；铠装电缆进箱按3M
9 计算；线缆至监控挂箱引上2M计算。
②每个监控点新建独立6A空气开关和电源线。

杭州顺泰安装工程有限公司		建设单位	杭州华数传媒电视网络有限公司紫荆分公司
设　计	严隆潮	项目名称	ZJ0013 2023年拱墅公安监控移机项目工程（胜南路杭氧街64-A1二级光交）
审　核	许建萍	图　名	■平面路由图　■线缆线路图 ■熔纤色谱图
施　工	严隆昌	日　期	
校　对	王乃芸	24-08-15	共 40 页　第 31 页


北

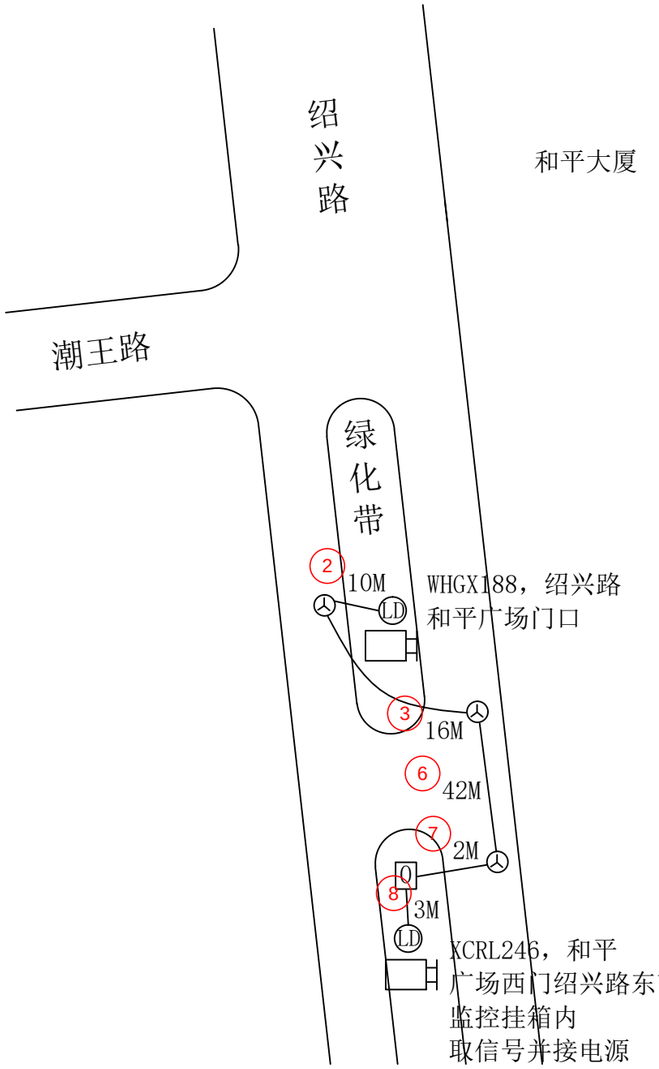

ZJ0013 2023年拱墅公安监控移机项目工程
（和平大厦31-A1光交）平面路由图

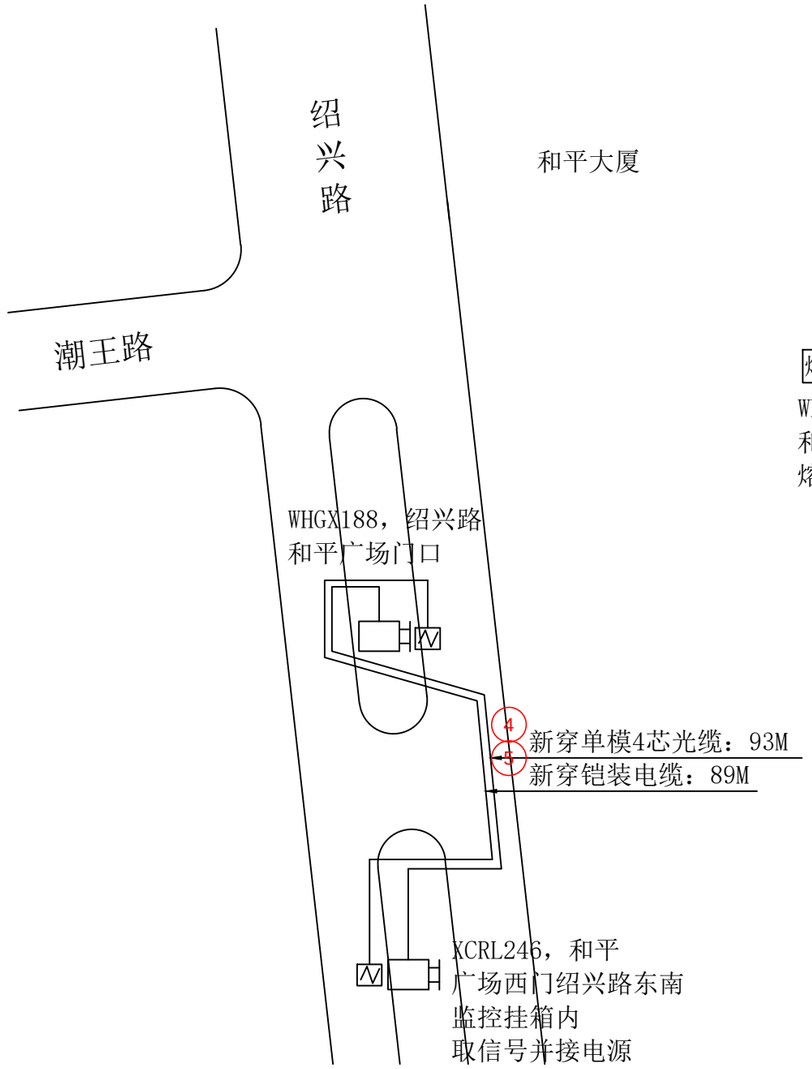

ZJ0013 2023年拱墅公安监控移机项目工程
（和平大厦31-A1光交）线缆线路图

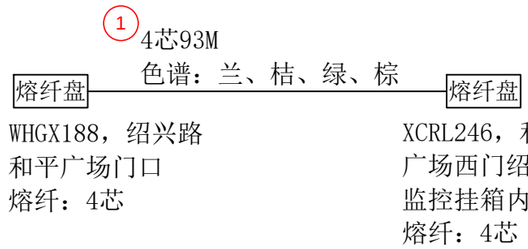

ZJ0013 2023年拱墅公安监控移机项目工程
（和平大厦31-A1光交）光缆熔纤色谱图

工程量：

新穿单模4芯光缆：93M
熔接光纤12芯以下含12芯：8芯
新穿铠装电缆：89M

图例说明：

LD 表示路灯杆


说明：

①光缆进箱按5M计算；铠装电缆进箱按3M计算；线缆至监控挂箱引上2M计算。

②每个监控点新建独立6A空气开关和电源线。


杭州顺泰安装工程有限公司		建设单位	杭州华数传媒电视网络有限公司紫荆分公司
设　计	严隆潮	项目名称	ZJ0013 2023年拱墅公安监控移机项目工程（和平大厦31-A1光交）
审　核	许建萍	图　名	■平面路由图 ■线缆线路图 ■熔纤色谱图
施　工	施根华	日　期	
校　对	王巧芸	24-08-15	共 40 页　第 32 页

北

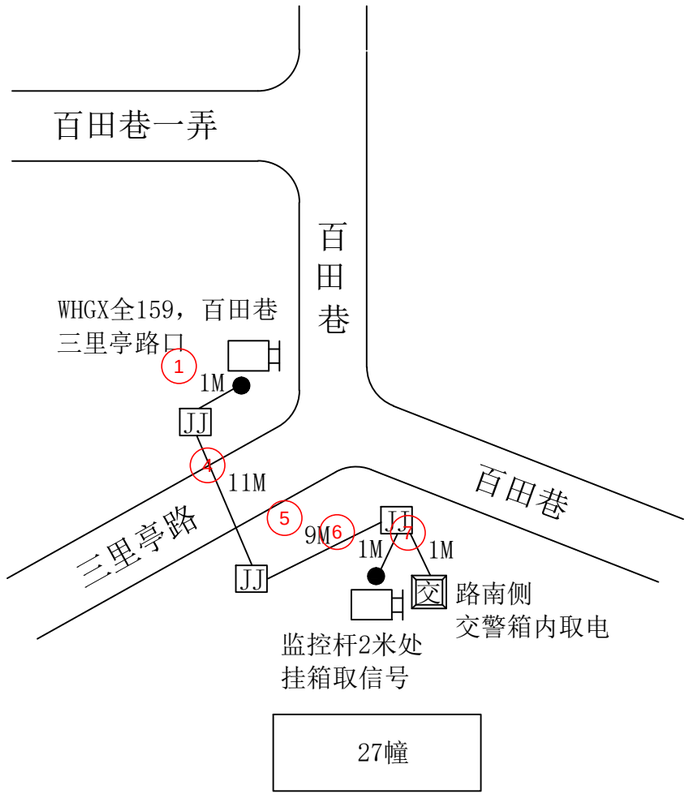

三里家园一小区南区

ZJ0013 2023年拱墅公安监控移机项目工程
（东新路口27-A1光交）平面路由图

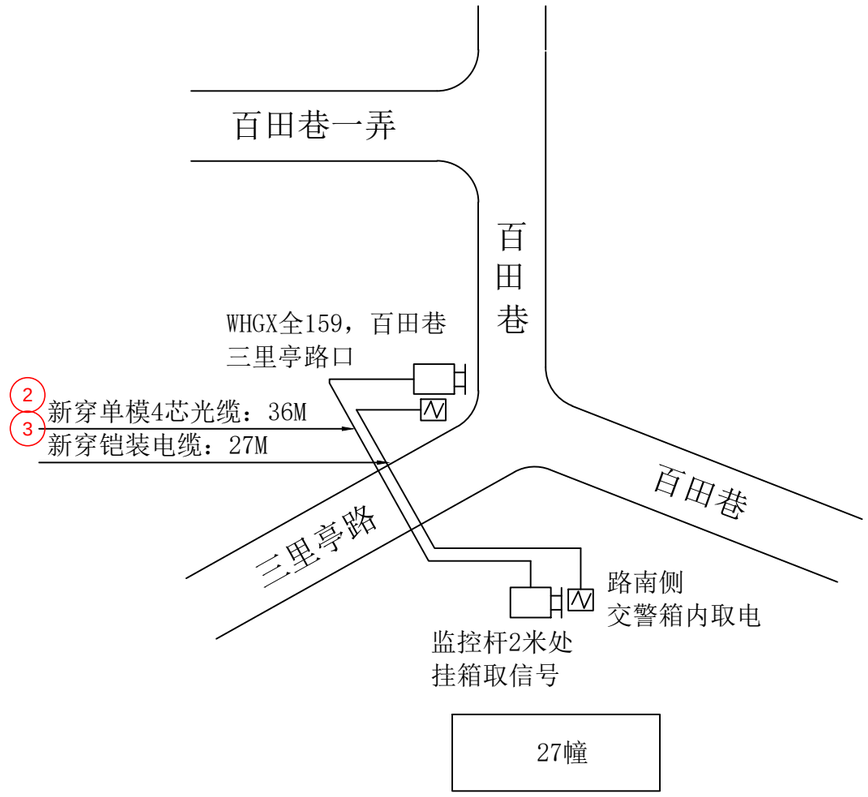

三里家园一小区南区

ZJ0013 2023年拱墅公安监控移机项目工程
（东新路口27-A1光交）线缆线路图



ZJ0013 2023年拱墅公安监控移机项目工程
（东新路口27-A1光交）光缆熔纤色谱图


工程量:

新穿单模4芯光缆：36M
熔接光纤12芯以下含12芯：8芯
新穿铠装电缆：27M


说明：
9 ①光缆进箱按5M计算；铠装电缆进箱按3M计算；线缆至监控挂箱引上2M计算。
②每个监控点新建独立6A空气开关和电源线。

杭州顺泰安装工程有限公司		建设单位	杭州华数传媒电视网络有限公司紫荆分公司
设　计	严隆潮	项目名称	ZJ0013 2023年拱墅公安监控移机项目工程（东新路口27-A1光交）
审　核	许建萍	图　名	■平面路由图 ■线缆线路图 ■熔纤色谱图
施　工	施根华	日　期	
校　对	王丹芸	24-08-15	共 40 页　第 33 页


北

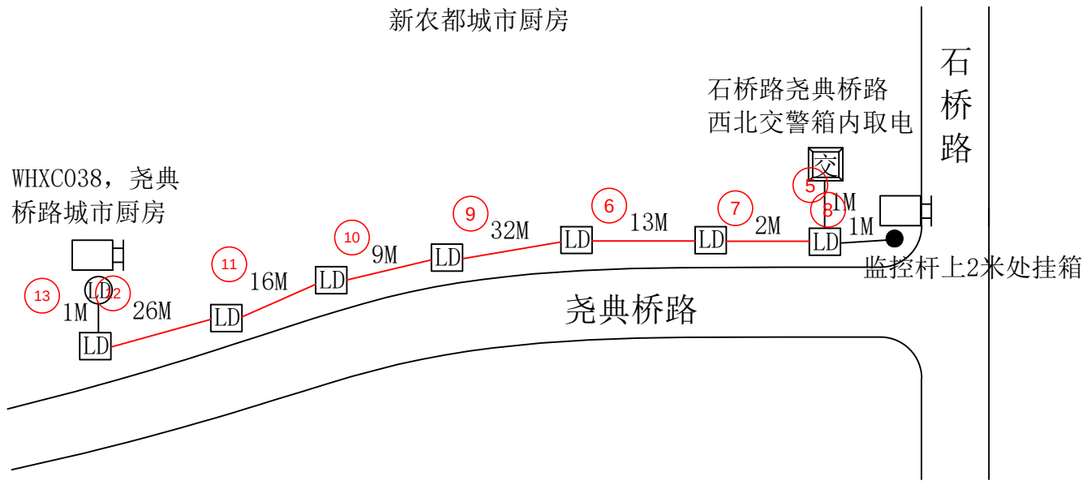

ZJ0013 2023年拱墅公安监控移机项目工程
（尧典桥路63-A2光交）平面路由图

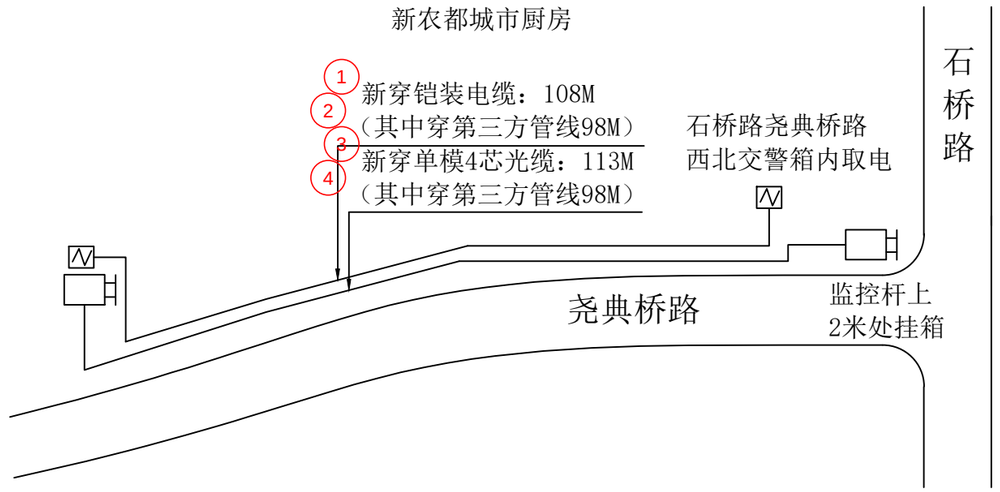

ZJ0013 2023年拱墅公安监控移机项目工程
（尧典桥路63-A2光交）线缆线路图

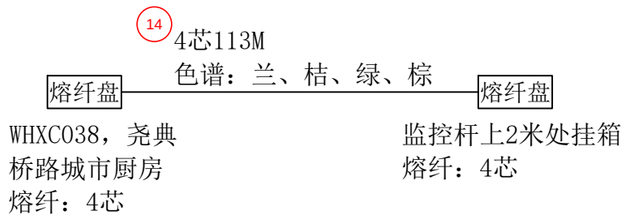

ZJ0013 2023年拱墅公安监控移机项目工程
（尧典桥路63-A2光交）光缆熔纤色谱图

工程量:

新穿单模4芯光缆：113M
（其中穿第三方管线98M）
熔接光纤12芯以下含12芯：8芯
新穿铠装电缆：108M
（其中穿第三方管线98M）

图例说明：

LD 表示路灯杆


说明：

①光缆进箱按5M计算；铠装电缆进箱按3M计算；线缆至监控挂箱引上2M计算。


②图中加粗线表示穿第三方管线路灯井。

③每个监控点新建独立6A空气开关和电源线。


杭州顺泰安装工程有限公司		建设单位	杭州华数传媒电视网络有限公司紫荆分公司
设　计	严隆潮	项目名称	ZJ0013 2023年拱墅公安监控移机项目工程（尧典桥路63-A2光交）
审　核	许建萍	图　名	■平面路由图 ■线缆线路图 ■熔纤色谱图
施　工	施根华	日　期	
校　对	王巧芸	24-08-15	共 40 页　第 34 页

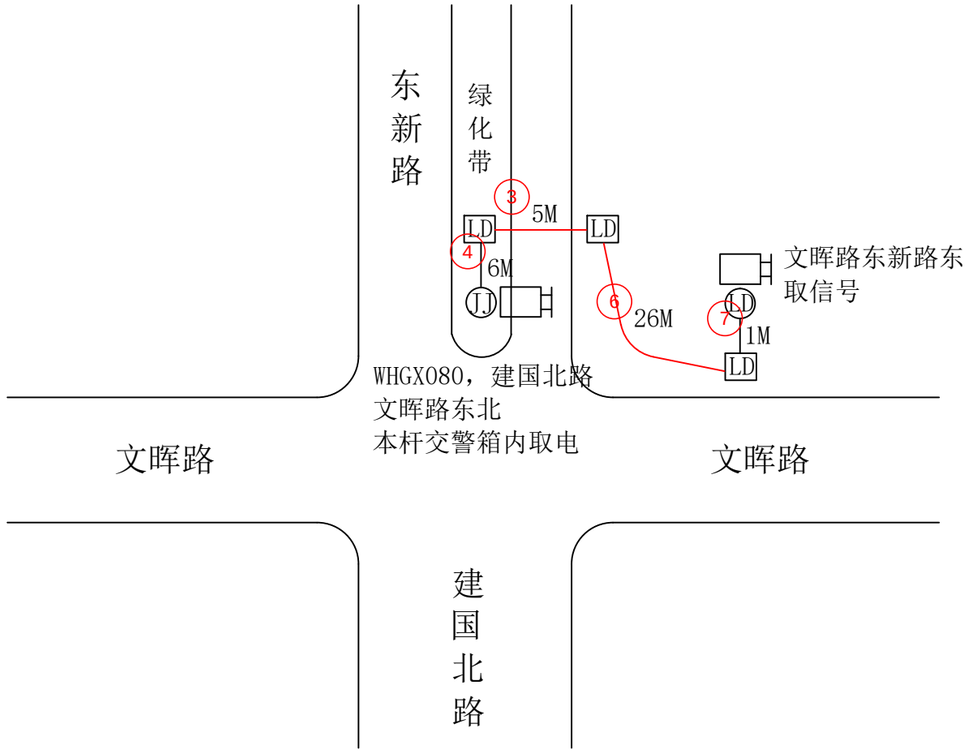

ZJ0013 2023年拱墅公安监控移机项目工程
（和平工贸18-A1光交）平面路由图

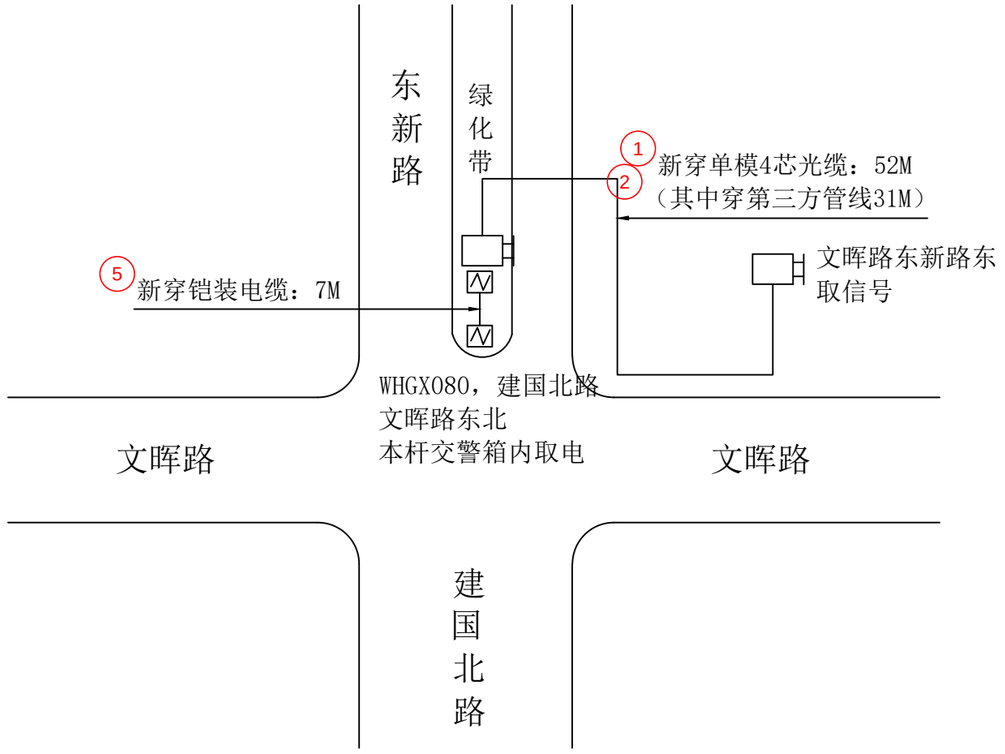

ZJ0013 2023年拱墅公安监控移机项目工程
（和平工贸18-A1光交）线缆线路图

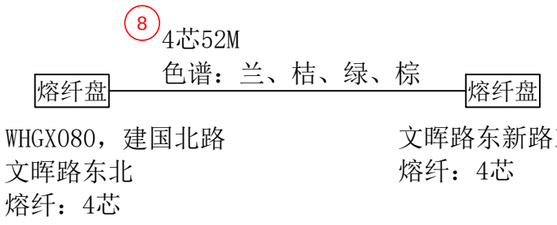

ZJ0013 2023年拱墅公安监控移机项目工程
（和平工贸18-A1光交）光缆熔纤色谱图

图例说明：

LD 表示路灯杆

JJ 表示红绿灯杆

说明：

①光缆进箱按5M计算；铠装电缆进箱按3M计算；线缆至监控挂箱引上2M计算。


②图中加粗线表示穿第三方管线路灯井。

③每个监控点新建独立6A空气开关和电源线。


工程量：

新穿单模4芯光缆：52M
（其中穿第三方管线31M）
熔接光纤12芯以下含12芯：8芯
新穿铠装电缆：7M

杭州顺泰安装工程有限公司		建设单位	杭州华数传媒电视网络有限公司紫荆分公司
设　计	严隆潮	项目名称	ZJ0013 2023年拱墅公安监控移机项目工程（和平工贸18-A1光交）
审　核	许建萍	图　名	■平面路由图 ■线缆线路图 ■熔纤色谱图
施　工	施根华	日　期	
校　对	王巧芸	24-08-15	共 40 页　第 35 页

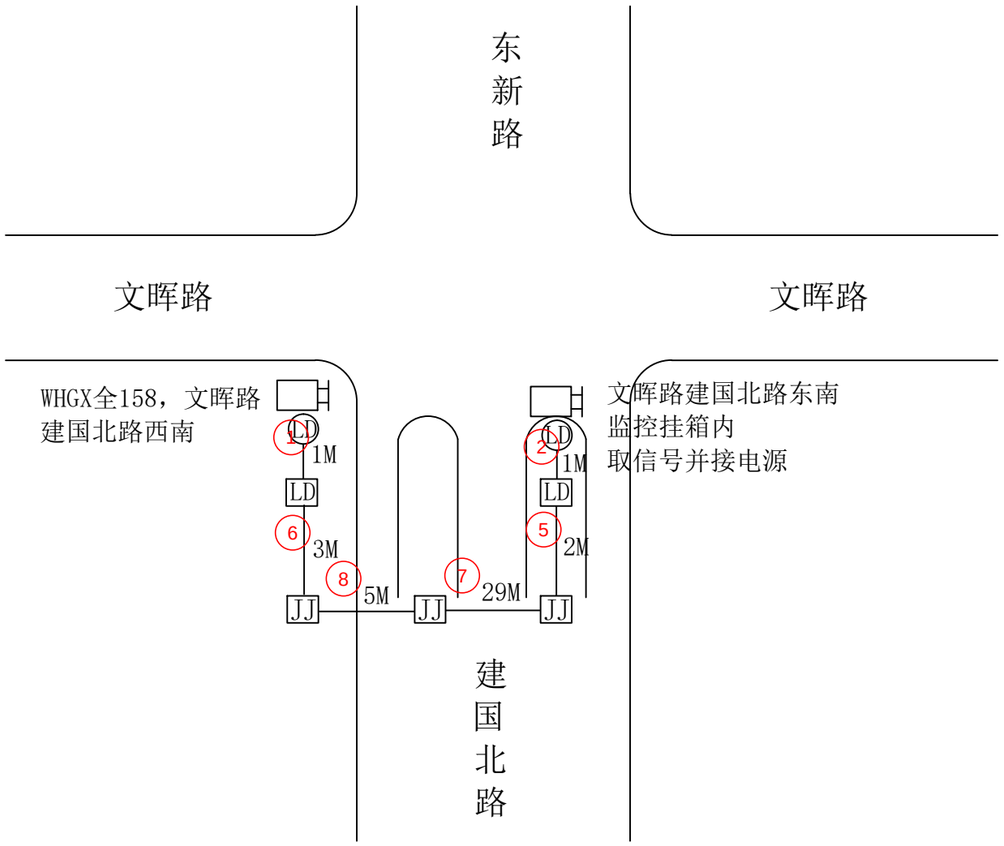

ZJ0013 2023年拱墅公安监控移机项目工程
（和平工贸18-A1光交）平面路由图

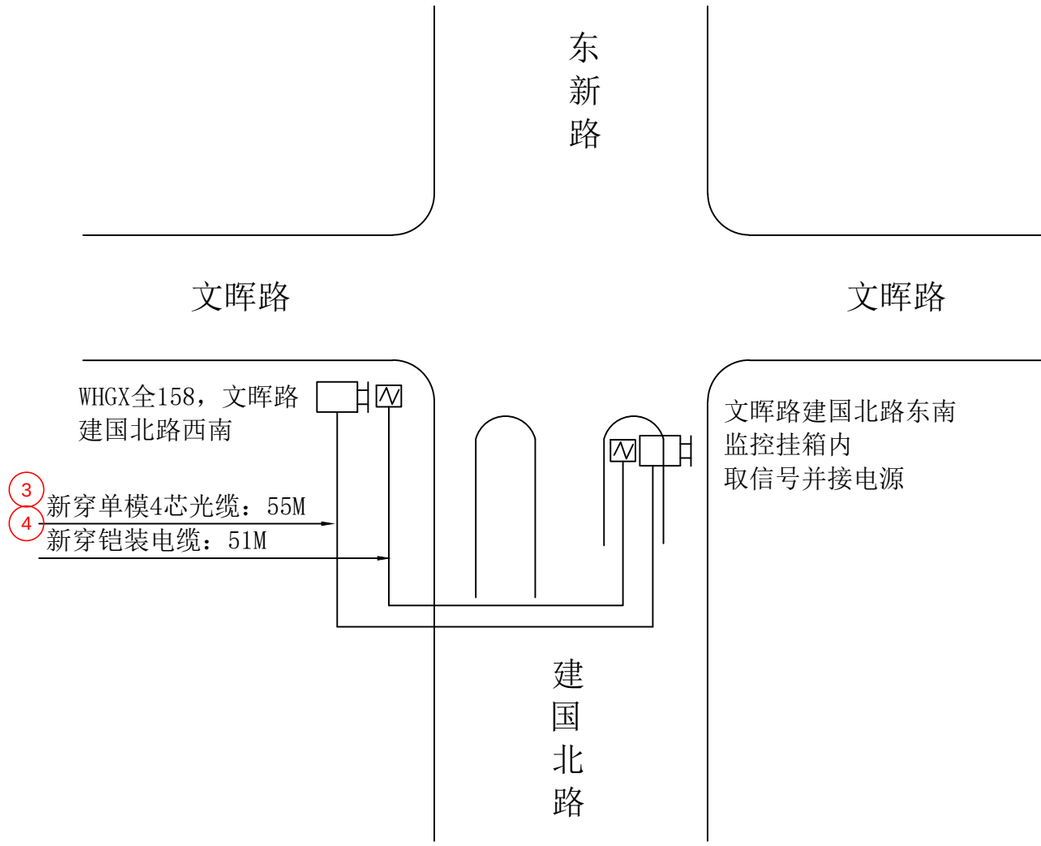

ZJ0013 2023年拱墅公安监控移机项目工程
（和平工贸18-A1光交）线缆线路图



WHGX全158，文晖路
建国北路西南
熔纤：4芯

文晖路建国北路东南
监控挂箱内取信号
熔纤：4芯

ZJ0013 2023年拱墅公安监控移机项目工程
（和平工贸18-A1光交）光缆熔纤色谱图

工程量：

新穿单模4芯光缆：55M
熔接光纤12芯以下含12芯：8芯
新穿铠装电缆：51M

图例说明：

⏀ 表示路灯杆

说明：

①光缆进箱按5M计算；铠装电缆进箱按3M计算；线缆至监控挂箱引上2M计算。


②每个监控点新建独立6A空气开关和电源线。

杭州顺泰安装工程有限公司		建设单位	杭州华数传媒电视网络有限公司紫荆分公司
设　计	严隆潮	项目名称	ZJ0013 2023年拱墅公安监控移机项目工程（和平工贸18-A1光交）
审　核	许建萍	图　名	■平面路由图 ■线缆线路图 ■熔纤色谱图
施　工	施根华	日　期	
校　对	王乃芸	24-08-15	共 40 页　第 36 页


北



ZJ0013 2023年拱墅公安监控移机项目工程
（和平工贸18-A1光交）平面路由图

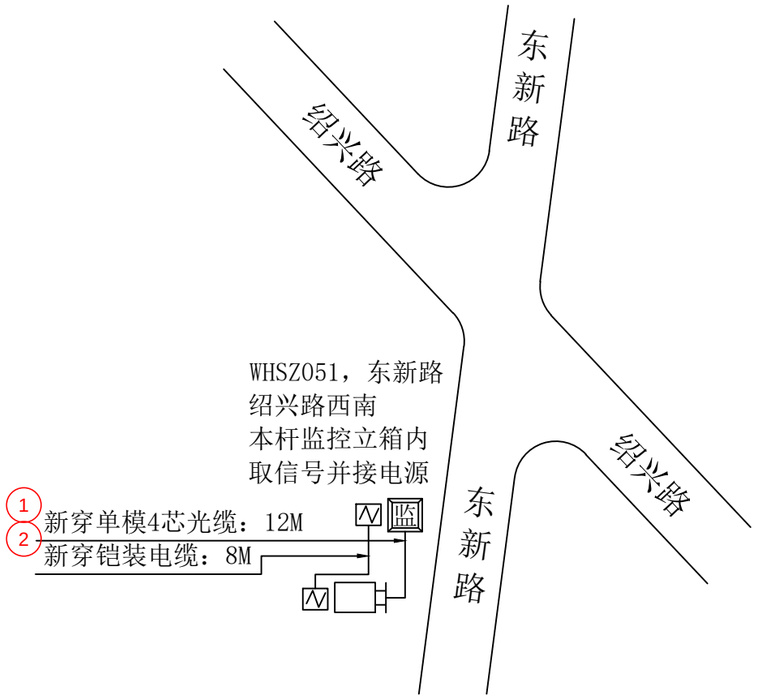

ZJ0013 2023年拱墅公安监控移机项目工程
（和平工贸18-A1光交）线缆线路图

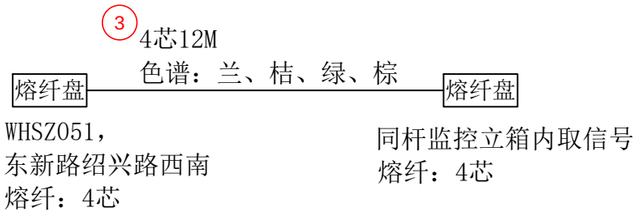


ZJ0013 2023年拱墅公安监控移机项目工程
（和平工贸18-A1光交）光缆熔纤色谱图

工程量：

新穿单模4芯光缆：12M
熔接光纤12芯以下含12芯：8芯
新穿铠装电缆：8M

说明：
①光缆进箱按5M计算；铠装电缆进箱按3M计算；线缆至监控挂箱引上2M计算。
②每个监控点新建独立6A空气开关和电源线。
4


杭州顺泰安装工程有限公司		建设单位	杭州华数传媒电视网络有限公司紫荆分公司
设　计	严隆潮	项目名称	ZJ0013 2023年拱墅公安监控移机项目工程（和平工贸18-A1光交）
审　核	许建萍	图　名	■平面路由图 ■线缆线路图 ■熔纤色谱图
施　工	施根华	日　期	
校　对	王为芸	24-08-15	共 40 页　第 37 页

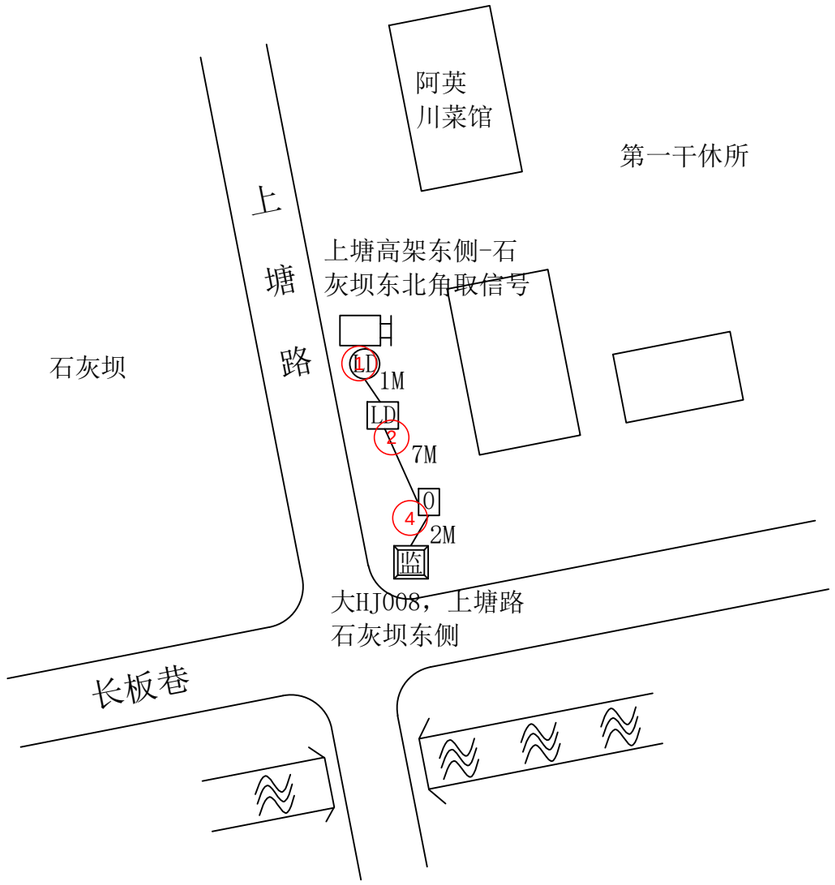

ZJ0013 2023年拱墅公安监控移机项目工程
（朝晖五区18-A1光交）平面路由图



ZJ0013 2023年拱墅公安监控移机项目工程
（朝晖五区18-A1光交）光缆线路图

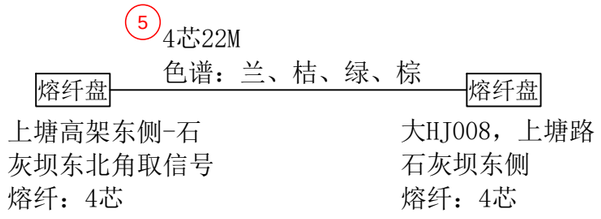

ZJ0013 2023年拱墅公安监控移机项目工程
（朝晖五区18-A1光交）光缆熔纤色谱图

工程量：

新穿单模4芯光缆：22M
熔接光纤12芯以下含12芯：8芯

图例说明：


LD 表示路灯杆

说明：

①光缆进箱按5M计算。

②每个监控点新建独立6A空气开关和电源线。


杭州顺泰安装工程有限公司		建设单位	杭州华数传媒电视网络有限公司紫荆分公司
设　计	严隆潮	项目名称	ZJ0013 2023年拱墅公安监控移机项目工程（朝晖五区18-A1光交）
审　核	许建萍	图　名	■平面路由图 ■光缆线路图 ■熔纤色谱图
施　工	严隆昌	日　期	
校　对	王乃芸	24-08-15	共 40 页　第 38 页

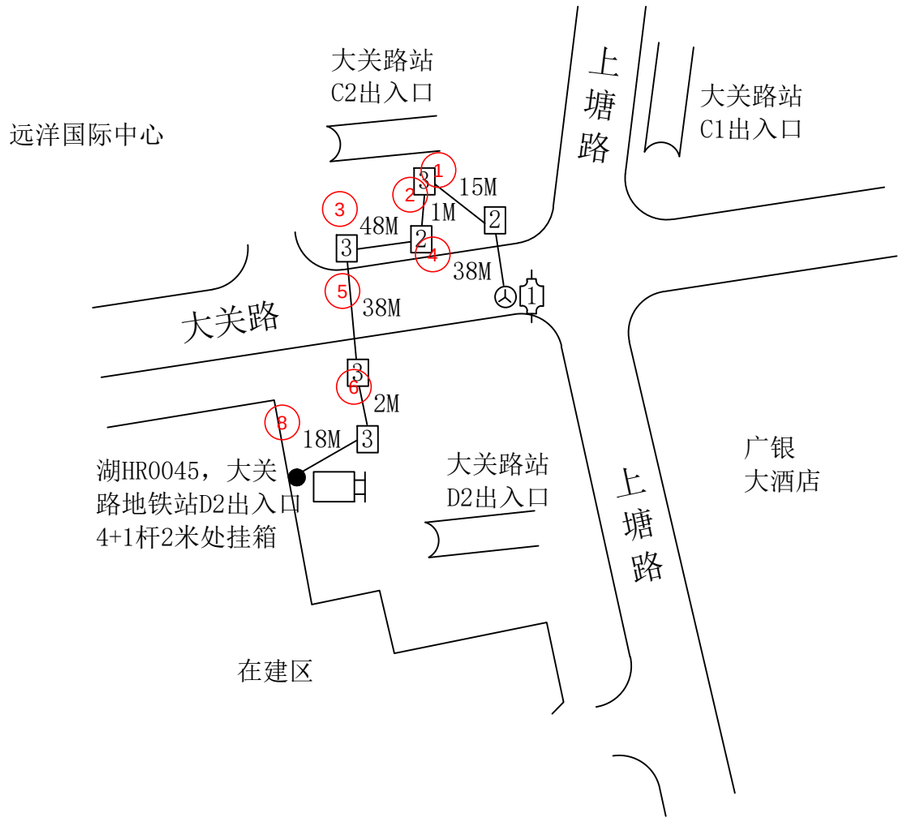


ZJ0013 2023年拱墅公安监控移机项目工程
（仁和仓街长乐路01光交）平面路由图



ZJ0013 2023年拱墅公安监控移机项目工程
（仁和仓街长乐路01光交）光缆线路图

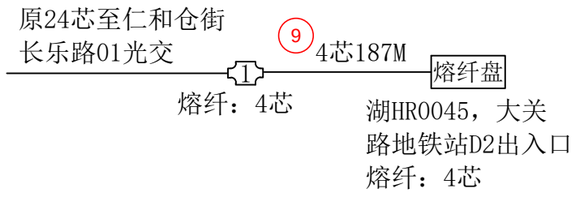

ZJ0013 2023年拱墅公安监控移机项目工程
（仁和仓街长乐路01光交）光缆熔纤图

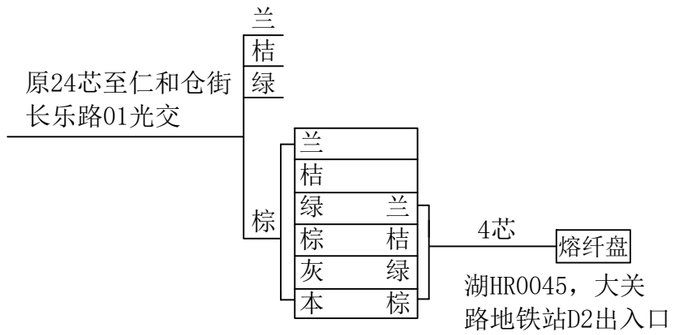

ZJ0013 2023年拱墅公安监控移机项目工程
（仁和仓街长乐路01光交）光缆色谱图

工程量：


新穿单模4芯光缆：187M
熔接光纤12芯以下含12芯：8芯

说明：
①线缆靠边自然弯曲，经过2号手孔按1M计算，
经过3号手孔按2M计算。
②光缆进箱按5M计算，进光缆熔接包按10M计算。
③每个监控点新建独立6A空气开关和电源线。

杭州顺泰安装工程有限公司		建设单位	杭州华数传媒电视网络有限公司紫荆分公司
设　计	严隆潮	项目名称	ZJ0013 2023年拱墅公安监控移机项目工程（仁和仓街长乐路01光交）
审　核	许建萍	图　名	■平面路由图 ■光缆线路图 ■熔纤色谱图
施　工	严隆昌	日　期	
校　对	王巧芸	24-08-15	共 40 页　第 39 页




ZJ0013 2023年拱墅公安监控移机项目工程
（杭印路03-A1光交）管道竣工图

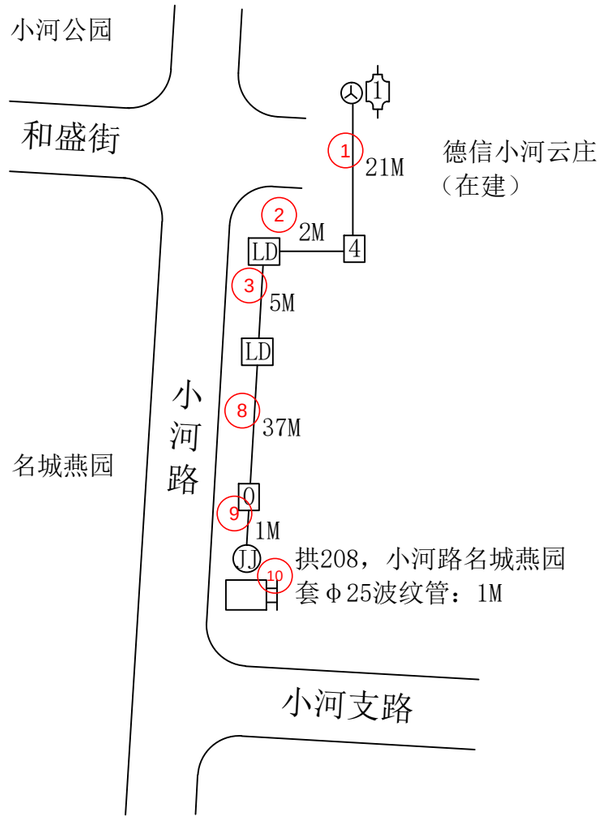


ZJ0013 2023年拱墅公安监控移机项目工程
（杭印路03-A1光交）平面路由图



ZJ0013 2023年拱墅公安监控移机项目工程
（杭印路03-A1光交）光缆线路图

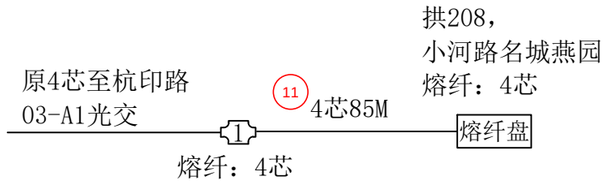

ZJ0013 2023年拱墅公安监控移机项目工程
（杭印路03-A1光交）光缆熔纤图

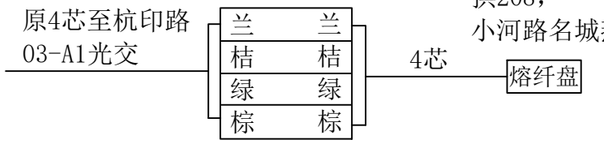

ZJ0013 2023年拱墅公安监控移机项目工程
（杭印路03-A1光交）光缆色谱图

工程量：

新建0号手孔：1套
铺设PE60.3管单管：1.5M
破挖人行道花砖路面并复原：1.5M
套Φ25波纹管：1M
新穿单模4芯光缆：85M
（其中穿第三方管线5M）
熔接光纤12芯以下含12芯：8芯

图例说明：

⑪ 表示红绿灯杆

说明：

①线缆靠边自然弯曲，经过4号手孔按2M计算。

②光缆进箱按5M计算，进光缆熔接包按10M计算；线缆至监控挂箱引上2M计算。

③图中加粗线表示穿第三方管线路灯井。

④每个监控点新建独立6A空气开关和电源线。

杭州顺泰安装工程有限公司		建设单位	杭州华数传媒电视网络有限公司紫荆分公司
设　计	严隆潮	项目名称	ZJ0013 2023年拱墅公安监控移机项目工程（杭印路03-A1光交）
审　核	许建萍	图　名	■管道竣工图 ■平面路由图 ■光缆线路图 ■熔纤色谱图
施　工	钱江洪	日　期	
校　对	王乃芸	24-08-15	共 40 页　第 40 页